

工程指示 / 要求簡箋(E.I.)

工程指示編號：EI / 2128 / 20      修改版次：-  
 工程編號      : J - 837                      工程名稱      : 觀塘裕民坊  
 工程項目      : 幕牆 吊趟路軌用拉也片(27 闊款)(補數)  
 收件人         : 生統 / 永林                      發件人       : Eric Liu                      日期 : 15/07/2020

要求提供 /  確認 事項 :

- |                                     |                                     |                               |
|-------------------------------------|-------------------------------------|-------------------------------|
| <input type="checkbox"/> 初步鋁料 B.M.  | <input type="checkbox"/> 加工拆圖，然後生產  | <input type="checkbox"/> 尺寸表  |
| <input type="checkbox"/> 正式鋁料 B.M.  | <input type="checkbox"/> 技術上資料 / 指示 | <input type="checkbox"/> 報價   |
| <input type="checkbox"/> 配件 B.M.    | <input type="checkbox"/> 樣辦或貨品說明書   | <input type="checkbox"/> 分判合約 |
| <input type="checkbox"/> 其他 : _____ |                                     |                               |

內容 :

請按加工圖生產吊趟路軌用拉也片送地盤使用  
 現場數量不足，補出拉也片  
 謝謝！

請在 2020 / 07 / 18 前完成上列要求。

附： 1 頁加工圖

以上項目為:

- 原合約工程包                       原合約工程加 / 減賬                       新工程報價

原因 :- \_\_\_\_\_

分發東莞各部門 :

- ( ) 生產技術總監  連附件    ( ) 技術部  連附件 永林    ( ) 生產部     連附件    ( ) 機械設計部  連附件  
 ( ) 採購部     連附件    ( ) 生產統籌部  連附件 梅  
 ( ) 質檢部     連附件    ( ) 會計部     連附件    ( ) 報關組     連附件    ( ) 其他 楊榮輝  連附件

分發香港各部門 :



- ( ) 行政部  連附件    ( ) 會計部  連附件    ( ) 統籌部  連附件    ( ) 工程部地盤科文  連附件 炳哥、有哥  
 ( ) 採購部  連附件    ( ) QS 部  連附件    ( ) 維修部  連附件    ( ) 其他 \_\_\_\_\_  連附件


傳遞編號 :

HK 1428 / 20

發件人簽署 :

項目經理簽署 :

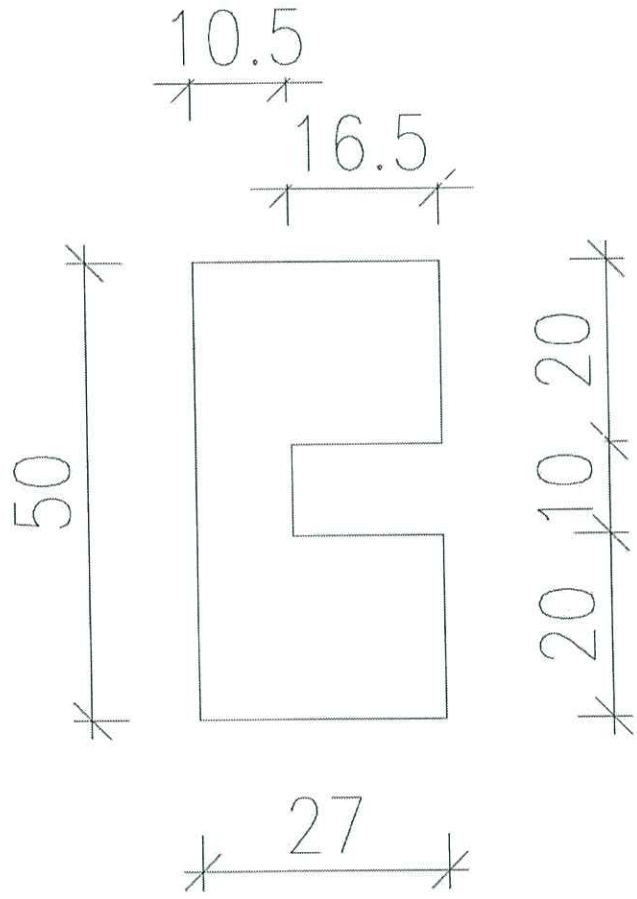

1mm 厚	<del>3000件</del> 500件
2mm 厚	<del>3000件</del> 500件
3mm 厚	<del>3000件</del> 300件

吊钩轨道用拉片  
(27规格)

will板