

工程指示 / 要求簡箋(E.I.)

工程指示編號：EI / 2163 / 20

修改版次：-

工程編號：J - 837

工程名稱：觀塘裕民坊

工程項目：幕牆 玻璃(T2B, 55/F)(破壞位置換玻璃)

收件人：生統 / 永林

發件人：Eric Liu

日期：21/07/2020

要求提供 / 確認 事項：

- |                                    |                                     |                               |
|------------------------------------|-------------------------------------|-------------------------------|
| <input type="checkbox"/> 初步鋁料 B.M. | <input type="checkbox"/> 加工拆圖，然後生產  | <input type="checkbox"/> 尺寸表  |
| <input type="checkbox"/> 正式鋁料 B.M. | <input type="checkbox"/> 技術上資料 / 指示 | <input type="checkbox"/> 報價   |
| <input type="checkbox"/> 配件 B.M.   | <input type="checkbox"/> 樣辦或貨品說明書   | <input type="checkbox"/> 分判合約 |
| <input type="checkbox"/> 其他：_____  |                                     |                               |

內容：

因現場 T2B 發生意外，將軍棟破壞 T2B, 55F 企橫料及玻璃  
需要重新訂購玻璃  
生窗玻璃送廠，其他玻璃直送地盤安裝  
謝謝！

請在 2020 / 08 / 03 前完成上列要求。

附：11 頁 BM，6 頁加工圖，4 頁位置圖

以上項目為：

- 原合約工程包                       原合約工程加 / 減賬                       新工程報價

原因：-

分發東莞各部門：

- ( ) 生產技術總監  連附件 ( ) 技術部  連附件 永林 ( ) 生產部  連附件 ( ) 機械設計部  連附件  
( ) 採購部  連附件 ( ) 生產統籌部  連附件 梅  
( ) 質檢部  連附件 ( ) 會計部  連附件 ( ) 報關組  連附件 ( ) 其他 楊榮輝  連附件

分發香港各部門：

- ( ) 行政部  連附件 ( ) 會計部  連附件 ( ) 統籌部  連附件 ( ) 工程部地盤科文  連附件 何  
( ) 採購部  連附件 ( ) QS 部  連附件 ( ) 維修部  連附件 ( ) 其他 \_\_\_\_\_  連附件


傳遞編號：

HK 1495 / 20

發件人簽署：  
Z


項目經理簽署：  
PP2



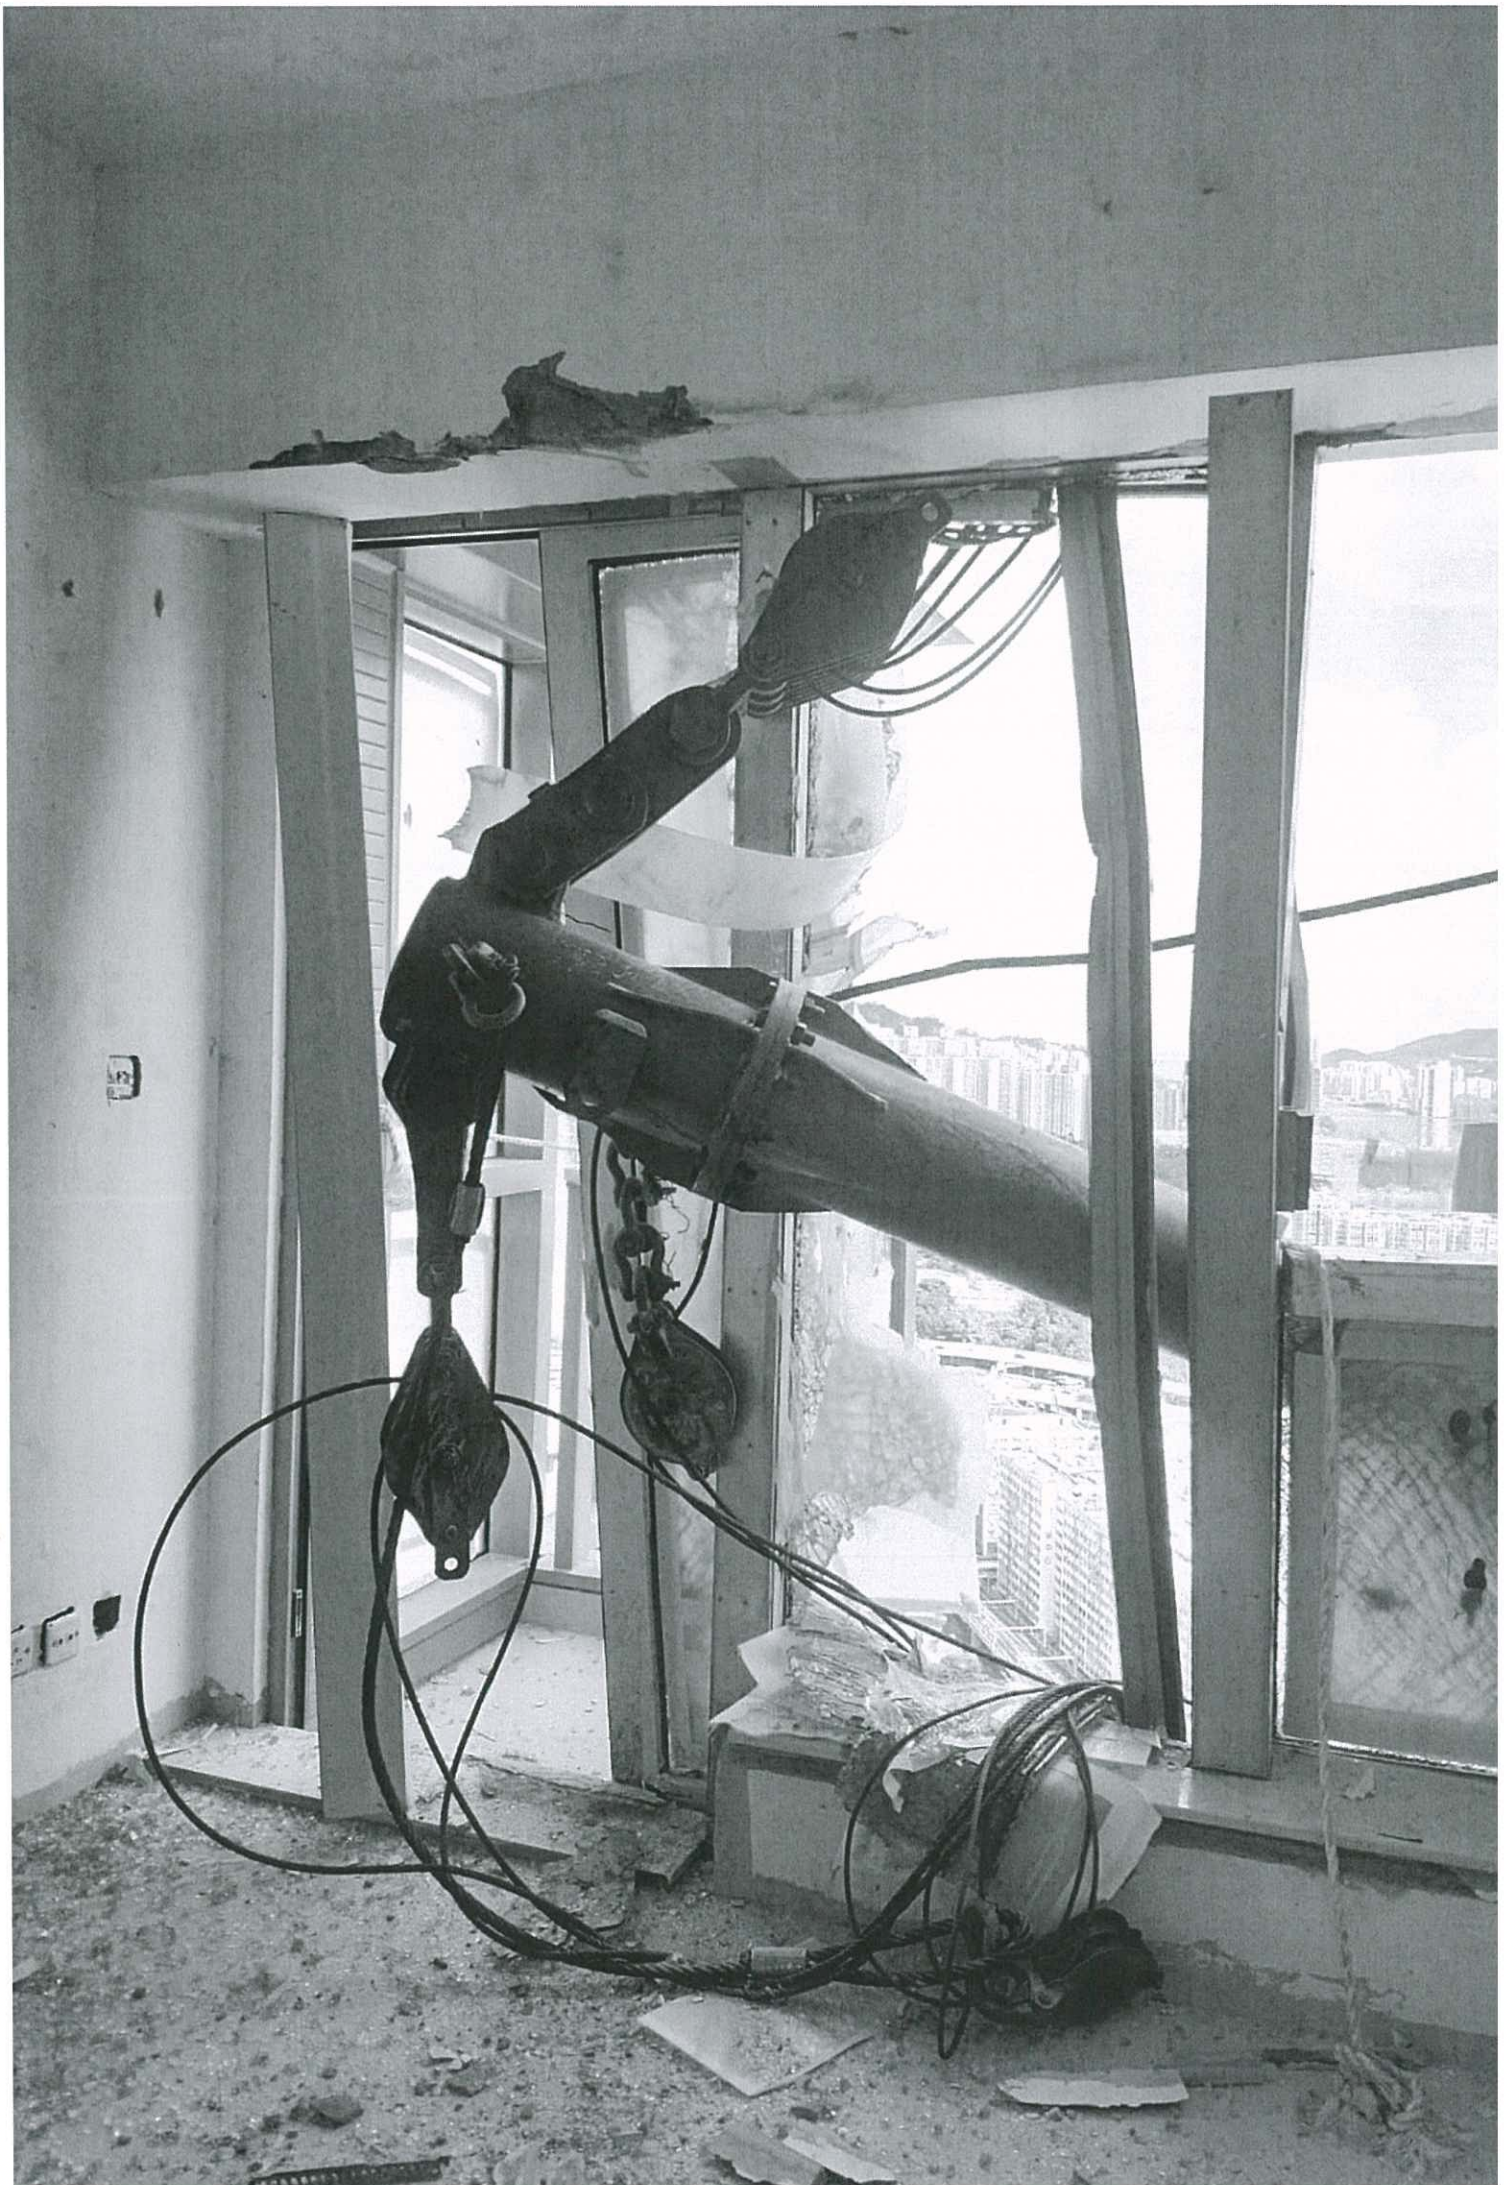

EG-DWG4


 <b>美特鋁質有限公司</b> MIDI Aluminium Fabricator Ltd.		類別	物料號		
修改		制圖	陳俊樺	2019.3.4	圖號 G1
日期		復核			數量 見BOM表
		批准			位置

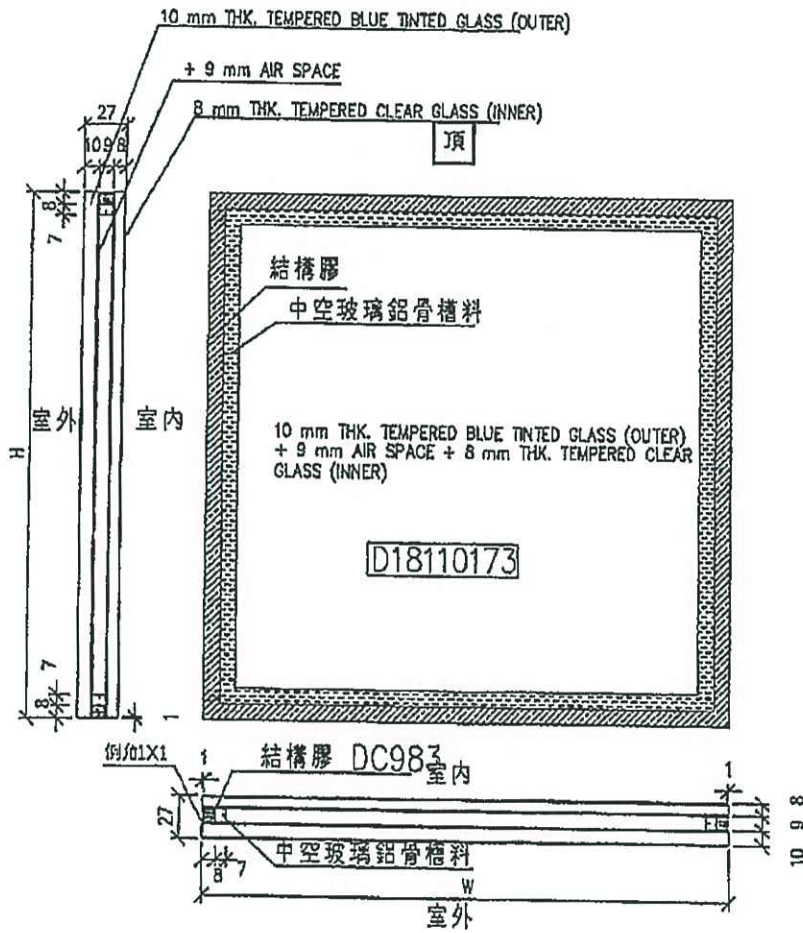


工程號	J-837	地盤	觀塘裕民坊	附 件	①
名稱	玻璃加工圖	採用			
材料		地盤			
顏色	10BLUE T+9A+8T中空玻璃	工廠			



EG-DWG4


 <b>美特鋁質有限公司</b> MIDI Aluminium Fabricator Ltd.				類別	物料號	圖號	G4	
修改				制圖	陳俊偉	2019.3.4	數量	見BOM表
日期				復核			位置	
				批准				

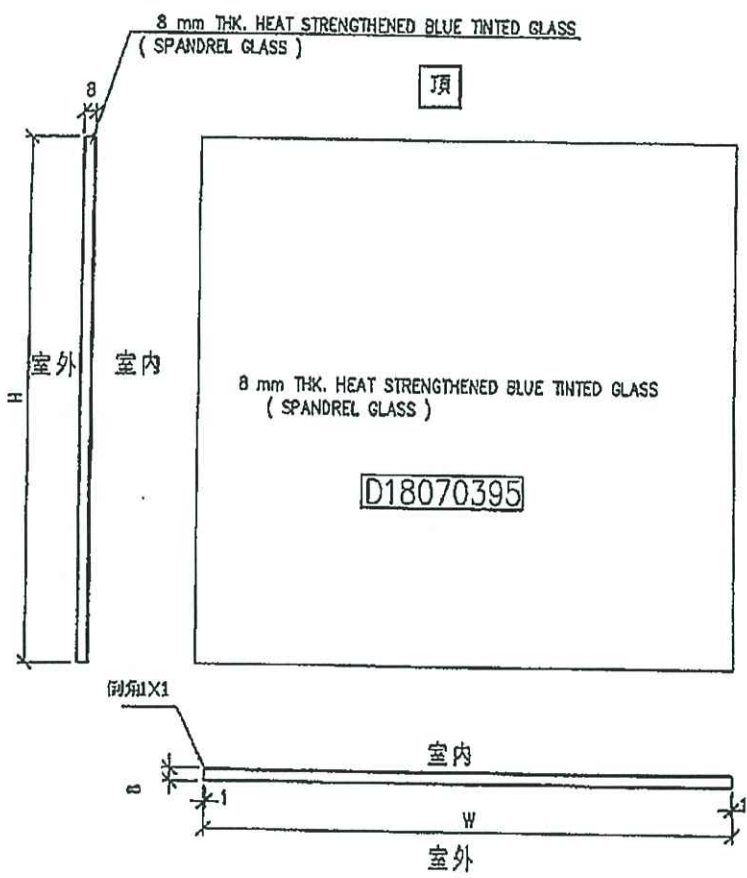

工程號	J-837	地盤	觀塘裕民坊	附 件	④
名稱	玻璃加工圖	採用			
材料	8 mm THK. HEAT STRENGTHENED BLUE	地盤			
顏色	TINTED GLASS ( SPANDREL GLASS )	工廠			


EG-DWG4


 美特鋁質有限公司 MIDI Aluminium Fabricator Ltd.		類別	物料號		
修改		制圖 陳俊樺	2019.3.4	圖號 G5	
日期		復核		數量 見BOM表	
		批准		位置	

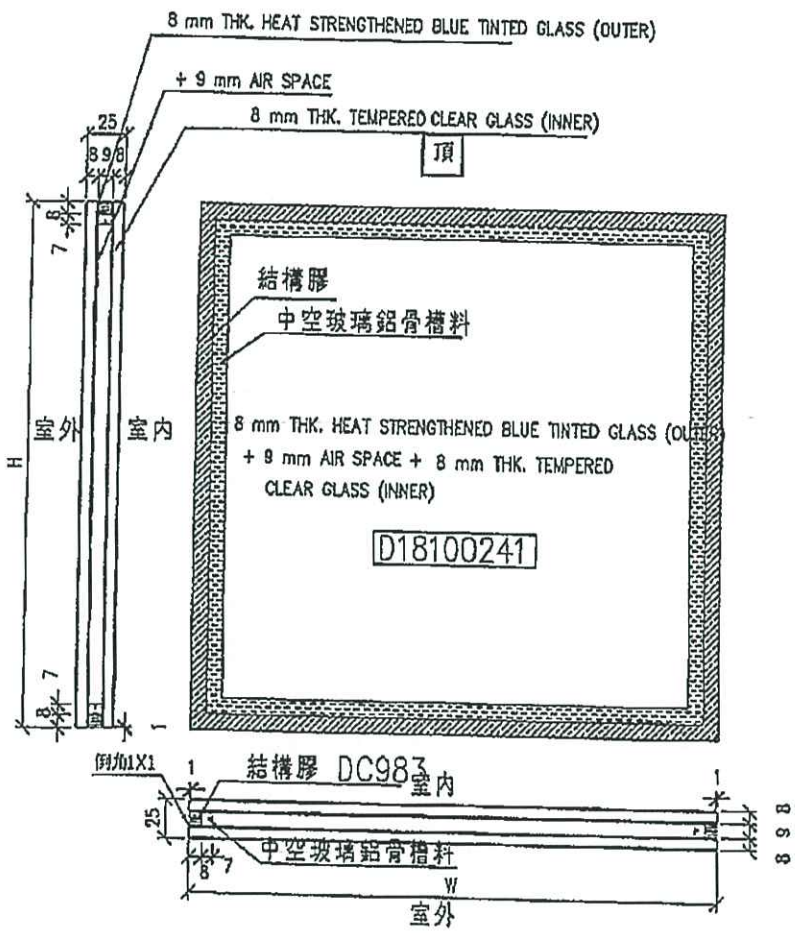

工程號	J-837	地盤	觀塘裕民坊	附 件	⑤
名稱	玻璃加工圖	採用			
材料		地盤			
顏色	8BLUE HS+9A+8T中空玻璃	工廠			


EG-DWG4


 美特鋁質有限公司 MIDI Aluminium Fabricator Ltd.		類別	物料號		
修改		制圖 陳俊禕	2019.3.4	圖號	G6
日期		復核		數量	見BOM表
		批准		位置	

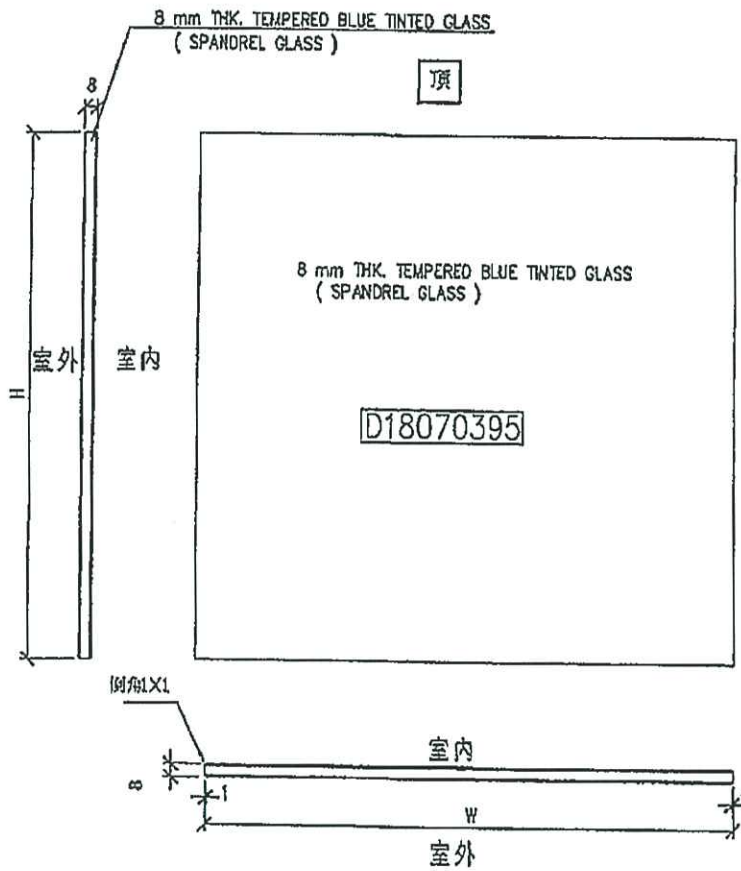

工程號	J-837	地盤	觀塘裕民坊	附 件	<span style="border: 1px solid black; border-radius: 50%; padding: 5px;">6</span>
名稱	玻璃加工圖		採用		
材料	8 mm THK. TEMPERED BLUE TINTED GLASS		地盤		
顏色	( SPANDREL GLASS )		工廠		

EG-DWG4


 美特鋁質有限公司 MIDI Aluminium Fabricator Ltd.		類別	物料號	
修改		制圖 陳俊樺	2019.3.4	圖號 LH-G(橫河玻璃)
日期		復核		數量 見BOM表
		批准		位置

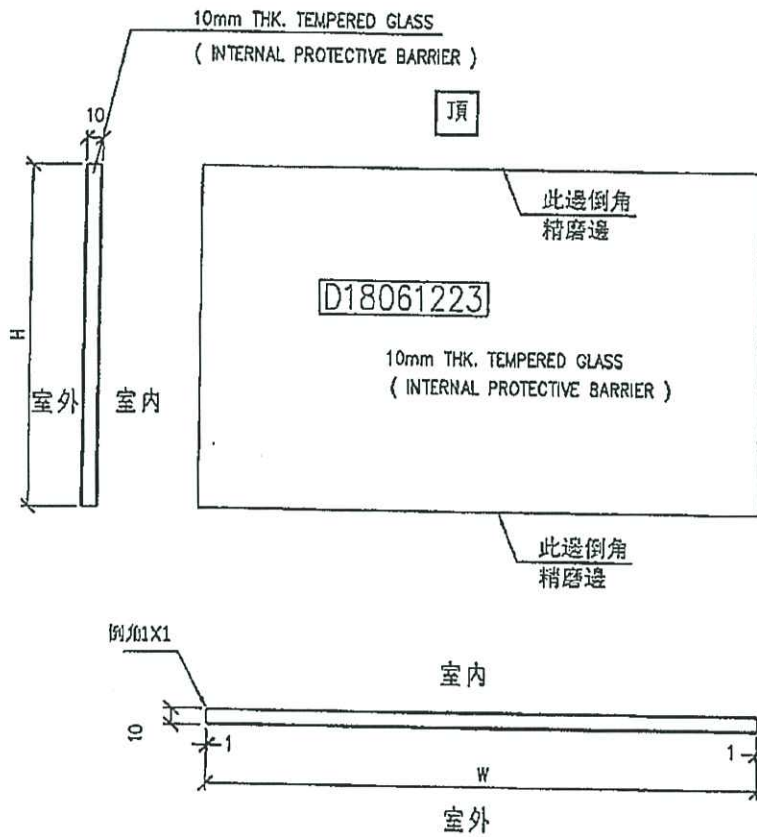

工程號	J-837	地盤	觀塘裕民坊	附 件	⑦
名稱	玻璃加工圖		採用		
材料	10mm THK. TEMPERED GLASS		地盤		
顏色	( INTERNAL PROTECTIVE BARRIER )		工廠		

EG-DWG4

 美特鋁質有限公司 MIDI Aluminium Fabricator Ltd.		類別	物料號		
修改		制圖 陳俊樺	2019.3.17	圖號 G7	
日期		復核		數量 見BOM表	
		批准		位置	

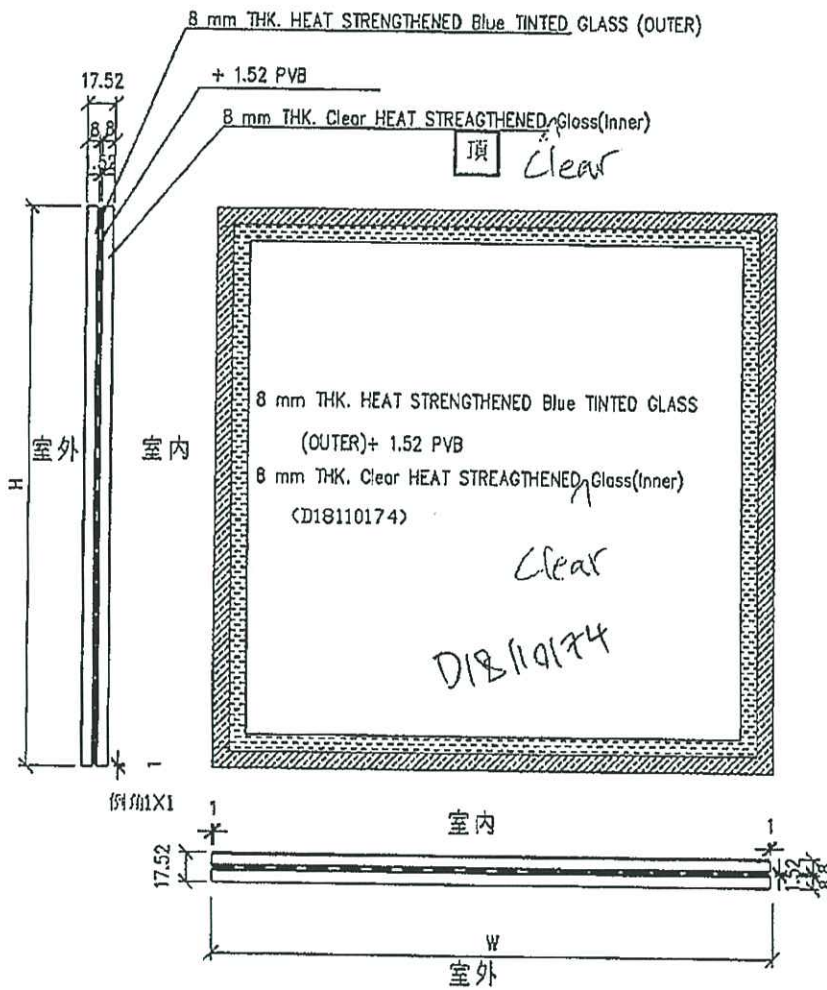

工程號	J-837	地盤	觀塘裕民坊	附 件	⑦
名稱	玻璃加工圖		採用		
材料			地盤		
顏色	見BOM表		工廠		


 地盤用玻璃B.M.表	工程號:	J837	計算:	陳俊樺	日期:	2019.3.9	送呈:	胡哥	計算參考數值/所屬位置 分格	註明: 分M0參考數據: (M0: 570分格沒有 7F-(5層), (M03: 900分格有26層)
	地盤名稱:	觀塘裕民坊	核對:	謝永林/利春媚	日期:	2019.3.17	副本:			
	項目類別:	T2座大貨SD門	批准:	趙門死牆梗	A/C Code:					
BM編號J837-SL-M01-S-GP02	修改版次:	總計玻璃面積 (平方米):			381	此BM依據第四版施工圖計算				

序號	修改內容	玻璃圖號	顏色與類型	厚度 (mm)	玻璃尺寸		數量 (塊)	總面積 (平方米)	使用位置	單位	樓層	分屬類型	分格寬度	分格高度	MO1:	MO2:	MO3:	MO4:	MO5:	合計	每層
					9-12F,15F (5層)	16F-23F(8層)									25-26F,28-32F (7層)	33F,35-41F (8層)	42F-48F 以上不等				

此表玻璃尺寸全部可入沙機

102		G4-SD-203	G4	8.00	707.5	506.0	3	13.60	T2CWG-2左	G	9F-25F/27F-52F	趙門死牆梗	767.5	570.0	5	8	7	8	10	38	1
103		G4-SD-203a	G4	8.00	707.5	836.0	1	0.59	T2CWG-2左	G	26F	趙門死牆梗	767.5	900.0			1				
104		G4-SD-206	G4	8.00	707.5	506.0	2	13.96	T2CWF-1	F	9F-25F/27F-53F	趙門死牆梗	767.5	570.0	5	8	7	8	11	39	1
105		G4-SD-206a	G4	8.00	707.5	836.0	1	0.59	T2CWF-1	F	26F	趙門死牆梗	767.5	900.0			1				
106		G4-SD-207	G4	8.00	707.5	506.0	2	13.96	T2CWE-2	E	9F-25F/27F-53F	趙門死牆梗	767.5	570.0	5	8	7	8	11	39	1
107		G4-SD-207a	G4	8.00	707.5	836.0	1	0.59	T2CWE-2	E	26F	趙門死牆梗	767.5	900.0			1				
108		G4-SD-209	G4	8.00	800.0	506.0	2	15.79	T2CWD-1	D	9F-25F/27F-53F	趙門死牆梗	860.0	570.0	5	8	7	8	11	39	1
109		G4-SD-209a	G4	8.00	800.0	836.0	1	0.67	T2CWD-1	D	26F	趙門死牆梗	860.0	900.0			1				
110		G4-SD-210	G4	8.00	800.0	506.0	2	15.79	T2CWC-1	C	9F-25F/27F-53F	趙門死牆梗	860.0	570.0	5	8	7	8	11	39	1
111		G4-SD-210a	G4	8.00	800.0	836.0	1	0.67	T2CWC-1	C	26F	趙門死牆梗	860.0	900.0			1				
112		G4-SD-218	G4	8.00	632.5	506.0	3	12.48	T2CWL-2左	L	9F-25F/27F-53F	趙門死牆梗	692.5	570.0	5	8	7	8	11	39	1
113		G4-SD-218a	G4	8.00	632.5	836.0	1	0.53	T2CWL-2左	L	26F	趙門死牆梗	692.5	900.0			1				
114		G4-SD-221	G4	8.00	645.0	506.0	2	12.73	T2CWK-1右	K	9F-25F/27F-53F	趙門死牆梗	705.0	570.0	5	8	7	8	11	39	1
115		G4-SD-221a	G4	8.00	645.0	836.0	1	0.54	T2CWK-1右	K	26F	趙門死牆梗	705.0	900.0			1				
116		G4-SD-222	G4	8.00	645.0	506.0	2	12.73	T2CWJ-1左	J	9F-25F/27F-53F	趙門死牆梗	705.0	570.0	5	8	7	8	11	39	1
117		G4-SD-222a	G4	8.00	645.0	836.0	1	0.54	T2CWJ-1左	J	26F	趙門死牆梗	705.0	900.0			1				
118		G4-SD-223	G4	8.00	800.0	506.0	2	15.79	T2CWJ-1右	J	9F-25F/27F-53F	趙門死牆梗	860.0	570.0	5	8	7	8	11	39	1
119		G4-SD-223a	G4	8.00	800.0	836.0	1	0.67	T2CWJ-1右	J	26F	趙門死牆梗	860.0	900.0			1				
157						合計	39	132.22													
187		G6-SD-201	G4	8.00	847.5	506.0	3	16.30	T2CWH-1左	H	9F-25F/27F-52F	趙門死牆梗	907.5	570.0	5	8	7	8	10	38.0	1
199		G6-SD-212	G4	8.00	847.5	506.0	2	16.72	T2CWB-2右	B	9F-25F/27F-53F	趙門死牆梗	907.5	570.0	5	8	7	8	11	39.0	1
201		G6-SD-213	G4	8.00	847.5	506.0	2	16.72	T2CWA-1左	A	9F-25F/27F-53F	趙門死牆梗	907.5	570.0	5	8	7	8	11	39.0	1
205		G6-SD-216	G4	8.00	847.5	506.0	2	16.72	T2CWM-2	M	9F-25F/27F-53F	趙門死牆梗	907.5	570.0	5	8	7	8	11	39.0	1
188		G6-SD-201a	G4	8.00	847.5	836.0	1	0.71	T2CWH-1左	H	26F	趙門死牆梗	907.5	900.0			1				
200		G6-SD-212a	G4	8.00	847.5	836.0	1	0.71	T2CWB-2右	B	26F	趙門死牆梗	907.5	900.0			1				
202		G6-SD-213a	G4	8.00	847.5	836.0	1	0.71	T2CWA-1左	A	26F	趙門死牆梗	907.5	900.0			1				
206		G6-SD-216a	G4	8.00	847.5	836.0	1	0.71	T2CWM-2	M	26F	趙門死牆梗	907.5	900.0			1				
191		G6-SD-204	G4	8.00	875.0	506.0	3	16.82	T2CWG-2右	G	9F-25F/27F-52F	趙門死牆梗	935.0	570.0	5	8	7	8	10	38.0	1

		工程號: J837	計算: 陳俊桦	日期: 2019.8.15	送呈: 胡哥	計算參考數值/所屬位置 分格								
地盤名稱: 觀塘裕民坊		核對: 謝永林/利春媚	日期: 2019.8.28	副本:										
地盤用玻璃B.M.表		項目類別: T1-T5座特式層SD門	批准:	A/C Code:										
BM編號: J837-SL-M01-S-GP02		修改版次:	總計玻璃面積(平方米): 187.82	此BM依據EI0282第F版施工圖計算										
序號	修改內容	玻璃圖號	顏色與類型	厚度 (mm)	玻璃尺寸		數量 (塊)	總面積 (平方米)	使用位置	單位	樓層	分屬類型	分格寬度	分格高度
					寬度 (W mm)	高度 (H mm)								
45		G4-SD-202a	G4	8.00	957.5	836.0		0.80	T2CWH-1右	H	53F	SD梗頂格	1017.5	900.0
46		G4-SD-203R	G4	8.00	707.5	501.0		0.35	T2CWG-2左	G	53F	SD梗頂格	767.5	565.0
47		G4-SD-204R	G4	8.00	875.0	501.0		0.44	T2CWG-2右	G	53F	SD梗頂格	935.0	565.0
48		G4-SD-205T	G4	8.00	875.0	601.0		0.53	T2CWF-2	F	55F	SD梗頂格	935.0	665.0
49		G4-SD-206T	G4	8.00	707.5	601.0		0.43	T2CWF-1	F	55F	SD梗頂格	767.5	665.0
50		G4-SD-207T	G4	8.00	707.5	601.0		0.43	T2CWE-2	E	55F	SD梗頂格	767.5	665.0
51		G4-SD-208T	G4	8.00	875.0	601.0		0.53	T2CWE-1	E	55F	SD梗頂格	935.0	665.0
52		G4-SD-209T	G4	8.00	800.0	601.0		0.48	T2CWD-1	D	55F	SD梗頂格	860.0	665.0
53		G4-SD-210T	G4	8.00	800.0	601.0		0.48	T2CWC-1	C	55F	SD梗頂格	860.0	665.0
54		G4-SD-211T	G4	8.00	1225.0	601.0		0.74	T2CWB-2左	B	55F	SD梗頂格	1285.0	665.0
55		G4-SD-212T	G4	8.00	847.5	601.0	1	0.51	T2CWB-2右	B	55F	SD梗頂格	907.5	665.0
56		G4-SD-213T	G4	8.00	847.5	601.0		0.51	T2CWA-1左	A	55F	SD梗頂格	907.5	665.0
57		G4-SD-214T	G4	8.00	1125.0	601.0		0.68	T2CWA-1右	A	55F	SD梗頂格	1185.0	665.0
58		G4-SD-216T	G4	8.00	847.5	601.0		0.51	T2CWM-2	M	55F	SD梗頂格	907.5	665.0
59		G4-SD-217T	G4	8.00	1000.0	601.0		0.60	T2CWM-1	M	55F	SD梗頂格	1060.0	665.0
60		G4-SD-218T	G4	8.00	632.5	601.0		0.38	T2CWL-2左	L	55F	SD梗頂格	692.5	665.0
61		G4-SD-219T	G4	8.00	907.5	601.0		0.55	T2CWL-2右	L	55F	SD梗頂格	967.5	665.0
62		G4-SD-220T	G4	8.00	907.5	601.0		0.55	T2CWK-1左	K	55F	SD梗頂格	967.5	665.0
63		G4-SD-221T	G4	8.00	645.0	601.0		0.39	T2CWK-1右	K	55F	SD梗頂格	705.0	665.0
64		G4-SD-222T	G4	8.00	645.0	601.0		0.39	T2CWJ-1左	J	55F	SD梗頂格	705.0	665.0
65		G4-SD-223T	G4	8.00	800.0	601.0		0.48	T2CWJ-1右	J	55F	SD梗頂格	860.0	665.0
66		G4-SD-301T	G4	8.00	957.5	601.0		0.58	T3CWF-1	F	52F	SD梗頂格	1017.5	665.0


 <b>美特鋁質</b> 有限公司 Mei Te Aluminum Fabricator Ltd. <b>地盤用玻璃B.M.表</b>		<b>工程號:</b> J837 <b>地點名稱:</b> 觀塘裕民坊 <b>項目類別:</b> 幕牆(T2)	<b>計算:</b> 陳俊梓 <b>核對:</b> 謝永林/利春嫻 <b>死牆</b> 21079a3	<b>日期:</b> 2019.3.4 <b>日期:</b> 2019.3.4	<b>送呈:</b> <b>副本:</b> <b>A/C Code:</b>	<b>計算參考數值/所屬位置分格</b>										<b>註明:分MO參考數據:(MO1: 900分格沒有7F-5層, MO3: 900分格有27層)</b>										
<b>BM編號:</b> 837-CW-M01-S-GP05 <b>修改版次:</b>		<b>總計玻璃面積(平方米):</b> 1887.78																								
序號	修改內容	玻璃圖號	顏色與類型	厚度(mm)	玻璃尺寸		數量	總面積	使用位置	座	單位	樓層	分屬類型	分格1	分格2	分格3	總數	分格高度	MO1	MO2	MO3	MO4	MO5	合計	合計	每層
					寬度(W mm)	高度(H mm)													(塊)	(平方米)	9F-12F,15F(5層)	16F-23F(8層)	25F,27F-32F(7層)	33F,35F-41F(8層)		
27		XG6-222	G6	8.0	1632.5	836.0	30	53.23	T2CWJ-1	T2	J	9F-25F,27F-53F	視窗雙拼	1042.5	650.0		1692.5	900.0	5	8	7	8	11	39	1	
28		XG6-216	G6	8.0	1675.0	836.0	30	54.61	T2CWM-3	T2	M	9F-25F,27F-53F	視窗雙拼	1185.0	550.0		1735.0	900.0	5	8	7	8	11	39	1	
29		G6-214	G6	8.0	1697.5	836.0	30	55.35	T2CWN-2	T2	N	9F-25F,27F-53F	視窗雙拼				1757.5	900.0	5	8	7	8	11	39	1	
30		XG6-203	G6	8.0	1707.5	836.0	30	54.24	T2CWG-2	T2	G	9F-25F,27F-52F	視窗雙拼	1117.5	650.0		1767.5	900.0	5	8	7	8	10	38	1	
31		XG6-204	G6	8.0	1707.5	836.0	30	55.67	T2CWF-1	T2	F	9F-25F,27F-53F	視窗雙拼	1117.5	650.0		1767.5	900.0	5	8	7	8	11	39	1	
32		XG6-205	G6	8.0	1707.5	836.0	30	55.67	T2CWE-2	T2	E	9F-25F,27F-53F	視窗雙拼	1117.5	650.0		1767.5	900.0	5	8	7	8	11	39	1	
33		XG6-215	G6	8.0	1707.5	836.0	30	55.67	T2CWN-2	T2	N	9F-25F,27F-53F	視窗雙拼	1117.5	650.0		1767.5	900.0	5	8	7	8	11	39	1	
34		XG6-208	G6	8.0	1732.5	836.0	30	56.49	T2CWB-2	T2	B	9F-25F,27F-53F	視窗雙拼	1142.5	650.0		1792.5	900.0	5	8	7	8	11	39	1	
35		XG6-213	G6	8.0	1732.5	836.0	30	56.49	T2CWA-1	T2	A	9F-25F,27F-53F	視窗雙拼	1142.5	650.0		1792.5	900.0	5	8	7	8	11	39	1	
36		XG6-219	G6	8.0	1732.5	836.0	30	56.49	T2CWM-2	T2	M	9F-25F,27F-53F	視窗雙拼	1142.5	650.0		1792.5	900.0	5	8	7	8	11	39	1	
37		XG6-220	G6	8.0	1900.0	836.0	30	61.95	T2CWL-1	T2	L	9F-25F,27F-53F	視窗雙拼	1310.0	650.0		1960.0	900.0	5	8	7	8	11	39	1	
38		XG6-206	G6	8.0	1970.0	836.0	30	64.23	T2CWC-2	T2	C	9F-25F,27F-53F	視窗雙拼	1380.0	650.0		2030.0	900.0	5	8	7	8	11	39	1	
39		XG6-207	G6	8.0	1970.0	836.0	30	64.23	T2CWC-2	T2	C	9F-25F,27F-53F	視窗雙拼	1380.0	650.0		2030.0	900.0	5	8	7	8	11	39	1	
40		XG6-201	G6	8.0	2115.0	836.0	30	67.19	T2CWH-1	T2	H	9F-25F,27F-52F	視窗雙拼	1525.0	650.0		2175.0	900.0	5	8	7	8	10	38	1	
41		XG6-202	G6	8.0	2115.0	836.0	30	67.19	T2CWH-1	T2	H	9F-25F,27F-52F	視窗雙拼	1525.0	650.0		2175.0	900.0	5	8	7	8	10	38	1	
42		XG6-209	G6	8.0	2115.0	836.0	30	68.96	T2CWB-2	T2	B	9F-25F,27F-53F	視窗雙拼	1525.0	650.0		2175.0	900.0	5	8	7	8	11	39	1	
43		XG6-212	G6	8.0	2115.0	836.0	30	68.96	T2CWA-1	T2	A	9F-25F,27F-53F	視窗雙拼	1525.0	650.0		2175.0	900.0	5	8	7	8	11	39	1	
44		XG6-218	G6	8.0	2115.0	836.0	30	68.96	T2CWM-2	T2	M	9F-25F,27F-53F	視窗雙拼	1525.0	650.0		2175.0	900.0	5	8	7	8	11	39	1	
45		XG6-210	G6	8.0	2125.0	836.0	30	69.28	T2CWB-1	T2	B	9F-25F,27F-53F	視窗雙拼	1735.0	450.0		2185.0	900.0	5	8	7	8	11	39	1	
46		XG6-211	G6	8.0	2125.0	836.0	30	69.28	T2CWA-2	T2	A	9F-25F,27F-53F	視窗雙拼	1735.0	450.0		2185.0	900.0	5	8	7	8	11	39	1	
47		XG6-221	G6	8.0	2175.0	836.0	30	70.91	T2CWK-2	T2	K	9F-25F,27F-53F	視窗雙拼	1585.0	650.0		2235.0	900.0	5	8	7	8	11	39	1	
48		XG6-223	G6	8.0	2575.0	836.0	30	83.96	T2CWH-2	T2	H	9F-25F,27F-53F	視窗雙拼	1735.0	450.0	450.0	2635.0	900.0	5	8	7	8	11	39	1	
49		XG6-217	G6	8.0	2600.0	836.0	30	84.77	T2CWM-3	T2	M	9F-25F,27F-53F	視窗雙拼	1760.0	450.0	450.0	2660.0	900.0	5	8	7	8	11	39	1	
50							小計:	1464																23		
51							總計:	1888																		
<b>加工注意事項/玻璃類型描述:</b>		1).本表中之清片玻璃是 信義 原片, 藍片玻璃是藍欣原片 2).本表中所有玻璃對角線尺寸偏差要求不超過負2mm。 3).本表中玻璃要求粗磨邊處理並倒棱角, 欄河玻璃頂底要精磨邊, 而所有玻璃之入爐方向需保持一致。 4).本表中所有玻璃成品均需做雙面保護, 用透明靜電膠紙加四周一寸FK白膠紙做雙面加面保護處理。 5).本表中所有玻璃成品均需注明室內外及其玻璃編號/使用位置/樓層, 以便識別。 (G1)10 mm THK. TEMPERED BLUE TINTED GLASS (OUTER)+ 9 mm AIR SPACE + 8 mm THK. TEMPERED CLEAR GLASS (INNER). (D18110173) (G3) 10 mm THK. HEAT STRENGTHENED BLUE TINTED GLASS (OUTER)+ 9 mm AIR SPACE + 8 mm THK. TEMPERED CLEAR GLASS (INNER). (D18110173) (G4) 8 mm THK. HEAT STRENGTHENED BLUE TINTED GLASS ( SPANDREL GLASS ),(D18070395) (G5) 8 mm THK. HEAT STRENGTHENED BLUE TINTED GLASS (OUTER)+9 mm AIR SPACE + 8 mm THK. TEMPERED CLEAR GLASS (INNER). (D18100241) (G6)- 8 mm THK. TEMPERED BLUE TINTED GLASS ( SPANDREL GLASS ),(D18070395) (LH-欄河玻璃)10 mm THK. TEMPERED GLASS ( INTERNAL PROTECTIVE BARRIER ). (D18061223) 6) 請留意各座樓層不包括: MO1: 6F,13,14F, 24F, MO3: 27F(只有死牆位置有計算), MO4: 34F, MO5:44F																								

 <b>美特鋁質有限公司</b> Meitong Aluminum Fabricator Ltd. <b>地盤用玻璃B.M.表</b>		工程號: J837 地盤名稱: 觀塘裕民坊 項目類別: 幕牆(T2)	計算: 陳俊傑 核對: 謝永林/利春如 死牆 2729.4	日期: 2019.3.4 日期: 2019.3.4	送呈: 副本:	計算參考數值/所屬位置分格										註明: 分MO參考數據: (MO1: 900分格沒有7F-5層, MO3: 900分格有27層)										
BM編號: 837-CW-M01-S-GP05		修改版次:		總計玻璃面積 (平方米):		1887.78																				
序號	修改內容	玻璃圖號	顏色與類型	厚度 (mm)	玻璃尺寸		數量	總面積	使用位置	座	單位	樓層	分屬類型	分格1	分格2	分格3	總數	分格高度	MO1	MO2	MO3	MO4	MO5	合計	每層	
					寬度 (W mm)	高度 (H mm)																				(塊)
此表玻璃尺寸全部為細玻璃(可入沙機)																										
2		G4-1	G4	8.0	590.0	836.0	28	18.74	T2CWG-2	T2	G	9F-25F,27F-52F	生頂死裡	650.0				900.0	5	8	7	8	10	38	1	
3		G4-1	G4	8.0	590.0	836.0	28	19.24	T2CWF-2	T2	F	9F-25F,27F-53F	生頂死裡	650.0				900.0	5	8	7	8	11	39	1	
4		G4-1	G4	8.0	590.0	836.0	28	19.24	T2CWE-1	T2	E	9F-25F,27F-53F	生頂死裡	650.0				900.0	5	8	7	8	11	39	1	
5		G4-1	G4	8.0	590.0	836.0	28	19.24	T2CWD-1	T2	D	9F-25F,27F-53F	生頂死裡	650.0				900.0	5	8	7	8	11	39	1	
6		G4-1	G4	8.0	590.0	836.0	28	19.24	T2CWC-1	T2	C	9F-25F,27F-53F	生頂死裡	650.0				900.0	5	8	7	8	11	39	1	
7		G4-1	G4	8.0	590.0	836.0	28	38.47	T2CWB-2	T2	B	9F-25F,27F-53F	生頂死裡	650.0				900.0	10	16	14	16	22	78	2	
8		G4-1	G4	8.0	590.0	836.0	28	38.47	T2CWA-1	T2	A	9F-25F,27F-53F	生頂死裡	650.0				900.0	10	16	14	16	22	78	2	
9		G4-1	G4	8.0	590.0	836.0	28	19.24	T2CWN-2	T2	N	9F-25F,27F-53F	生頂死裡	650.0				900.0	5	8	7	8	11	39	1	
10		G4-1	G4	8.0	590.0	836.0	28	19.24	T2CWM-2	T2	M	9F-25F,27F-53F	生頂死裡	650.0				900.0	5	8	7	8	11	39	1	
11		G4-1	G4	8.0	590.0	836.0	28	19.24	T2CWM-1	T2	M	9F-25F,27F-53F	生頂死裡	650.0				900.0	5	8	7	8	11	39	1	
12		G4-2	G4	8.0	390.0	836.0	28	24.78	T2CWH-1	T2	H	9F-25F,27F-52F	生頂死裡	450.0				900.0	10	16	14	16	20	76	2	
13		G4-2	G4	8.0	390.0	836.0	28	12.39	T2CWG-2	T2	G	9F-25F,27F-52F	生頂死裡	450.0				900.0	5	8	7	8	10	38	1	
14		G4-2	G4	8.0	390.0	836.0	28	12.72	T2CWF-1	T2	F	9F-25F,27F-53F	生頂死裡	450.0				900.0	5	8	7	8	11	39	1	
15		G4-2	G4	8.0	390.0	836.0	28	12.72	T2CWE-2	T2	E	9F-25F,27F-53F	生頂死裡	450.0				900.0	5	8	7	8	11	39	1	
16		G4-2	G4	8.0	390.0	836.0	28	12.72	T2CWB-1	T2	B	9F-25F,27F-53F	生頂死裡	450.0				900.0	5	8	7	8	11	39	1	
17		G4-2	G4	8.0	390.0	836.0	28	12.72	T2CWA-2	T2	A	9F-25F,27F-53F	生頂死裡	450.0				900.0	5	8	7	8	11	39	1	
18		G4-2	G4	8.0	390.0	836.0	28	12.72	T2CWN-1	T2	N	9F-25F,27F-53F	生頂死裡	450.0				900.0	5	8	7	8	11	39	1	
19		G4-2	G4	8.0	390.0	836.0	28	12.72	T2CWK-1	T2	K	9F-25F,27F-53F	生頂死裡	450.0				900.0	5	8	7	8	11	39	1	
20		G4-2	G4	8.0	390.0	836.0	28	12.72	T2CWJ-1	T2	J	9F-25F,27F-53F	生頂死裡	450.0				900.0	5	8	7	8	11	39	1	
21		G4-25	G4	8.0	365.0	836.0	28	11.90	T2CWK-1	T2	K	9F-25F,27F-53F	生頂死裡	425.0				900.0	5	8	7	8	11	39	1	
22		G4-25	G4	8.0	365.0	836.0	28	11.90	T2CWJ-1	T2	J	9F-25F,27F-53F	生頂死裡	425.0				900.0	5	8	7	8	11	39	1	
23		CG4-201	G4	8.0	790.0	836.0	28	25.76	T2CW L-2	T2	L	9F-25F,27F-53F	生頂死裡	450.0	400.0			850.0	900.0	5	8	7	8	11	39	1
24		G4-233	G4	8.0	550.0	836.0	28	17.93	T2CWN-1	T2	N	9F-25F,27F-53F	樓頂死裡				610.0	900.0	5	8	7	8	11	39	1	
25						小計	1000	424																	26	


美特鋁質有限公司 MTE Aluminium Fabricator Ltd. 廠玻璃B.M.表		工程號: J837	計算: 陳俊樺	日期: 2019.7.25	送呈: 胡哥	計算參考數值/所屬位置分格									
地盤名稱: 觀塘裕民坊		核對: 謝永林/利春嫻	日期: 2019.8.23	副本:											
項目類別: 幕牆/特式層		批准: Jason	A/C Code:												
BM編號: 837-CW-M01-F-GP09		修改版次:	總計玻璃面積 (平方米):		147.07										
序號	修改內容	玻璃圖號	顏色與類型	厚度 (mm)	玻璃尺寸		數量 (塊)	總面積 (平方米)	使用位置	單位	分屬類型	樓層	分格寬度	分格高度	每層
					寬度 (W mm)	高度 (H mm)									
24		G2-1	G2	25.0	590.0	1320.0	<del>1</del>	0.78	T2CWE-2	E	SH生窗	55F	650.0	1380.0	1
25		G2-1	G2	25.0	590.0	1320.0	<del>1</del>	0.78	T2CWE-1	E	SH生窗	55F	650.0	1380.0	1
26		G2-1	G2	25.0	590.0	1320.0	<del>1</del>	0.78	T2CWD-1	D	SH生窗	55F	650.0	1380.0	1
27		G2-1	G2	25.0	590.0	1320.0	<del>2</del>	1.56	T2CWC-2	C	SH生窗	55F	650.0	1380.0	2
28		G2-1	G2	25.0	590.0	1320.0	<del>1</del>	0.78	T2CWC-1	C	SH生窗	55F	650.0	1380.0	1
29		G2-1	G2	25.0	590.0	1320.0	4	3.12	T2CWB-2	B	SH生窗	55F	650.0	1380.0	4
30		G2-1	G2	25.0	590.0	1320.0	4	3.12	T2CWA-1	A	SH生窗	55F	650.0	1380.0	4
31		G2-1	G2	25.0	590.0	1320.0	2	1.56	T2CWN-2	N	SH生窗	55F	650.0	1380.0	2
32		G2-1	G2	25.0	590.0	1320.0	3	2.34	T2CWM-2	M	SH生窗	55F	650.0	1380.0	3
33		G2-1	G2	25.0	590.0	1320.0	<del>1</del>	0.78	T2CWM-1	M	SH生窗	55F	650.0	1380.0	1
34		G2-1	G2	25.0	590.0	1320.0	<del>1</del>	0.78	T2CWL-1	L	SH生窗	55F	650.0	1380.0	1
35		G2-1	G2	25.0	590.0	1320.0	<del>1</del>	0.78	T2CWK-2	K	SH生窗	55F	650.0	1380.0	1
36		G2-1	G2	25.0	590.0	1320.0	<del>1</del>	0.78	T2CWJ-1	J	SH生窗	55F	650.0	1380.0	1
37		G2-1	G2	25.0	590.0	1320.0	<del>2</del>	1.56	T3CWF-1	F	SH生窗	51F	650.0	1380.0	2
38		G2-1	G2	25.0	590.0	1320.0	<del>3</del>	2.34	T3CWF-1	F	SH生窗	52F	650.0	1380.0	3
39		G2-1	G2	25.0	590.0	1320.0	<del>3</del>	2.34	T3CWE-1	E	SH生窗	52F	650.0	1380.0	3
40		G2-1	G2	25.0	590.0	1320.0	<del>1</del>	0.78	T3CWM-2	M	SH生窗	52F	650.0	1380.0	1
41		G2-1	G2	25.0	590.0	1320.0	<del>1</del>	0.78	T3CWM-1	M	SH生窗	52F	650.0	1380.0	1
42		G2-1	G2	25.0	590.0	1320.0	<del>1</del>	0.78	T3CWL-2	L	SH生窗	52F	650.0	1380.0	1
43		G2-1	G2	25.0	590.0	1320.0	<del>1</del>	0.78	T3CWL-1	L	SH生窗	52F	650.0	1380.0	1
44		G2-1	G2	25.0	590.0	1320.0	<del>1</del>	0.78	T3CWK-1	K	SH生窗	52F	650.0	1380.0	1
45		G2-1	G2	25.0	590.0	1320.0	<del>1</del>	0.78	T3CWJ-1	J	SH生窗	52F	650.0	1380.0	1
46		G2-1	G2	25.0	590.0	1320.0	<del>1</del>	0.78	T3CWH-3	H	SH生窗	52F	650.0	1380.0	1

生富玻璃造廠




 美特鋁質有限公司 Meitong Aluminum Fabricator Ltd. 地盤用玻璃B.M.表	工程號: J837	計算: 陈俊桦	日期: 2019.7.25	送呈: 胡哥	計算參考數值/所屬位置分格
	地盤名稱: 觀塘裕民坊	核對: 謝永林/利春媚	日期: 2019.8.23	副本:	
	項目類別: 幕牆/特式層	批准: Jason	A/C Code:		
BM編號: 837-CW-M01-S-GP09	修改版次:	總計玻璃面積 (平方米)	640.75		


序號	修改內容	玻璃圖號	顏色與類型	厚度 (mm)	玻璃尺寸		數量 (塊)	總面積 (平方米)	使用位置	單位	樓層	分屬類型	分格1	分格2	分格3	總數	分格高度	每層
					寬度 (Wmm)	高度 (Hmm)												
131		G4-2Y	G4	8.0	390.0	501.0	1	0.20	T3CWJ-2	J	51F	生頂死梗	450.0				565.0	1
132		G4-2Y	G4	8.0	390.0	501.0	1	0.20	T5CWM-1	M	50F	生頂死梗	450.0				565.0	1
133		G4-2Y	G4	8.0	390.0	501.0	1	0.20	T5CWL-2	L	50F	生頂死梗	450.0				565.0	1
134		G4-2Y	G4	8.0	390.0	501.0	1	0.20	T5CWH-2	H	50F	生頂死梗	450.0				565.0	1
135		G4-2Y	G4	8.0	390.0	501.0	1	0.20	T5CWG-1	G	50F	生頂死梗	450.0				565.0	1
136		G4-20Y	G4	8.0	320.0	501.0	1	0.16	T5CWJK-1	JK	50F	生頂死梗	380.0				565.0	1
137		G4-25Y	G4	8.0	365.0	501.0	1	0.18	T1CW A-2	A	49F	生頂死梗	425.0				565.0	1
138		G4-1T	G4	8.0	590.0	601.0	1	0.35	T1CW G-1	G	50F	生頂死梗	650.0				665.0	1
139		G4-1T	G4	8.0	590.0	601.0	1	0.35	T1CW D-1	D	50F	生頂死梗	650.0				665.0	1
140		G4-1T	G4	8.0	590.0	601.0	1	0.35	T1CW A-2	A	50F	生頂死梗	650.0				665.0	1
141		G4-1T	G4	8.0	590.0	601.0	1	0.35	T1CW B-2	B	50F	生頂死梗	650.0				665.0	1
142		G4-1T	G4	8.0	590.0	601.0	1	0.35	T1CW C-1	C	50F	生頂死梗	650.0				665.0	1
143		G4-1T	G4	8.0	590.0	601.0	1	0.35	T1CW M-2	M	50F	生頂死梗	650.0				665.0	1
144		G4-1T	G4	8.0	590.0	601.0	1	0.35	T1CW L-1	L	50F	生頂死梗	650.0				665.0	1
145		G4-1T	G4	8.0	590.0	601.0	1	0.35	T1CW K-2	K	50F	生頂死梗	650.0				665.0	1
146		G4-1T	G4	8.0	590.0	601.0	1	0.35	T1CWJ-1	J	50F	生頂死梗	650.0				665.0	1
147		G4-1T	G4	8.0	590.0	601.0	1	0.35	T1CWH-2	H	50F	生頂死梗	650.0				665.0	1
148		G4-1T	G4	8.0	590.0	601.0	2	0.71	T2CWH-1	H	55F	生頂死梗	650.0				665.0	2
149		G4-1T	G4	8.0	590.0	601.0	1	0.35	T2CWF-2	F	55F	生頂死梗	650.0				665.0	1
150		G4-1T	G4	8.0	590.0	601.0	1	0.35	T2CWE-1	E	55F	生頂死梗	650.0				665.0	1
151		G4-1T	G4	8.0	590.0	601.0	1	0.35	T2CWD-1	D	55F	生頂死梗	650.0				665.0	1
152		G4-1T	G4	8.0	590.0	601.0	1	0.35	T2CWC-1	C	55F	生頂死梗	650.0				665.0	1
153		G4-1T	G4	8.0	590.0	601.0	1	0.71	T2CWB-2	B	55F	生頂死梗	650.0				665.0	2
154		G4-1T	G4	8.0	590.0	601.0	1	0.71	T2CWA-1	A	55F	生頂死梗	650.0				665.0	2
155		G4-1T	G4	8.0	590.0	601.0	1	0.35	T2CWN-2	N	55F	生頂死梗	650.0				665.0	1
156		G4-1T	G4	8.0	590.0	601.0	1	0.35	T2CWM-2	M	55F	生頂死梗	650.0				665.0	1

 美特鋁質有限公司 Meitong Aluminum Fabricator Ltd. 地盤用玻璃B.M表	工程號: J837	計算: 陈俊桦	日期: 2019.7.25	送呈: 胡哥	計算參考數值/所屬位置分格
	地盤名稱: 觀塘裕民坊	核對: 謝永林/利春媚	日期: 2019.8.23	副本:	
	項目類別: 幕牆/特式層	批准: Jason	A/C Code:		
BM編號: 837-CW-M01-S-GP09	修改版次:	總計玻璃面積 (平方米)	640.75		


序號	修改內容	玻璃圖號	顏色與類型	厚度 (mm)	玻璃尺寸		數量 (塊)	總面積 (平方米)	使用位置	單位	樓層	分屬類型	分格1	分格2	分格3	總數	分格高度	每层
					寬度 (W mm)	高度 (H mm)												
260		G5-1	G5	25.0	590.0	810.0	3	1.43	T1CW C-1	C	50F	生底小梗	650.0				870.0	3
261		G5-1	G5	25.0	590.0	810.0	1	0.48	T1CW M-2	M	50F	生底小梗	650.0				870.0	1
262		G5-1	G5	25.0	590.0	810.0	1	0.48	T1CW M-1	M	50F	生底小梗	650.0				870.0	1
263		G5-1	G5	25.0	590.0	810.0	1	0.48	T1CW L-2	L	50F	生底小梗	650.0				870.0	1
264		G5-1	G5	25.0	590.0	810.0	1	0.48	T1CW L-1	L	50F	生底小梗	650.0				870.0	1
265		G5-1	G5	25.0	590.0	810.0	1	0.48	T1CW K-2	K	50F	生底小梗	650.0				870.0	1
266		G5-1	G5	25.0	590.0	810.0	1	0.48	T1CW K-1	K	50F	生底小梗	650.0				870.0	1
267		G5-1	G5	25.0	590.0	810.0	1	0.48	T1CWJ-2	J	50F	生底小梗	650.0				870.0	1
268		G5-1	G5	25.0	590.0	810.0	1	0.48	T1CWJ-1	J	50F	生底小梗	650.0				870.0	1
269		G5-1	G5	25.0	590.0	810.0	3	1.43	T1CWH-2	H	50F	生底小梗	650.0				870.0	3
270		G5-1	G5	25.0	590.0	810.0	2	0.96	T2CWH-1	H	53F	生底小梗	650.0				870.0	2
271		G5-1	G5	25.0	590.0	810.0	2	0.96	T2CWH-1	H	55F	生底小梗	650.0				870.0	2
283		G5-1	G5	25.0	590.0	810.0	3	1.43	T2CWM-2	M	55F	生底小梗	650.0				870.0	3
284		G5-1	G5	25.0	590.0	810.0	1	0.48	T2CWM-1	M	55F	生底小梗	650.0				870.0	1
285		G5-1	G5	25.0	590.0	810.0	1	0.48	T2CWL-1	L	55F	生底小梗	650.0				870.0	1

 美特鋁質有限公司 Meitong Aluminum Fabricator Ltd. 地盤用玻璃B.M.表	工程號:	J837	計算:	陈俊桦	日期: 2019.7.25	送呈:	胡哥	計算參考數值/所屬位置分格
	地盤名稱:	觀塘裕民坊	核對:	謝永林/利春媚	日期: 2019.8.23	副本:		
	項目類別:	幕牆/特式層	批准:	Jason		A/C Code:		
	BM編號:837-CW-M01-S-GP09	修改版次:		總計玻璃面積 (平方米)	640.75			

序號	修改內容	玻璃圖號	顏色與類型	厚度 (mm)	玻璃尺寸		數量 (塊)	總面積 (平方米)	使用位置	單位	樓層	分屬類 型	分格1	分格2	分格3	總數	分格高 度	每層
					寬度 (Wmm)	高度 (Hmm)												
437		XG6-121T	G6	8.0	2115.0	601.0	1	1.27	T1CW C-1	C	50F	櫟窗雙拼	1525.0	650.0		2175.0	665.0	1
438		XG6-122T	G6	8.0	1707.5	601.0	1	1.03	T1CW M-1	M	50F	櫟窗雙拼	1117.5	650.0		1767.5	665.0	1
439		XG6-123T	G6	8.0	1707.5	601.0	1	1.03	T1CW L-2	L	50F	櫟窗雙拼	1117.5	650.0		1767.5	665.0	1
440		XG6-124T	G6	8.0	1707.5	601.0	1	1.03	T1CW K-1	K	50F	櫟窗雙拼	1117.5	650.0		1767.5	665.0	1
441		XG6-125T	G6	8.0	1707.5	601.0	1	1.03	T1CWJ-2	J	50F	櫟窗雙拼	1117.5	650.0		1767.5	665.0	1
442		XG6-126T	G6	8.0	1732.5	601.0	1	1.04	T1CWH-2	H	50F	櫟窗雙拼	1142.5	650.0		1792.5	665.0	1
443		XG6-204T	G6	8.0	1707.5	601.0	1	1.03	T2CWF-1	F	55F	櫟窗雙拼	1117.5	650.0		1767.5	665.0	1
444		XG6-205T	G6	8.0	1707.5	601.0	1	1.03	T2CWE-2	E	55F	櫟窗雙拼	1117.5	650.0		1767.5	665.0	1
445		XG6-206T	G6	8.0	1970.0	601.0	1	1.18	T2CWC-2	C	55F	櫟窗雙拼	1380.0	650.0		2030.0	665.0	1
446		XG6-207T	G6	8.0	1970.0	601.0	1	1.18	T2CWC-2	C	55F	櫟窗雙拼	1380.0	650.0		2030.0	665.0	1
447		XG6-208T	G6	8.0	1732.5	601.0	1	1.04	T2CWB-2	B	55F	櫟窗雙拼	1142.5	650.0		1792.5	665.0	1
448		XG6-209T	G6	8.0	2115.0	601.0	1	1.27	T2CWB-2	B	55F	櫟窗雙拼	1525.0	650.0		2175.0	665.0	1
449		XG6-210T	G6	8.0	2125.0	601.0	1	1.28	T2CWB-1	B	55F	櫟窗雙拼	1735.0	450.0		2185.0	665.0	1
450		XG6-211T	G6	8.0	2125.0	601.0	1	1.28	T2CWA-2	A	55F	櫟窗雙拼	1735.0	450.0		2185.0	665.0	1
451		XG6-212T	G6	8.0	2115.0	601.0	1	1.27	T2CWA-1	A	55F	櫟窗雙拼	1525.0	650.0		2175.0	665.0	1
452		XG6-213T	G6	8.0	1732.5	601.0	1	1.04	T2CWA-1	A	55F	櫟窗雙拼	1142.5	650.0		1792.5	665.0	1
453		XG6-215T	G6	8.0	1707.5	601.0	1	1.03	T2CWN-2	N	55F	櫟窗雙拼	1117.5	650.0		1767.5	665.0	1
454		XG6-216T	G6	8.0	1675.0	601.0	1	1.01	T2CWM-3	M	55F	櫟窗雙拼	1185.0	550.0		1735.0	665.0	1
455		XG6-217T	G6	8.0	2600.0	601.0	1	1.56	T2CWM-3	M	55F	櫟窗雙拼	1760.0	450.0	450.0	2660.0	665.0	1
456		XG6-218T	G6	8.0	2115.0	601.0	1	1.27	T2CWM-2	M	55F	櫟窗雙拼	1525.0	650.0		2175.0	665.0	1
457		XG6-219T	G6	8.0	1732.5	601.0	1	1.04	T2CWM-2	M	55F	櫟窗雙拼	1142.5	650.0		1792.5	665.0	1
458		XG6-220T	G6	8.0	1900.0	601.0	1	1.14	T2CWL-1	L	55F	櫟窗雙拼	1310.0	650.0		1960.0	665.0	1
459		XG6-221T	G6	8.0	2175.0	601.0	1	1.31	T2CWK-2	K	55F	櫟窗雙拼	1585.0	650.0		2235.0	665.0	1
460		XG6-222T	G6	8.0	1632.5	601.0	1	0.98	T2CWJ-1	J	55F	櫟窗雙拼	1042.5	650.0		1692.5	665.0	1

 美特鋁質有限公司 Meitong Aluminium Fabricator Ltd. 地盤用玻璃B.M.表	工程號:	J837	計算:	陈俊桦	日期: 2019.7.25	送呈:	胡哥	計算參考數值/所屬位置分格
	地盤名稱:	觀塘裕民坊	核對:	謝永林/利春媚	日期: 2019.8.23	副本:		
	項目類別:	幕牆/特式層	批准:	Jason		A/C Code:		
BM編號: 837-CW-M01-S-GP09	修改版次:		總計玻璃面積 (平方米)	640.75				


序號	修改內容	玻璃圖號	顏色與類型	厚度 (mm)	玻璃尺寸		數量 (塊)	總面積 (平方米)	使用位置	單位	樓層	分屬類型	分格1	分格2	分格3	總數	分格高度	每層
					寬度 (W mm)	高度 (H mm)												
510		LH-1	欄河玻璃頂底需精磨邊	10.0	540.0	150.0	1	0.08	T1CW K-1	K	50F	欄河	650.0				150.0	1
511		LH-1	欄河玻璃頂底需精磨邊	10.0	540.0	150.0	1	0.08	T1CWJ-2	J	50F	欄河	650.0				150.0	1
512		LH-1	欄河玻璃頂底需精磨邊	10.0	540.0	150.0	1	0.08	T1CWJ-1	J	50F	欄河	650.0				150.0	1
513		LH-1	欄河玻璃頂底需精磨邊	10.0	540.0	150.0	3	0.24	T1CWH-2	H	50F	欄河	650.0				150.0	3
514		LH-1	欄河玻璃頂底需精磨邊	10.0	540.0	150.0	2	0.16	T2CWH-1	H	53F	欄河	650.0				150.0	2
515		LH-1	欄河玻璃頂底需精磨邊	10.0	540.0	150.0	2	0.16	T2CWH-1	H	55F	欄河	650.0				150.0	2
516		LH-1	欄河玻璃頂底需精磨邊	10.0	540.0	150.0	2	0.16	T2CWG-2	G	55F	欄河	650.0				150.0	2
517		LH-1	欄河玻璃頂底需精磨邊	10.0	540.0	150.0	1	0.08	T2CWF-2	F	55F	欄河	650.0				150.0	1
518		LH-1	欄河玻璃頂底需精磨邊	10.0	540.0	150.0	1	0.08	T2CWF-1	F	55F	欄河	650.0				150.0	1
519		LH-1	欄河玻璃頂底需精磨邊	10.0	540.0	150.0	1	0.08	T2CWE-2	E	55F	欄河	650.0				150.0	1
520		LH-1	欄河玻璃頂底需精磨邊	10.0	540.0	150.0	1	0.08	T2CWE-1	E	55F	欄河	650.0				150.0	1
521		LH-1	欄河玻璃頂底需精磨邊	10.0	540.0	150.0	1	0.08	T2CWD-1	D	55F	欄河	650.0				150.0	1
522		LH-1	欄河玻璃頂底需精磨邊	10.0	540.0	150.0	2	0.16	T2CWC-2	C	55F	欄河	650.0				150.0	2
523		LH-1	欄河玻璃頂底需精磨邊	10.0	540.0	150.0	1	0.08	T2CWC-1	C	55F	欄河	650.0				150.0	1
535		LH-1	欄河玻璃頂底需精磨邊	10.0	540.0	150.0	1	0.08	T3CWM-2	M	52F	欄河	650.0				150.0	1

 美特鋁質有限公司 Meitong Aluminum Fabricator Ltd. 地盤用玻璃B.M.表	工程號:	J837	計算:	陳俊桦	日期:	2019.3.9	送呈:	胡哥	計算參考數值/所屬位置 分格	註明: 分MO參考數據: (MO: 570分格沒有 7F-(5層), (MO3: 900分格有26層)
	地盤名稱:	觀塘裕民坊	核對:	謝永林/利春媚	日期:	2019.3.17	副本:			
	項目類別:	T2座大貨SD門	批准:	趙門大梗	A/C Code:					
	BM編號: J837-SL-M01-S-GP02	修改版次:	總計玻璃面積 (平方米):	1737.58	此BM依據第四版施工圖計算					

序號	修改內容	玻璃圖號	顏色與類型	厚度 (mm)	玻璃尺寸		數量 (塊)	總面積 (平方米)	使用位置	單位	樓層	分屬類型	分格寬度	分格高度	MO1:	MO2:	MO3:	MO4:	MO5:	合計	每層
					7F,9-12F,15F (6層)	16F-23F(8層)									25-26F,28-32F (7層)	33F,35-41F (8層)	42F-48F 以上不等				
16		G1-SD-201	G1	27.00	787.5	2466.0	40	77.68	T2CWH-1左	H	7F,9F-26F,28F-53F	趙門大梗	907.5	2580.0	6	8	7	8	11	40	1
17		G1-SD-202	G1	27.00	897.5	2466.0	40	88.53	T2CWH-1右	H	7F,9F-26F,28F-53F	趙門大梗	1017.5	2580.0	6	8	7	8	11	40	1
18		G1-SD-204	G1	27.00	815.0	2466.0	40	80.39	T2CWG-2右	G	7F,9F-26F,28F-53F	趙門大梗	935.0	2580.0	6	8	7	8	11	40	1
19		G1-SD-205	G1	27.00	815.0	2466.0	40	82.40	T2CWF-2	F	7F,9F-26F,28F-55F	趙門大梗	935.0	2580.0	6	8	7	8	12	41	1
20		G1-SD-208	G1	27.00	815.0	2466.0	40	82.40	T2CWE-1	E	7F,9F-26F,28F-55F	趙門大梗	935.0	2580.0	6	8	7	8	12	41	1
22		G1-SD-212	G1	27.00	787.5	2466.0	41	79.62	T2CWB-2右	B	7F,9F-26F,28F-55F	趙門大梗	907.5	2580.0	6	8	7	8	12	41	1
23		G1-SD-213	G1	27.00	787.5	2466.0	41	79.62	T2CWA-1左	A	7F,9F-26F,28F-55F	趙門大梗	907.5	2580.0	6	8	7	8	12	41	1
25		G1-SD-216	G1	27.00	787.5	2466.0	41	79.62	T2CWM-2	M	7F,9F-26F,28F-55F	趙門大梗	907.5	2580.0	6	8	7	8	12	41	1
26		G1-SD-217	G1	27.00	940.0	2466.0	41	95.04	T2CWM-1	M	7F,9F-26F,28F-55F	趙門大梗	1060.0	2580.0	6	8	7	8	12	41	1
27		G1-SD-219	G1	27.00	847.5	2466.0	41	85.69	T2CWL-2右	L	7F,9F-26F,28F-55F	趙門大梗	967.5	2580.0	6	8	7	8	12	41	1
28		G1-SD-220	G1	27.00	847.5	2466.0	41	85.69	T2CWK-1左	K	7F,9F-26F,28F-55F	趙門大梗	967.5	2580.0	6	8	7	8	12	41	1
54						合計	428	916.68													
61		G3-SD-203	G3	27.00	647.5	2466.0	40	63.87	T2CWG-2左	G	7F,9F-26F,28F-53F	趙門大梗	767.5	2580.0	6	8	7	8	11	40	1
62		G3-SD-206	G3	27.00	647.5	2466.0	40	65.47	T2CWF-1	F	7F,9F-26F,28F-55F	趙門大梗	767.5	2580.0	6	8	7	8	12	41	1
63		G3-SD-207	G3	27.00	647.5	2466.0	40	65.47	T2CWE-2	E	7F,9F-26F,28F-55F	趙門大梗	767.5	2580.0	6	8	7	8	12	41	1
64		G3-SD-209	G3	27.00	740.0	2466.0	40	74.82	T2CWD-1	D	7F,9F-26F,28F-55F	趙門大梗	860.0	2580.0	6	8	7	8	12	41	1
65		G3-SD-210	G3	27.00	740.0	2466.0	40	74.82	T2CWC-1	C	7F,9F-26F,28F-55F	趙門大梗	860.0	2580.0	6	8	7	8	12	41	1
66		G3-SD-218	G3	27.00	572.5	2466.0	40	57.88	T2CWL-2左	L	7F,9F-26F,28F-55F	趙門大梗	692.5	2580.0	6	8	7	8	12	41	1
67		G3-SD-221	G3	27.00	585.0	2466.0	40	59.15	T2CWK-1右	K	7F,9F-26F,28F-55F	趙門大梗	705.0	2580.0	6	8	7	8	12	41	1
68		G3-SD-222	G3	27.00	585.0	2466.0	40	59.15	T2CWJ-1左	J	7F,9F-26F,28F-55F	趙門大梗	705.0	2580.0	6	8	7	8	12	41	1
69		G3-SD-223	G3	27.00	740.0	2466.0	40	74.82	T2CWJ-1右	J	7F,9F-26F,28F-55F	趙門大梗	860.0	2580.0	6	8	7	8	12	41	1
89						合計	368	595.43													

請注意: 以下尺寸為大玻璃，需另外分箱包裝，以下玻璃不用分層，只跟MO及分單位


21		G1-SD-211	G1	27.00	1165.0	2466.0	41	117.79	T2CWB-2左	B	7F,9F-26F,28F-55F	趙門大梗	1285.0	2580.0	6	8	7	8	12	41	1
24		G1-SD-214	G1	27.00	1065.0	2466.0	40	107.68	T2CWA-1右	A	7F,9F-26F,28F-55F	趙門大梗	1185.0	2580.0	6	8	7	8	12	41	1
89						合計	368	225													
347						总计	888	1738													20


 美特鋁質有限公司 MEITONG ALUMINUM FABRICATOR LTD. <div style="border: 1px solid black; border-radius: 50%; padding: 2px; display: inline-block;">地盤用玻璃B.M.表</div>	工程號: J837	計算: 陳俊桦	日期: 2019.3.9	送呈: 胡哥	計算參考數值/所屬位置 分格	註明: 分MO參考數據: (MO: 570分格沒有 7F-(5層), (MO3: 900分格有26层)
	地盤名稱: 觀塘裕民坊	核對: 謝及利/利春輝	日期: 2019.3.17	副本:		
	項目類別: T2座大貨SD門	批准: 趙門玉	A/C Code:			
BM編號: J837-SL-M01-8-GP02	修改版次:	總計玻璃面積 (平方米):	2385.59	此BM依據第四版施工圖計算		

序號	修改內容	玻璃圖號	顏色與類型	厚度 (mm)	玻璃尺寸		數量 (塊)	總面積 (平方米)	使用位置	單位	樓層	分屬類型	分格寬度	分格高度	MO1:	MO2:	MO3:	MO4:	MO5:	合計	每層
					7F,9F-12F,15F (6層)	16F-23F(8層)									25-26F, 28-32F (7層)	33F,35-41F (8層)	42F-48F 以上不等				
296		G7-SD-218	G7	17.52	911.0	2386.0	41	89.12	T2CWL-2左	L	7F,9F-26F/28F-55F	SD推拉門	1095.0	2625.0	6	8	7	8	12	41	1
291		G7-SD-212	G7	17.52	936.0	2386.0	41	91.57	T2CWB-2右	B	7F,9F-26F/28F-55F	SD推拉門	1120.0	2625.0	6	8	7	8	12	41	1
292		G7-SD-213	G7	17.52	936.0	2386.0	41	91.57	T2CWA-1左	A	7F,9F-26F/28F-55F	SD推拉門	1120.0	2625.0	6	8	7	8	12	41	1
294		G7-SD-216	G7	17.52	936.0	2386.0	41	91.57	T2CWM-2	M	7F,9F-26F/28F-55F	SD推拉門	1120.0	2625.0	6	8	7	8	12	41	1
280		G7-SD-201	G7	17.52	986.0	2386.0	41	94.10	T2CWH-1左	H	7F,9F-26F/28F-53F	SD推拉門	1170.0	2625.0	6	8	7	8	11	40	1
282		G7-SD-203	G7	17.52	986.0	2386.0	41	94.10	T2CWG-2左	G	7F,9F-26F/28F-53F	SD推拉門	1170.0	2625.0	6	8	7	8	11	40	1
285		G7-SD-206	G7	17.52	986.0	2386.0	41	96.46	T2CWF-1	F	7F,9F-26F/28F-55F	SD推拉門	1170.0	2625.0	6	8	7	8	12	41	1
286		G7-SD-207	G7	17.52	986.0	2386.0	41	96.46	T2CWE-2	E	7F,9F-26F/28F-55F	SD推拉門	1170.0	2625.0	6	8	7	8	12	41	1
346							小計	346	745												8

請注意: 以下尺寸為大玻璃，需另外分箱包裝

299		G7-SD-221	G7	17.52	1073.5	2386.0	41	105.02	T2CWK-1右	K	7F,9F-26F/28F-55F	SD推拉門	1257.5	2625.0	6	8	7	8	12	41	1
300		G7-SD-222	G7	17.52	1073.5	2386.0	41	105.02	T2CWJ-1左	J	7F,9F-26F/28F-55F	SD推拉門	1257.5	2625.0	6	8	7	8	12	41	1
281		G7-SD-202	G7	17.52	1186.0	2386.0	41	113.19	T2CWH-1右	H	7F,9F-26F/28F-53F	SD推拉門	1370.0	2625.0	6	8	7	8	11	40	1
283		G7-SD-204	G7	17.52	1186.0	2386.0	41	113.19	T2CWG-2右	G	7F,9F-26F/28F-53F	SD推拉門	1370.0	2625.0	6	8	7	8	11	40	1
284		G7-SD-205	G7	17.52	1186.0	2386.0	41	116.02	T2CWF-2	F	7F,9F-26F/28F-55F	SD推拉門	1370.0	2625.0	6	8	7	8	12	41	1
287		G7-SD-208	G7	17.52	1186.0	2386.0	41	116.02	T2CWE-1	E	7F,9F-26F/28F-55F	SD推拉門	1370.0	2625.0	6	8	7	8	12	41	1
288		G7-SD-209	G7	17.52	1186.0	2386.0	41	116.02	T2CWD-1	D	7F,9F-26F/28F-55F	SD推拉門	1370.0	2625.0	6	8	7	8	12	41	1
289		G7-SD-210	G7	17.52	1186.0	2386.0	41	116.02	T2CWC-1	C	7F,9F-26F/28F-55F	SD推拉門	1370.0	2625.0	6	8	7	8	12	41	1
297		G7-SD-219	G7	17.52	1186.0	2386.0	41	116.02	T2CWL-2右	L	7F,9F-26F/28F-55F	SD推拉門	1370.0	2625.0	6	8	7	8	12	41	1
298		G7-SD-220	G7	17.52	1186.0	2386.0	41	116.02	T2CWK-1左	K	7F,9F-26F/28F-55F	SD推拉門	1370.0	2625.0	6	8	7	8	12	41	1
301		G7-SD-223	G7	17.52	1186.0	2386.0	41	116.02	T2CWJ-1右	J	7F,9F-26F/28F-55F	SD推拉門	1370.0	2625.0	6	8	7	8	12	41	1
290		G7-SD-211	G7	17.52	1336.0	2386.0	41	130.70	T2CWB-2左	B	7F,9F-26F/28F-55F	SD推拉門	1520.0	2625.0	6	8	7	8	12	41	1
293		G7-SD-214	G7	17.52	1336.0	2386.0	41	130.70	T2CWA-1右	A	7F,9F-26F/28F-55F	SD推拉門	1520.0	2625.0	6	8	7	8	12	41	1
295		G7-SD-217	G7	17.52	1336.0	2386.0	41	130.70	T2CWM-1	M	7F,9F-26F/28F-55F	SD推拉門	1520.0	2625.0	6	8	7	8	12	41	1
346							合計	572	1641												14
347							总计	893	2386												22

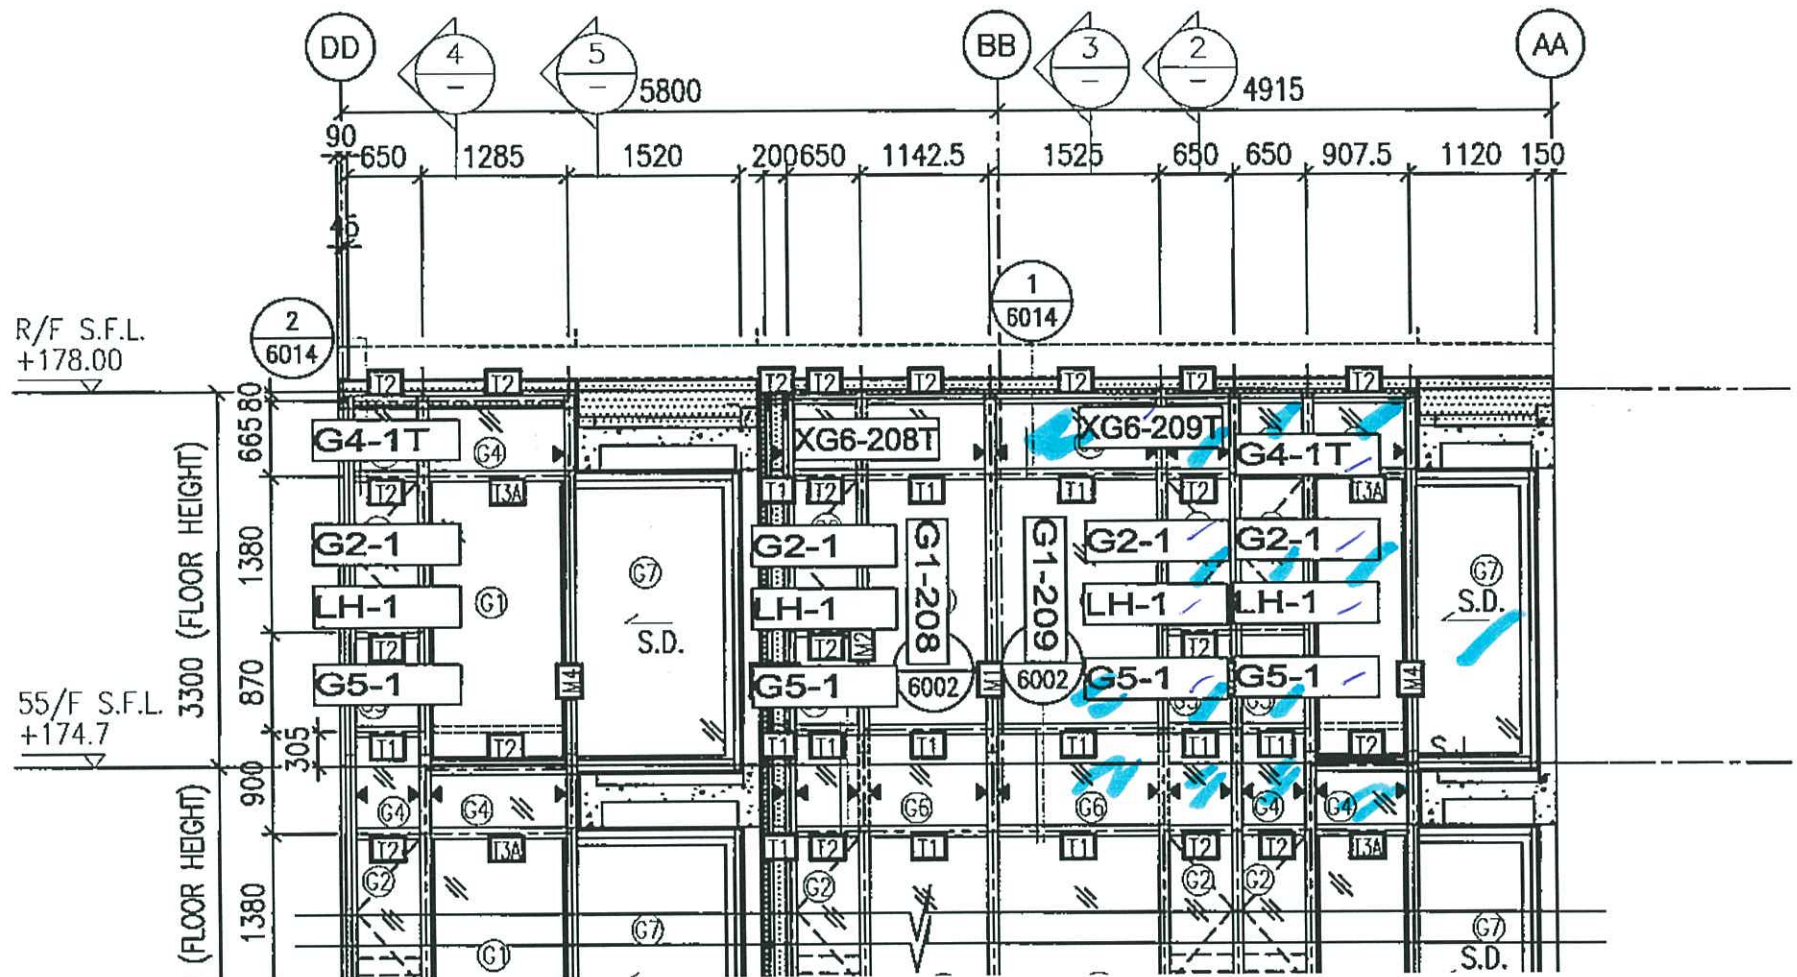

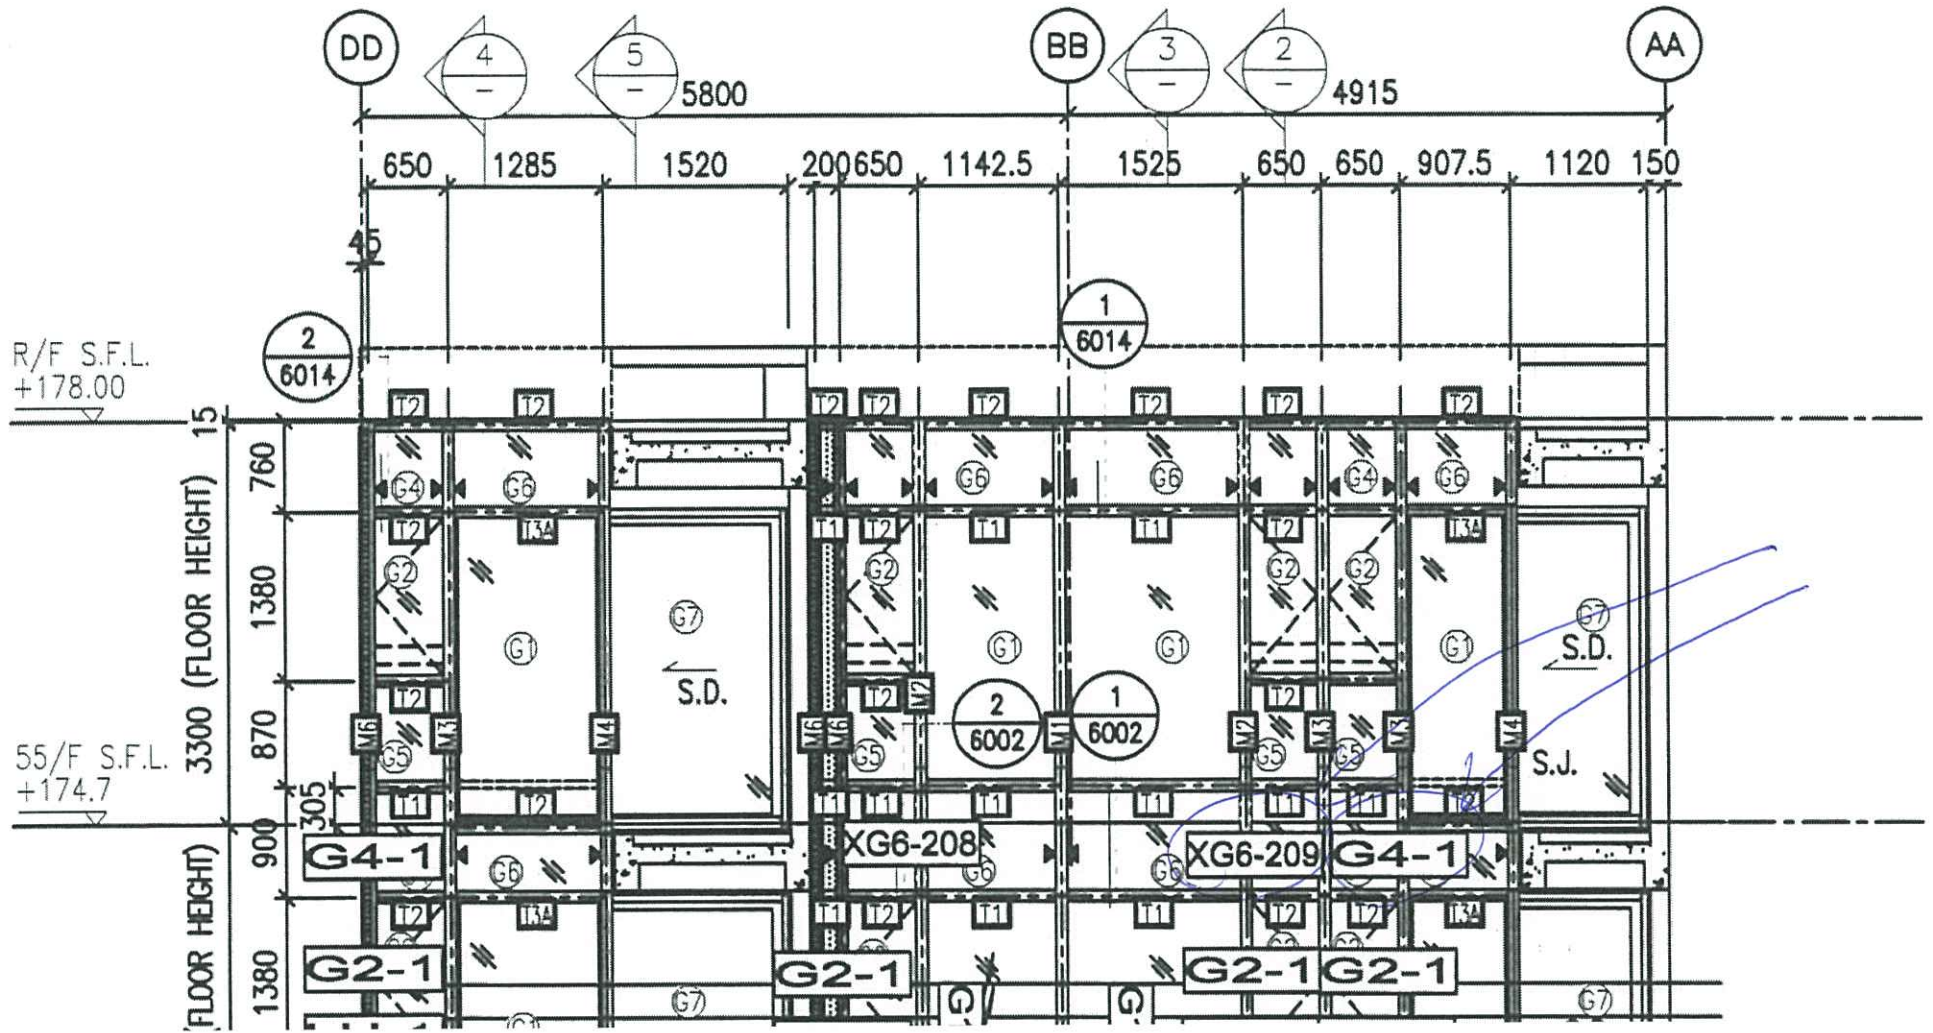

A3紙打印

