

工程指示 / 要求簡箋(E.I.)

工程指示編號：EI / 2171 / 20

修改版次：-

工程編號：J - 837

工程名稱：觀塘裕民坊

工程項目：幕牆 吊趟路軌封篤片(補現場遺失數)

收件人：生統 / 永林

發件人：Eric Liu

日期：22/07/2020

要求提供 / 確認 事項：

- | | | |
|------------------------------------|-------------------------------------|-------------------------------|
| <input type="checkbox"/> 初步鋁料 B.M. | <input type="checkbox"/> 加工拆圖，然後生產 | <input type="checkbox"/> 尺寸表 |
| <input type="checkbox"/> 正式鋁料 B.M. | <input type="checkbox"/> 技術上資料 / 指示 | <input type="checkbox"/> 報價 |
| <input type="checkbox"/> 配件 B.M. | <input type="checkbox"/> 樣辦或貨品說明書 | <input type="checkbox"/> 分判合約 |
| <input type="checkbox"/> 其他：_____ | | |

內容：

請按加工圖生產封篤片送地盤安裝

因部份吊趟路軌封篤片在安裝過程掉落遺失，此單補回現場用

謝謝！

請在 2020/07/25 前完成上列要求。

附：1 頁

以上項目為：

- 原合約工程包 原合約工程加 / 減賬 新工程報價

原因：-

分發東莞各部門：

- () 生產技術總監 連附件 (/) 技術部 連附件 *可* () 生產部 連附件 () 機械設計部 連附件
 () 採購部 連附件 (/) 生產統籌部 連附件 *梅*
 () 質檢部 連附件 () 會計部 連附件 () 報關組 連附件 () 其他 _____ 連附件

分發香港各部門：

- () 行政部 連附件 () 會計部 連附件 () 統籌部 連附件 (/) 工程部地盤科文 連附件 *K*
 () 採購部 連附件 () QS 部 連附件 () 維修部 連附件 () 其他 _____ 連附件

傳遞編號：

HK 1518 / 20



發件人簽署：

項目經理簽署：

Eric Liu
PP

2010

平越路軌用封片

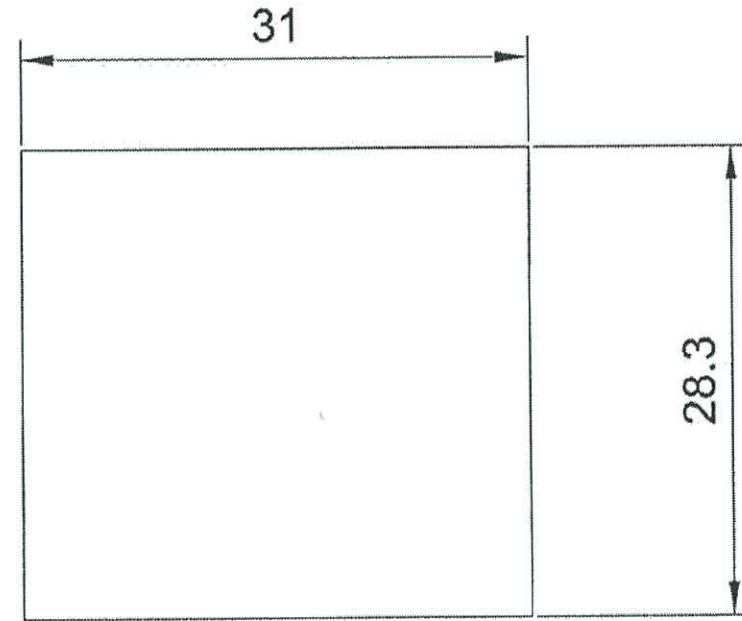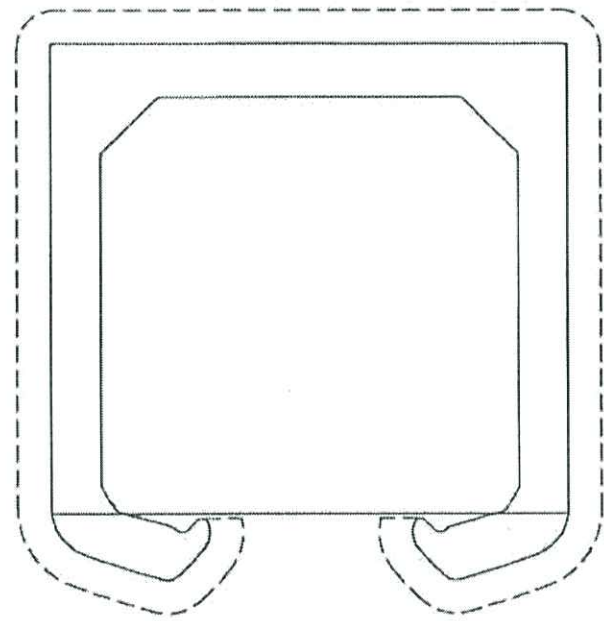

~~16/19 數量: 31x2=62件~~

~~第一批數量 150件~~

~~優先生產 第一批數量~~

顏色: 靚增富撞金 (單面噴塗)

(靚自噴, 可以1塗)

圖號 = 837-ACED-01

~~(有能面向外用)~~

數量 = ~~2010件~~ (1944自用 + 66後備)

1mm 鋸紋

(有能面向內用)

~~T1, 3,~~
各座 25件

75.5件

共 100 件