



工程指示 / 要求簡箋(E.I.)

工程指示編號：EI / 2179 / 20

修改版次：-

工程編號：J - 837

工程名稱：觀塘裕民坊

工程項目：幕牆 趟門玉頂用封篤片(補數)

收件人：生統 / 永林

發件人：Eric Liu

日期：23/07/2020

要求提供 / 確認 事項：

- | | | |
|------------------------------------|-------------------------------------|-------------------------------|
| <input type="checkbox"/> 初步鋁料 B.M. | <input type="checkbox"/> 加工拆圖，然後生產 | <input type="checkbox"/> 尺寸表 |
| <input type="checkbox"/> 正式鋁料 B.M. | <input type="checkbox"/> 技術上資料 / 指示 | <input type="checkbox"/> 報價 |
| <input type="checkbox"/> 配件 B.M. | <input type="checkbox"/> 樣辦或貨品說明書 | <input type="checkbox"/> 分判合約 |
| <input type="checkbox"/> 其他：_____ | | |

內容：

請按加工圖生產封篤片送地盤安裝
因封篤片在安裝過程掉落遺失，此單補回現場用
謝謝！

請在 2020/07/27 前完成上列要求。

附：1 頁

以上項目為：

- 原合約工程包 原合約工程加 / 減賬 新工程報價

原因：-

分發東莞各部門：

- () 生產技術總監 連附件 () 技術部 連附件 *司* () 生產部 連附件 () 機械設計部 連附件
 () 採購部 連附件 () 生產統籌部 連附件 *梅*
 () 質檢部 連附件 () 會計部 連附件 () 報關組 連附件 () 其他 _____ 連附件

分發香港各部門：

- () 行政部 連附件 () 會計部 連附件 () 統籌部 連附件 () 工程部地盤科文 連附件 *炳*
 () 採購部 連附件 () QS 部 連附件 () 維修部 連附件 () 其他 _____ 連附件

傳遞編號：

HK 1531 / 20

發件人簽署：
[Signature]

項目經理簽署：
[Signature]

T3-7支
1層

已做數量在廠改




美特鋁質有限公司
MIDI Aluminium Fabricator Ltd.

工程號 J-837 | 地盤 觀塘裕民坊


收口蓋太長易刮花SD頂橫料故修改長度

封多片安裝後少經平窗門玉料
不彈出或縮入

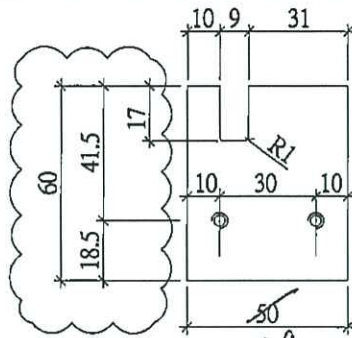


外蓋收口做法待香港定?

3/16"平頭孔

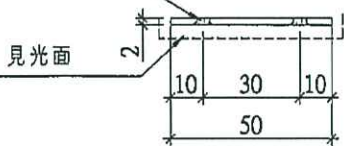


圖號: SD-CV-01
材料: 2mm 鋁巴
數量: ~~1033~~ + 7 = 1040 件
位置: 左開趟門勾企外蓋收口用

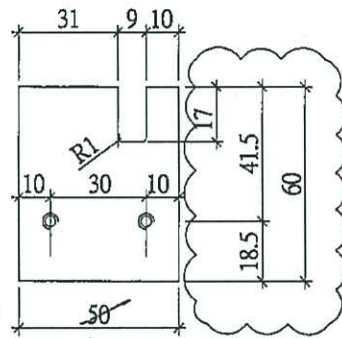


外蓋收口做法待香港定?

3/16"平頭孔

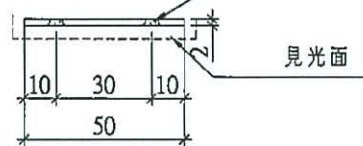

圖號: SD-CV-02
材料: 2mm 鋁巴
數量: ~~993~~ + 7 (後備) = 1000 件
位置: 右開勾企外蓋收口用

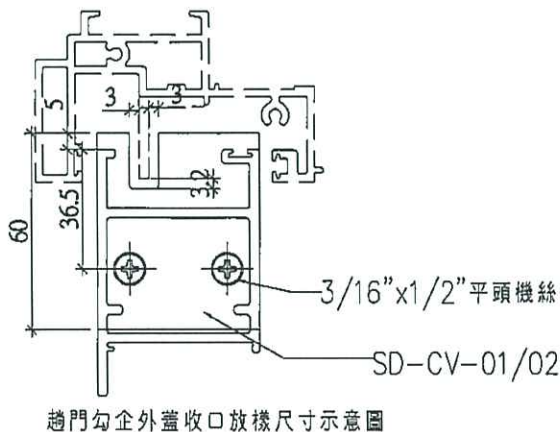

工廠用

名稱	趟門玉勾企收口蓋	制圖	利春媚	2019.03.05	修改	A	B
材料	2mm 鋁板	復核	謝永林	2019.03.20	日期	19.07.18	19.08.30
顏色	EC-DG-S332054	批准	Jason	2019.03.22	圖號	SD-CV-01	