

工程指示 / 要求簡箋(E.I.)

工程指示編號：EI / 2180 / 20

修改版次：A

工程編號：J - 837

工程名稱：觀塘裕民坊

工程項目：幕牆 趙門路軌 STOPPER 位置遮醜片(樣板)

收件人：生統 / 永林

發件人：Eric Liu

日期：30/07/2020

要求提供 / 確認 事項：

- () 初步鋁料 B.M.
- () 加工拆圖，然後生產
- () 尺寸表
- () 正式鋁料 B.M.
- () 技術上資料 / 指示
- () 報價
- () 配件 B.M.
- () 樣辦或貨品說明書
- () 分判合約
- () 其他：_____

內容：

請按加工圖生產遮醜片送地盤安裝

部份趙門路軌 STOPPER 位置有誤，需改位置，用作遮 STOPPER 舊孔用

先生產樣板供現場確定後再放行大貨

A 版: 樣板鋁板不用噴色，摺好馬上出貨

謝謝！

請在 2020/08/03 前完成上列要求。

附：2 頁加工圖

以上項目為：

- 原合約工程包
- 原合約工程加 / 減賬
- 新工程報價

原因：-

分發東莞各部門：

- () 生產技術總監 連附件
- (/) 技術部 連附件 *李*
- () 生產部 連附件
- () 機械設計部 連附件
- () 採購部 連附件
- (/) 生產統籌部 連附件 *李*
- () 質檢部 連附件
- () 會計部 連附件
- () 報關組 連附件
- () 其他 _____ 連附件

分發香港各部門：

- () 行政部 連附件
- () 會計部 連附件
- () 統籌部 連附件
- () 工程部地盤科文 連附件
- () 採購部 連附件
- () QS 部 連附件
- () 維修部 連附件
- () 其他 _____ 連附件


傳遞編號：

HK 1619 /20

發件人簽署：

項目經理簽署：

A款

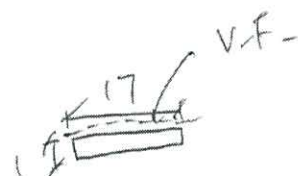

L = 40

數量 = 5件


~~料號 = VCT803649FXL-3~~
M=11

1mm厚板

圖號 = 837-SPSE-01

3支

数量 = 5件

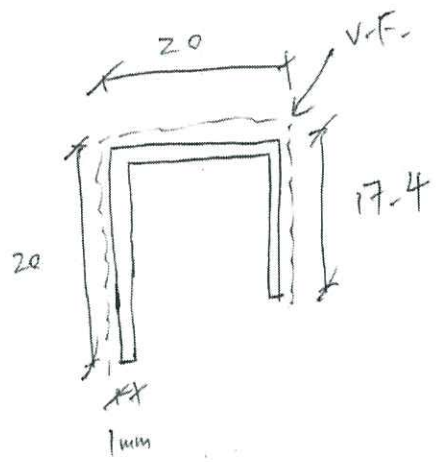

L = 80

~~规格 = UCT803649FXL 3~~ M21

1mm厚铝板

图号 = 837-SPSE-02