

工程指示 / 要求簡箋(E.I.)

工程指示編號：EI / 21 82 / 20

修改版次：-

工程編號：J - 837

工程名稱：觀塘裕民坊

工程項目：幕牆 室外收口鋁板(T5C, 22-50/F 露台趟位置用)

收件人：生統 / 永林

發件人：Eric Liu

日期：24/07/2020

要求提供 / 確認 事項：

- | | | |
|------------------------------------|-------------------------------------|-------------------------------|
| <input type="checkbox"/> 初步鋁料 B.M. | <input type="checkbox"/> 加工拆圖，然後生產 | <input type="checkbox"/> 尺寸表 |
| <input type="checkbox"/> 正式鋁料 B.M. | <input type="checkbox"/> 技術上資料 / 指示 | <input type="checkbox"/> 報價 |
| <input type="checkbox"/> 配件 B.M. | <input type="checkbox"/> 樣辦或貨品說明書 | <input type="checkbox"/> 分判合約 |
| <input type="checkbox"/> 其他：_____ | | |

內容：

請按加工圖生產收口鋁板送地盤安裝用

T5C, 22-50/F 露台趟用，原 EI0511G 版本長度有誤，此版按現場覆尺數補回

謝謝！

請在 2020/07/ 30 前完成上列要求。

附：1 頁加工圖

以上項目為：

- 原合約工程包 原合約工程加 / 減賬 新工程報價

原因：-

分發東莞各部門：

- () 生產技術總監 連附件 (/) 技術部 連附件 *永林* () 生產部 連附件 () 機械設計部 連附件
 () 採購部 連附件 (/) 生產統籌部 連附件 *梅*
 () 質檢部 連附件 () 會計部 連附件 () 報關組 連附件 () 其他 _____ 連附件

分發香港各部門：

- () 行政部 連附件 () 會計部 連附件 () 統籌部 連附件 (/) 工程部地盤科文 連附件 *King*
 () 採購部 連附件 () QS 部 連附件 () 維修部 連附件 () 其他 _____ 連附件


傳遞編號：


HK 1542 /20

發件人簽署：
Z

項目經理簽署：
pp Z


EG-DWG3

 美特鋁質有限公司 MIDI Aluminium Fabricator Ltd.	物料編號	層數	每層數	總數	使用位置	樓層
	APB-H19R	24	1	24	T5CWC-1	22~26F, 28~49F
工程號	J-837	地盤	觀塘裕民坊			501F

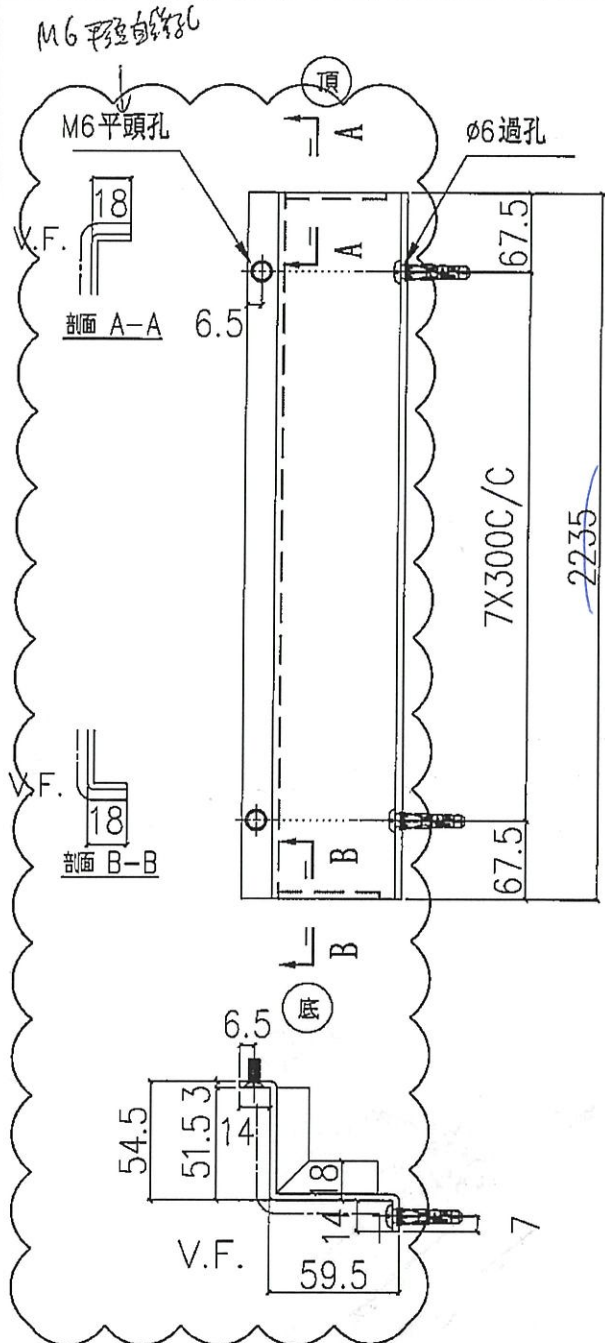

依據EI/0282 G版修改

地盤安裝

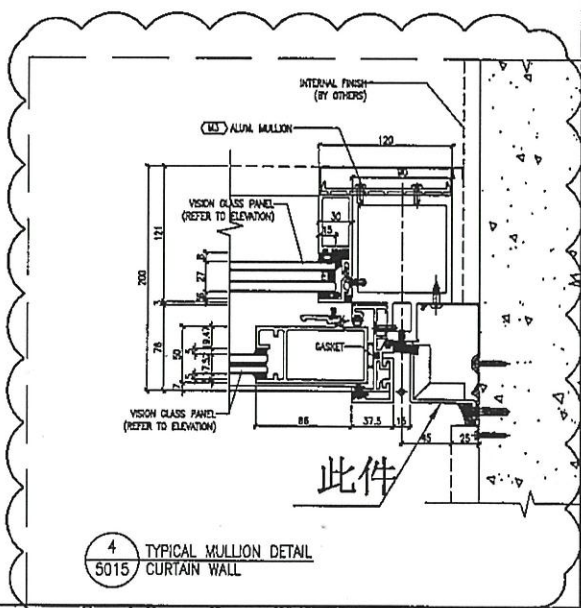

4 TYPICAL MULLION DETAIL
5015 CURTAIN WALL

名稱	室外收口件拆圖	制圖	鞠章芳	2019.4.15	修改	A
材料	3mm鋁	復核	謝永林	2019.4.20	日期	2019.10.18
顏色	UCT803649 FXL-3	批准			圖號	APB-H19R