

工程指示 / 要求簡箋(E.I.)

工程指示編號：EI / 2210 / 20

修改版次：A

工程編號：J - 837

工程名稱：觀塘裕民坊

工程項目：Glass Cladding 背板(T1E,T5H 6/F, 覆尺數重出)(現場有沙井位置)

收件人：生統 / 永林

發件人：Eric Liu

日期：22/08/2020

要求提供 / 確認 事項：

- | | | |
|------------------------------------|-------------------------------------|-------------------------------|
| <input type="checkbox"/> 初步鋁料 B.M. | <input type="checkbox"/> 加工拆圖，然後生產 | <input type="checkbox"/> 尺寸表 |
| <input type="checkbox"/> 正式鋁料 B.M. | <input type="checkbox"/> 技術上資料 / 指示 | <input type="checkbox"/> 報價 |
| <input type="checkbox"/> 配件 B.M. | <input type="checkbox"/> 樣辦或貨品說明書 | <input type="checkbox"/> 分判合約 |
| <input type="checkbox"/> 其他：_____ | | |

內容：

請按加工圖生產背板供廠裝組用

按現場覆尺重出， T1E, T5H 6 樓位置有沙井，需重新生產

A 版: BP-210A 背板尺寸有誤，此版修改，請安排重新加工

謝謝！

請在 2020/ 08 / 26 前完成上列要求。

附：2 頁加工圖

以上項目為：

- 原合約工程包 原合約工程加 / 減賬 新工程報價

原因：-

分發東莞各部門：

- () 生產技術總監 連附件 技術部 連附件 永林 () 生產部 連附件 () 機械設計部 連附件
 () 採購部 連附件 生產統籌部 連附件 楊
 () 質檢部 連附件 () 會計部 連附件 () 報關組 連附件 () 其他 楊榮輝 連附件

分發香港各部門：

- () 行政部 連附件 () 會計部 連附件 () 統籌部 連附件 () 工程部地盤科文 連附件
 () 採購部 連附件 () QS 部 連附件 () 維修部 連附件 () 其他 _____ 連附件

傳遞編號：

HK 1884/20

發件人簽署：

Eric Liu

項目經理簽署：

PPZ

EG-DWG3




美特铝质有限公司
MIDI Aluminium Fabricator Ltd.

图纸空间有限，尺寸数量见附页


工程号 J-837 地盘 观塘裕民坊

工厂用

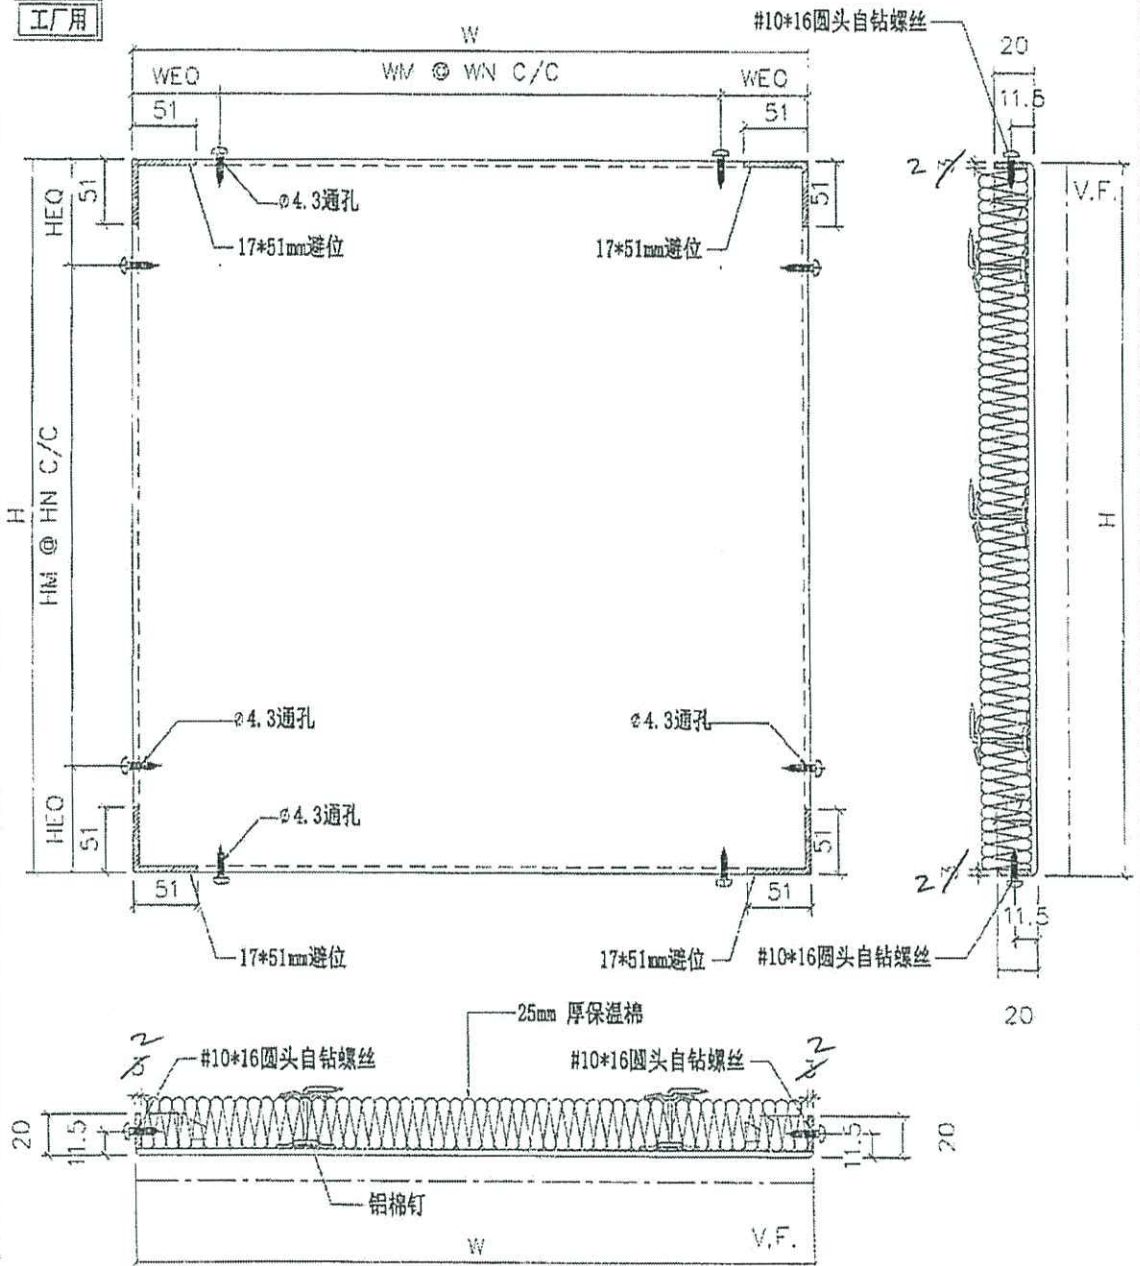

名称	背板拆图	制图	J-	2019.3.25	修改	A	B
材料	3mm厚铝板 2mm	复核	DL	2019.3.26	日期	2019.4.13	2019.4.17
颜色	香槟金UCT803649FXL-3	批准			图号	BB01 (1 of 2)	

EG-DWG3

 美特铝质有限公司 MIDI Aluminium Fabricator Ltd.												
工程号 J-837 地盘 观塘裕民坊												
序号	物料编号	数量	W	WEQ	WM	WN	H	HEQ	HM	HN	使用位置	楼层
698	BP-204	1	770.5	65	2	320.25	808	65	2	339	T5-H	06F
699	BP-204	15	770.5	65	2	320.25	808	65	2	339	T5-H	09-26F
700	BP-204	1	770.5	65	2	320.25	808	65	2	339	T5-H	27F
701	BP-204	1	770.5	65	2	320.25	808	65	2	339	T5-H	28F
702	BP-204	19	770.5	65	2	320.25	808	65	2	339	T5-H	29-49F
703	BK-028	1	770.5	65	2	320.25	558	65	1	428	T5-H	27F
704	BP-206	1	770.5	65	2	320.25	1023	65	2	446.5	T5-H	27F
705	BP-207	1	770.5	65	2	320.25	393	65	1	263	T5-H	27F
706	BP-208	1	770.5	65	2	320.25	473	65	1	343	T5-H	50F
707	BP-209	3	584	65	1	454	243	65	1	113	T5-H	06F
708	BP-210A	2	584	65	1	454	2158	65	5	383.6	T5-H	06F
709	BP-210	3	584	65	1	454	2158	65	5	405.6	T5-H	07F
710	BP-210	15	584	65	1	454	2158	65	5	405.6	T5-H	09-26F
711	BP-210	3	584	65	1	454	2158	65	5	405.6	T5-H	28F
712	BP-210	57	584	65	1	454	2158	65	5	405.6	T5-H	29-49F
713	BP-210	3	584	65	1	454	2158	65	5	405.6	T5-H	50F
714	BP-211	3	584	65	1	454	808	65	2	339	T5-H	06F
715	BP-211	15	584	65	1	454	808	65	2	339	T5-H	09-26F
716	BP-211	3	584	65	1	454	808	65	2	339	T5-H	27F
717	BP-211	3	584	65	1	454	808	65	2	339	T5-H	28F
718	BP-211	57	584	65	1	454	808	65	2	339	T5-H	29-49F
719	BP-212	3	584	65	1	454	558	65	1	428	T5-H	27F
720	BP-213	3	584	65	1	454	1023	65	2	446.5	T5-H	27F
721	BP-214	3	584	65	1	454	393	65	1	263	T5-H	27F
722	BP-215	3	584	65	1	454	473	65	1	343	T5-H	50F
723	BP-216	2	542	65	1	412	243	65	1	113	T5-H	06F
724	BP-217	3	542	65	1	412	2158	65	5	405.6	T5-H	06F
725	BP-217	3	542	65	1	412	2158	65	5	405.6	T5-H	07F
726	BP-217	15	542	65	1	412	2158	65	5	405.6	T5-H	09-26F
727	BP-217	3	542	65	1	412	2158	65	5	405.6	T5-H	28F
728	BP-217	57	542	65	1	412	2158	65	5	405.6	T5-H	29-49F
729	BP-217	3	542	65	1	412	2158	65	5	405.6	T5-H	50F
730	BP-218	3	542	65	1	412	808	65	2	339	T5-H	06F
731	BP-218	15	542	65	1	412	808	65	2	339	T5-H	09-26F
732	BP-218	3	542	65	1	412	808	65	2	339	T5-H	27F
733	BP-218	3	542	65	1	412	808	65	2	339	T5-H	28F
734	BP-218	57	542	65	1	412	808	65	2	339	T5-H	29-49F
735	BP-219	3	542	65	1	412	558	65	1	428	T5-H	27F
736	BP-220	3	542	65	1	412	1023	65	2	446.5	T5-H	27F
737	BP-221	3	542	65	1	412	393	65	1	263	T5-H	27F
738	BP-222	3	542	65	1	412	473	65	1	343	T5-H	50F

2033

名称	背板拆图 (数据表)	制图	JH	2019.3.25	修改	A
材料	3mm厚铝板	复核	DL	2019.3.26	日期	2019.4.17
颜色	香槟金UCT803649FXL-3	批准			图号	BB01 (19 of 20)