



工程指示 / 要求簡箋(E.I.)

工程指示編號：EI / 2218 / 20

修改版次：-

工程編號：J - 837

工程名稱：觀塘裕民坊

工程項目：Glass Cladding 背板(T2H,7-8/F 火警位置)

收件人：生統 / 永林

發件人：Eric Liu

日期：30/07/2020

要求提供 / 確認 事項：

- | | | |
|------------------------------------|-------------------------------------|-------------------------------|
| <input type="checkbox"/> 初步鋁料 B.M. | <input type="checkbox"/> 加工拆圖，然後生產 | <input type="checkbox"/> 尺寸表 |
| <input type="checkbox"/> 正式鋁料 B.M. | <input type="checkbox"/> 技術上資料 / 指示 | <input type="checkbox"/> 報價 |
| <input type="checkbox"/> 配件 B.M. | <input type="checkbox"/> 樣辦或貨品說明書 | <input type="checkbox"/> 分判合約 |
| <input type="checkbox"/> 其他：_____ | | |

內容：

請按加工圖生產 Glass Cladding 背板供廠組裝用

因 T2H, 7F 發生火警，需更換 Glass cladding (7-8/F)

謝謝！

請在 2020/ 08 / 05 前完成上列要求。

附：1 頁 BM，1 頁圖登，2 頁加工圖

以上項目為：

- 原合約工程包 原合約工程加 / 減賬 新工程報價

原因：-

分發東莞各部門：

- () 生產技術總監 連附件 () 技術部 連附件 () 生產部 連附件 () 機械設計部 連附件
 () 採購部 連附件 () 生產統籌部 連附件
 () 質檢部 連附件 () 會計部 連附件 () 報關組 連附件 () 其他 楊榮輝 連附件

分發香港各部門：

- () 行政部 連附件 () 會計部 連附件 () 統籌部 連附件 () 工程部地盤科文 連附件
 () 採購部 連附件 () QS 部 連附件 () 維修部 連附件 () 其他 _____ 連附件

傳遞編號：

HK 1620 / 20

發件人簽署：

項目經理簽署：




 美特鋁質 有限公司 MIDI Aluminium Fabricator Ltd.		工程號: J-837	計算: 邱常海	日期: 2020/7/24			送呈: 胡哥						
		地盤名稱: 觀塘裕民坊	核對: 謝永林	日期: 2020/7/27			副本:						
廠用鋁板B.M.表		項目類別: Glass Cladding (7-8P)	批准: JASON	日期:									
BM編號: J837-GC-BP-001		修改版次: -	A/C Code:	總V.F.: 5.214	總重量: 45.909	根據EI2147資料計算							
序號	修改內容	鋁板圖號	鋁板名稱	顏色	實用	後備	總數	總重量	單件展 開面積	總展開面 積	單件V.F.	總V.F.	備註
									平方米		平方米		
1		BK-011	2.3mm厚鋁板	香檳金UCT803649FXL-3	2		2	29.065	1.788	3.575	1.669	3.337	
2		BP-077	2.3mm厚鋁板	香檳金UCT803649FXL-3	3		3	16.844	0.691	2.072	0.626	1.877	
						合計:	5	45.909		5.647		5.214	

圖則登記表
DRAWING REGISTER

工程名稱 Project Title: 觀塘裕民坊(7~8F T2-H)
Glass Cladding背板拆圖
工程編號 Project No: J-837

接收日期 Receiving Date (適用於客戶圖則)									
年									
月									
日									

分發予 Distributed To

發出日期 Issued Date									
年	20								
月	7								
日	27								

圖則編號 Drg. No.	圖則名稱 Drawing Title
BB01	背板拆圖
J837-GC-2201	位置圖

修訂編號 Revision No.									
1	-								
2	-								




美特铝质有限公司
MIDI Aluminium Fabricator Ltd.

根據EI2147增加




工程号 J-837 地盘 观塘裕民坊

物料编号	数量	W	WEQ	WM	WN	H	HEQ	HM	HN	使用位置	楼层
BK-011	2	770.5	65	2	320.25	2158	65	5	405.6	T2-H	7-8F
BP-077	3	770.5	65	2	320.25	808	65	2	339	T2-H	7-8F

工厂用

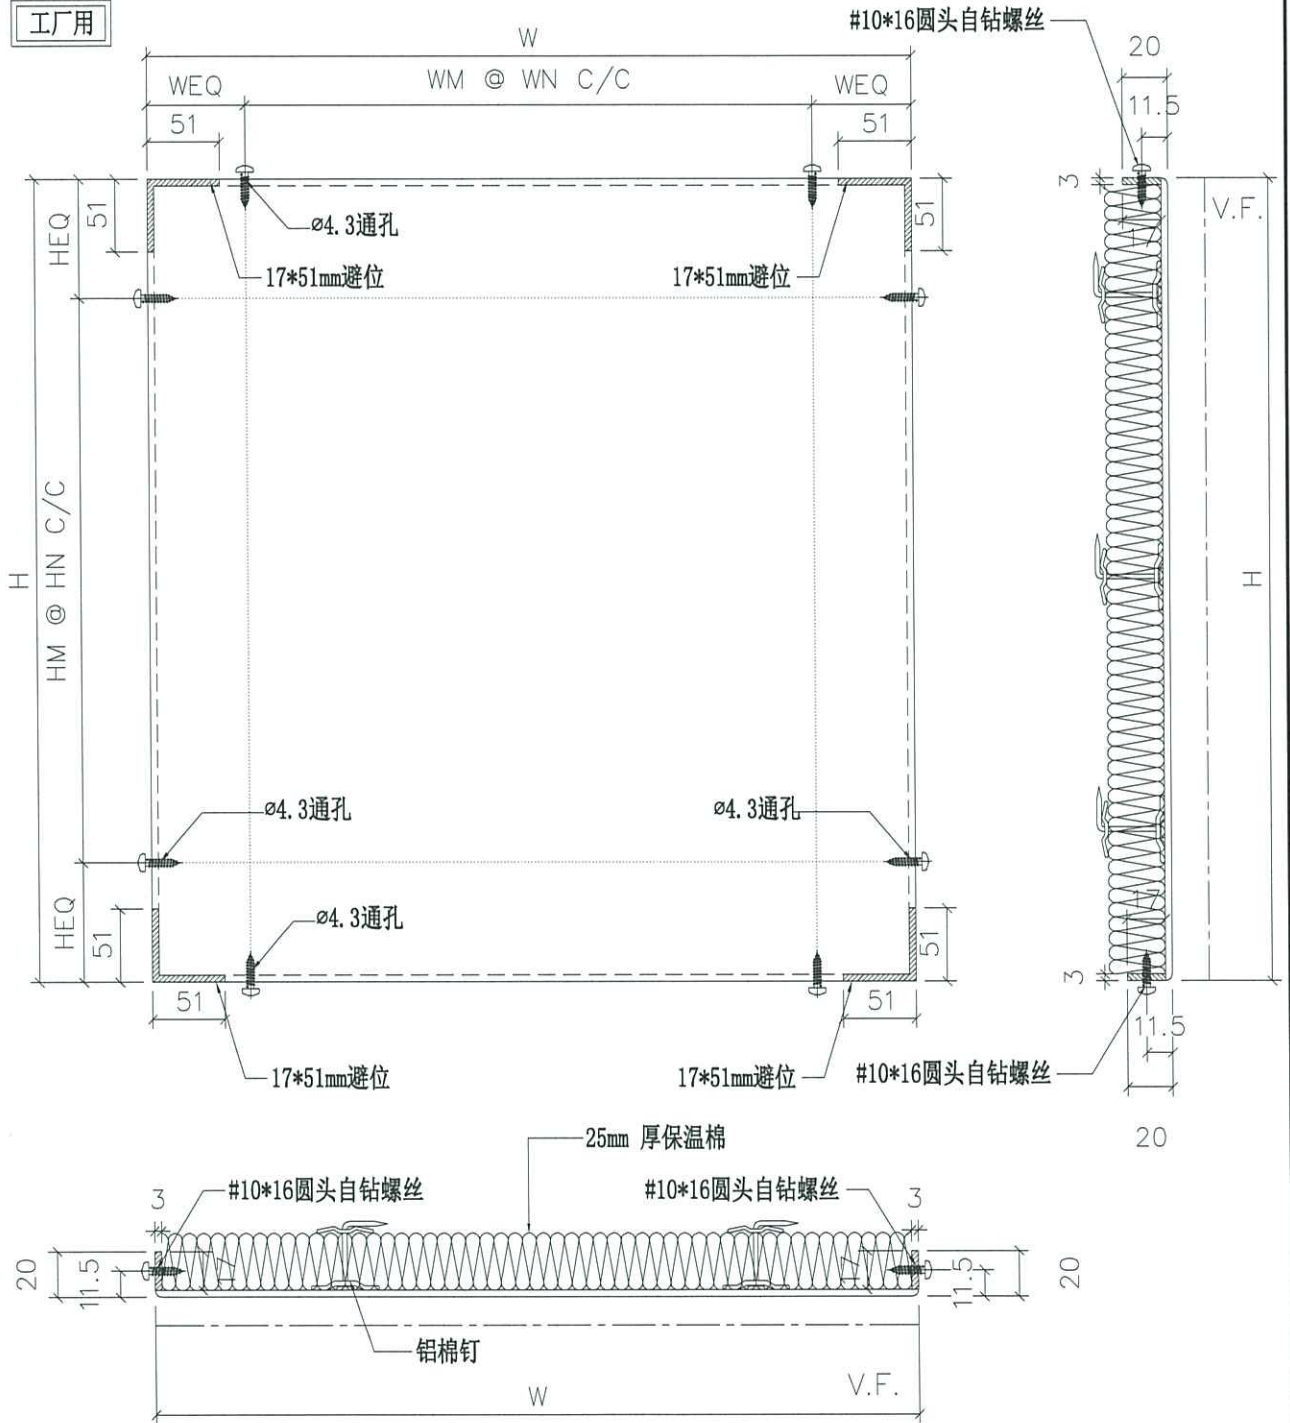

名称	背板拆图	制图	邱常海	2020.7.27	修改		
材料	2mm厚铝板	复核	謝永林	2020.7.27	日期		
颜色	香槟金UCT803649FXL-3	批准	JASON		图号	BB01	

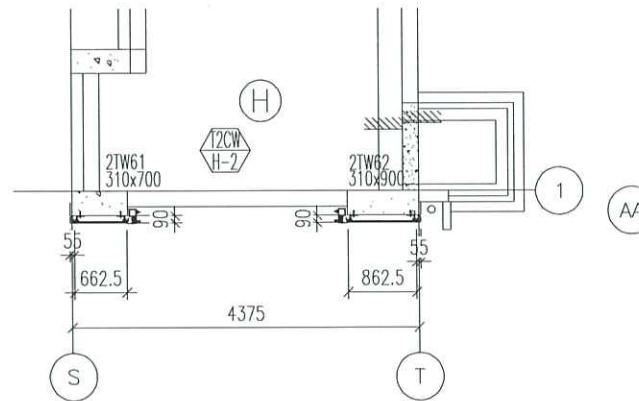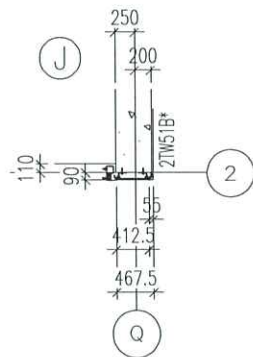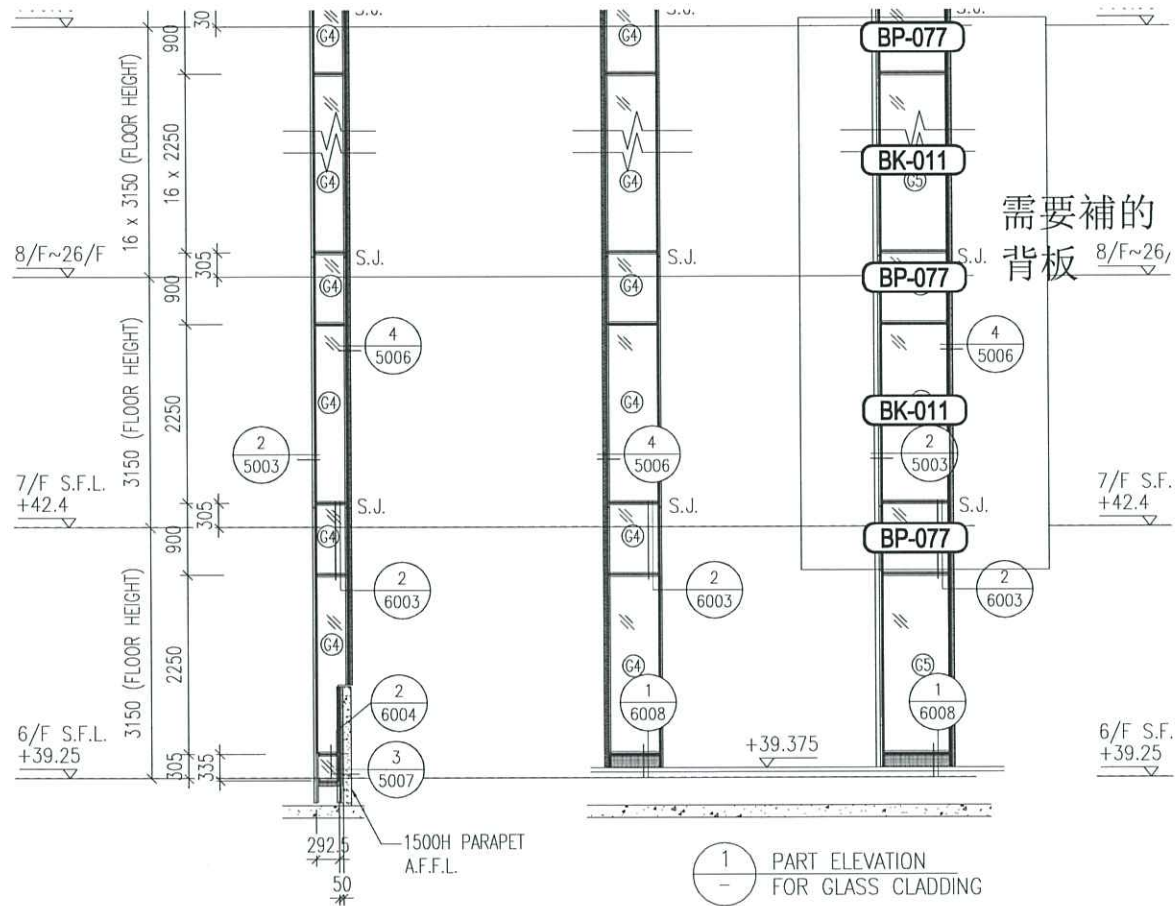

圖號: J837-GC-2201

1
-
PART ELEVATION
FOR GLASS CLADDING

1
-
PART PLAN
FOR GLASS CLADDING