



工程指示 / 要求簡箋(E.I.)

工程指示編號：EI / 2227 / 20

修改版次：-

工程編號：J - 837

工程名稱：觀塘裕民坊

工程項目：幕牆 T5-51A 用玻璃扣蓋

收件人：生統 / 永林

發件人：Eric Liu

日期：31/07/2020

要求提供 / 確認 事項：

- | | | |
|------------------------------------|-------------------------------------|-------------------------------|
| <input type="checkbox"/> 初步鋁料 B.M. | <input type="checkbox"/> 加工拆圖，然後生產 | <input type="checkbox"/> 尺寸表 |
| <input type="checkbox"/> 正式鋁料 B.M. | <input type="checkbox"/> 技術上資料 / 指示 | <input type="checkbox"/> 報價 |
| <input type="checkbox"/> 配件 B.M. | <input type="checkbox"/> 樣辦或貨品說明書 | <input type="checkbox"/> 分判合約 |
| <input type="checkbox"/> 其他：_____ | | |

內容：

請按加工圖生產玻璃扣蓋送地盤安裝
T5-51A 絲吉利亞門位玻璃扣蓋需加長
謝謝！

請在 2020/ 08 / 07 前完成上列要求。

附：1 頁加工圖

以上項目為：

- 原合約工程包 原合約工程加 / 減賬 新工程報價

原因：-

分發東莞各部門：

- () 生產技術總監 連附件 技術部 連附件 () 生產部 連附件 () 機械設計部 連附件
() 採購部 連附件 生產統籌部 連附件
() 質檢部 連附件 () 會計部 連附件 () 報關組 連附件 () 其他 楊榮輝 連附件

分發香港各部門：

- () 行政部 連附件 () 會計部 連附件 () 統籌部 連附件 () 工程部地盤科文 連附件
() 採購部 連附件 () QS 部 連附件 () 維修部 連附件 () 其他 _____ 連附件

傳遞編號：

HK 1635 / 20

發件人簽署：

項目經理簽署：

(Handwritten signature)
(Handwritten signature)



美特鋁質有限公司
MIDI Aluminium Fabricator Ltd.



工程號 J-837 地盤 觀塘裕民坊

物料編號	L	層數	每層	總數量	分格尺寸	使用位置	樓層
ZS-XY02	2227	1	4	4	2250	T5-A	51F
ZS-XY04	642	1	4	4	665	T5-A	51F
ZS-XY06	577	1	4	4	600	T1-A	50F
	577	1	4	4	600	T3-D	52F
	577	1	2	2	600	T3-H	52F
ZS-XY07	577	1	4	4	600	T5-A	51F
	627	1	4	4	650	T2-G	55F

大梗窗位用

L=2300

10支

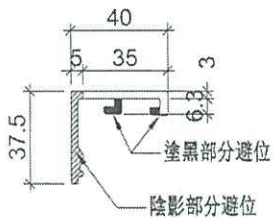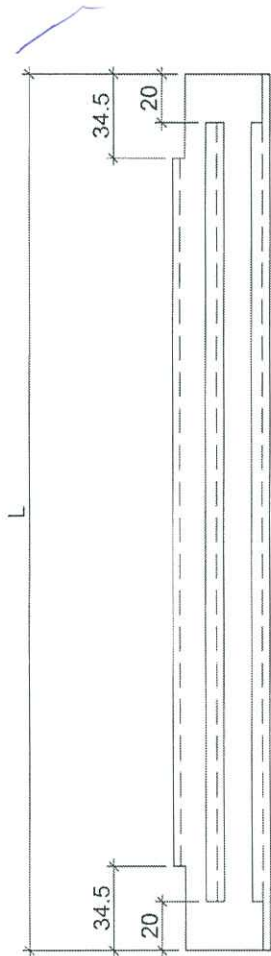

名稱	玻璃扣蓋	制圖	利春媚	2019.08.31	修改		
材料	X85558	復核	謝永林	2019.09.12	日期		
顏色	EC-DG-S332054 (3塗)	批准	Jason		圖號	ZS-XY02	