



工程指示 / 要求簡箋(E.I.)

工程指示編號：EI / 2336 / 20

修改版次：-

工程編號：J - 837

工程名稱：觀塘裕民坊

工程項目：幕牆 6 樓隔音窗(鋁板及 pomute 版)(T1F,T5N)

收件人：生統 / 永林

發件人：Eric Liu

日期：22/08/2020

要求提供 / 確認 事項：

- | | | |
|------------------------------------|-------------------------------------|-------------------------------|
| <input type="checkbox"/> 初步鋁料 B.M. | <input type="checkbox"/> 加工拆圖，然後生產 | <input type="checkbox"/> 尺寸表 |
| <input type="checkbox"/> 正式鋁料 B.M. | <input type="checkbox"/> 技術上資料 / 指示 | <input type="checkbox"/> 報價 |
| <input type="checkbox"/> 配件 B.M. | <input type="checkbox"/> 樣辦或貨品說明書 | <input type="checkbox"/> 分判合約 |
| <input type="checkbox"/> 其他：_____ | | |

內容：

請按加工圖生產隔音窗送地盤安裝

6 樓用隔音窗框，窗玉已送地盤，組裝框後出貨，隔音膠板散出，現場安裝

原 EI1645 未有計算 6 樓

請留意出貨時標籤要標明座數及單位

謝謝！

請在 2020 / 08 / 27 前完成上列要求。

附：1 頁加工圖，4 頁位置圖，1 頁大圖樣

以上項目為：

- 原合約工程包 原合約工程加 / 減賬 新工程報價

原因：-

分發東莞各部門：

- () 生產技術總監 連附件 () 技術部 連附件 永林 () 生產部 連附件 () 機械設計部 連附件
 () 採購部 連附件 () 生產統籌部 連附件 梅
 () 質檢部 連附件 () 會計部 連附件 () 報關組 連附件 () 其他 楊榮輝 連附件

分發香港各部門：

- () 行政部 連附件 () 會計部 連附件 () 統籌部 連附件 () 工程部地盤科文 連附件 如哥
 () 採購部 連附件 () QS 部 連附件 () 維修部 連附件 () 其他 _____ 連附件

傳遞編號：

HK 1880 / 20

發件人簽署：

項目經理簽署：

2
ppz



美特鋁質有限公司
MIDI Aluminium Fabricator Ltd.

工程號 J-837 地盤 觀塘裕民坊

圖號

F-JL01


數量

74

原EI1645
先做16樓樣板2件

2隻

海行大貨

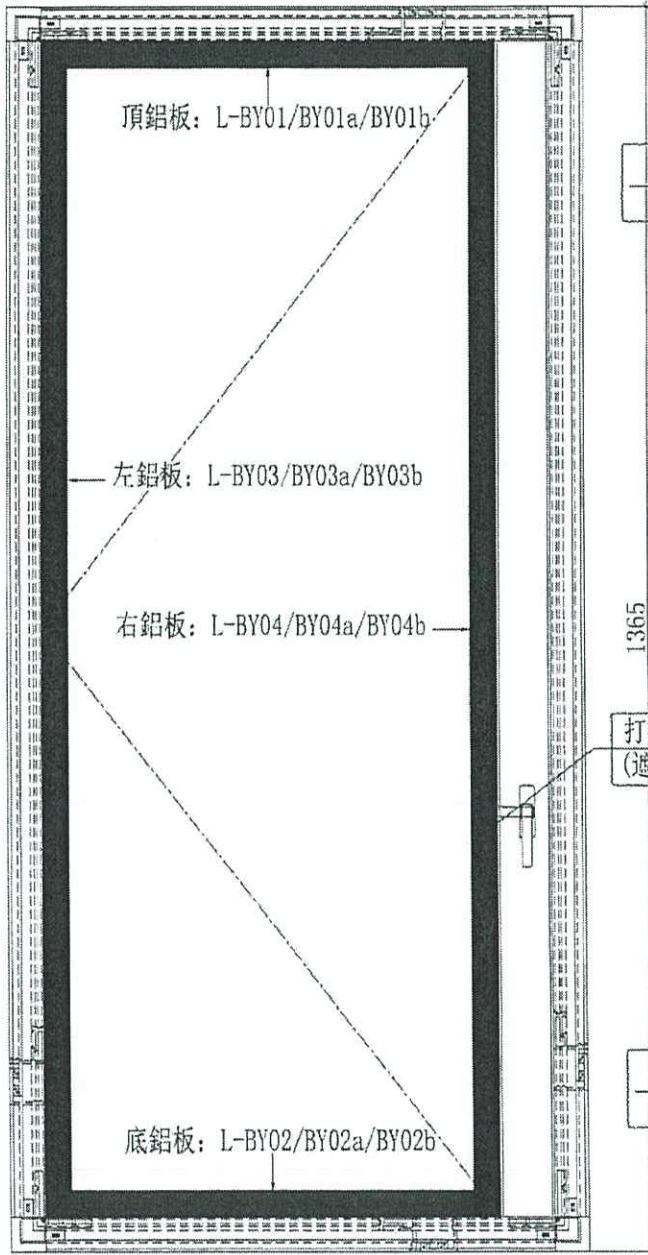

打假膠在玻璃上
(遮蓋 pomute板)

打假膠在玻璃上
(遮蓋 pomute板)

打假膠在玻璃上
(遮蓋 pomute板)



TIF

名稱	鋁折件組裝示意	制圖	邱紅	2020.03.23	修改	A	B	C
材料	-	復核	謝永林		日期	2020.4.24	2020.5.23	2020.5.27
顏色	UCT803649FXL-3(香檳金)	批准	Jason		圖號	F-JL01		





美特鋁質有限公司
MIDI Aluminium Fabricator Ltd.

工程號

J-837

地盤


觀塘裕民坊

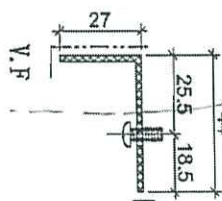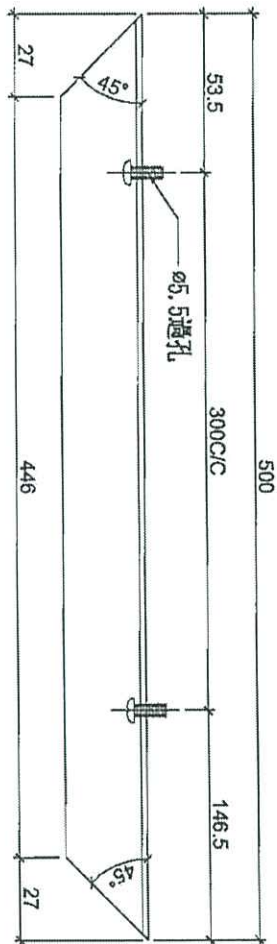

一開二



片厚度

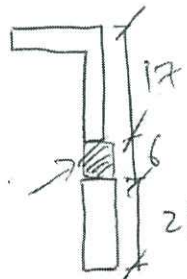

2/A

3LA不作

使用位置
F-JL01




數量
~~74~~

名稱	鋁板拆圖	制圖	邱紅	2020.03.23	修改		
材料	2mm鋁板	復核	謝永林		日期		
顏色	UCT803649FXL-3(香檳金)	批准	Jason		圖號	L-BY01	



美特鋁質有限公司
MIDI Aluminium Fabricator Ltd.

工程號 J-837 地盤 觀塘裕民坊

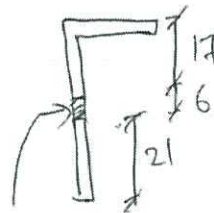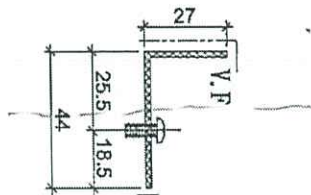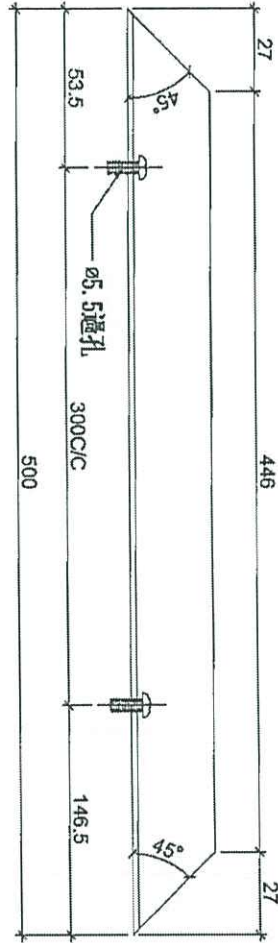

刀片厚度

3L位不修25

2件

使用位置	數量
F-JL01	74

名稱	鋁板拆圖	制圖	邱紅	2020.03.23	修改		
材料	2mm鋁板	復核	謝永林		日期		
顏色	UCT803649FXL-3(香檳金)	批准	Jason		圖號	L-BY02	



美特鋁質有限公司
MIDI Aluminium Fabricator Ltd.

使用位置

數量

F-JL01

24



工程號

J-837


地盤

觀塘裕民坊

2件

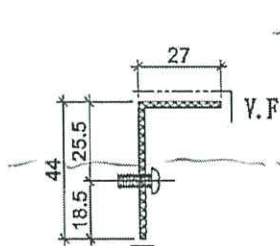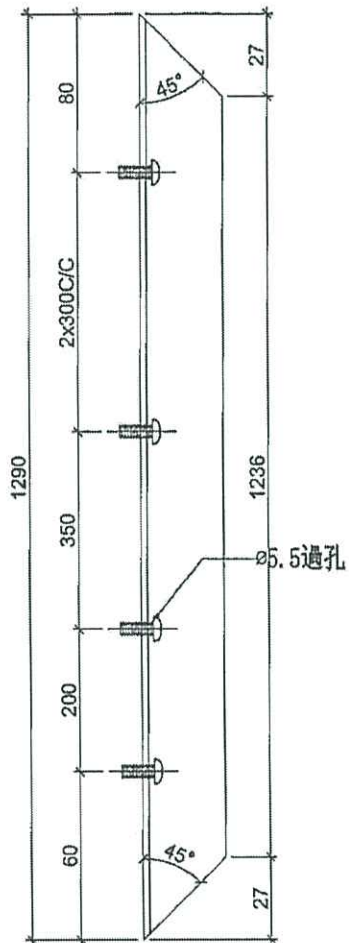

一 29 =

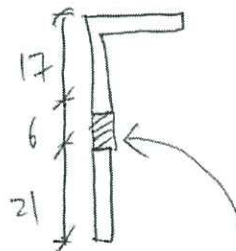

7H 8度

孔位不修改

名稱	鋁板拆圖	制圖	邱紅	2020.03.23	修改		
材料	2mm鋁板	復核	謝永林		日期		
顏色	UCT803649FXL-3(香檳金)	批准	Jason		圖號	L-BY03	



美特鋁質有限公司
MIDI Aluminium Fabricator Ltd.

使用位置

數量

F-JL01

~~24~~




工程號

J-837

地盤

觀塘裕民坊

2件

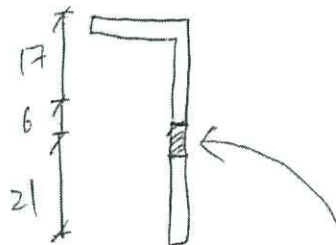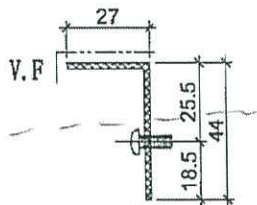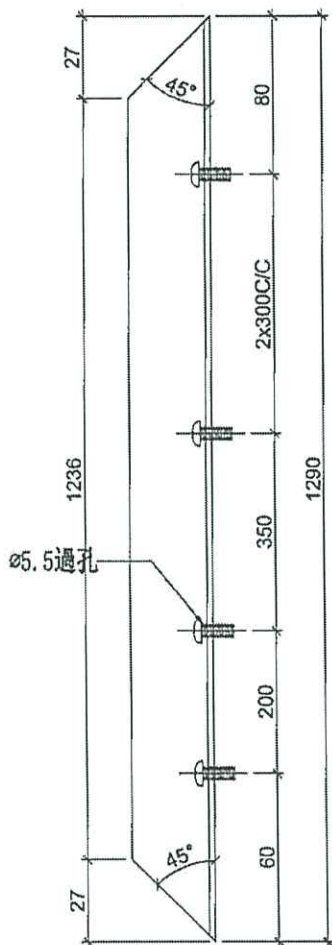

刀片厚度






孔位不修改

名稱	鋁板拆圖	制圖	邱紅	2020.03.23	修改		
材料	2mm鋁板	復核	謝永林		日期		
顏色	UCT803649FXL-3(香檳金)	批準	Jason		圖號	L-BY04	



美特鋁質有限公司
MIDI Aluminium Fabricator Ltd.

工程號 J-837 地盤 觀塘裕民坊

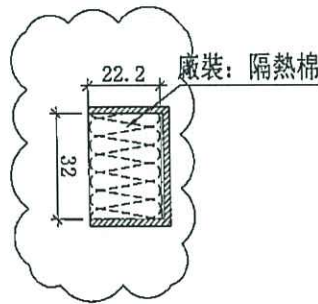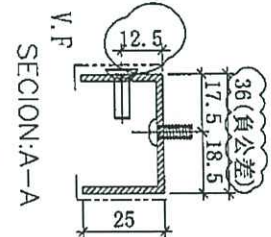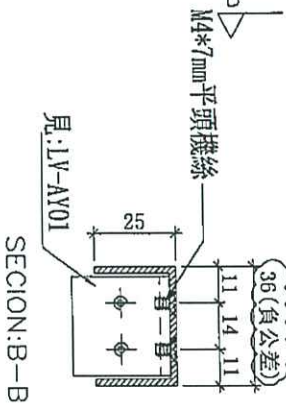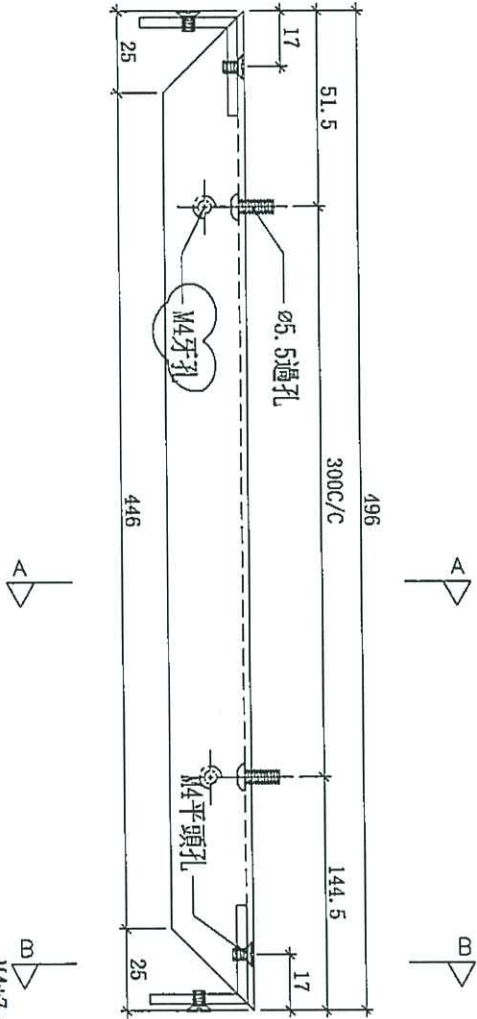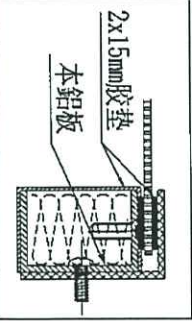

214






使用位置	數量
F-JL01	74

名稱	鋁板拆圖	制圖	邱紅	2020.03.23	修改	A
材料	2mm鋁板	復核	謝永林		日期	2020.4.24
顏色	UCT803649FXL-3(香檳金)	批准	Jason		圖號	L-BY01a



美特鋁質有限公司
MIDI Aluminium Fabricator Ltd.

工程號 J-837 地盤 觀塘裕民坊

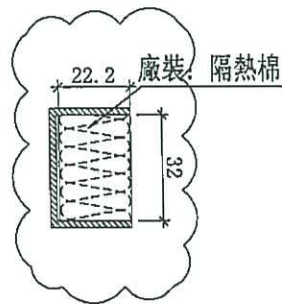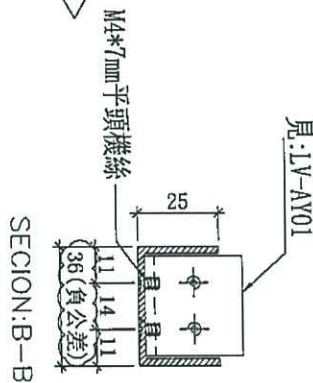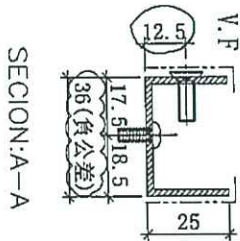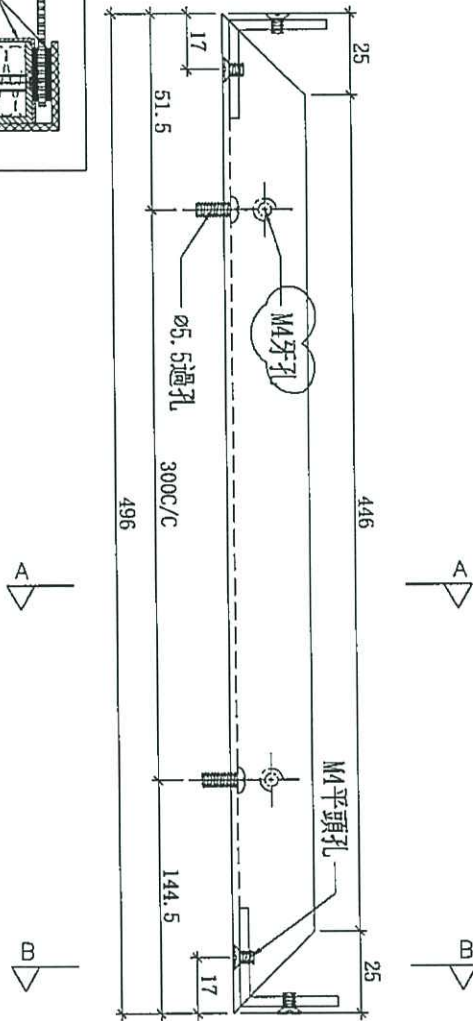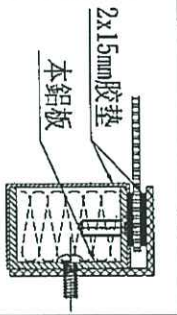

使用位置	數量
F-JL01	24 219

名稱	鋁板拆圖	制圖	邱紅	2020.03.23	修改	A
材料	2mm 鋁板	復核	謝永林		日期	2020.4.24
顏色	UCT803649FXL-3 (香檳金)	批准	Jason		圖號	L-BY02a



美特鋁質有限公司
MIDI Aluminium Fabricator Ltd.

工程號 J-837 地盤 觀塘裕民坊



使用位置

數量


F-JL01

24



2件

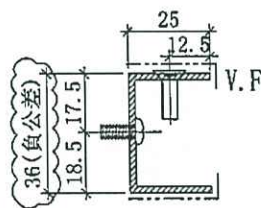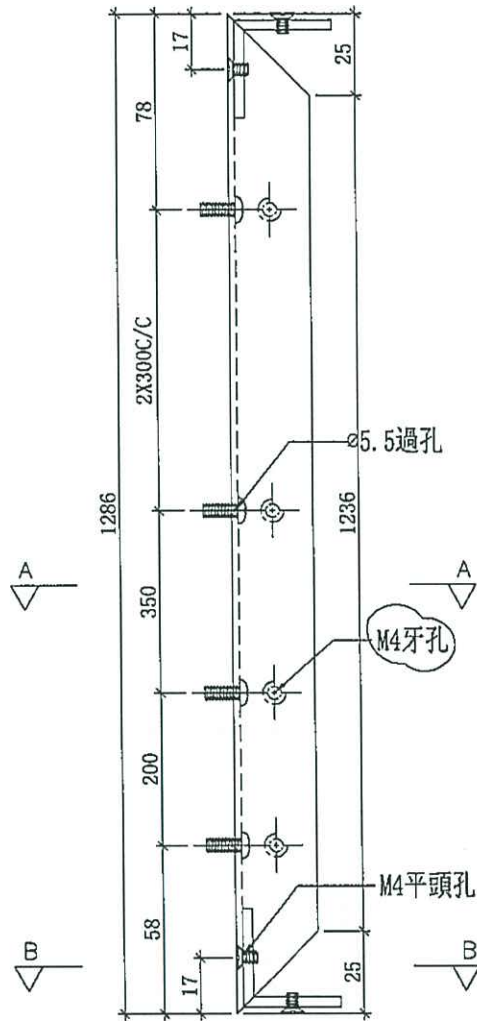

SECTION: A-A

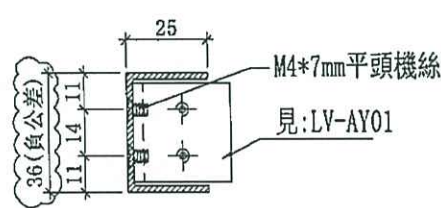

SECTION: B-B

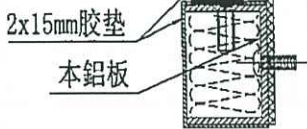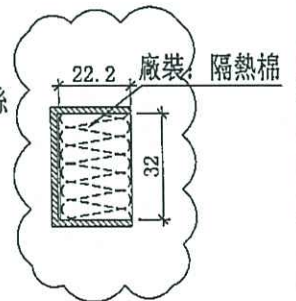

名稱	鋁板拆圖	制圖	邱紅	2020.03.23	修改	A	
材料	2mm鋁板	復核	謝永林		日期	2020.4.24	
顏色	UCT803649FXL-3(香檳金)	批准	Jason		圖號	L-BY03a	



美特鋁質有限公司
MIDI Aluminium Fabricator Ltd.

工程號 J-837 地盤 觀塘裕民坊


使用位置

F-JL01



數量

24


2件

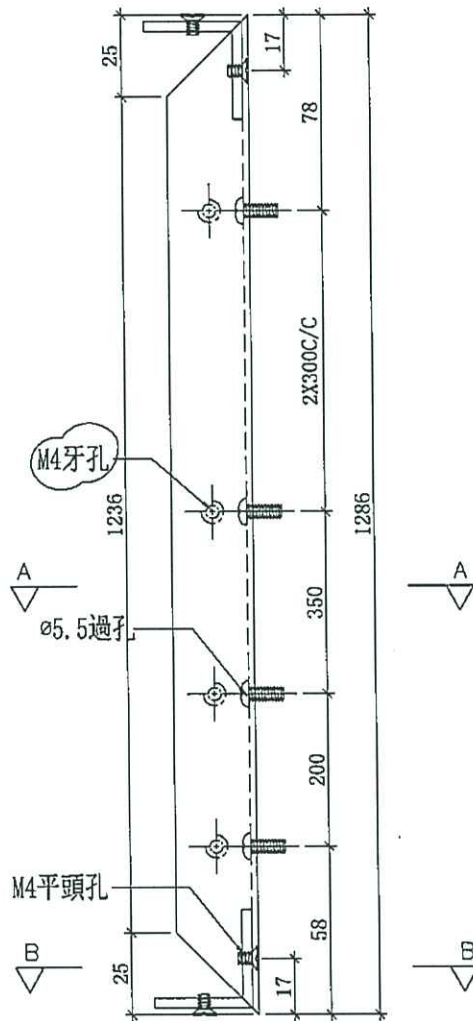

M4*7mm平頭機絲
見:LV-AY01

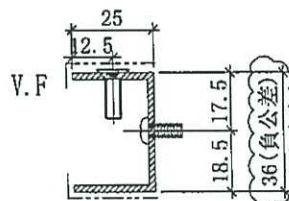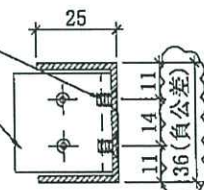


廠裝: 隔熱棉 22.2

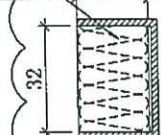

2x15mm膠墊

本鋁板

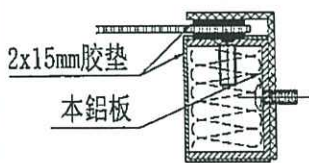

SECTION: B-B




SECTION: A-A

名稱	鋁板拆圖	制圖	邱紅	2020.03.23	修改	A	
材料	2mm鋁板	復核	謝永林		日期	2020.4.24	
顏色	UCT803649FXL-3(香檳金)	批准	Jason		圖號	L-BY04a	



美特鋁質有限公司
MIDI Aluminium Fabricator Ltd.

工程號 J-837 地盤 觀塘裕民坊

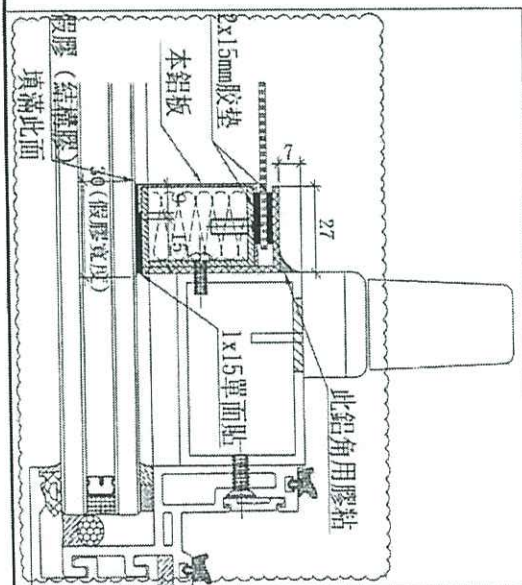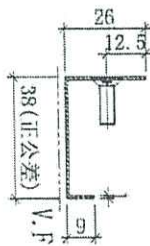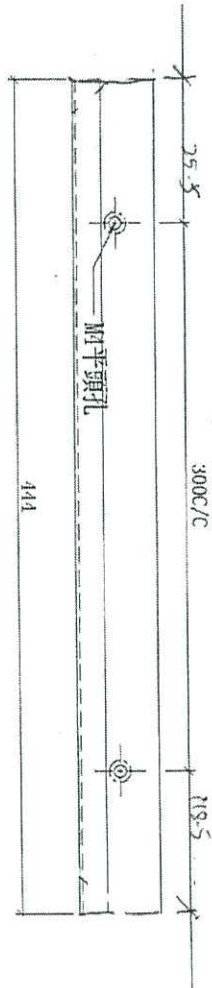

使用位置	數量
F-JL01	4




2
先做18樓樣板2件
原F11645
裕民坊

名稱	pomute板拆圖	制圖	邱紅	2020.03.23	修改	A	B	C
材料	1mm pomute板	復核	謝永林		日期	2020.4.24	2020.5.23	2020.5.27
顏色	UCT803649FXL-3(香檳金)	批准	Jason		圖號	L-BY01b		



美特鋁質有限公司
MIDI Aluminium Fabricator Ltd.

工程號 J-837 地盤 觀塘裕民坊

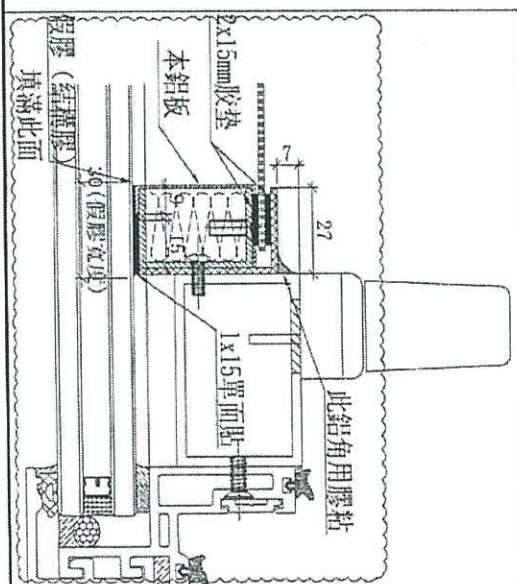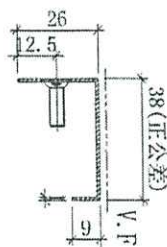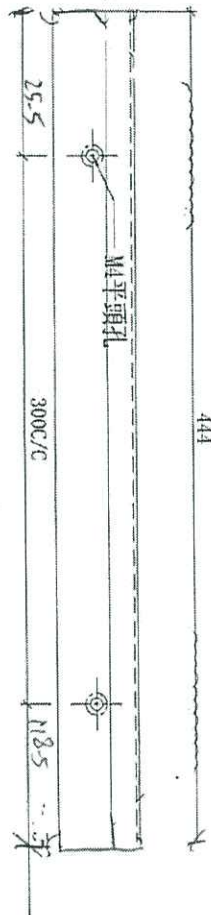

使用位置	數量
F-JL01	74

原E11645
先做16樓樣板2件
M/R/R

名稱	pomute板拆圖	制圖	邱紅	2020.03.23	修改	A	B	C
材料	1mm pomute板	復核	謝永林		日期	2020.4.24	2020.5.23	2020.5.27
顏色	UCT803649FXL-3(香檳金)	批准	Jason		圖號	L-BY02b		

美特鋁質有限公司
MIDI Aluminium Fabricator Ltd.

工程號 J-837 地盤 觀塘裕民坊

使用位置

F-JL01

數量

74




2件

笑 2件

做16件數

大位再修改他
掛磁石

拍行大隻

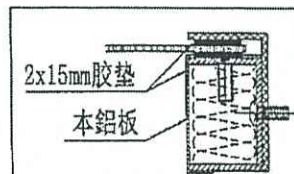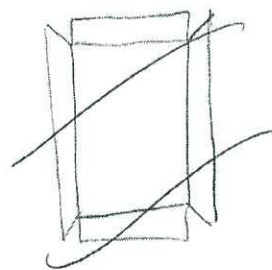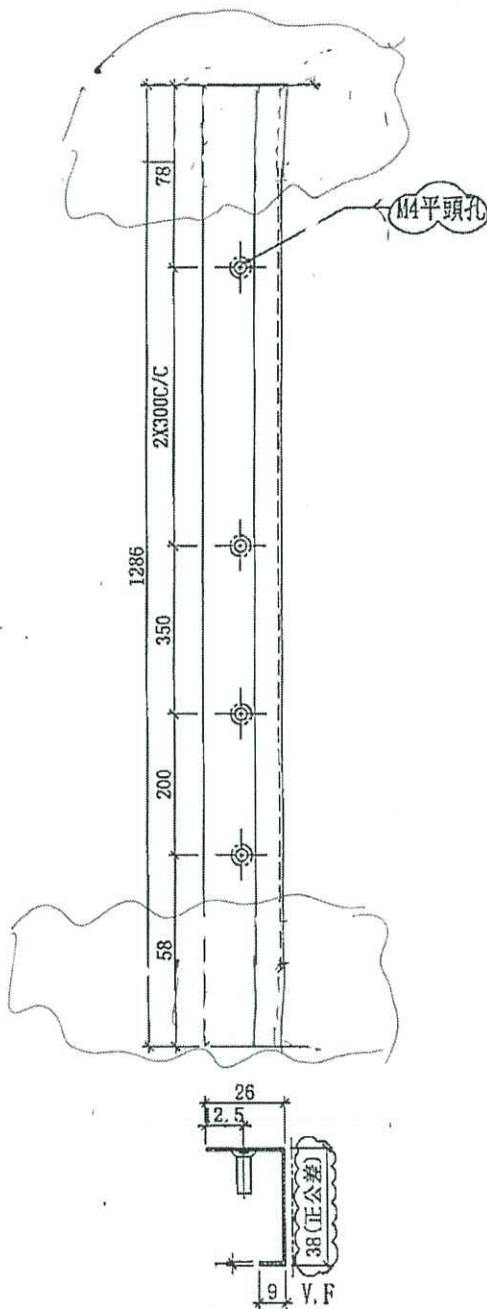

名稱	pomute板拆圖	制圖	邱紅	2020.03.23	修改	A	B
材料	1mm pomute板	復核	謝永林		日期	2020.4.24	2020.5.25
顏色	UCT803649FXL-3(香檳金)	批准	Jason		圖號	L-BY03b	



美特鋁質有限公司
MIDI Aluminium Fabricator Ltd.

使用位置

F-JL01

數量

74

工程號

J-837


地盤

觀塘裕民坊



2件

~~共計2件~~
做16件較多用

大隻再修改做控磁生

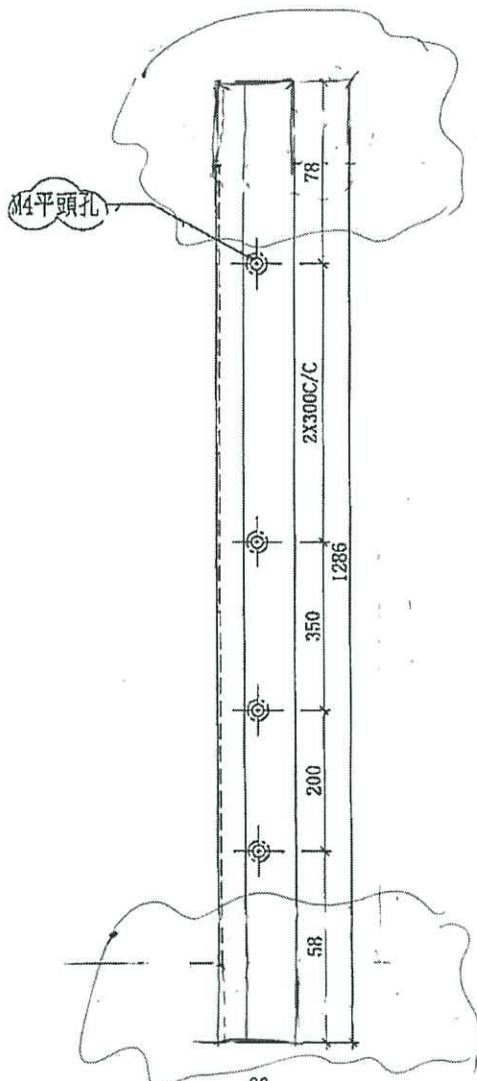

放行收貨

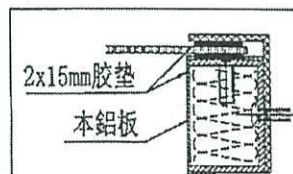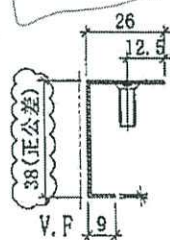

名稱	pomute板拆圖	制圖	邱紅	2020.03.23	修改	A	B	
材料	1mm pomute板	復核	謝永林		日期	2020.4.24	2020.5.25	
顏色	UCT803649FXL-3(香檳金)	批准	Jason		圖號	L-BY04b		



美特鋁質有限公司
MIDI Aluminium Fabricator Ltd.

工程號 J-837 地盤 觀塘裕民坊

圖號



F-JR01

數量

74

2件

原E11645
先做16樓樣板2件

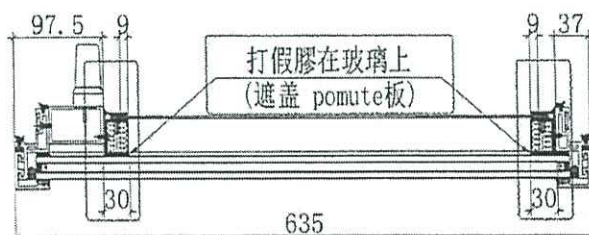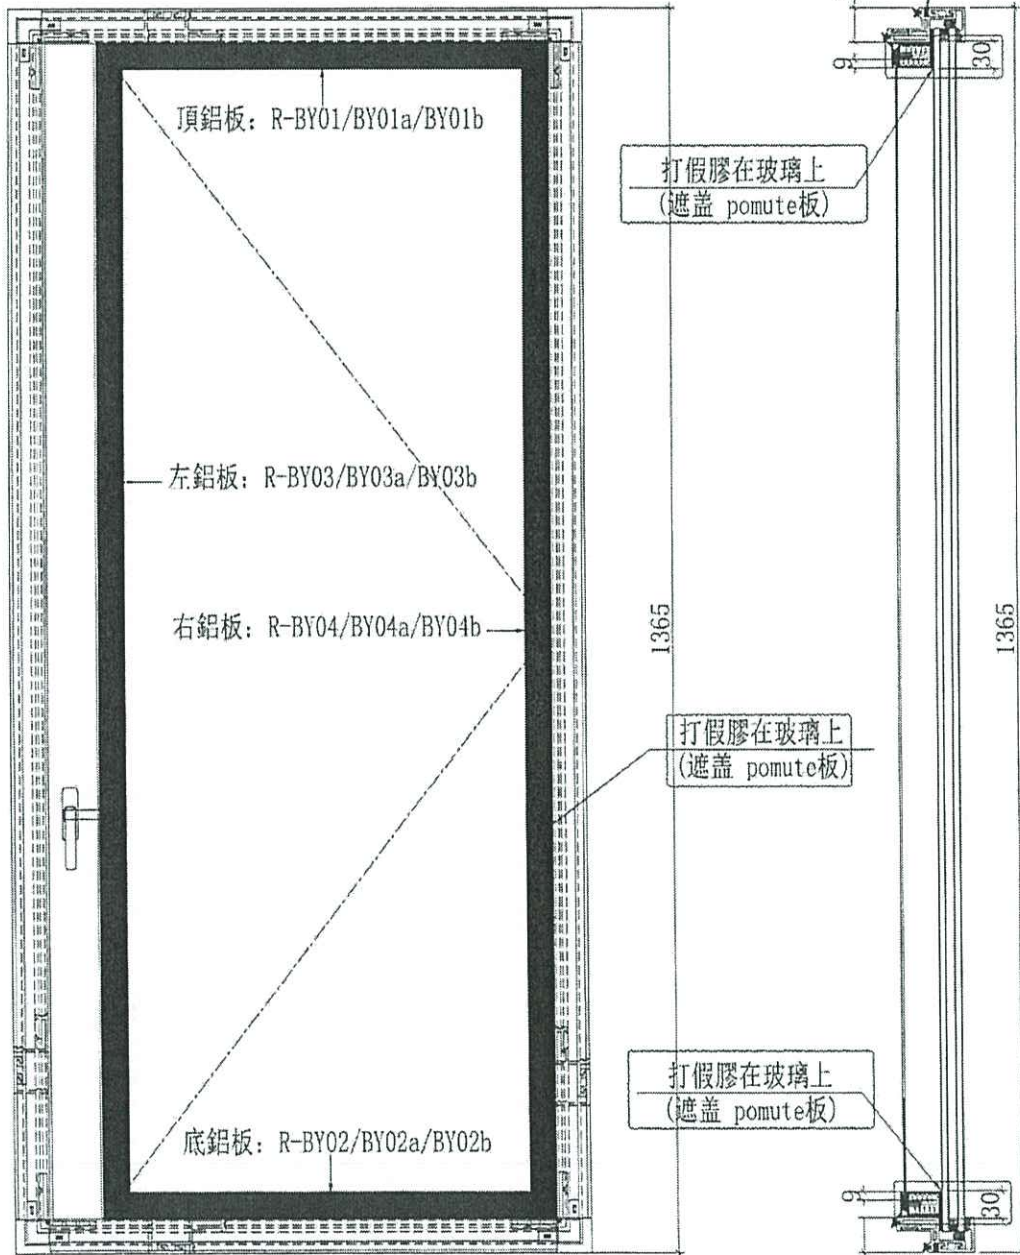



T5N

名稱	鋁折件組裝示意	制圖	邱紅	2020.03.23	修改	A	B	C
材料	-	復核	謝永林		日期	2020.4.24	2020.5.23	2020.5.27
顏色	UCT803649FXL-3(香檳金)	批准	Jason		圖號	F-JR01		



美特鋁質有限公司
MIDI Aluminium Fabricator Ltd.

工程號 J-837 地盤 觀塘裕民坊

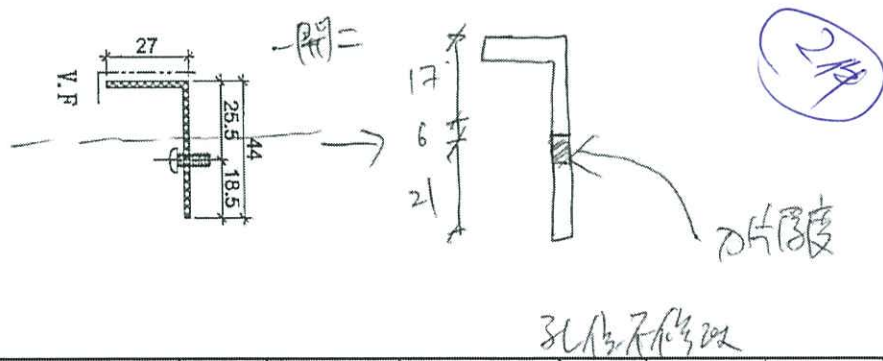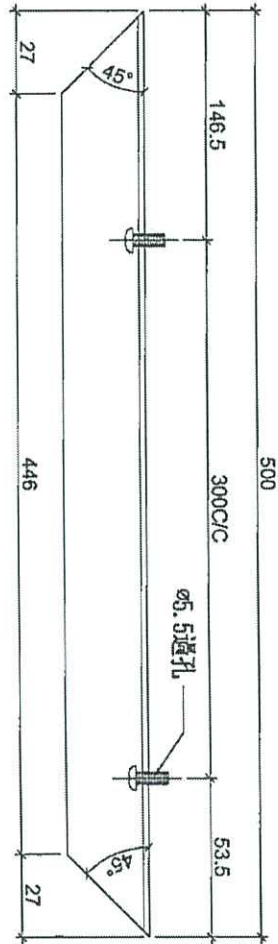



使用位置	數量
F-JR01	74

名稱	鋁板拆圖	制圖	邱紅	2020.03.23	修改		
材料	2mm鋁板	復核	謝永林		日期		
顏色	UCT803649FXL-3(香檳金)	批准	Jason		圖號	R-BY01	



美特鋁質有限公司
MIDI Aluminium Fabricator Ltd.

工程號 J-837 地盤 觀塘裕民坊

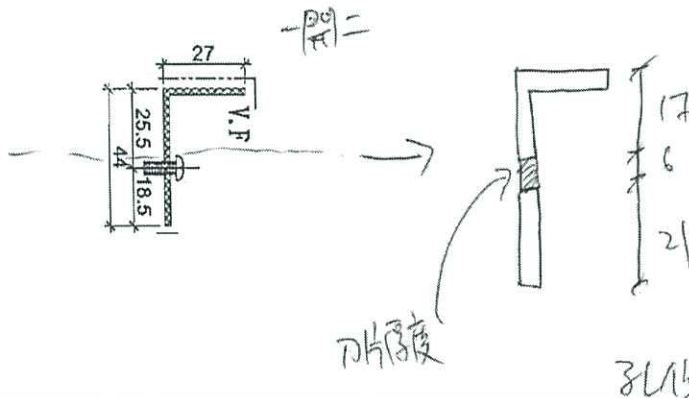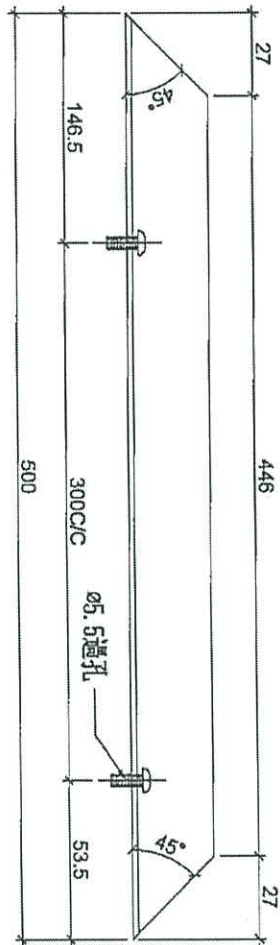

使用位置	數量
F-JR01	74

214

孔位修改

名稱	鋁板拆圖	制圖	邱紅	2020.03.23	修改		
材料	2mm鋁板	復核	謝永林		日期		
顏色	UCT803649FXL-3(香檳金)	批准	Jason		圖號	R-BY02	



美特鋁質有限公司
MIDI Aluminium Fabricator Ltd.

使用位置

數量

F-JR01

24




工程號

J-837

地盤

觀塘裕民坊

214

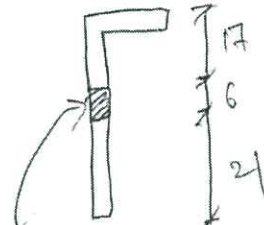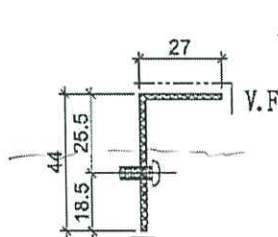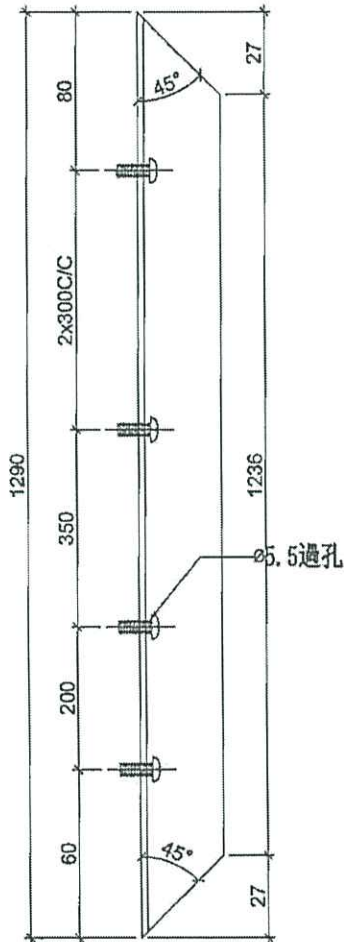

片厚度

孔位不修改

名稱	鋁板拆圖	制圖	邱紅	2020.03.23	修改		
材料	2mm鋁板	復核	謝永林		日期		
顏色	UCT803649FXL-3(香檳金)	批準	Jason		圖號	R-BY03	



美特鋁質有限公司
MIDI Aluminium Fabricator Ltd.

使用位置

數量

F-JR01

~~24~~



工程號

J-837

地盤

觀塘裕民坊

2件

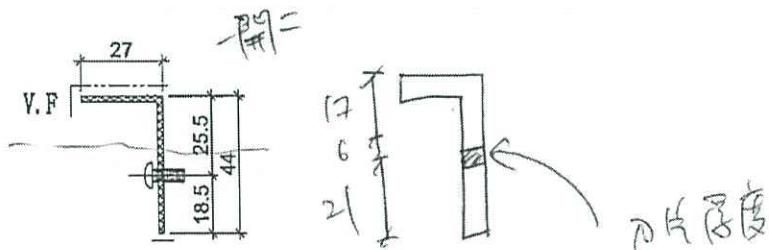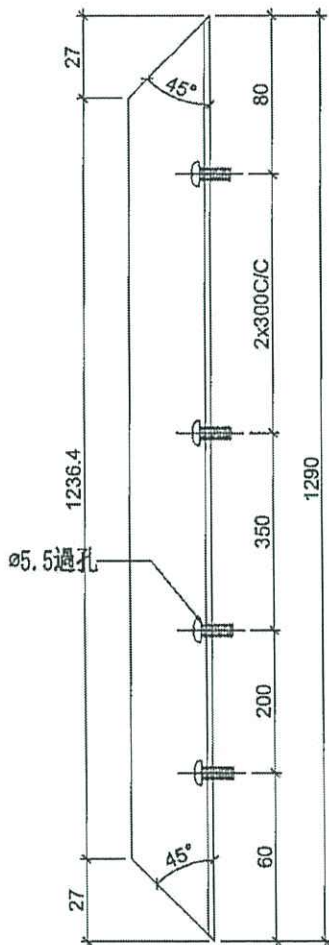






孔位不修25

名稱	鋁板拆圖	制圖	邱紅	2020.03.23	修改		
材料	2mm鋁板	復核	謝永林		日期		
顏色	UCT803649FXL-3(香檳金)	批准	Jason		圖號	R-BY04	



美特鋁質有限公司
MIDI Aluminium Fabricator Ltd.

工程號 J-837 地盤 觀塘裕民坊

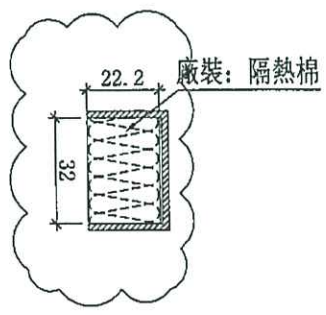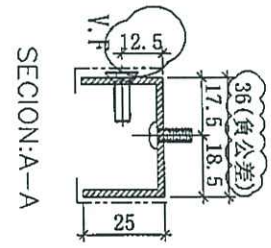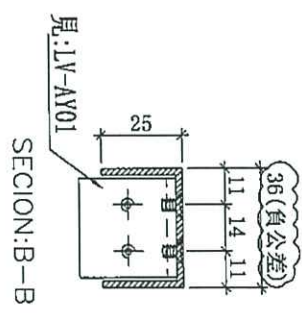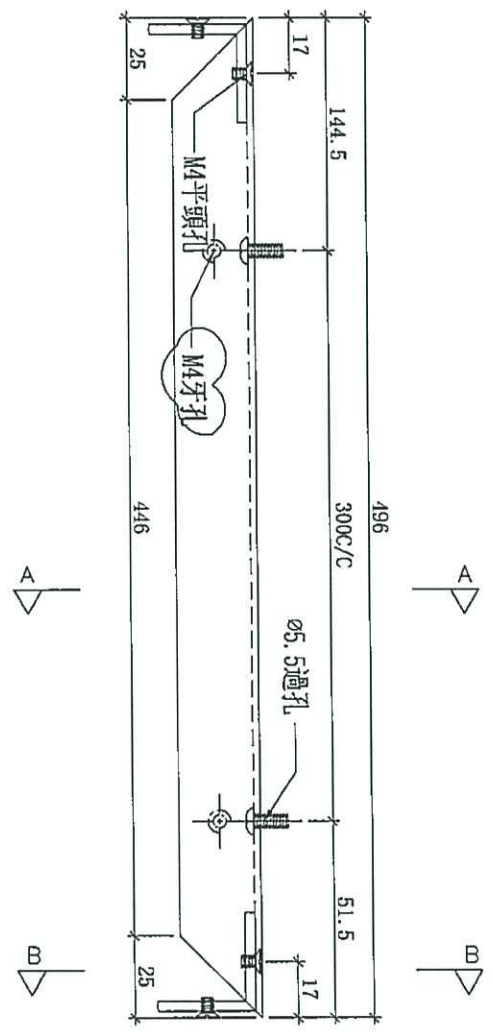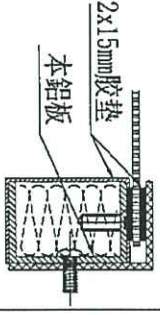


使用位置	數量
F-JR01	2/14

名稱	鋁板拆圖	制圖	邱紅	2020.03.23	修改	A
材料	2mm鋁板	復核	謝永林		日期	2020.4.24
顏色	UCT803649FXL-3(香檳金)	批准	Jason		圖號	R-BY01a



美特鋁質有限公司
MIDI Aluminium Fabricator Ltd.

工程號 J-837 地盤 觀塘裕民坊

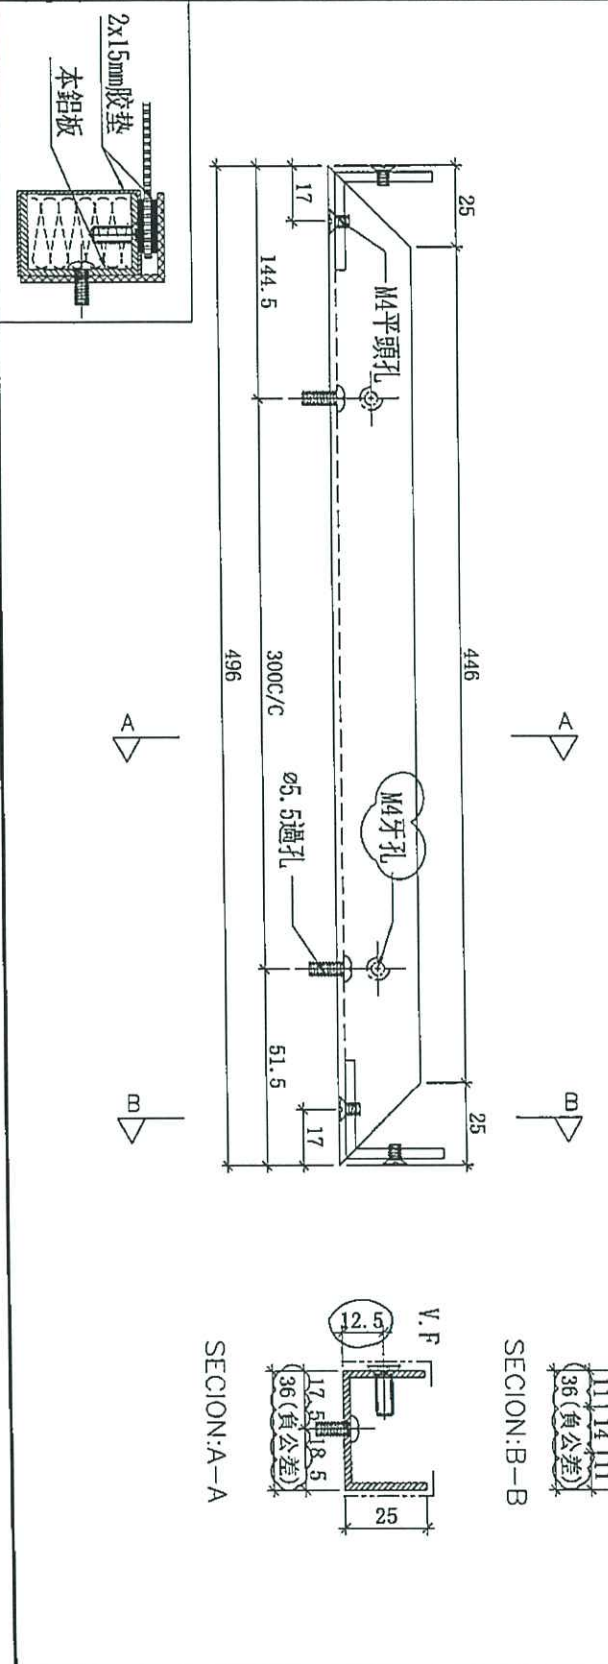

使用位置	數量
F-JR01	2件

2件

名稱	鋁板拆圖	制圖	邱紅	2020.03.23	修改	A
材料	2mm鋁板	復核	謝永林		日期	2020.4.24
顏色	UCT803649FXL-3(香檳金)	批准	Jason		圖號	R-BY02a



美特鋁質有限公司
MIDI Aluminium Fabricator Ltd.

工程號 J-837 地盤 觀塘裕民坊






使用位置

數量

F-JR01

74

2件

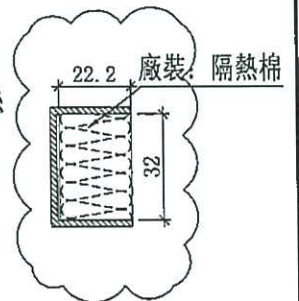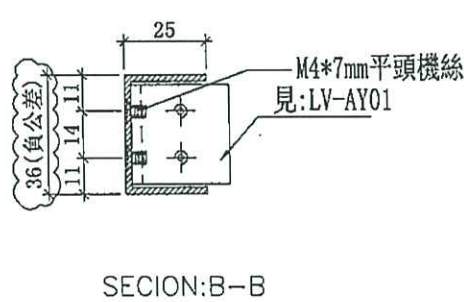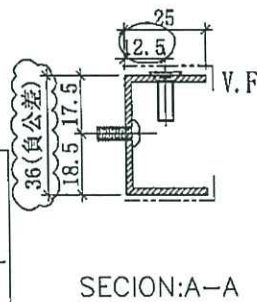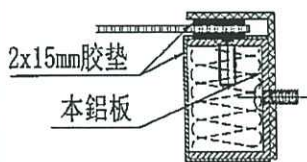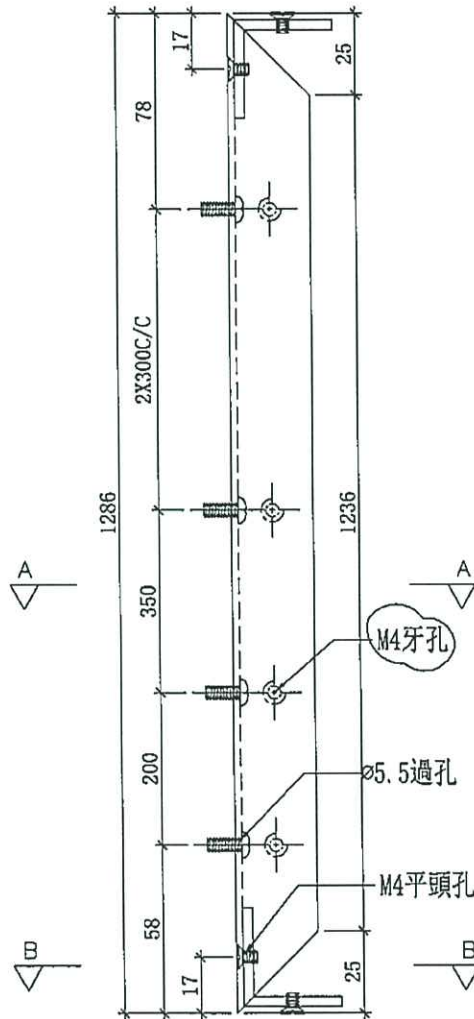

名稱	鋁板拆圖	制圖	邱紅	2020.03.23	修改	A		
材料	2mm鋁板	復核	謝永林		日期	2020.4.24		
顏色	UCT803649FXL-3(香檳金)	批准	Jason		圖號	R-BY03a		



美特鋁質有限公司
MIDI Aluminium Fabricator Ltd.

使用位置

數量

F-JR01

24





工程號

J-837

地盤

觀塘裕民坊

214

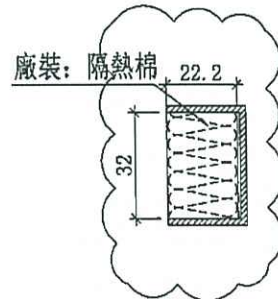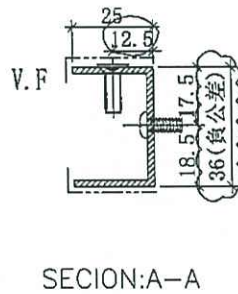
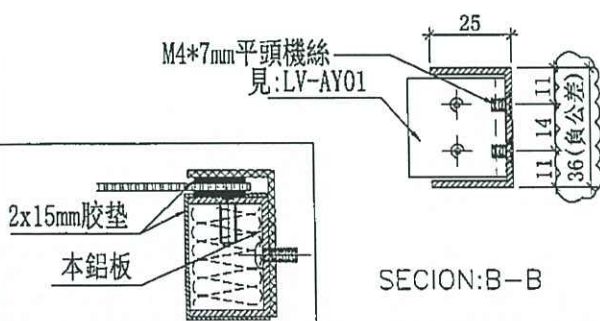
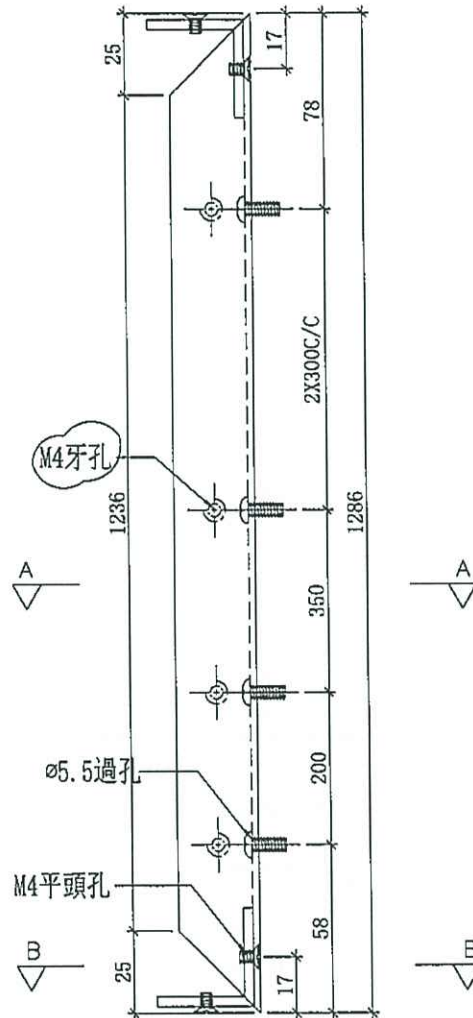


名稱	鋁板拆圖	制圖	邱紅	2020.03.23	修改	A	
材料	2mm鋁板	復核	謝永林		日期	2020.4.24	
顏色	UCT803649FXL-3(香檳金)	批准	Jason		圖號	R-BY04a	



美特鋁質有限公司
MIDI Aluminium Fabricator Ltd.

工程號 J-837 地盤 觀塘裕民坊

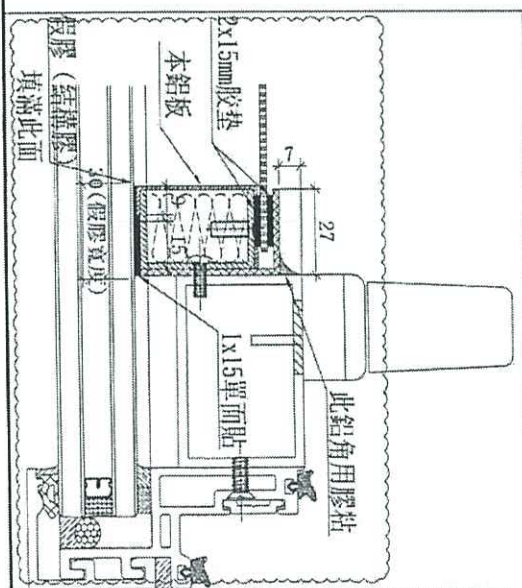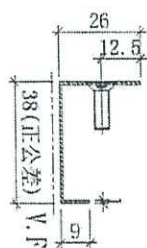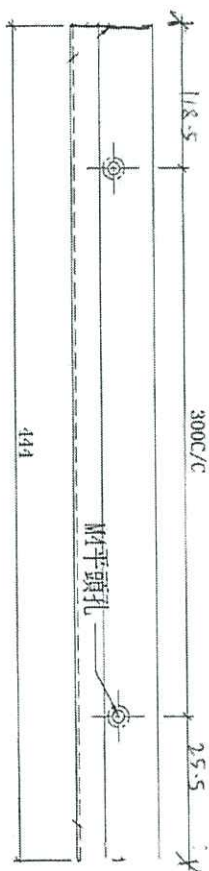

放行
先做16樓樣板2件
原E11645
74




使用位置	數量
F-JR01	74

名稱	pomute板拆圖	制圖	邱紅	2020.03.23	修改	A	B	C
材料	1mm pomute板	復核	謝永林		日期	2020.4.24	2020.5.23	2020.5.27
顏色	UCT803649FXL-3(香檳金)	批准	Jason		圖號	R-BY01b		



美特鋁質有限公司
MIDI Aluminium Fabricator Ltd.

工程號 J-837 地盤 觀塘裕民坊

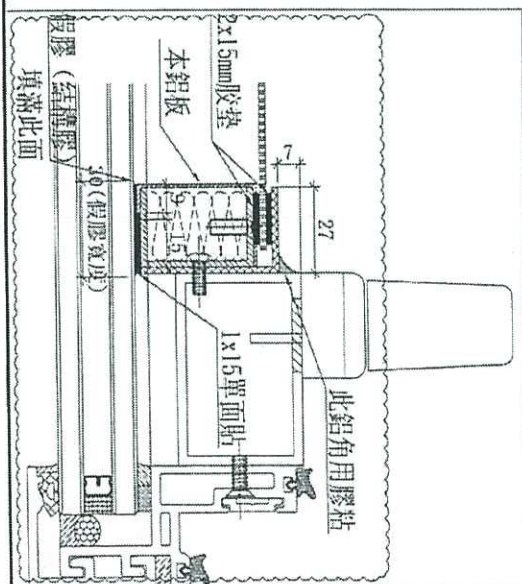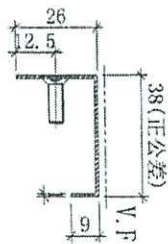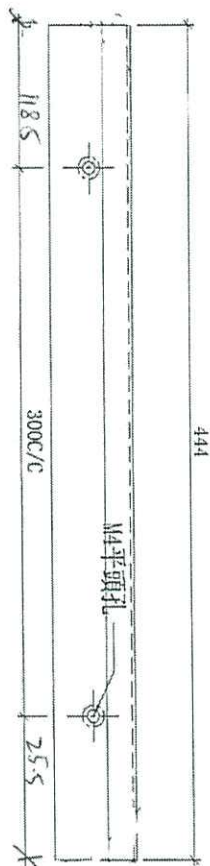

放行
2件
原E11645
先做16樓樣板2件

使用位置	數量
F-JR01	2件

名稱	pomute板拆圖	制圖	邱紅	2020.03.23	修改	A	B	C
材料	1mm pomute板	復核	謝永林		日期	2020.4.24	2020.5.23	2020.5.27
顏色	UCT803649FXL-3(香檳金)	批准	Jason		圖號	R-BY02b		



美特鋁質 有限公司
MIDI Aluminium Fabricator Ltd.

工程號 J-837 地盤 觀塘裕民坊

使用位置

數量



F-JR01

~~14~~

2件

先拆2件
做16下數多用
大管再修改做燈

放行大管

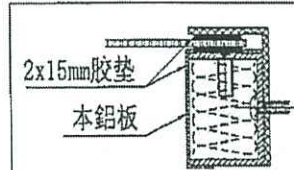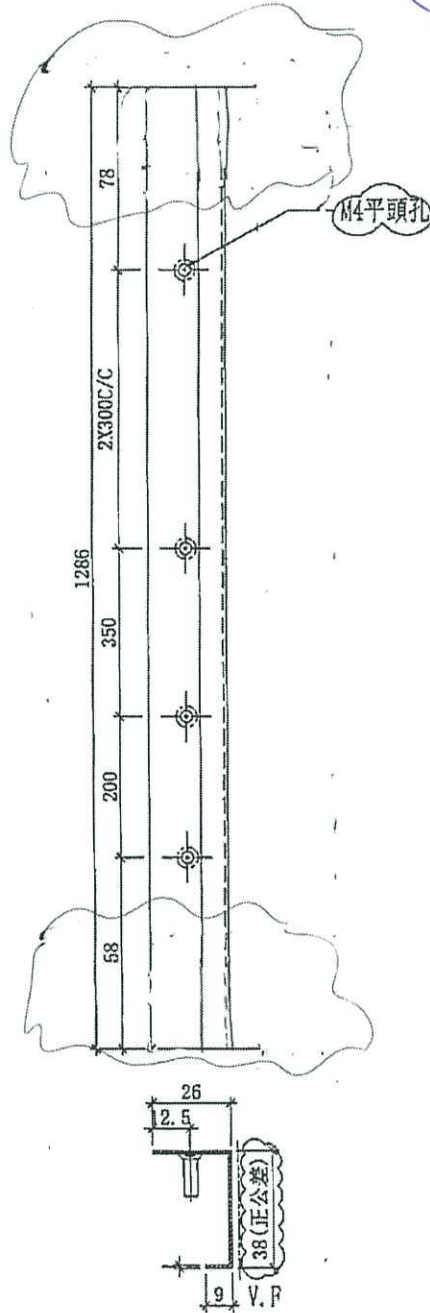

名稱	pomute板拆圖	制圖	邱紅	2020.03.23	修改	A	B
材料	1mm pomute板	復核	謝泳林		日期	2020.4.24	2020.5.25
顏色	UCT803649FXL-3(香檳金)	批准	Jason		圖號	R-BY03b	



美特鋁質有限公司
MIDI Aluminium Fabricator Ltd.

工程號 J-837 地盤 觀塘裕民坊

使用位置

F-JR01




數量

74

2件

完抄2件
做16件數目用
大管巨牌改做轉不空

放行大貨

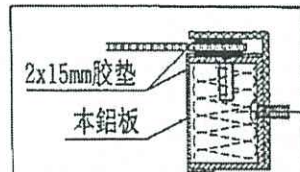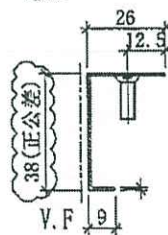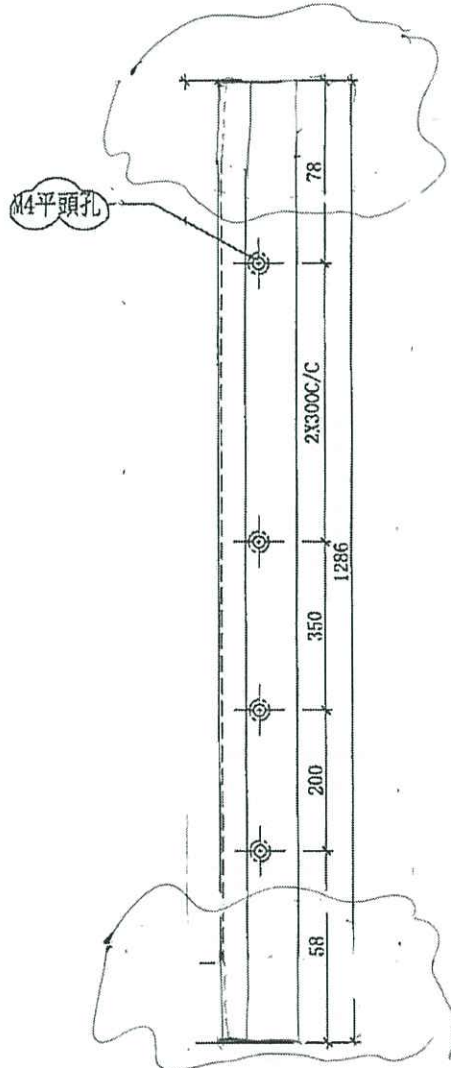

名稱	pomute板拆圖	制圖	邱紅	2020.03.23	修改	A	B
材料	1mm pomute板	復核	謝永林		日期	2020.4.24	2020-5-25
顏色	UCT803649FXL-3(香檳金)	批准	Jason		圖號	R-BY04b	