



工程指示 / 要求簡箋(E.I.)

工程指示編號：EI/2339/20

修改版次：-

工程編號：J-837

工程名稱：觀塘裕民坊

工程項目：幕牆 絲吉利亞門頂擋水鋁角(T1,6F, T5 特式層)

收件人：生統 / 永林

發件人：Eric Liu

日期：21/08/2020

要求提供 / 確認 事項：

- | | | |
|------------------------------------|-------------------------------------|-------------------------------|
| <input type="checkbox"/> 初步鋁料 B.M. | <input type="checkbox"/> 加工拆圖，然後生產 | <input type="checkbox"/> 尺寸表 |
| <input type="checkbox"/> 正式鋁料 B.M. | <input type="checkbox"/> 技術上資料 / 指示 | <input type="checkbox"/> 報價 |
| <input type="checkbox"/> 配件 B.M. | <input type="checkbox"/> 樣辦或貨品說明書 | <input type="checkbox"/> 分判合約 |
| <input type="checkbox"/> 其他：_____ | | |

內容：

請按加工圖生產擋水角送地盤安裝

因現場 T1,6F 及 T5 特式層絲吉利亞門框頂橫反轉裝

需加此角用作擋水用

謝謝！

請在 2020 / 08 / 28 前完成上列要求。

附：1 頁加工圖，1 頁大圖樣

以上項目為：

- 原合約工程包 原合約工程加 / 減賬 新工程報價

原因：-

分發東莞各部門：

- () 生產技術總監 連附件 (✓) 技術部 連附件 (永林) () 生產部 連附件 () 機械設計部 連附件
 () 採購部 連附件 () 生產統籌部 連附件 (梅)
 () 質檢部 連附件 () 會計部 連附件 () 報關組 連附件 () 其他 楊榮輝 連附件

分發香港各部門：

- () 行政部 連附件 () 會計部 連附件 () 統籌部 連附件 (✓) 工程部地盤科文 連附件 (炳哥)
 () 採購部 連附件 () QS 部 連附件 () 維修部 連附件 () 其他 _____ 連附件


傳遞編號：

HK 1883 / 20

發件人簽署：


項目經理簽署：

料號 = UCT803649F4L-3

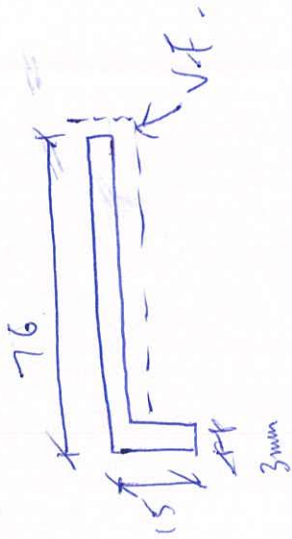

~~料號 = UCT803649F4L-3~~

編號	L	數量	位置
837-SGD-01	4740	1	T5 #116F
837-SGD-02	2062	1	T116F

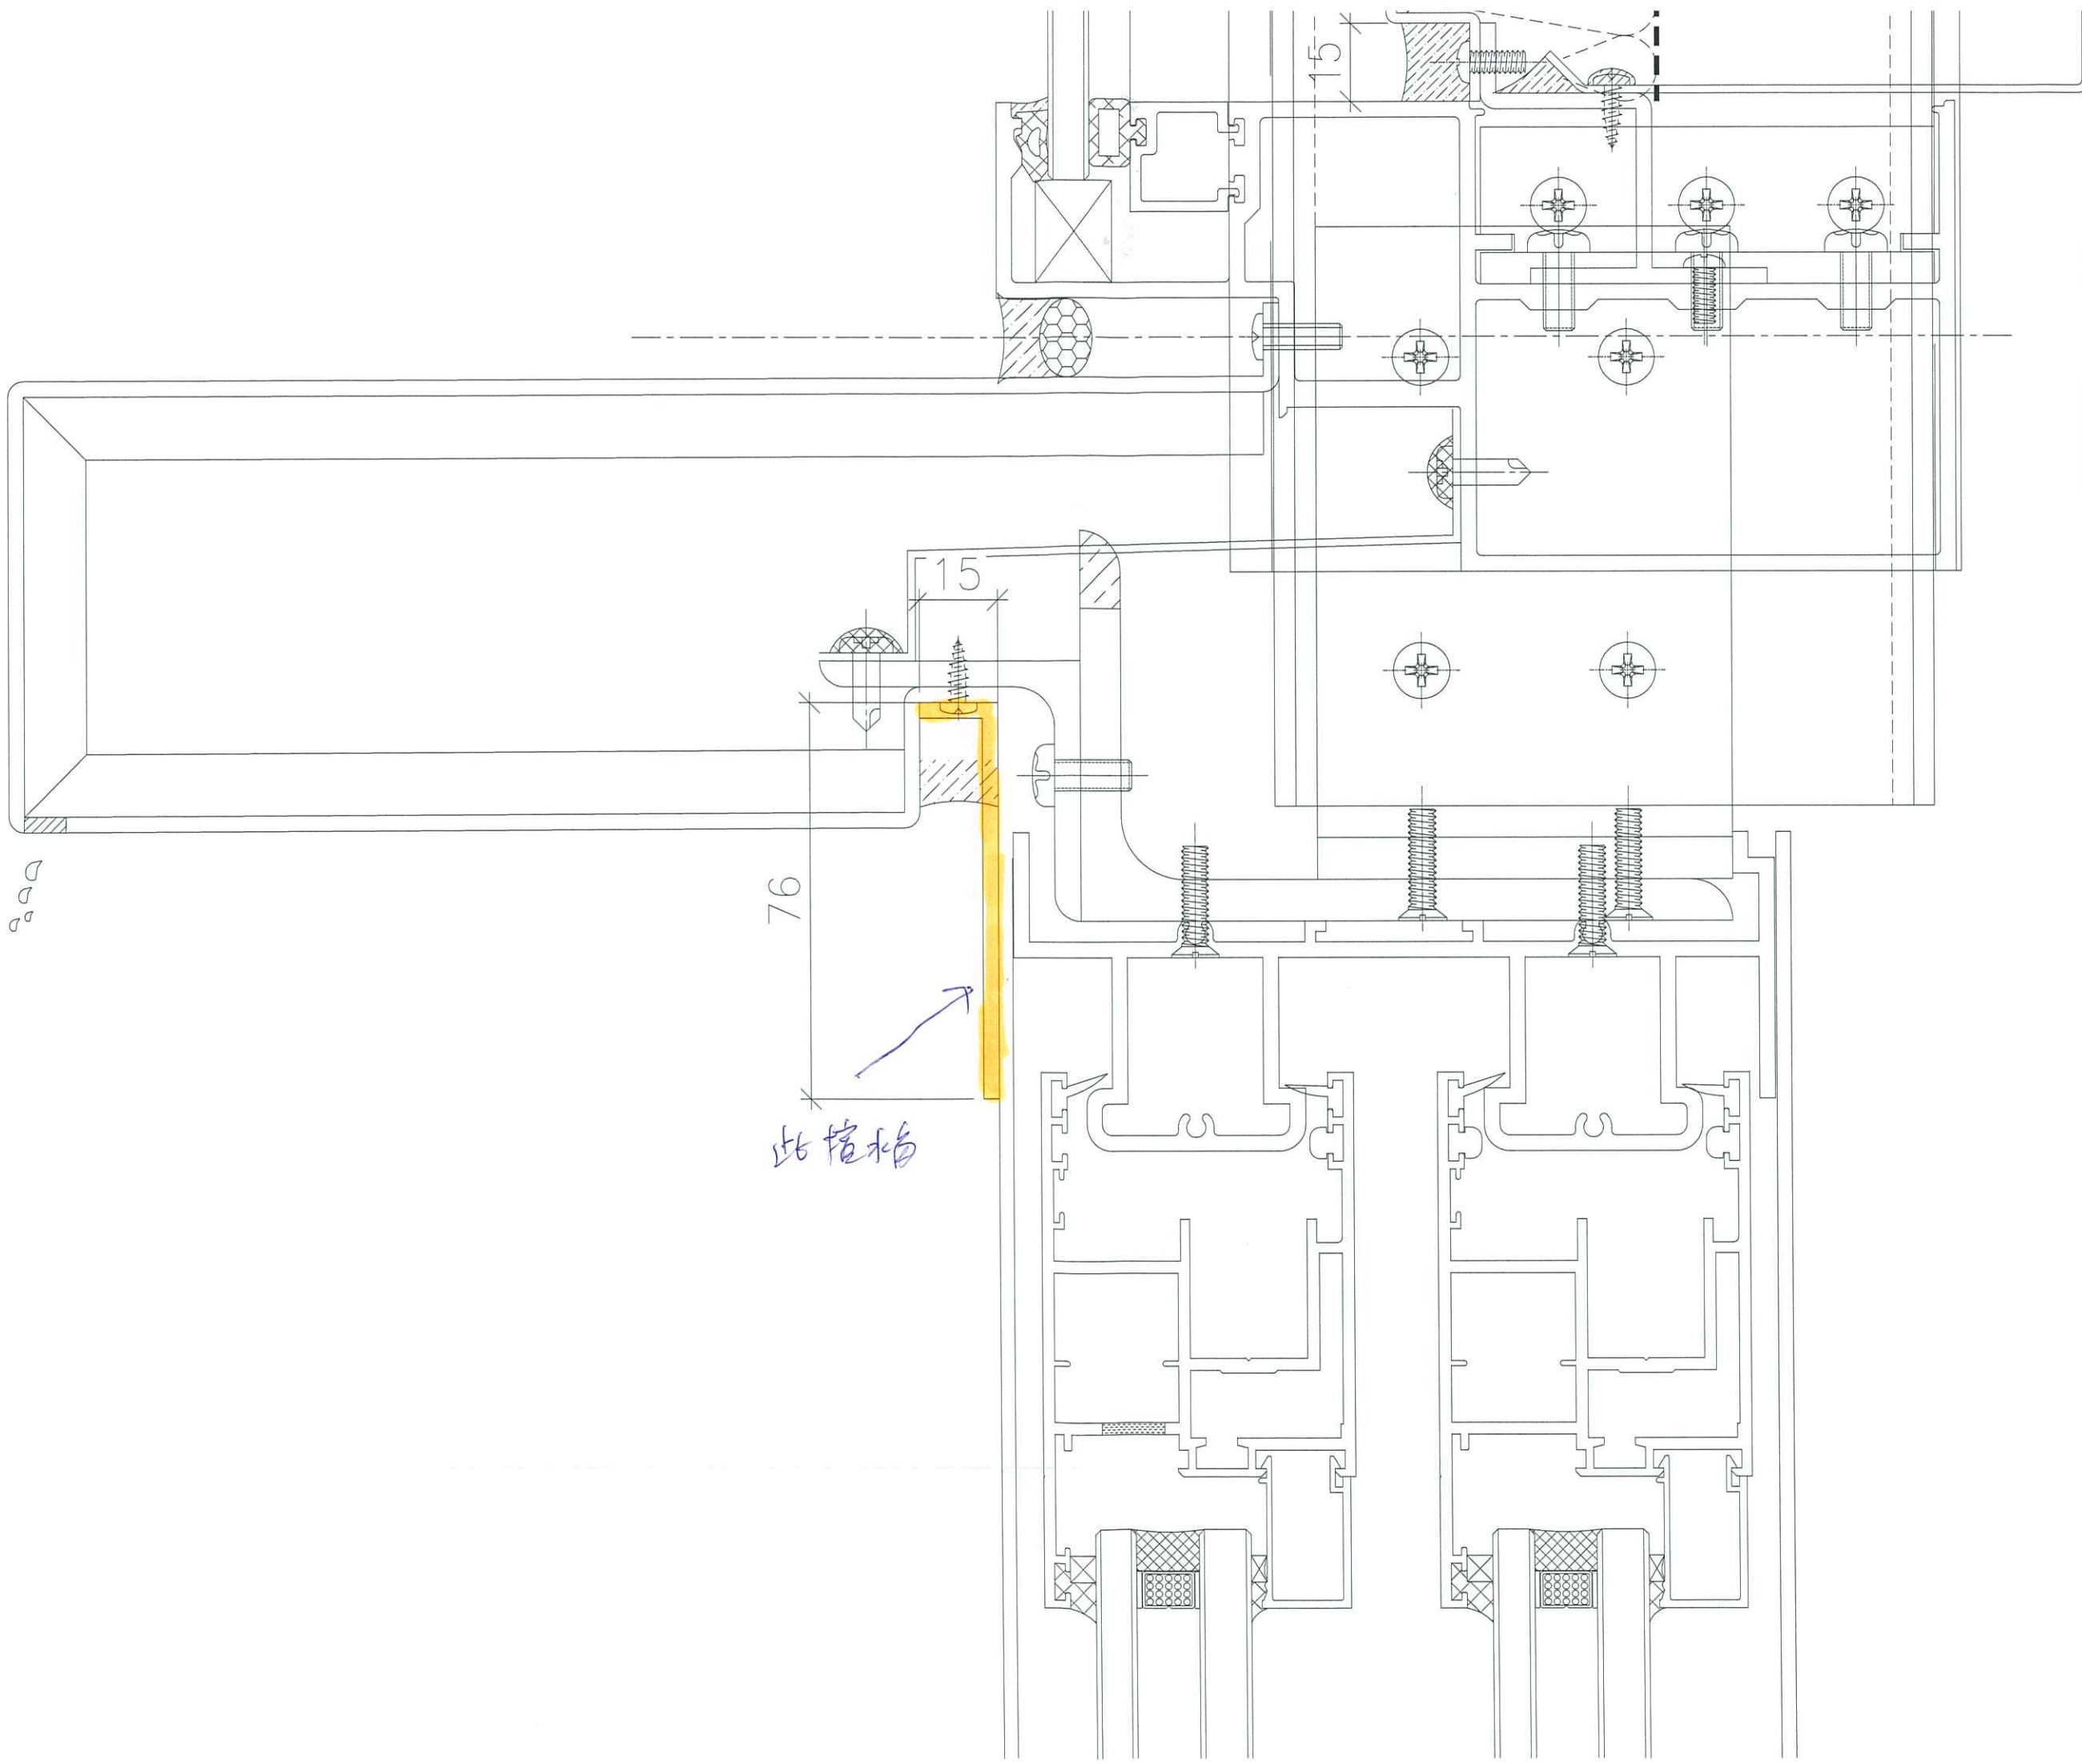

999

76

15

15

此擋板

