

工程指示 / 要求簡箋(E.I.)

工程指示編號：EI / 2381 / 20

修改版次：A

工程編號：J - 837

工程名稱：觀塘裕民坊

工程項目：幕牆 吸音柱用棉(T5M,N)

收件人：生統 / 永林

發件人：Eric Liu

日期：07/09/2020

要求提供 / 確認 事項：

- | | | |
|------------------------------------|-------------------------------------|-------------------------------|
| <input type="checkbox"/> 初步鋁料 B.M. | <input type="checkbox"/> 加工拆圖，然後生產 | <input type="checkbox"/> 尺寸表 |
| <input type="checkbox"/> 正式鋁料 B.M. | <input type="checkbox"/> 技術上資料 / 指示 | <input type="checkbox"/> 報價 |
| <input type="checkbox"/> 配件 B.M. | <input type="checkbox"/> 樣辦或貨品說明書 | <input type="checkbox"/> 分判合約 |
| <input type="checkbox"/> 其他：_____ | | |

內容：

請按加工圖在廠加工隔音棉

隔音棉需連保護膠袋包裝出貨

A 版: 因隔音棉原料尺寸為 600X1200mm，按原料尺寸修改加工圖

謝謝！

請在 2020 / 09 / 09 前完成上列要求。

附：4 頁加工圖

以上項目為：

- 原合約工程包 原合約工程加 / 減賬 新工程報價

原因：-

分發東莞各部門：

- () 生產技術總監 連附件 (/) 技術部 連附件 永林 () 生產部 連附件 () 機械設計部 連附件
 () 採購部 連附件 (/) 生產統籌部 連附件 梅
 () 質檢部 連附件 () 會計部 連附件 () 報關組 連附件 () 其他 楊榮輝 連附件

分發香港各部門：

- () 行政部 連附件 () 會計部 連附件 () 統籌部 連附件 (/) 工程部地盤科文 連附件 炳哥
 () 採購部 連附件 () QS 部 連附件 () 維修部 連附件 () 其他 _____ 連附件

傳遞編號：


HK 2027 / 20

發件人簽署：

項目經理簽署：





組裝圖
參考用

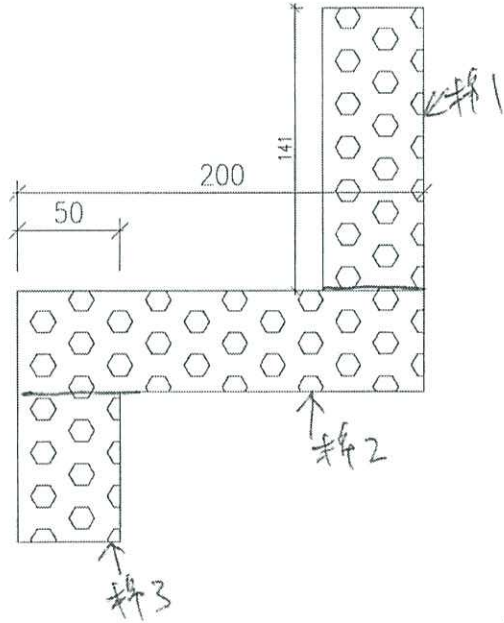

全部


$L = \cancel{2470}, 1200$

材料: 50厚棉 (隔音棉)

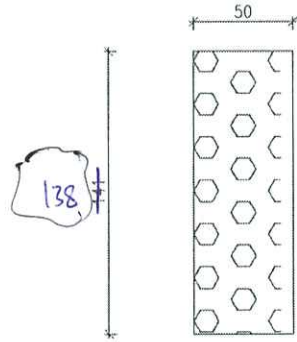


棉1

~~30件~~
60

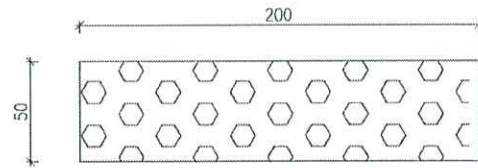

棉2

~~30件~~
60

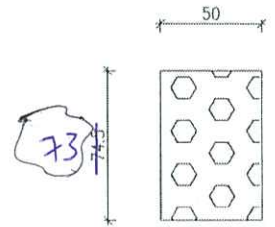


棉3

~~30件~~
60

隔音棉開料圖
需要連保護膠袋包裝出貨

T5M

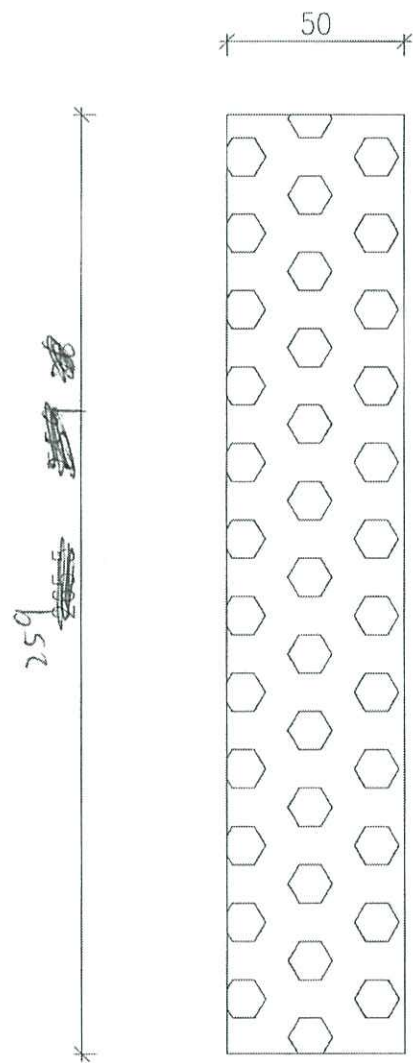

棉4


隔音棉材料
需連紙層後膠袋出貨

~~30件~~
60

L = ~~2475~~ 1200

材料: 30厚隔音棉

TSN 包身

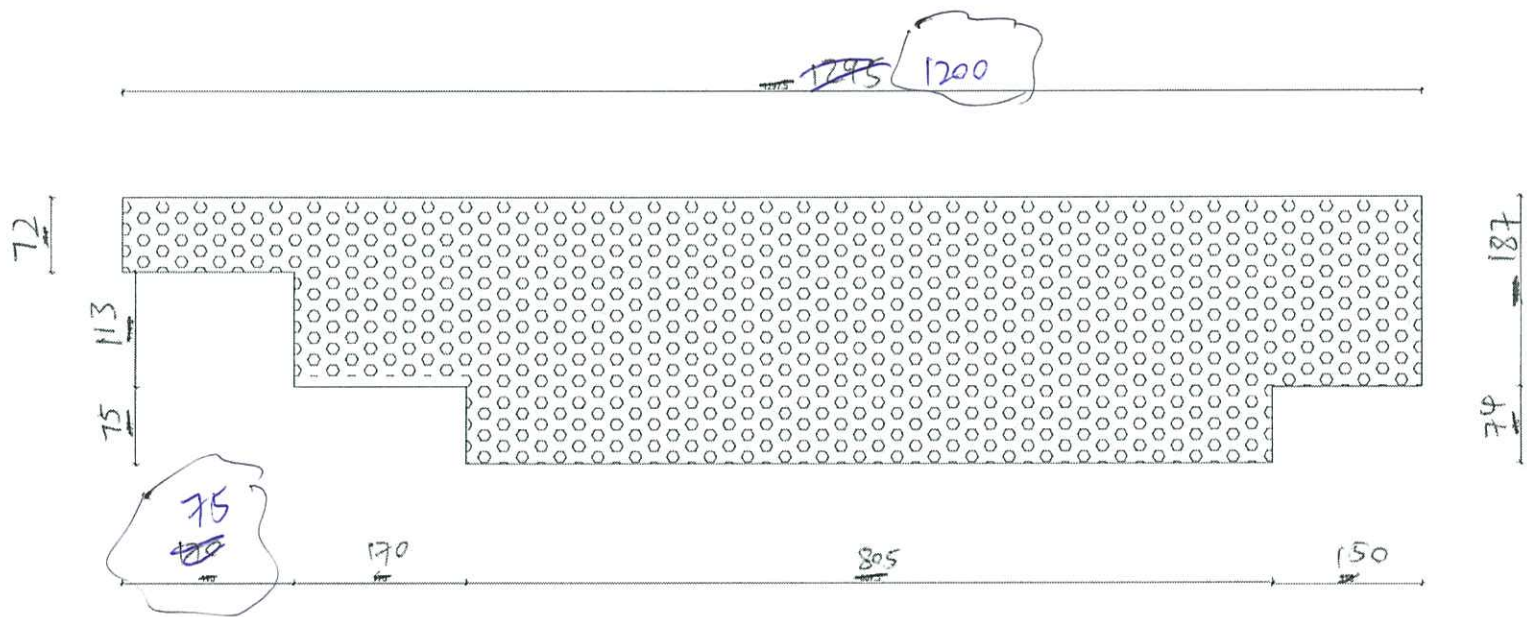

片5


301#

材料=50厚材料(隔音棉)

TSM J型控用

隔声材料图

需连桥件及胶袋出货

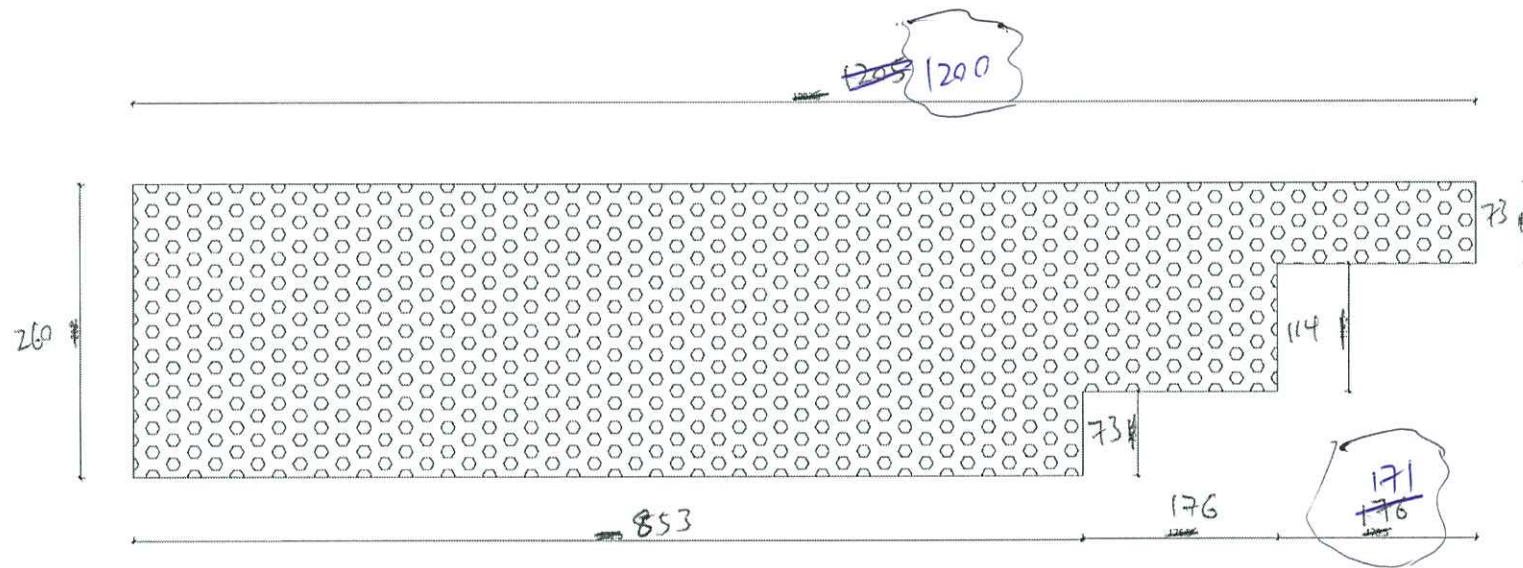

排 6

隔斷材料圖
需連料保護膠袋裝

3 d/b
材料 = 50 排 (隔斷料)
TSN 頂控用