

工程指示 / 要求簡箋(E.I.)

工程指示編號：EI / 2426 / 20

修改版次：-

工程編號：J - 837

工程名稱：觀塘裕民坊

工程項目：幕牆 觀塘海濱中心木板 mock up 用趟門框

收件人：生統 / 永林

發件人：Eric Liu

日期：14/09/2020

要求提供 /  確認 事項：

- |                                    |                                     |                               |
|------------------------------------|-------------------------------------|-------------------------------|
| <input type="checkbox"/> 初步鋁料 B.M. | <input type="checkbox"/> 加工拆圖，然後生產  | <input type="checkbox"/> 尺寸表  |
| <input type="checkbox"/> 正式鋁料 B.M. | <input type="checkbox"/> 技術上資料 / 指示 | <input type="checkbox"/> 報價   |
| <input type="checkbox"/> 配件 B.M.   | <input type="checkbox"/> 樣辦或貨品說明書   | <input type="checkbox"/> 分判合約 |
| <input type="checkbox"/> 其他：_____  |                                     |                               |

內容：

請按加工圖生產鋁料供海濱中心木板 mock up 安裝用

送貨地址：觀塘海濱道海濱中心

收貨人：胡文軒 6343 8124

9月16日星期三到地盤 請優先處理

謝謝！

請在 2020 / 09 / 16 前完成上列要求。

附：5 頁加工圖

以上項目為：

- 原合約工程包                       原合約工程加 / 減賬                       新工程報價

原因：-

分發東莞各部門：

- ( ) 生產技術總監  連附件    ( ) 技術部  連附件 永林    ( ) 生產部     連附件    ( ) 機械設計部  連附件  
 ( ) 採購部     連附件    ( ) 生產統籌部  連附件 梅  
 ( ) 質檢部     連附件    ( ) 會計部     連附件    ( ) 報關組     連附件    ( ) 其他 楊榮輝  連附件

分發香港各部門：


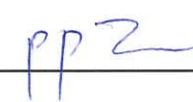
- ( ) 行政部  連附件    ( ) 會計部  連附件    ( ) 統籌部  連附件    ( ) 工程部地盤科文  連附件  
 ( ) 採購部  連附件    ( ) QS 部  連附件    ( ) 維修部  連附件    ( ) 其他 \_\_\_\_\_  連附件

傳遞編號：


HK 2095 / 20

發件人簽署：

項目經理簽署：

|  |       |    |          |       |
|--|-------|----|----------|-------|
|  美特鋁質有限公司<br>MIDI Aluminium Fabricator Ltd. |       | 數量 | 窗號       | 樓層位置  |
| 工程號  | J-837 | 地盤 | 觀塘裕民坊    |       |
|  |       | 2  | T2CWH-1左 | 7F/8F |

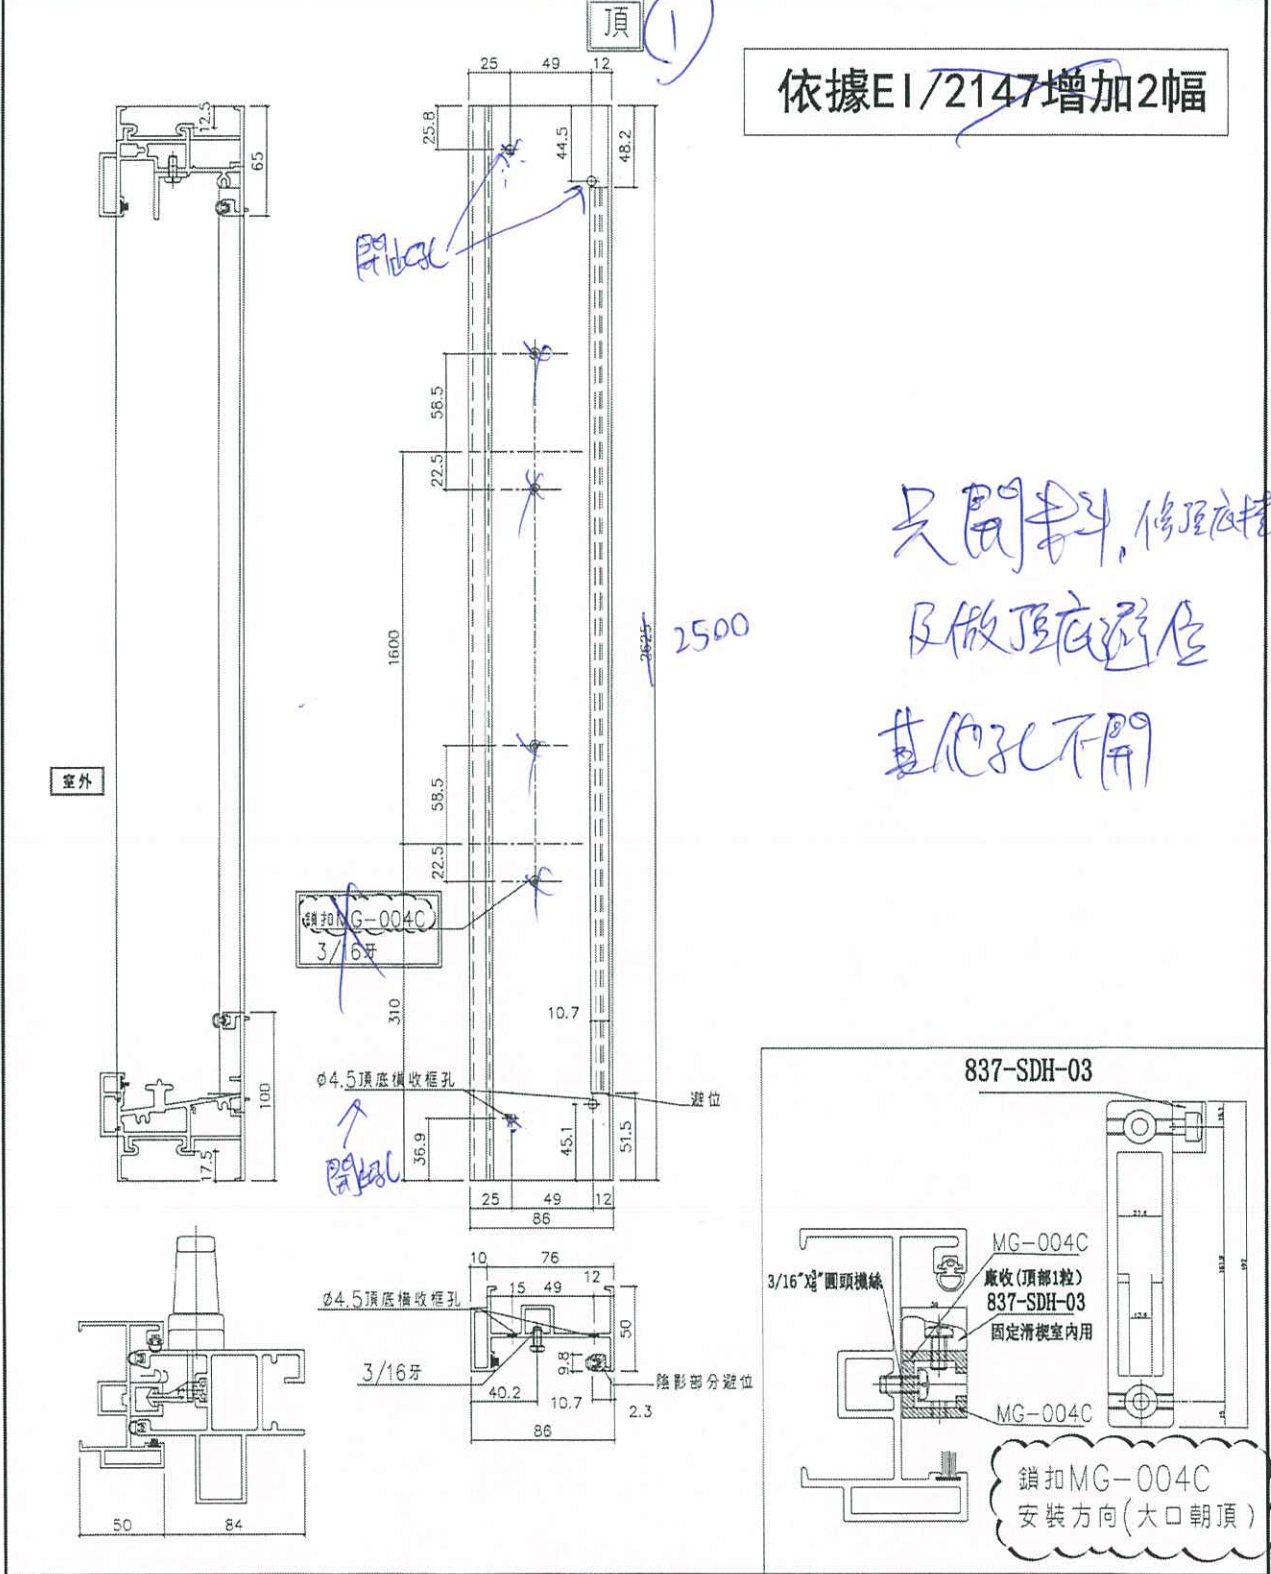

|    |               |    |       |            |    |        |  |
|----|---------------|----|-------|------------|----|--------|--|
| 名稱 | SD框牆邊企        | 制圖 | 付吉寧   | 2020.07.18 | 修改 |        |  |
| 材料 | X85604        | 復核 | 謝永林   | 2020.07.18 | 日期 |        |  |
| 顏色 | EC-DG-S332054 | 批准 | Jason | 2020.07.21 | 圖號 | TD-M01 |  |










美特鋁質有限公司  
MIDI Aluminium Fabricator Ltd.

工程號 J-837 地盤 觀塘裕民坊

|    |        |        |      |       |          |       |
|----|--------|--------|------|-------|----------|-------|
| 數量 | L      | 分格數    | 左SD  | 右SD梗  | 窗號       | 樓層位置  |
| 2  | 1042.5 | 2077.5 | 1170 | 987.5 | T2CWH-1左 | 7F/8F |

依據E1/2147增加2幅

只開材料日期返修

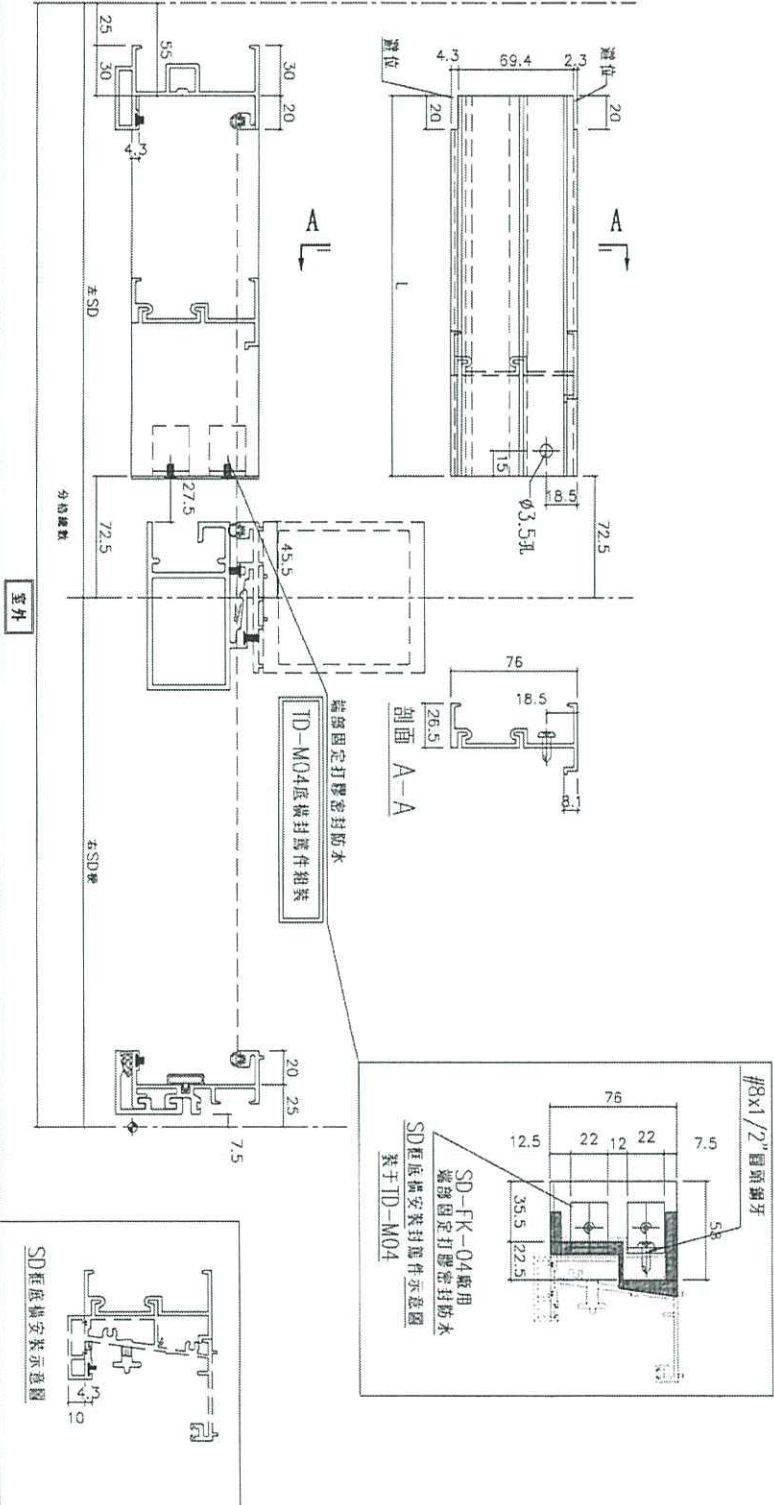

|    |               |    |       |            |    |         |
|----|---------------|----|-------|------------|----|---------|
| 名稱 | SD框底橫附加料      | 制圖 | 付吉寧   | 2020.07.18 | 修改 |         |
| 材料 | X85623        | 復核 | 謝永林   | 2020.07.18 | 日期 |         |
| 顏色 | EC-DG-S332054 | 批准 | Jason | 2020.07.21 | 圖號 | TD-M04a |