



工程指示 / 要求簡箋(E.I.)

工程指示編號：EI / 2556 / 20

修改版次：-

工程編號：J - 837

工程名稱：觀塘裕民坊

工程項目：幕牆 6/F 起腳位置用收口(樣板)

收件人：生統 / 永林

發件人：Eric Liu

日期：09/10/2020

要求提供 / 確認 事項：

- () 初步鋁料 B.M. () 加工拆圖，然後生產 () 尺寸表
- () 正式鋁料 B.M. () 技術上資料 / 指示 () 報價
- () 配件 B.M. () 樣辦或貨品說明書 () 分判合約
- () 其他：_____

內容：

請按加工圖生產鋁板收口送地盤安裝

按 10 月 9 日會議，6/F 起腳位置，增加一條收口鋁板

分幕牆橫料及趟門橫料，先各做一支樣板送地盤試裝

謝謝！

請在 2020 / 10 / 14 前完成上列要求。

附：2 頁加工圖，2 頁大圖

以上項目為：

- 原合約工程包 原合約工程加 / 減賬 新工程報價

原因：-

分發東莞各部門：

- () 生產技術總監 連附件 () 技術部 連附件 永林 () 生產部 連附件 () 機械設計部 連附件
- () 採購部 連附件 () 生產統籌部 連附件 梅
- () 質檢部 連附件 () 會計部 連附件 () 報關組 連附件 () 其他 楊榮輝 連附件

分發香港各部門：

- () 行政部 連附件 () 會計部 連附件 () 統籌部 連附件 () 工程部地盤科文 連附件 何哥
- () 採購部 連附件 () QS 部 連附件 () 維修部 連附件 () 其他 _____ 連附件

傳遞編號：


HK 2309 / 20

發件人簽署：

項目經理簽署：

Eric Liu

PPZ

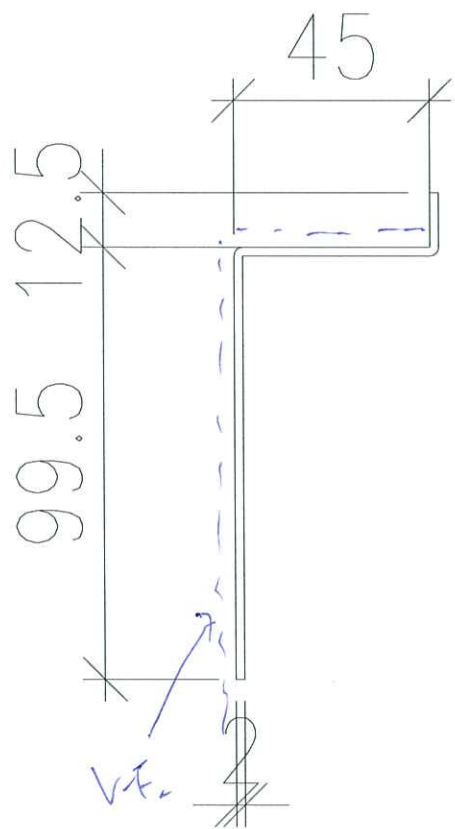

料號 = UCT803649 FYL-3


2mm 厚鋁板

L2 2400

1件

等量
6件 起腳 控料用

圖號 = 837-6F01

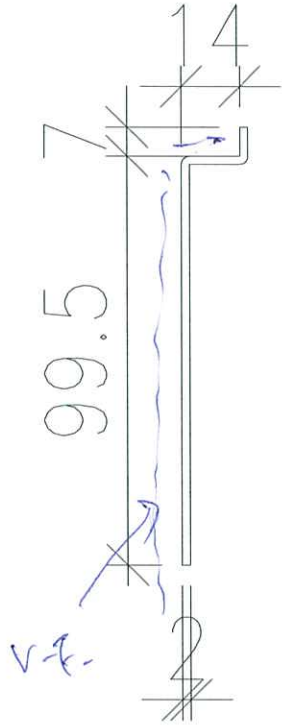

料號 = UCT803649FAC-3


2mm 厚 鋁板

L = 2400

1 件

6 件 起腳 插門 攪拌用

圖號 = 837-6F02

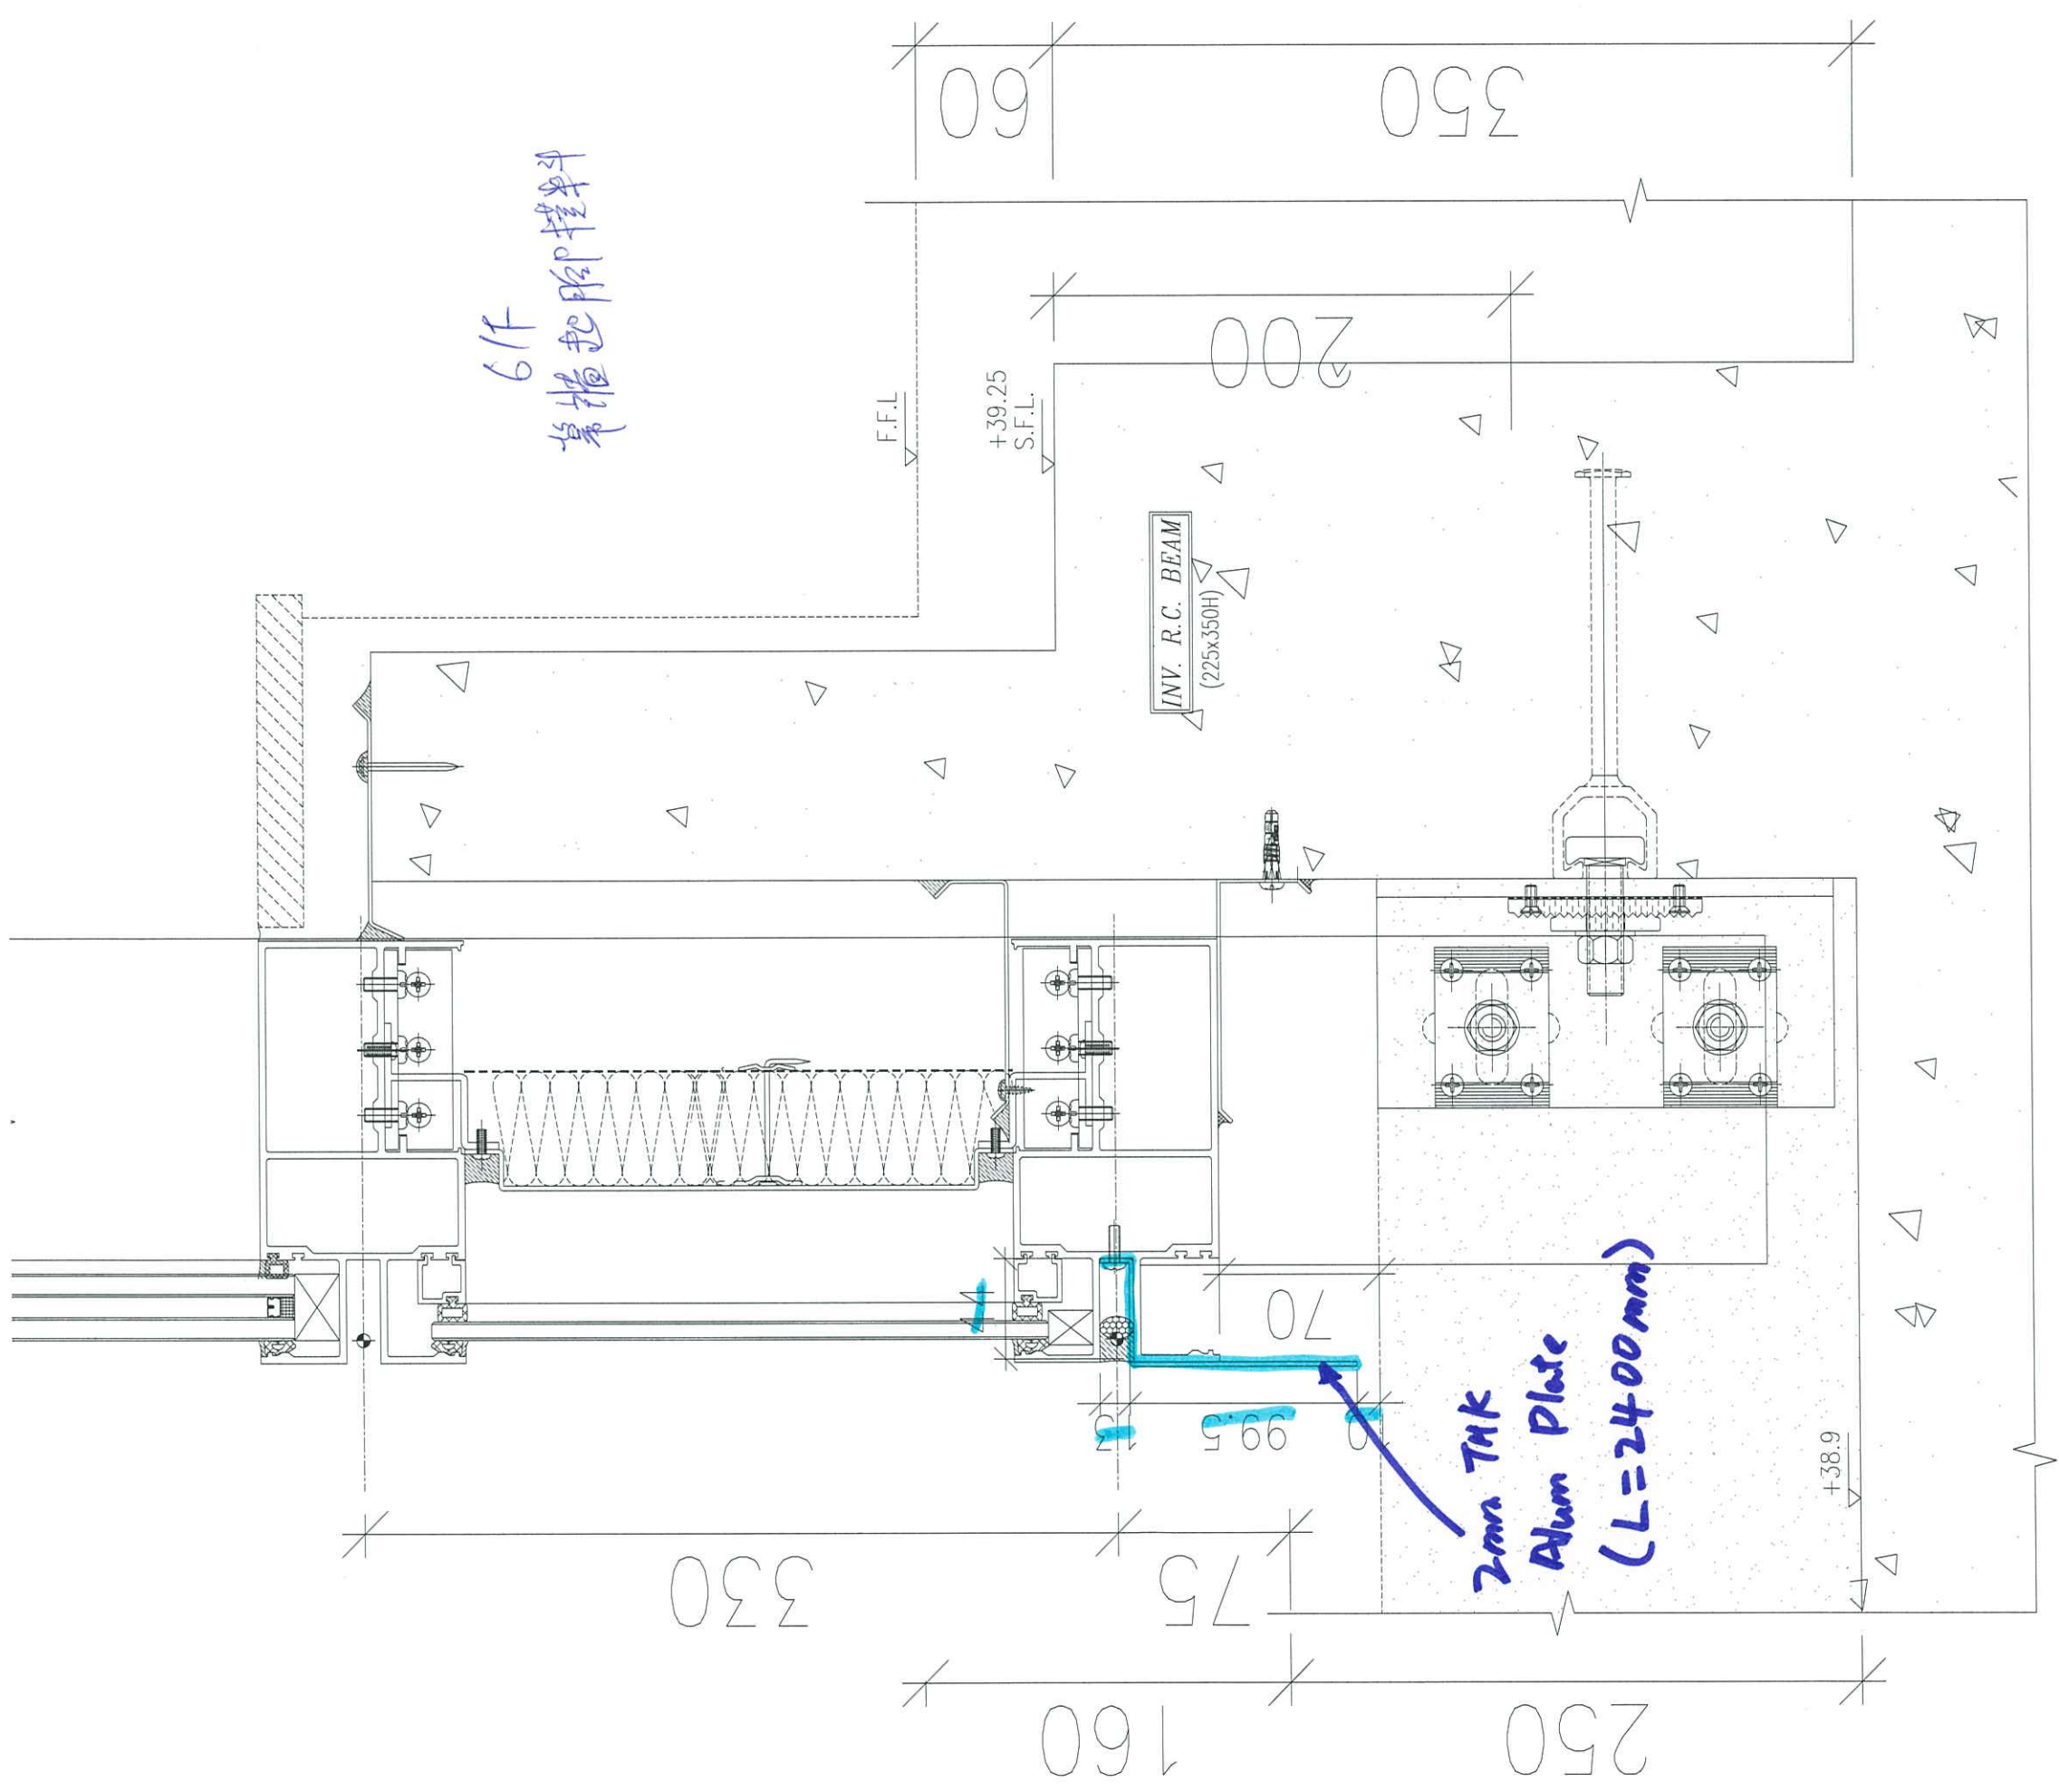

6F
幕墙起脚材料

INV. R.C. BEAM
(225x350H)

2mm THK
Alum Plate
(L=2400mm)

350
200
60

330
75
160
250
70
99.5
38.9

F.F.L.
+39.25
S.F.L.

