

工程指示 / 要求簡箋(E.I.)

工程指示編號：EI / 2379 / 20

修改版次：-

工程編號：J - 837

工程名稱：觀塘裕民坊

工程項目：幕牆 絲吉利亞門用收口鋁片(6樓+T5, S1A門)

收件人：生統 / 永林

發件人：Eric Liu

日期：14/10/2020

要求提供 / 確認 事項：

- | | | |
|------------------------------------|-------------------------------------|-------------------------------|
| <input type="checkbox"/> 初步鋁料 B.M. | <input type="checkbox"/> 加工拆圖，然後生產 | <input type="checkbox"/> 尺寸表 |
| <input type="checkbox"/> 正式鋁料 B.M. | <input type="checkbox"/> 技術上資料 / 指示 | <input type="checkbox"/> 報價 |
| <input type="checkbox"/> 配件 B.M. | <input type="checkbox"/> 樣辦或貨品說明書 | <input type="checkbox"/> 分判合約 |
| <input type="checkbox"/> 其他：_____ | | |

內容：

請按加工圖生產收口鋁片送地盤安裝
因現場門框反轉裝，需加鋁片作收口用
謝謝！

請在 2020 / 10 / 21 前完成上列要求。

附：1 頁加工圖，1 頁大圖

以上項目為：

- 原合約工程包 原合約工程加 / 減賬 新工程報價

原因：-

分發東莞各部門：

- () 生產技術總監 連附件 技術部 連附件 永林 () 生產部 連附件 () 機械設計部 連附件
 () 採購部 連附件 生產統籌部 連附件 梅
 () 質檢部 連附件 () 會計部 連附件 () 報關組 連附件 () 其他 楊榮輝 連附件

分發香港各部門：



- () 行政部 連附件 () 會計部 連附件 () 統籌部 連附件 工程部地盤科文 連附件 何
 () 採購部 連附件 () QS 部 連附件 () 維修部 連附件 () 其他 _____ 連附件

傳遞編號：



HK 2360 / 20

發件人簽署：

項目經理簽署：

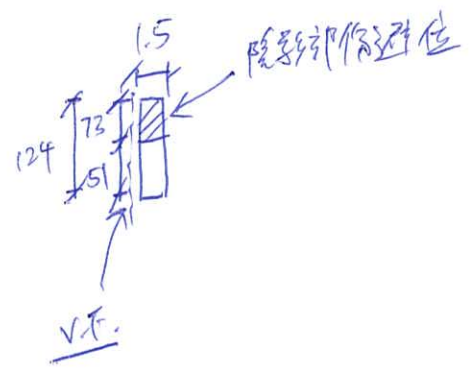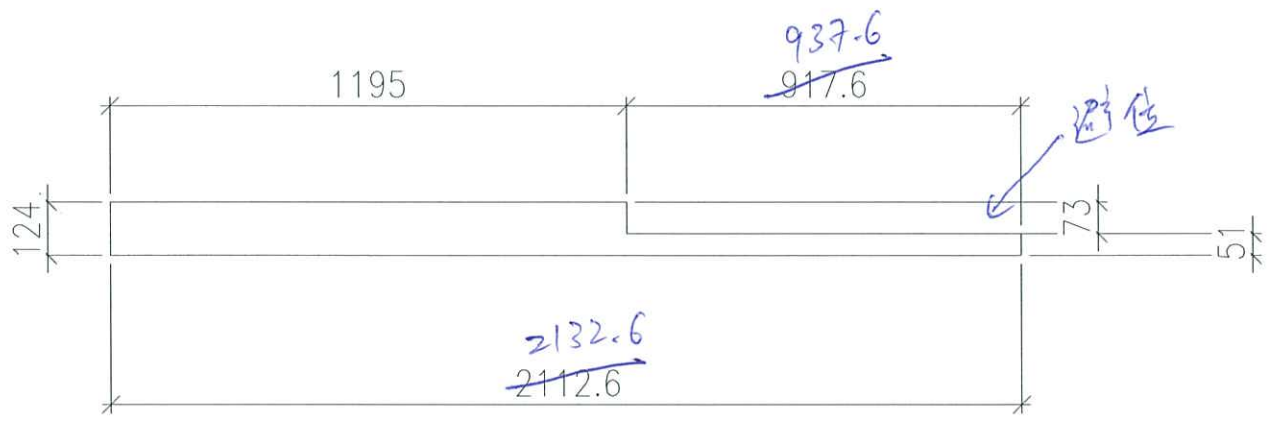


料號 = UCT803649FXL-3
 數量 = 1件
 圖號 = 837-T1J6F-01

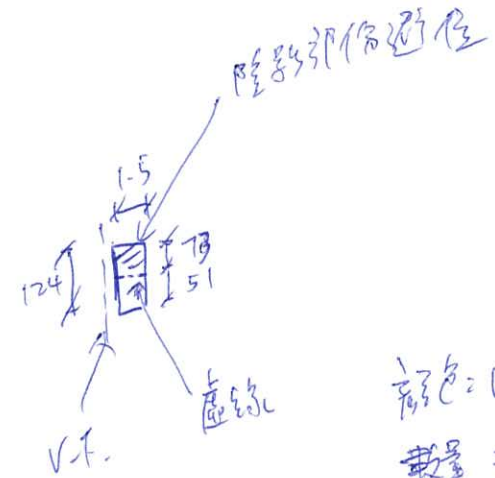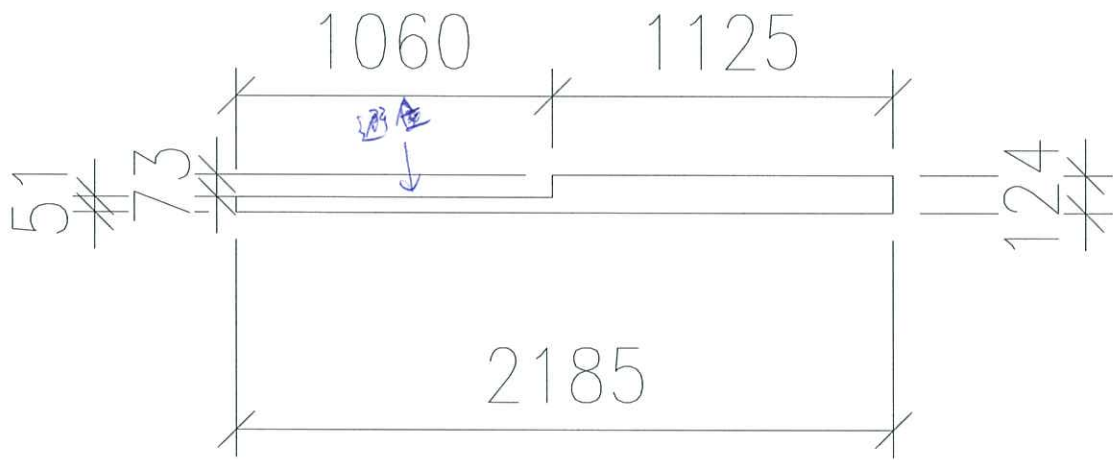

顏色 = UCT803649FXL-3
 數量 = 1件
 圖號 = 837-T3H6F-02

留意左右

T3H

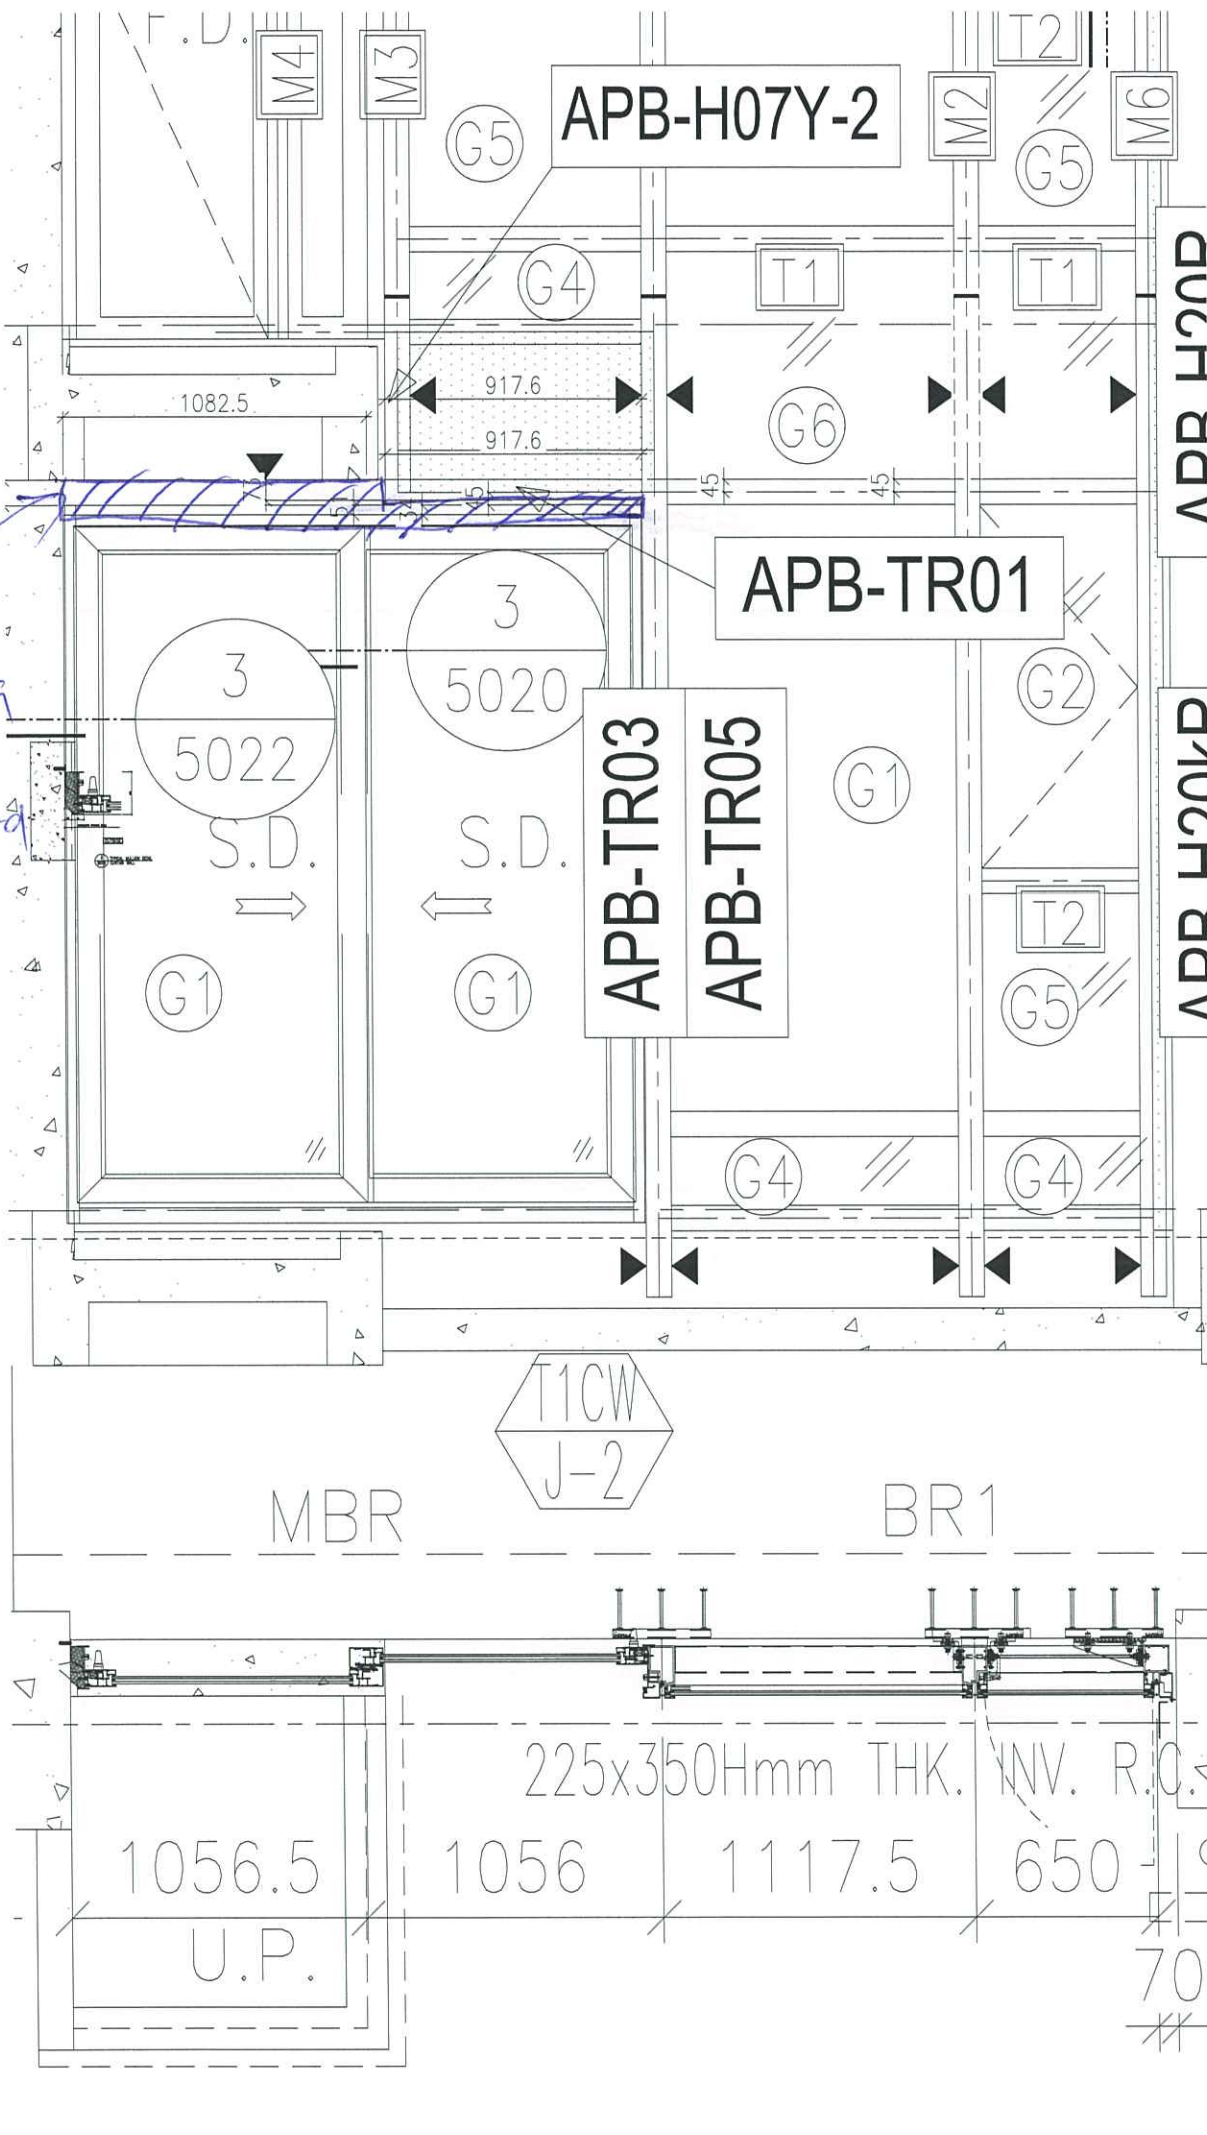

APB-H07Y-2

APB-TR01

APB-TR03

APB-TR05

3
5022
S.D.

3
5020
S.D.

T1CW
J-2

MBR

BR1

1056.5
U.P.

225x350Hmm THK. INV. R.C.

1056 1117.5 650

70

收口片
837-T186-2

ADR H20AD

ADR H20AD

1082.5

917.6

917.6

45

45

3

3

5022

5020

S.D.

S.D.

G1

G1

APB-TR03

APB-TR05

G1

G2

G5

G4

G4

G5

G4

G6

G5

M4

M3

M2


M6


T2

T1

T1

T2

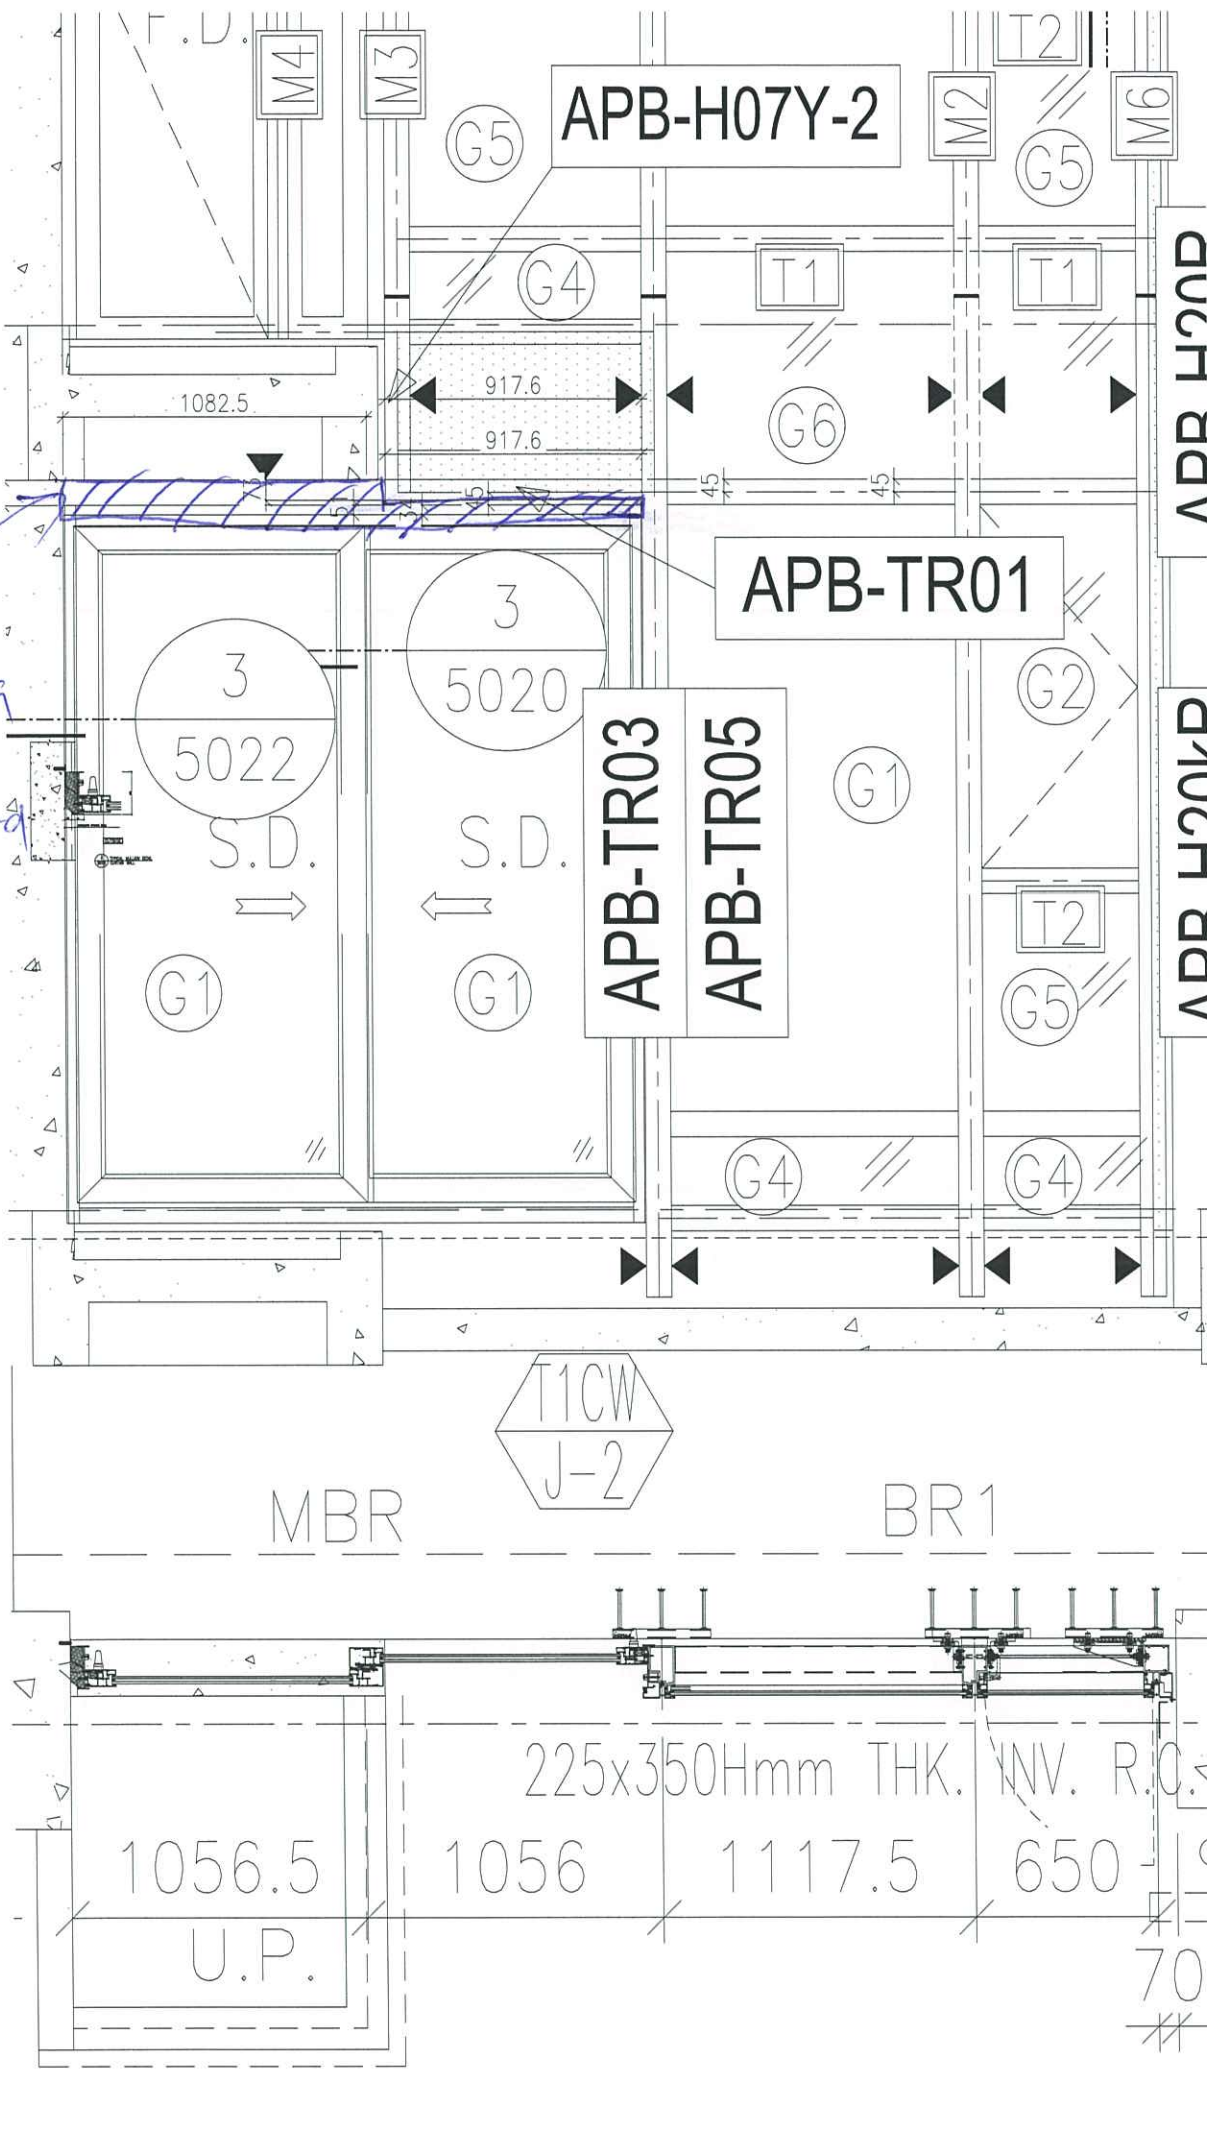

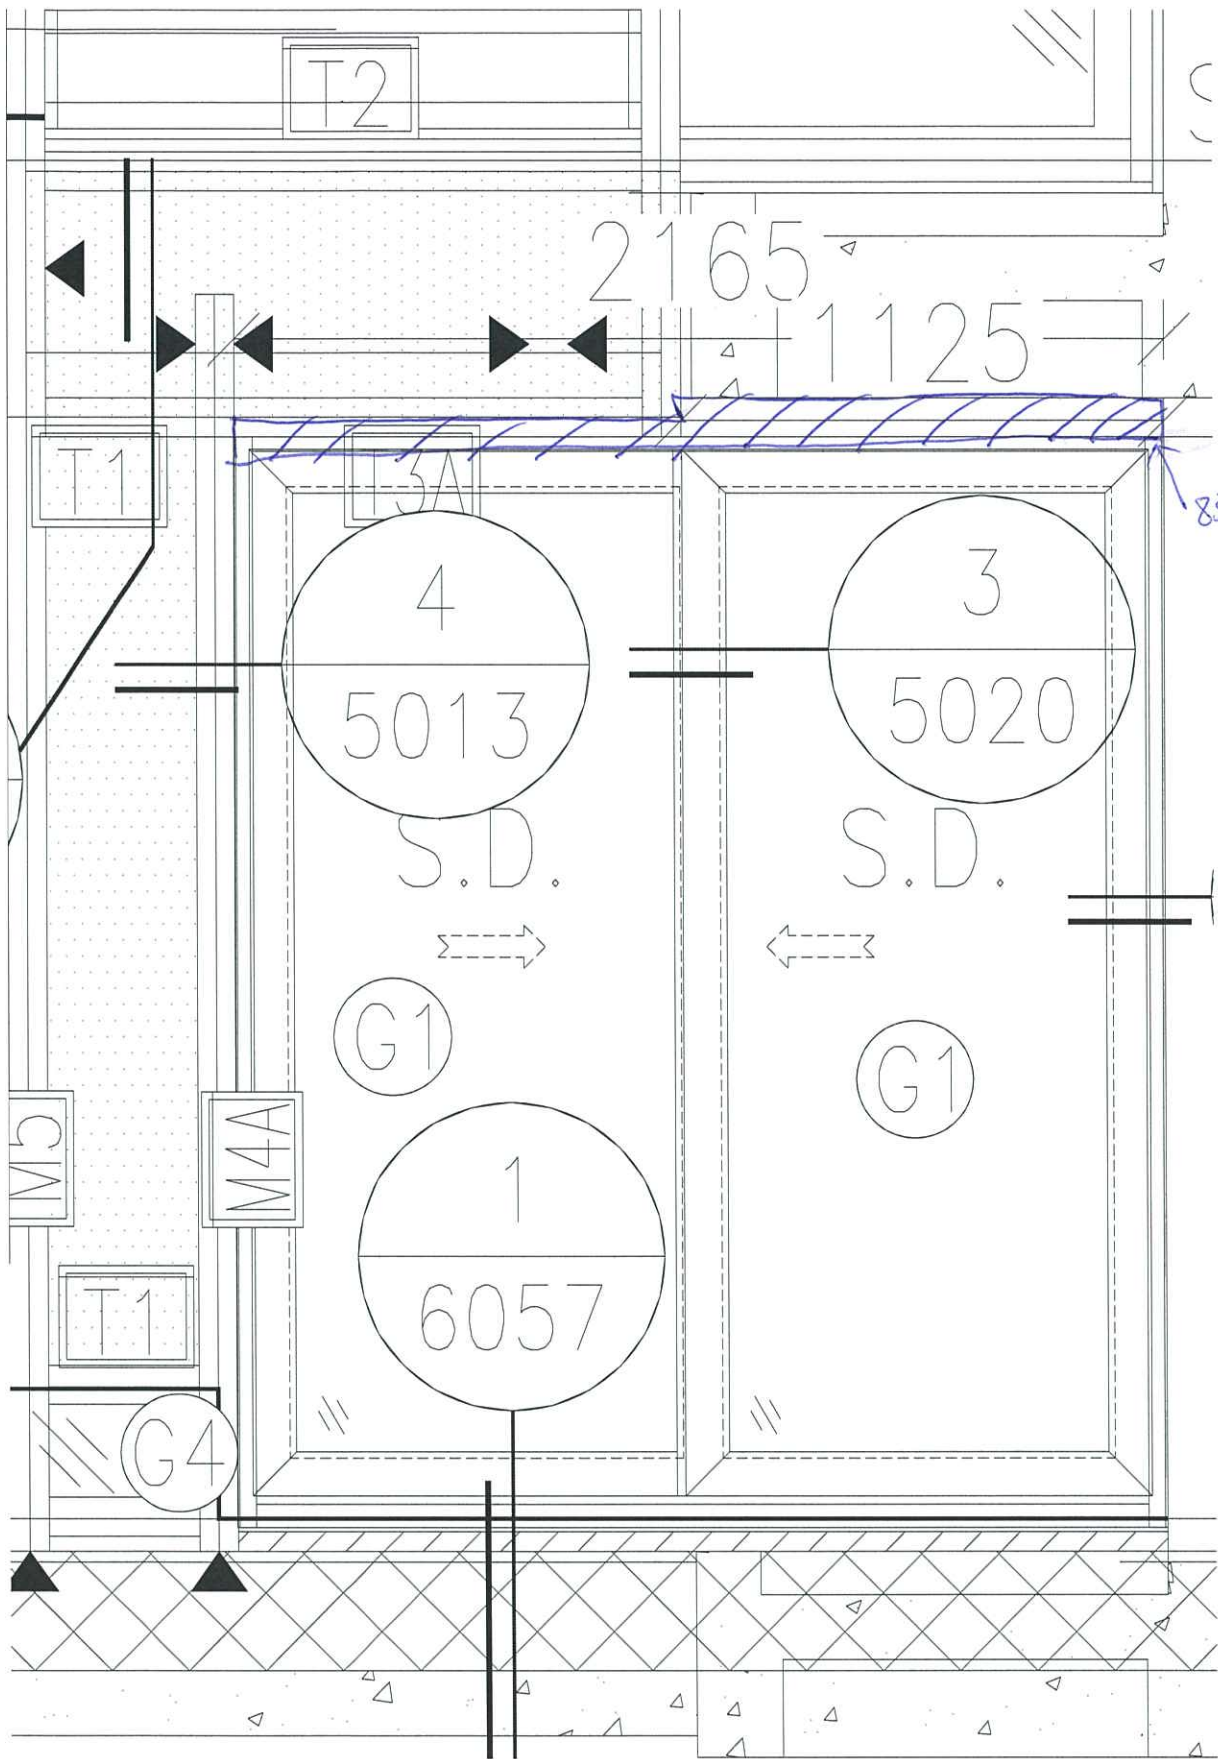

T3CW
H-2