

工程指示 / 要求簡箋(E.I.)

工程指示編號：EI / 2640 / 20

修改版次：-

工程編號：J - 837

工程名稱：觀塘裕民坊

工程項目：幕牆 趟門玉頂用封篤片(補數)

收件人：生統 / 永林

發件人：Eric Liu

日期：28/10/2020

要求提供 / 確認 事項：

- |                                    |                                     |                               |
|------------------------------------|-------------------------------------|-------------------------------|
| <input type="checkbox"/> 初步鋁料 B.M. | <input type="checkbox"/> 加工拆圖，然後生產  | <input type="checkbox"/> 尺寸表  |
| <input type="checkbox"/> 正式鋁料 B.M. | <input type="checkbox"/> 技術上資料 / 指示 | <input type="checkbox"/> 報價   |
| <input type="checkbox"/> 配件 B.M.   | <input type="checkbox"/> 樣辦或貨品說明書   | <input type="checkbox"/> 分判合約 |
| <input type="checkbox"/> 其他：_____  |                                     |                               |

內容：

請按加工圖生產封篤片送地盤安裝

因封篤片在安裝過程掉落遺失，此單補回現場用

謝謝！

請在 2020/ 11/ 03 前完成上列要求。

附：1 頁

以上項目為：

- 原合約工程包                       原合約工程加 / 減賬                       新工程報價

原因：-

分發東莞各部門：

- ( ) 生產技術總監  連附件    ( ) 技術部  連附件 *永林*    ( ) 生產部  連附件    ( ) 機械設計部  連附件  
 ( ) 採購部  連附件    ( ) 生產統籌部  連附件 *梅*  
 ( ) 質檢部  連附件    ( ) 會計部  連附件    ( ) 報關組  連附件    ( ) 其他 \_\_\_\_\_  連附件

分發香港各部門：

- ( ) 行政部  連附件    ( ) 會計部  連附件    ( ) 統籌部  連附件    ( ) 工程部地盤科文  連附件 *炳奇/有奇*  
 ( ) 採購部  連附件    ( ) QS 部  連附件    ( ) 維修部  連附件    ( ) 其他 \_\_\_\_\_  連附件

傳遞編號：

HK 2470 / 20

發件人簽署：  
*Z*

項目經理簽署：  
*PP Z*

210 11111

T3-7支  
1層

已做數量在廠改


EG-DWG3

美特鋁質有限公司  
MIDI Aluminium Fabricator Ltd.


工程號 J-837 地盤 觀塘裕民坊

收口蓋太長易刮花SD頂橫料故修改長度


封多片窗邊後必經平窗門玉料  
不彈出或縮入

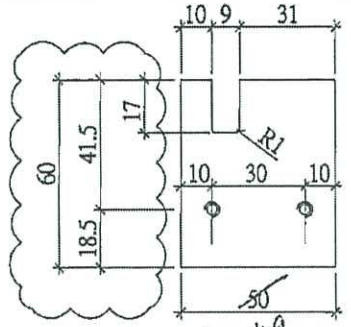


外蓋收口做法待香港定?

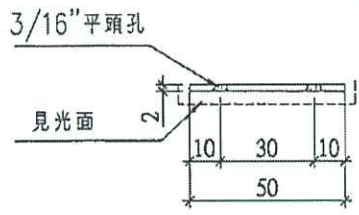


圖號: SD-CV-01  
材料: 2mm 鋁巴  
數量: ~~1033~~ + 7 = 1040 件  
位置: 左開趟門勾企外蓋收口用

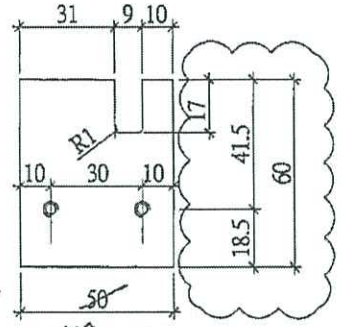

外蓋收口做法待香港定?

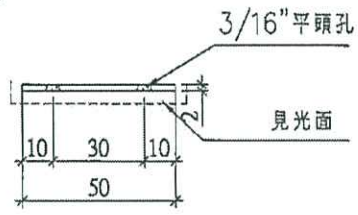

圖號: SD-CV-02  
材料: 2mm 鋁巴  
數量: 993 + 7 (後備) = 1000 件  
位置: 右開勾企外蓋收口用

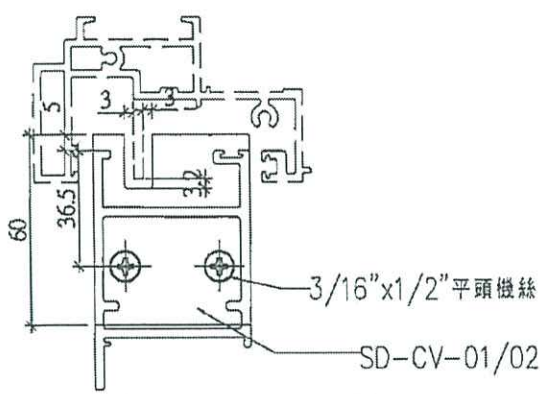

趟門勾企外蓋收口放樣尺寸示意圖

工廠用

名稱	趟門玉勾企收口蓋	制圖	利春媚	2019.03.05	修改	A	B
材料	2mm 鋁板	復核	謝永林	2019.03.20	日期	19.07.18	19.08.30
顏色	EC-DG-S332054	批准	Jason	2019.03.22	圖號	SD-CV-01	