

工程指示 / 要求簡箋(E.I.)

工程指示編號：EI / 2911 / 21

修改版次：B

工程編號：J - 837

工程名稱：觀塘裕民坊

工程項目：窗仔 T1-49D 廚房窗及 T2-46M 廳窗仔(補)

收件人：生統

發件人：Eric Liu

日期：~~30/12/2020~~ 30/01/2021

要求提供 / 確認 事項：

- | | | |
|------------------------------------|-------------------------------------|-------------------------------|
| <input type="checkbox"/> 初步鋁料 B.M. | <input type="checkbox"/> 加工拆圖，然後生產 | <input type="checkbox"/> 尺寸表 |
| <input type="checkbox"/> 正式鋁料 B.M. | <input type="checkbox"/> 技術上資料 / 指示 | <input type="checkbox"/> 報價 |
| <input type="checkbox"/> 配件 B.M. | <input type="checkbox"/> 樣辦或貨品說明書 | <input type="checkbox"/> 分判合約 |
| <input type="checkbox"/> 其他：_____ | | |

內容：

B 版: 修改 T1W-D-2 加工圖尺寸，另提供四邊平腳示意圖

A 版: 修改 T1W-D-2 窗仔，窗框頂橫料不用中橫，改用頂橫料

地盤裝玻璃

請按加工圖生產鋁窗送地盤安裝用 (現場覆尺套框安裝)

現場平水不付，需補窗現場更換，已有 WI15115(見附件)

謝謝

請在 2021/02/05 前完成上列要求。

附:2 頁

以上項目為:

原合約工程包 原合約工程加 / 減賬 新工程報價

分發東莞各部門：

- | | | | |
|--|--|---|---|
| <input type="checkbox"/> 生產技術總監 <input type="checkbox"/> 連附件 | <input type="checkbox"/> 技術部 <input type="checkbox"/> 連附件 | <input type="checkbox"/> 生產部 <input type="checkbox"/> 連附件 | <input type="checkbox"/> 機械設計部 <input type="checkbox"/> 連附件 |
| <input type="checkbox"/> 採購部 <input type="checkbox"/> 連附件 | <input checked="" type="checkbox"/> 生產統籌部 <input type="checkbox"/> 連附件 | | |
| <input type="checkbox"/> 質檢部 <input type="checkbox"/> 連附件 | <input type="checkbox"/> 會計部 <input type="checkbox"/> 連附件 | <input type="checkbox"/> 報關組 <input type="checkbox"/> 連附件 | <input type="checkbox"/> 其他 <u>楊榮輝</u> <input type="checkbox"/> 連附件 |

分發香港各部門：

- | | | | |
|---|--|---|--|
| <input type="checkbox"/> 行政部 <input type="checkbox"/> 連附件 | <input type="checkbox"/> 會計部 <input type="checkbox"/> 連附件 | <input type="checkbox"/> 統籌部 <input type="checkbox"/> 連附件 | <input type="checkbox"/> 工程部地盤科文 <input type="checkbox"/> 連附件 |
| <input type="checkbox"/> 採購部 <input type="checkbox"/> 連附件 | <input type="checkbox"/> QS 部 <input type="checkbox"/> 連附件 | <input type="checkbox"/> 維修部 <input type="checkbox"/> 連附件 | <input type="checkbox"/> 其他 _____ <input type="checkbox"/> 連附件 |


傳遞編號：


HK 0245 /21

發件人簽署：

項目經理簽署：

EG-DWG1

 美特鋁質 有限公司 MIDI Aluminium Fabricator Ltd.	工程號	J837	拆圖	鞠章芳	2018.10.22
	地盤	觀塘裕民坊	復核	謝永林	2018.10.25
名稱	50佛沙窗改裝窗	顏色	EC-DG-S332054 (3塗)	批准	

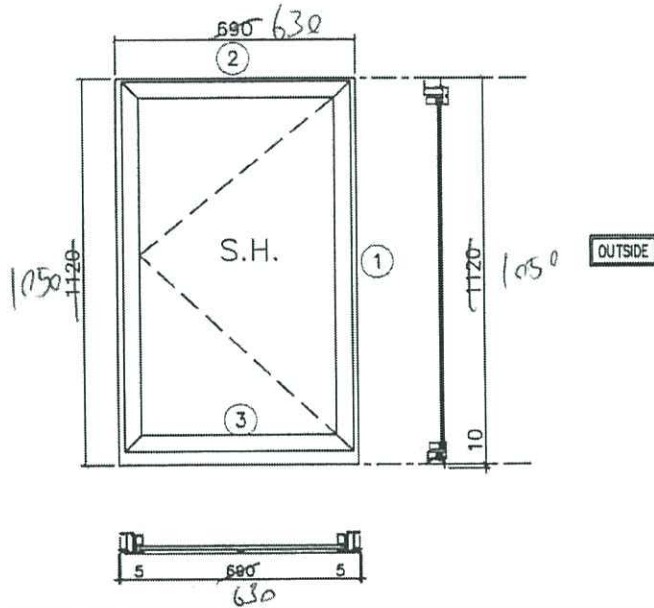



- 注：
- (1) 玻璃線橫碰企。
 - (2) 生窗底料需開長方形去水孔。
 - (3) 窗玉搭位6mm
 - (4) 滴水線比窗玉每頭長1mm。
 - (5) S.H.窗採用東城多點鎖，S.H.窗需裝窗扣1隻/玉
 - (6) SH窗需裝3組扣碼。
 - (7) SH窗用東城產2021A扇撐定窗玉裝不銹鋼加力巴特制款
 - (8) 框橫料兩端需切1X2mm切口打膠
 - (9) 生/梗/百葉窗底部兩邊要裝防水角。

序號	料號	名稱	出荷	長度 (mm)	支/幅	加工說明	加工細則				
1	X846370	邊企料	1060	1130.0	2		頂留	0	mm		
2	X846010	生頂橫 (獨立生窗)	避位	662.62	1		底留	10	mm		
3	X846400	生底橫	避位	654.14	1		企料底部開避位		mm		
							底橫料防水巴錫去		mm		
							水線孔在企料-----	頂	底		
							安裝扣碼	TC903			
							多點鎖芯型號:	東城2035B 鎖盒			
							手柄型號:	2017-MD			
							限位撐型號:				
							T窗最大的開度:				
							窗玉搭位數:	6mm			
							窗款	寬度	高度	隻/幅	撐長
							SHL	680.0	1075.0	2	18"
								600	1005		
							大圖版次	本圖版			
								日期			
							窗號	寬度 (W)	高度 (H)	幅數	樓層數
							T2W-M-4	690	1120.0	10	6-17F
								630	1030		
							圖號	T2W-M-4			
								JU 廠收編			

窗玉用料						長度 (mm)
序號	料號	名稱	出荷	支/幅	加工說明	
1	X846540	窗玉企	45°斜口	2075.0	2	1005
2	X846540	窗玉橫	45°斜口	660.0	2	600
3	X846550	窗玉玻璃線企	直口	1011.0	2	941
4	X846550	窗玉玻璃線橫	直口	562.0	2	504

3

高料卷

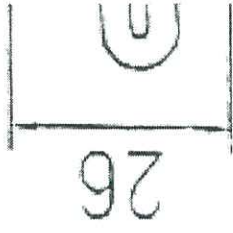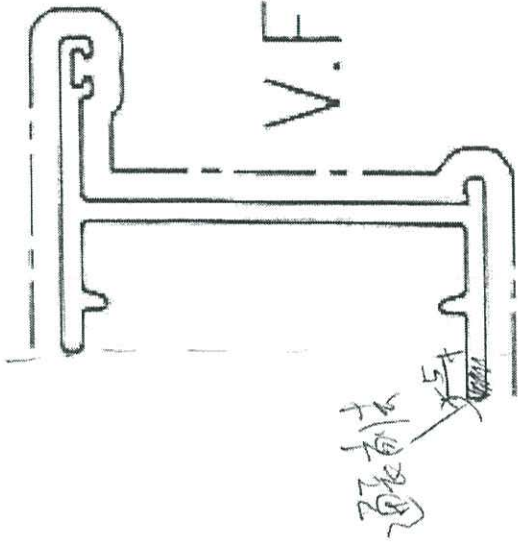

模號: X846370 <

名稱: 生邊企

合金狀態: 6063-T5

重量: 0.733 KG/M

V.F.: 144 mm




模號:

名稱:

合金狀態:

重量:

V.F.:

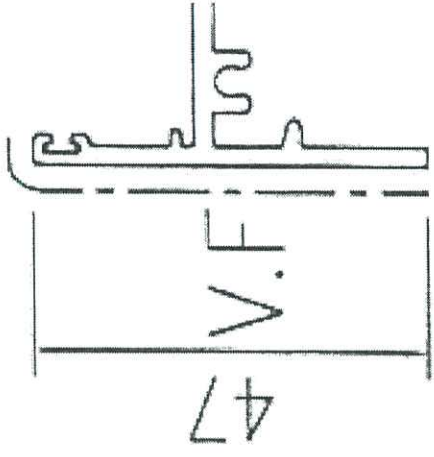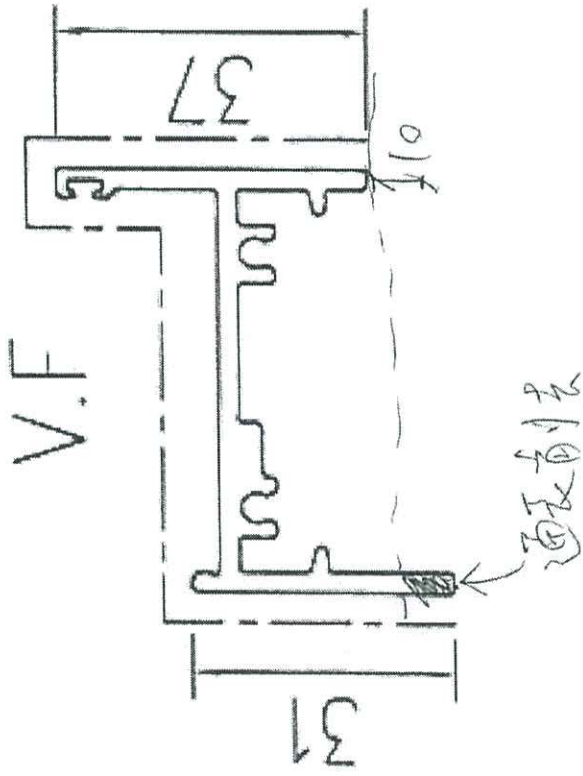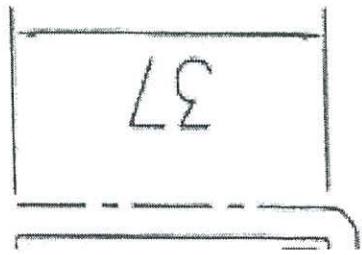

生窗/百葉)

模號: X846400 /

名稱: 生底橫

合金狀態: 6063-T5



番量: 0 022 KC/M

模號:)


名稱:)

合金狀態: (

番量:)

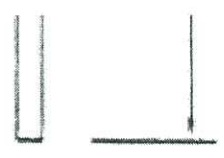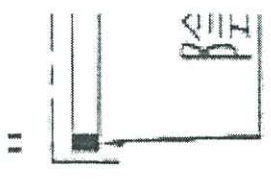

模號:]
夕器:]

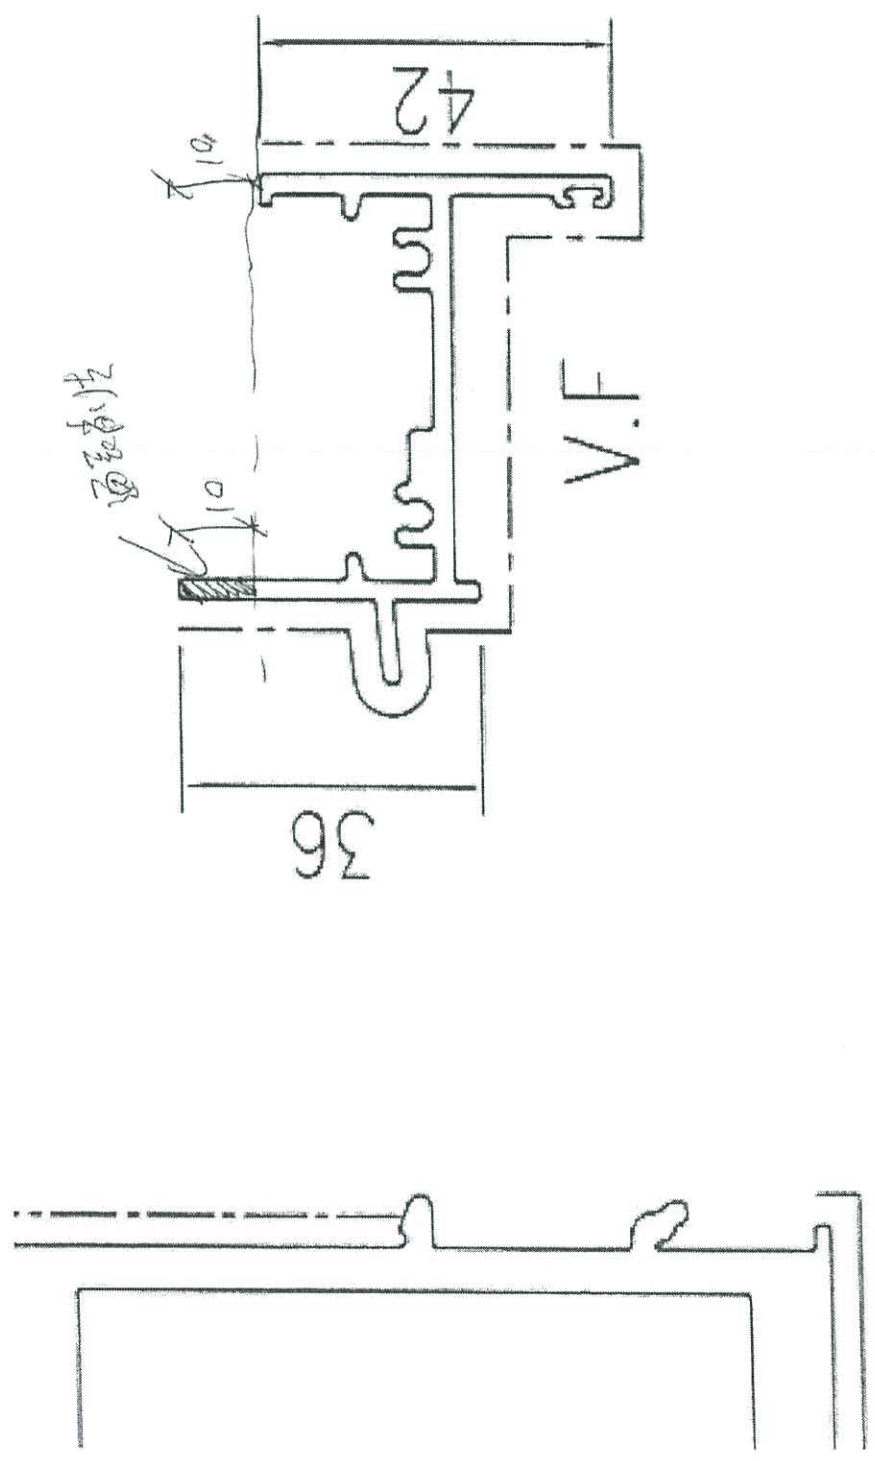

模號: X846010
夕器:]

X848890 ✓
夕器:]