

工程指示 / 要求簡箋(E.I.)

工程指示編號：EI/2946/21 修改版次：-
 工程編號 : J - 837 工程名稱 : 觀塘裕民坊
 工程項目 : 幕牆 趟門室內企身收口補料(WI)
 收件人 : Maggie / 生統 發件人 : Eric Liu 日期 : 2021/01/13

要求提供 / 確認 事項 :

- | | | |
|-------------------------------------|-------------------------------------|-------------------------------|
| <input type="checkbox"/> 初步鋁料 B.M. | <input type="checkbox"/> 加工拆圖，然後生產 | <input type="checkbox"/> 尺寸表 |
| <input type="checkbox"/> 正式鋁料 B.M. | <input type="checkbox"/> 技術上資料 / 指示 | <input type="checkbox"/> 報價 |
| <input type="checkbox"/> 配件 B.M. | <input type="checkbox"/> 樣辦或貨品說明書 | <input type="checkbox"/> 分判合約 |
| <input type="checkbox"/> 其他 : _____ | | |

內容 :

請按 BM 訂購鋁料送廠加工用

因現場陣底高度不足，現場已裝趟門室內企身收口有隙，需更換

已有 WI15106

謝謝

請先扣除倉存料再訂貨
已開廠有24支

請在 2021/01/29 前完成上列要求。

附:1 頁 BM，1 頁模圖，3 頁 WI

以上項目為:

原合約工程包 原合約工程加 / 減賬 新工程報價

分發東莞各部門 :

- | | | | | | | | |
|---------------------------------|------------------------------|---|------------------------------|------------------------------|------------------------------|--|---|
| <input type="checkbox"/> 生產技術總監 | <input type="checkbox"/> 連附件 | <input type="checkbox"/> 技術部 | <input type="checkbox"/> 連附件 | <input type="checkbox"/> 生產部 | <input type="checkbox"/> 連附件 | <input type="checkbox"/> 機械設計部 | <input type="checkbox"/> 連附件 |
| <input type="checkbox"/> 採購部 | <input type="checkbox"/> 連附件 | <input checked="" type="checkbox"/> 生產統籌部 | <input type="checkbox"/> 連附件 | | | | |
| <input type="checkbox"/> 質檢部 | <input type="checkbox"/> 連附件 | <input type="checkbox"/> 會計部 | <input type="checkbox"/> 連附件 | <input type="checkbox"/> 報關組 | <input type="checkbox"/> 連附件 | <input checked="" type="checkbox"/> 其他 | <u>陳俊華</u>
<u>楊榮輝</u> <input type="checkbox"/> 連附件 |

分發香港各部門 :

- | | | | | | | | |
|---|------------------------------|-------------------------------|------------------------------|------------------------------|------------------------------|-----------------------------------|------------------------------|
| <input type="checkbox"/> 行政部 | <input type="checkbox"/> 連附件 | <input type="checkbox"/> 會計部 | <input type="checkbox"/> 連附件 | <input type="checkbox"/> 統籌部 | <input type="checkbox"/> 連附件 | <input type="checkbox"/> 工程部地盤科文 | <input type="checkbox"/> 連附件 |
| <input checked="" type="checkbox"/> 採購部 | <input type="checkbox"/> 連附件 | <input type="checkbox"/> QS 部 | <input type="checkbox"/> 連附件 | <input type="checkbox"/> 維修部 | <input type="checkbox"/> 連附件 | <input type="checkbox"/> 其他 _____ | <input type="checkbox"/> 連附件 |

傳遞編號 :

HK 0112 /21

發件人簽署 :

項目經理簽署 :

		美特鋁質有限公司 MIDI Aluminium Fabricator Ltd.	工程號: J-837	計算:		日期:		送呈:						
			地盤名稱: 觀塘裕民坊	核對:		日期:		副本:						
鋁型材B.M.表		項目類別: 框架式幕牆 (SD門 FD門)		批准:		日期:								
BM編號:		A/C Code:		有顏色鋁料(Kg):	1500.24	無顏色鋁料(Kg)		V.F總(米 ²):	181.86					
序號	修改標示	物料編號	鋁料名稱	顏色	合金狀態	長度	數量 (支)			重量(Kgs)		V.F.(米 ²)		備注
						(mm)	實用	後備	總數	Kg/M	總重量	米 ² /米	Total_V.F.	
1		X85586	SD中柱扣蓋 (155)	EC-DG-S332054 (3塗)	6063-T6	5250	70	10	80	3.572	1500.240	0.433	181.860	趟門中企室內蓋
2								合計:	80		1500.24		181.860	

J-837 SD門鋁料模圖

(1)

模號: X85579
名稱: SD中柱底座
合金狀態: 6063-T6
重量: 1.123 KG/M
V.F.: 0 mm

模號: X85586
名稱: SD中柱扣蓋
合金狀態: 6063-T6
重量: 3.572 KG/M
V.F.: 433 mm

模號: X85652
名稱: SD中柱勾企
合金狀態: 6063-T6
重量: 1.372 KG/M
V.F.: 248 mm

模號: X85603
名稱: SD中柱扣蓋
合金狀態: 6063-T6
重量: 0.555 KG/M
V.F.: 173 mm

模號: X85571
名稱: SD梗框企收邊
合金狀態: 6063-T6
重量: 1.59 KG/M
V.F.: 199 mm

模號: X85604
名稱: SD框牆邊料
合金狀態: 6063-T6
重量: 1.96 KG/M
V.F.: 300 mm

模號: X85624
名稱: SD框頂橫附加料
合金狀態: 6063-T6
重量: 1.09 KG/M
V.F.: 20 mm

模號: X85581
名稱: SD框頂橫
合金狀態: 6063-T6
重量: 2.195 KG/M
V.F.: 325 mm

模號: X85622
名稱: SD框底橫扣蓋
合金狀態: 6063-T6
重量: 0.392 KG/M
V.F.: 58 mm

模號: X85584
名稱: SD框底橫
合金狀態: 6063-T6
重量: 2.464 KG/M
V.F.: 277 mm

模號: X85621
名稱: SD玉橫玻璃線
合金狀態: 6063-T6
重量: 0.22 KG/M
V.F.: 33 mm

模號: X85585
名稱: SD玉頂橫
合金狀態: 6063-T6
重量: 1.986 KG/M
V.F.: 144 mm

模號: X85583
名稱: SD玉底橫
合金狀態: 6063-T6
重量: 2.114 KG/M
V.F.: 144 mm

模號: X85582
名稱: SD勾企料
合金狀態: 6063-T6
重量: 3.014 KG/M
V.F.: 363 mm

模號: X85608
名稱: SD光企
合金狀態: 6063-T6
重量: 3.56 KG/M
V.F.: 516 mm

模號: X85623
名稱: SD框底橫附加料
合金狀態: 6063-T6
重量: 1.188 KG/M
V.F.: 27 mm


模號: X85574
名稱: SD梗框底橫
合金狀態: 6063-T6
重量: 1.36 KG/M
V.F.: 80.5 mm

模號: X85572
名稱: SD平台橫料
合金狀態: 6063-T6
重量: 1.053 KG/M
V.F.: 171 mm

模號: X85578
名稱: SD平台橫扣蓋
合金狀態: 6063-T5
重量: 0.166 KG/M
V.F.: 40.76 mm

模號: X85627
名稱: SD梗企扣料
合金狀態: 6063-T6
重量: 1.709 KG/M
V.F.: 86 mm

模號: X85626
名稱: SD梗企扣角線
合金狀態: 6063-T6
重量: 0.423 KG/M
V.F.: 26 mm

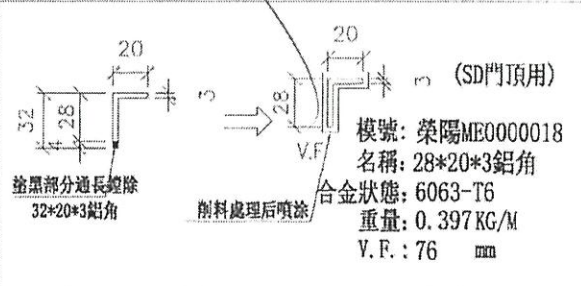

工程 Project: Superstructure Main Contract (Tower) for the Proposed Composite Development at N.K.I.L 6514 Kwun Tong Town Centre (Development Areas 2 & 3)

已有 WI



華營建築有限公司 CR CONSTRUCTION COMPANY LIMITED

分判商工作指令 Work Instruction to Sub-Contractor

致 To: Midi
工地 Project: SBW

日期 Date: 9-12-2020
編號 Ref: SHW/3.10/WJ 15106

現指示貴公司須組織所需資源按時進行及完成下列工程。
You are instructed to provide the necessary resource(s) to execute and complete the following works.

- 包工料 Labour, and Material 勞工、機械及工具 Labour, equipment, and tools
 淨料 Material only 淨機械 Plant only 其他 Others

工程概要 Subject: Tower 1 & 3 電排生產及更換室內企通鉛線

工程內容及位置 Works Description and Location: Tower 2 預備6支鉛線做更換

- 附件 Attachment: 圖則 Drawing(s):
 業主/則師指示 ERI/AI:
 其他文件 Others: 附表位置

附註 Remarks:
預計開工日期 Tentative start date: _____
預計完工日期 Tentative finish date: _____
地盤總管/施工經理 Site Agent / Construction Manager
日期 Date: _____
項目經理 Project Manager
日期 Date: 11/12/2020

附註 Remark: 此工務指令一般就工程進行，不該在工務指令發出後才進行工程。
This instruction shall be treated as an instruction record to proceed with the Works, and will not be taken as a confirmation for payment.
如要變更或就工程提出申索，分判商須於此工務指令發出後兩星期內向合約部提交有關申索的支持資料。
Any quotation, variation, or monetary claim generated by this instruction, the sub-contractor shall submit to Contract Department with release supporting information within two weeks for processing in accordance with sub-contract provisions.

內部文件 For internal use only
此部份由工程師填寫 This section to be completed by Works Department

工作原因 Cause of work: _____

責任 Responsibility: 業主 Employer 總承判商 Main Contractor 分判商 SAC
 指定分判商 NSC 其他 Others
指示發起人 Instruction Initiator: J.H. Chan
日期 Date: 9-12-2020

此部份由合約部填寫 This section to be completed by Contracts Department

合約檢查 Contract Checklist

<input type="checkbox"/> 應承總合約的工程包 Included in Main Contract	<input type="checkbox"/> 代工 Day work	<input type="checkbox"/> 其他 Others
<input type="checkbox"/> 總承總合約的加設工程 Main Contractor's variation	<input type="checkbox"/> 屬分判合約工程包 Sub-contract Works	<input type="checkbox"/> 屬其他分判商(請註明) Charge to others:
<input type="checkbox"/> 合約索償 Contract claim	<input type="checkbox"/> 屬分判合約的加設工程/質量不良 Sub-contractor's variation/defect	<input type="checkbox"/> 新工包/廢工，請於兩星期內提交報告 New/Abusive Works, please quote within 2 week
		<input type="checkbox"/> 指定分判商 Named Sub-contractor/NSC

附註 Remarks: _____
工務測量師 Quantity Surveyor: _____
日期 Date: _____
項目經理 Project Manager: _____
日期 Date: _____

大判工作指令 SHW/3.10/M13994..T1室內企收口覆尺

單位	A廳	A房	B廳	B房	C廳	C房	D廳	D房	E廳	E房	F廳	F房	G廳	G房	H廳	H房	J廳	J房	K廳	K房	L廳	L房	M廳	M房
樓層	尺寸	尺寸	尺寸	尺寸	尺寸	尺寸	尺寸	尺寸	尺寸	尺寸	尺寸	尺寸	尺寸	尺寸	尺寸	尺寸	尺寸	尺寸	尺寸	尺寸	尺寸	尺寸	尺寸	尺寸
50F																								
49F			2485		2495		2487	2492	2492	2503			2505 2510	2495		2510	2490	2490			2495 2503			
48F	2500 2505				2495	2490				2495	2490		2500 2508	2495			2495				2495 2490			
47F	2495	2490											2490		2490								2490	
46F		2490	2500		2492								2490		2495			2495			2495	2490	2485	
45F	2490	2495	2495		7500						2495	2500	2495	2490		2495					2505	2490		
43F	2490		2495 2500		2495				2489		2492		2495	2500	2490	2490			2490	2485	2495		2480	
42F	2490	2490								2490	2490		2495	2495	2495		2495				2500			
41F												2480									2485			

90

45G 廳 100 2495 1枝 42G廳120短款 2495 1枝
 43G 廳 100 2492 1枝 43G廳120短款 2492 1枝

所有尺寸為地盤覆尺實數 實數減3MM

需更換鋁頭位置

備料暫不更換位置

可 adjust

✓ 挽

✓ 已膠

大判工作指令 SHW/3.10/M14077..T3室內企收口覆尺

單位	A廳	A房	B廳	B房	C廳	C房	D廳	D房	E廳	E房	F廳	F房	G廳	G房	H廳	H房	J廳	J房	K廳	K房	L廳	L房	M廳	M房	
樓層	尺寸	尺寸	尺寸	尺寸	尺寸	尺寸	尺寸	尺寸	尺寸	尺寸	尺寸	尺寸	尺寸	尺寸	尺寸	尺寸	尺寸	尺寸	尺寸	尺寸	尺寸	尺寸	尺寸	尺寸	
52F																									
51F		✓ 2487	✓ 2491	✓ 2487																				2487	2487
50F	✓ 2487	✓ 2492				XV 2487									✓ 2490	✓ 2493	✓ 2481	✓ 2500						✓ 2490	
49F	✓ 2488	✓ 2487	✓	✓							✓ 2487	✓ 2487					✓ 2495	✓ 2497	✓ 2491					✓ 2487	
48F		✓ 2487			✓ 2493												✓ 2493	✓ 2493	✓ 2493						
47F		✓ 2497	✓ 2487	✓ 2487		✓ 2487				✓ 2487		✓ 2500					✓ 2495	✓ 2497	✓ 2497					✓ 2490	✓ 2490
46F			✓ 2490	✓ 2487	✓ 2485						✓ 2493	✓ 2495			✓ 2490	✓ 2490	✓ 2495	✓ 2500						✓ 2493	✓ 2490
45F	✓ 2487	✓ 2487		✓ 2483								✓ 2491			✓ 2488	✓ 2487	✓ 2495	✓ 2490						✓ 2487	✓ 2485
43F		✓ 2497	✓ 2490	✓ 2488						✓ 2493	✓ 2493				✓ 2495	✓ 2490	✓ 2495	✓ 2500						✓ 2488	✓ 2485
42F		✓ 2493		✓ 2490											✓ 2487	✓ 2488		✓ 2490						✓ 2490	
41F																									

3
3
5
2
6
4
3
8
5

共39

51A 房	100	2493	2枝
49A 房	100	2495	2枝
46A 房	100	2490	2枝
43A 房	100	2487	2枝
43B 房	100	2487	2枝

46F 房	100	2485	2枝
-------	-----	------	----

右 49H 欠 1 支 45A 2 支
 左 47A 欠 1 支
 左 46F 欠 1 支

此為陣底斜十一約6MM
 所有尺寸為地盤覆尺已減數

T3 訂 48 支