

工程指示 / 要求簡箋(E.I.)

工程指示編號：EI / 2955 / 21

修改版次：-

工程編號：J - 837

工程名稱：觀塘裕民坊

工程項目：窗仔 T5-48F 廚房窗(補) (N單位)

收件人：生統

發件人：Eric Liu

日期：16/01/2021
~~30/12/2020~~

要求提供 / 確認 事項：

- | | | |
|------------------------------------|-------------------------------------|-------------------------------|
| <input type="checkbox"/> 初步鋁料 B.M. | <input type="checkbox"/> 加工拆圖，然後生產 | <input type="checkbox"/> 尺寸表 |
| <input type="checkbox"/> 正式鋁料 B.M. | <input type="checkbox"/> 技術上資料 / 指示 | <input type="checkbox"/> 報價 |
| <input type="checkbox"/> 配件 B.M. | <input type="checkbox"/> 樣辦或貨品說明書 | <input type="checkbox"/> 分判合約 |
| <input type="checkbox"/> 其他：_____ | | |

內容：

請按加工圖生產鋁窗送地盤安裝用 (現場覆尺套框安裝)

T5, 48F, N單位

現場平水不付，需補窗現場更換，已有 WI 15538(見附件)

謝謝

請在 2021/01/22 前完成上列要求。

E22911 副廠圖請參考此E2

附:2 頁

以上項目為:

原合約工程包 原合約工程加 / 減賬 新工程報價

分發東莞各部門：

- () 生產技術總監 連附件 () 技術部 連附件 () 生產部 連附件 () 機械設計部 連附件
 () 採購部 連附件 () 生產統籌部 連附件 梅
 () 質檢部 連附件 () 會計部 連附件 () 報關組 連附件 () 其他 楊榮輝 連附件

分發香港各部門：

- () 行政部 連附件 () 會計部 連附件 () 統籌部 連附件 () 工程部地盤科文 連附件 大西
 () 採購部 連附件 () QS 部 連附件 () 維修部 連附件 () 其他 _____ 連附件

傳遞編號：


HK 0131 / 21

發件人簽署：

(Signature)

項目經理簽署：

(Signature)

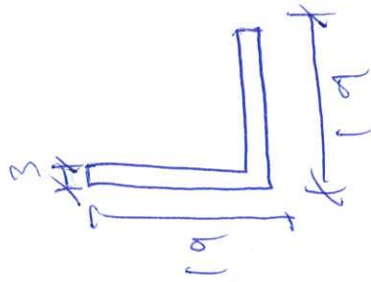



$L = 1800 \text{ mm}$

4支

材料

图号: 75-48FPR-01

射料零件

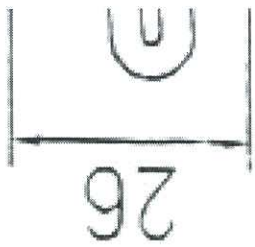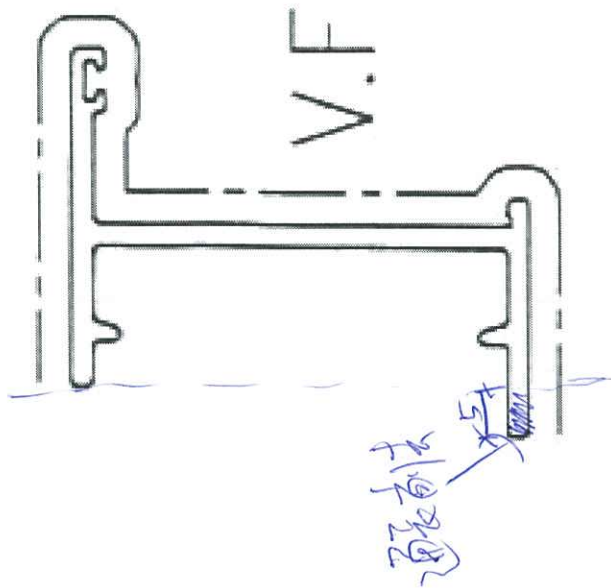

模號: X846370 ✓

名稱: 生邊企

合金狀態: 6063-T5

重量: 0.733KG/M

V.F.: 144 mm ✓


模號:

名稱:

合金狀態:

重量:

V.F.:



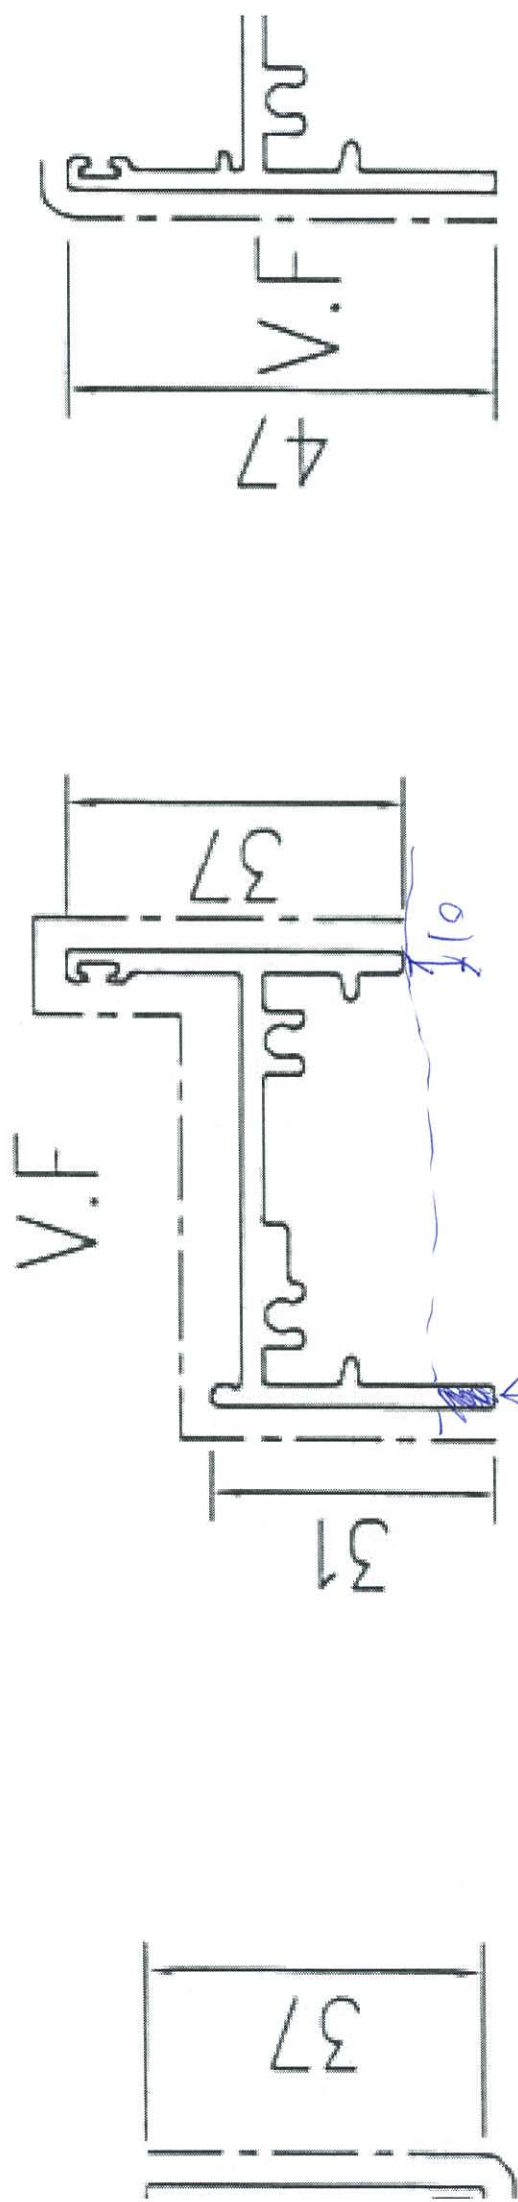


模號：
名稱：
合金狀態：

模號：X846400 ✓
名稱：生底橫
合金狀態：6063-T5
番量：0 022 KC/M

生窗/百葉)

番量

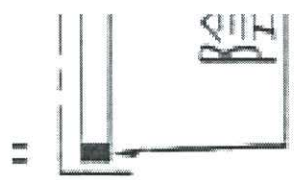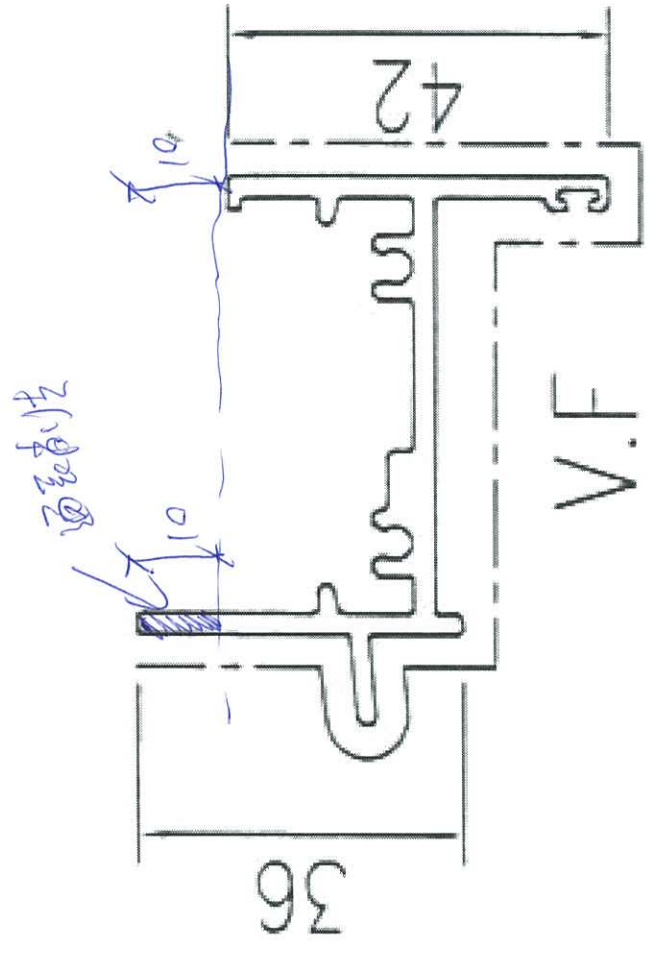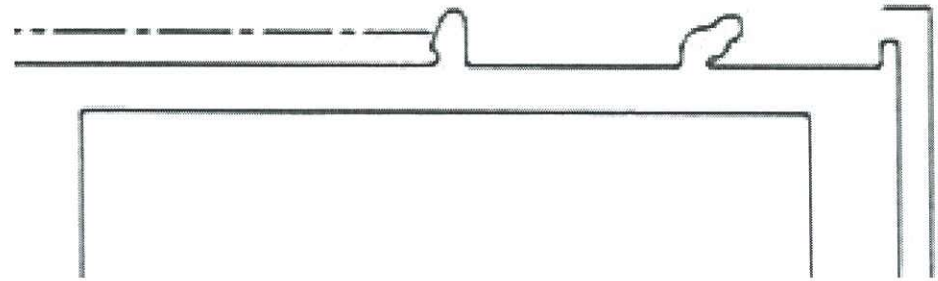

X848890 ✓

1-12

模號: X846010

1-12 1-12 1-12 1-12

模號: 1

夕瑶: 1

工程 Superstructure Main Contract (Tower)
for the Proposed Composite Development at N.K.I.L. 6514
Project : Kwun Tong Town Centre (Development Areas 2 & 3)

分判商工作指令
Work Instruction to Sub-Contractor



華營建築有限公司
CR CONSTRUCTION COMPANY LIMITED

致 To: 美特
工地 Project: SHW

日期 Date: 07/01/2021
編號 Ref: SHW/3.10/W115538

現指示貴公司須組織所需資源按時進行及完成下列工程。
You are instructed to provide the necessary resource(s) to execute and complete the following works:

- 包工料 Labour, and Material 淨工、機械及工具 Labour, equipment, and tools
 淨料 Material only 淨機械 Plant only 其他 Others: _____

工程概要

Subject: T5 48/F N單位 廚房佛沙窗改正窗框

工程內容及位置

Works Description and Location T5 需貴判派遣人手到場48/F N單位 廚房因佛沙窗平水不對固需改正窗框

附件 Attachment: 圖則 Drawing (s): _____
 業主/則師指示 ERI/AI: _____
 其他文件 Others: 照片及位置圖

附註 Remarks:

預計開工日期
Tentative start date: _____

地盤總管/施工經理 Site Agent / Construction Manager
日期 Date: _____

預計完工日期
Tentative finish date: _____

項目經理 Project Manager
日期 Date: 8/1/21

附註 Remarks: 以上指引只作一般施工紀錄，不構成本公司對該指引至之工程費用或支出承擔任何責任。
This instruction shall be treated as an instruction record to proceed with the Works, and will not be taken as a confirmation for payment.
如有報價 加減工程及合約索償，分判商需於兩星期內呈交有關資料給合約部以便按合約條款處理。
Any quotation, variation, or monetary claim generated by this instruction, the sub-contractor shall submit to Contract Department with release supporting information within two weeks for processing in accordance with sub-contract provisions.

內部文件 For internal use only

此部份由工程部填報 This section to be completed by Works Department

工作原因
Cause of work _____

責任 Responsibility 業主 Employer 總承判商 Main Contractor 分判商 S/C
 指定分判商 NSC 其他 Others

指示發起人
Instruction Initiator SO CHUN KIT
日期 Date: 07/01/2021

此部份由合約部填報 This section to be completed by Contracts Department

查閱合約

Contract Checking	總承建合約 Main Contract 原總承建合約工程包 Included in Main Contract <input type="checkbox"/> 總承建合約加減工程 Main Contract's variation 合約索償 Contract claim	分判合約 Sub-contract 代工 Day works 原分判合約工程包 Sub-contract Works <input type="checkbox"/> 原分判合約加減工程/質量質度 SUB-COCTRACOR'S variation/remeasurement	其他 Others 應扣其他分判商(請註明) Contra charge to others: _____ <input type="checkbox"/> 新工程/廢工，請於兩星期內呈交報價 New/Abortive Works, please quote within 2 week 指定分判商 Named Sub-contractor/NSC
--------------------------	---	--	---

附註

Remarks: _____

工料測量師
Quantity Surveyor _____
日期 Date: _____

項目經理
Project Manager _____
日期 Date: _____

請勿擅自開窗

如有發現，

有關責任、損壞及維修
費用將由開窗者自負及
轉交大判處理！

美特鋁質示

窗與牆身不對稱 10/1/11

48N