

工程指示 / 要求簡箋(E.I.)

工程指示編號：EI / 3293 / 21

修改版次：C

工程編號：J - 837

工程名稱：觀塘裕民坊

工程項目：平台 3/F 後加鋁板(SI2555)

收件人：生統

發件人：Eric Liu

日期：21/05/2021

要求提供 / 確認 事項：

- | | | |
|------------------------------------|-------------------------------------|-------------------------------|
| <input type="checkbox"/> 初步鋁料 B.M. | <input type="checkbox"/> 加工拆圖，然後生產 | <input type="checkbox"/> 尺寸表 |
| <input type="checkbox"/> 正式鋁料 B.M. | <input type="checkbox"/> 技術上資料 / 指示 | <input type="checkbox"/> 報價 |
| <input type="checkbox"/> 配件 B.M. | <input type="checkbox"/> 樣辦或貨品說明書 | <input type="checkbox"/> 分判合約 |
| <input type="checkbox"/> 其他：_____ | | |

內容：

請按加工圖生產鋁板送地盤安裝用 平台 3/F

3/F 後加鋁板收口，已有 SI2555

謝謝

請在 2021/ 05/ 29 前完成上列要求。

附：頁

以上項目為：

- 原合約工程包 原合約工程加 / 減賬 新工程報價

分發東莞各部門：

- () 生產技術總監 連附件 () 技術部 連附件 () 生產部 連附件 () 機械設計部 連附件
 () 採購部 連附件 (/) 生產統籌部 連附件 *梅*
 () 質檢部 連附件 () 會計部 連附件 () 報關組 連附件 () 其他 楊榮輝 連附件

分發香港各部門：


- () 行政部 連附件 () 會計部 連附件 () 統籌部 連附件 (/) 工程部地盤科文 連附件 *火*
 () 採購部 連附件 () QS 部 連附件 () 維修部 連附件 () 其他 _____ 連附件



傳遞編號：

HK 1136 / 21

發件人簽署：

項目經理簽署：

 美特鋁質 有限公司 MIDI Aluminium Fabricator Ltd.		工程號: J-837	計算:	日期: 16/4/2021	送呈:							
		地盤名稱: 觀塘	核對:	日期: 16/4/2021	副本:							
地盤用鋁折件B.M.表		項目類別:	批准:	日期:								
BM編號:		修改版次:	A/C Code:	總面積: 4.732	總重量: 38.47	此BM依據大圖計算						
序號	鋁板圖號	鋁板名稱	顏色	實用	後備	總數	總重量	單件展開	總展開	單件V.F.	總V.F.	備註
								面積	面積			
								平方米		平方米		
1	J837-VO-001	3mm厚鋁板	UCT803649FXL-3 (香檳金)	1	0	1	5.53	0.68	0.68	0.68	0.68	用於 3/F 平台
1	J837-VO-002	3mm厚鋁板	UCT73815 FXL-3 橙金色	1	0	1	17.41	2.14	2.14	2.14	2.14	用於 3/F 平台
				2		2						

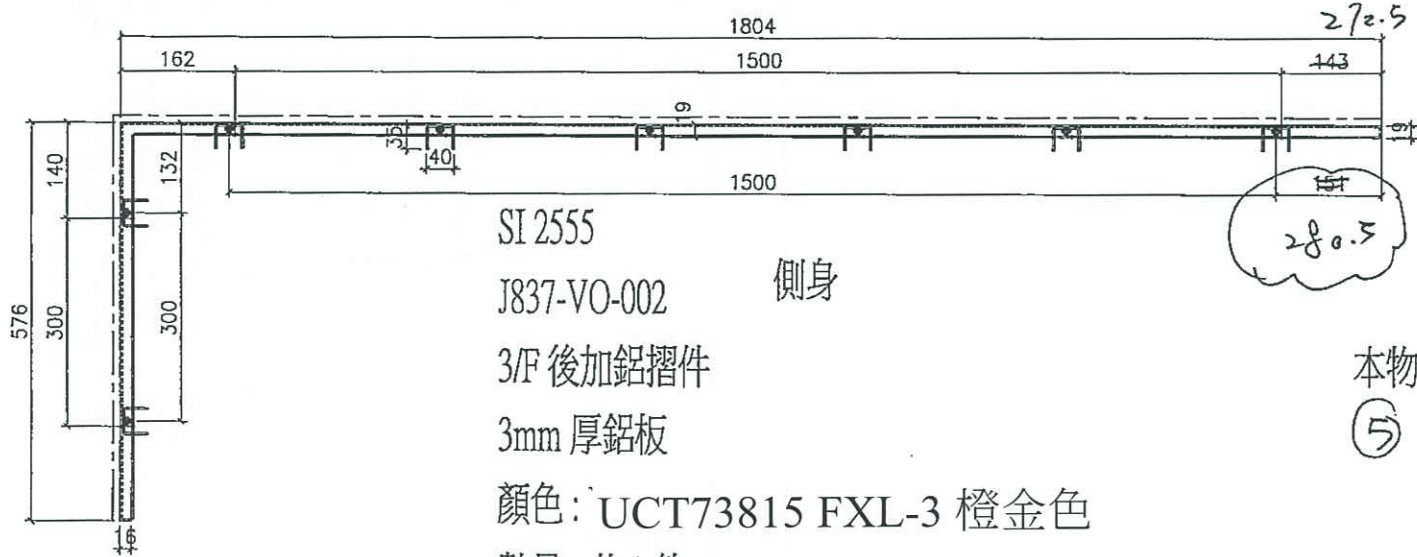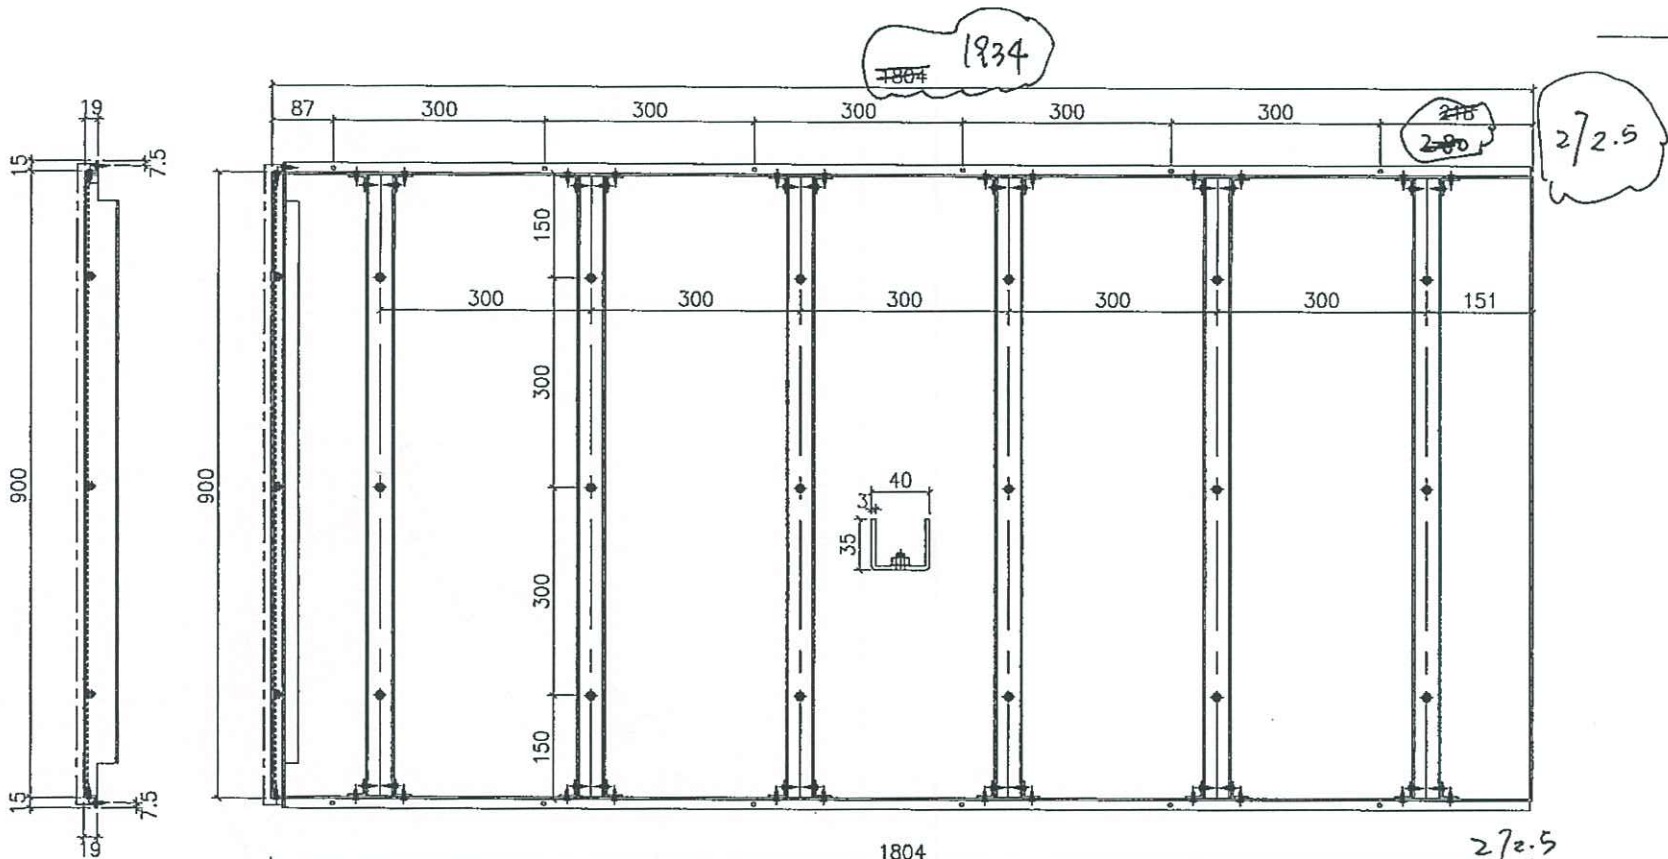

SI 2555
 J837-VO-002 側身
 3F 後加鋁摺件
 3mm 厚鋁板
 顏色: UCT73815 FXL-3 橙金色
 數量: 共 1 件

