

工程指示 / 要求簡箋(E.I.)

工程指示編號：EI / 3354 / 21

修改版次：-

工程編號：J - 837

工程名稱：觀塘裕民坊

工程項目：幕牆 6 樓用生窗欄河槽(補)

收件人：生統

發件人：Eric Liu

日期：30/04 / 2021

要求提供 /  確認 事項：

- |                                    |                                     |                               |
|------------------------------------|-------------------------------------|-------------------------------|
| <input type="checkbox"/> 初步鋁料 B.M. | <input type="checkbox"/> 加工拆圖，然後生產  | <input type="checkbox"/> 尺寸表  |
| <input type="checkbox"/> 正式鋁料 B.M. | <input type="checkbox"/> 技術上資料 / 指示 | <input type="checkbox"/> 報價   |
| <input type="checkbox"/> 配件 B.M.   | <input type="checkbox"/> 樣辦或貨品說明書   | <input type="checkbox"/> 分判合約 |
| <input type="checkbox"/> 其他：_____  |                                     |                               |

內容：

請按加工圖生產生窗欄河槽送地盤安裝用 (T1-T5, 6/F)

補早前未有裝欄河槽位置，見位置圖

謝謝

請在 2021/ 05/05 前完成上列要求。

附:6 頁

以上項目為:

原合約工程包                       原合約工程加 / 減賬                       新工程報價

分發東莞各部門：

- ( ) 生產技術總監  連附件    ( ) 技術部     連附件    ( ) 生產部     連附件    ( ) 機械設計部  連附件  
 ( ) 採購部     連附件    ( ) 生產統籌部  連附件 *梅*  
 ( ) 質檢部     連附件    ( ) 會計部     連附件    ( ) 報關組     連附件    ( ) 其他 楊榮輝  連附件

分發香港各部門：

- ( ) 行政部  連附件    ( ) 會計部  連附件    ( ) 統籌部  連附件    ( ) 工程部地盤科文  連附件 *炳奇*  
 ( ) 採購部  連附件    ( ) QS 部  連附件    ( ) 維修部  連附件    ( ) 其他 \_\_\_\_\_  連附件

傳遞編號：

HK 948 / 21

發件人簽署：

*Eric Liu*

項目經理簽署：

*ppz*



美特鋁質有限公司  
MIDI Aluminium Fabricator Ltd.


物料編號	數量
UN-LC1	<del>1485</del>
共計: 33層, 二層用45支	

工程號	J-837	地盤	觀塘裕民坊
-----	-------	----	-------


工廠用

100支

注意: 平頭孔位不可以撥太平

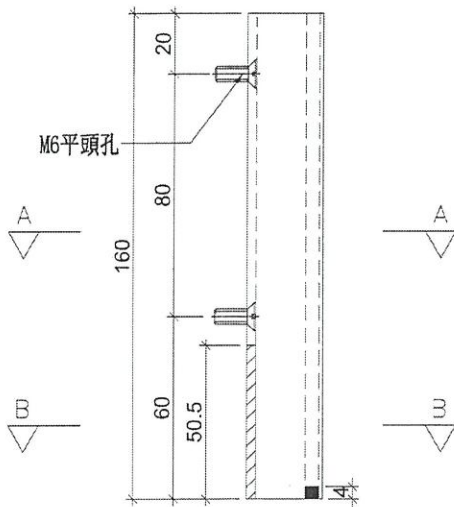


M6X10平頭機絲

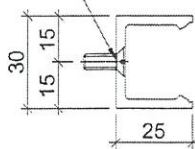

SECTION: A-A

陰影部分避位  
塗黑部分避位

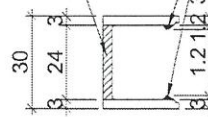

SECTION: B-B

名稱	欄河槽加工圖	制圖	陳俊賢	2018.12.21	修改		
材料	X85476	復核	譚永林	2019.01.10	日期		
顏色	EC-DG-S332054 (3塗)	批準			圖號	UN-LC1	



美特鋁質有限公司  
MIDI Aluminium Fabricator Ltd.



物料編號	數量
UN-LC2	<del>1485</del>
共計: <del>33層</del> , <del>層用45支</del>	

工程號	J-837	地盤	觀塘裕民坊
-----	-------	----	-------

100支

工廠用


注意: 平頭孔位不可以撥太平

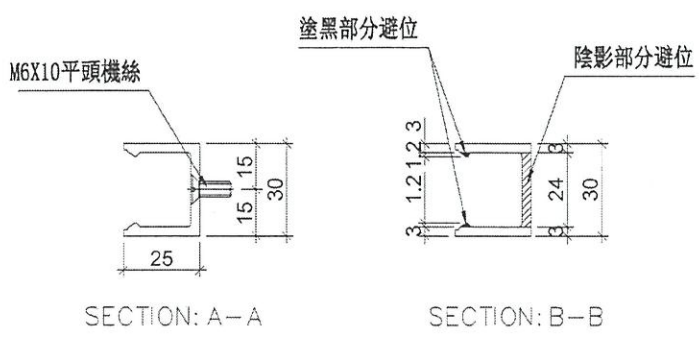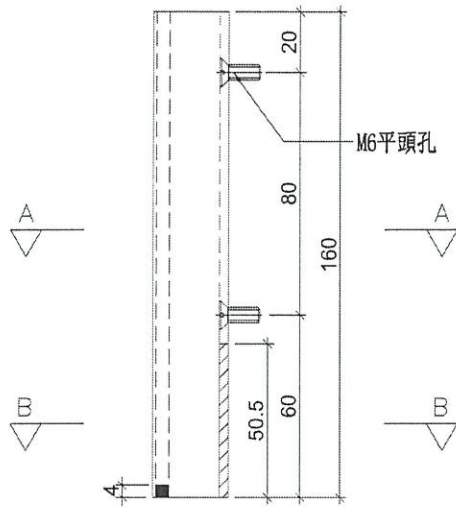

名稱	欄河槽加工圖	制圖	陳俊賢	2018.12.21	修改		
材料	X85476	復核	謝永林	2019.01.10	日期		
顏色	EC-DG-S332054 (3塗)	批准			圖號	UN-LC2	

100

#3

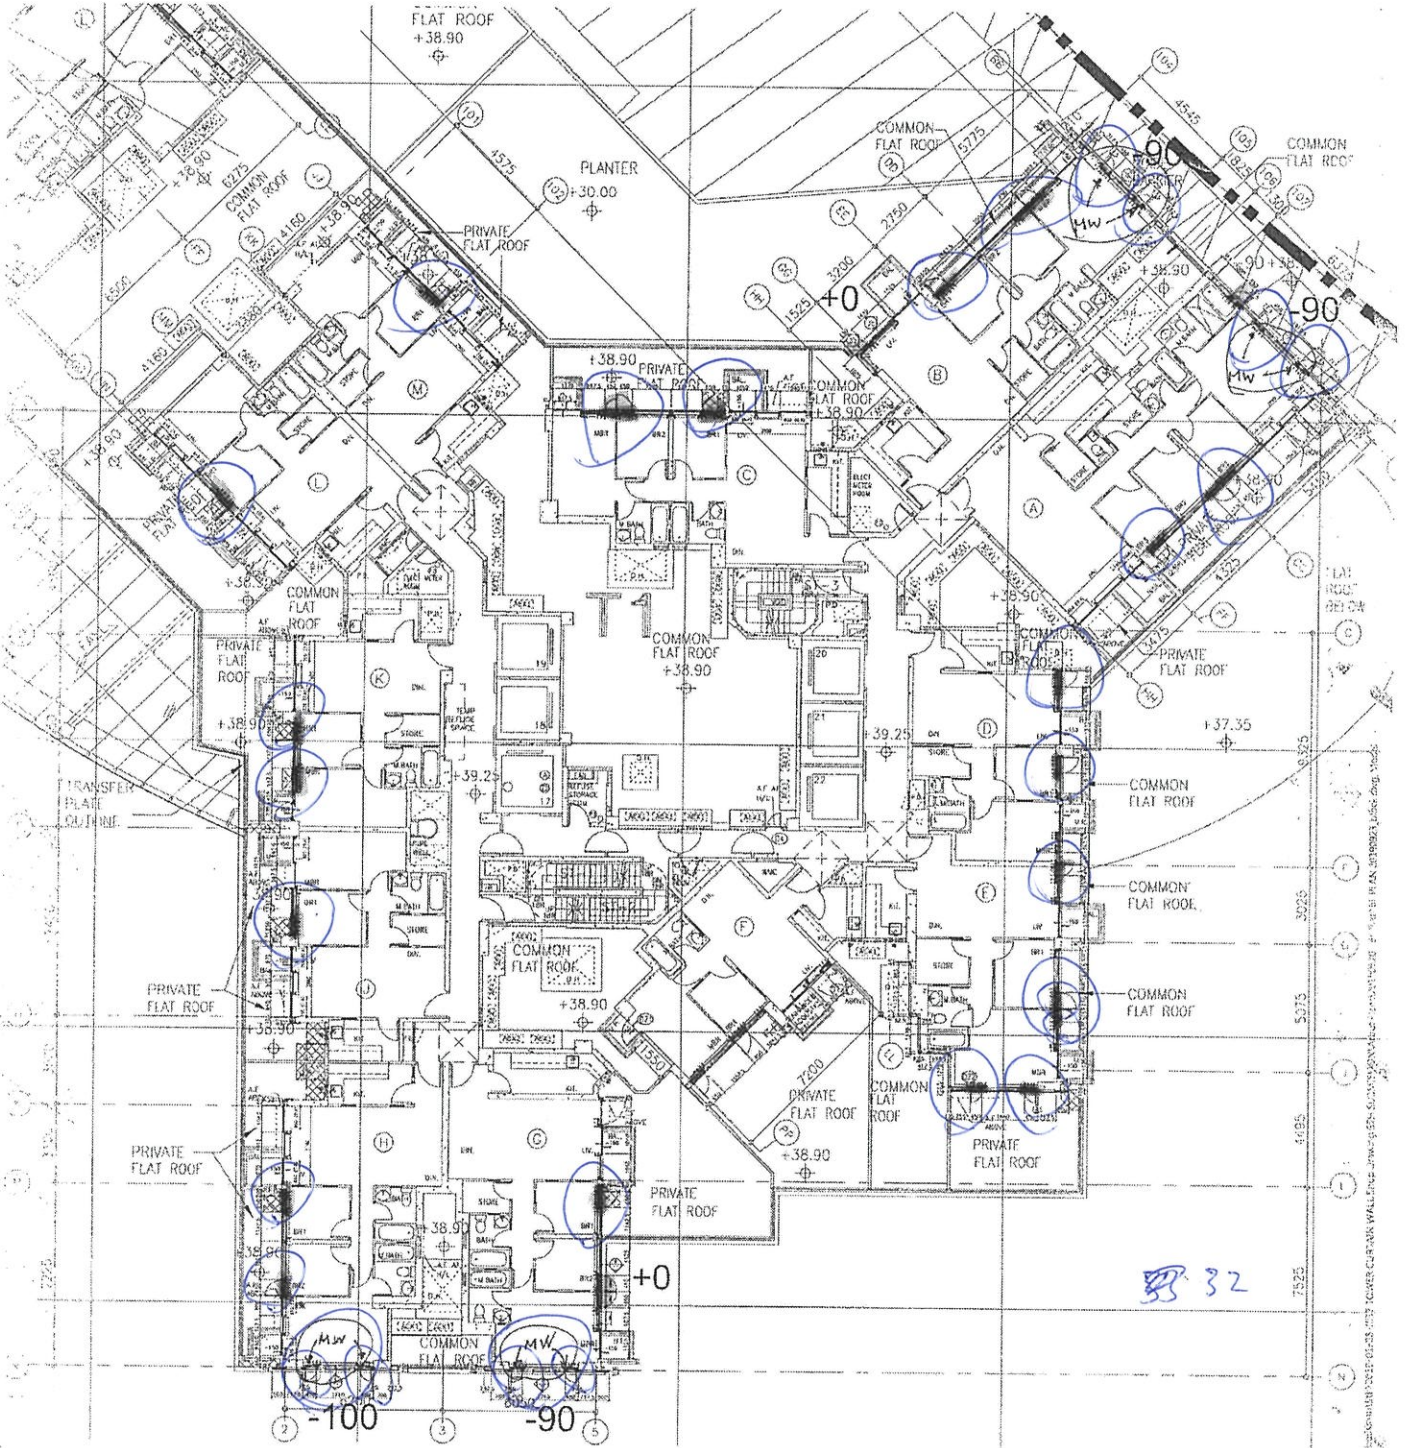

32

一 生窗 → 可出平台, 所以不要 protective Barrier.


(M.W) - 維修窗, 不要 protective Barrier.




一 生窗, 要 protective Barrier

TL

Reply

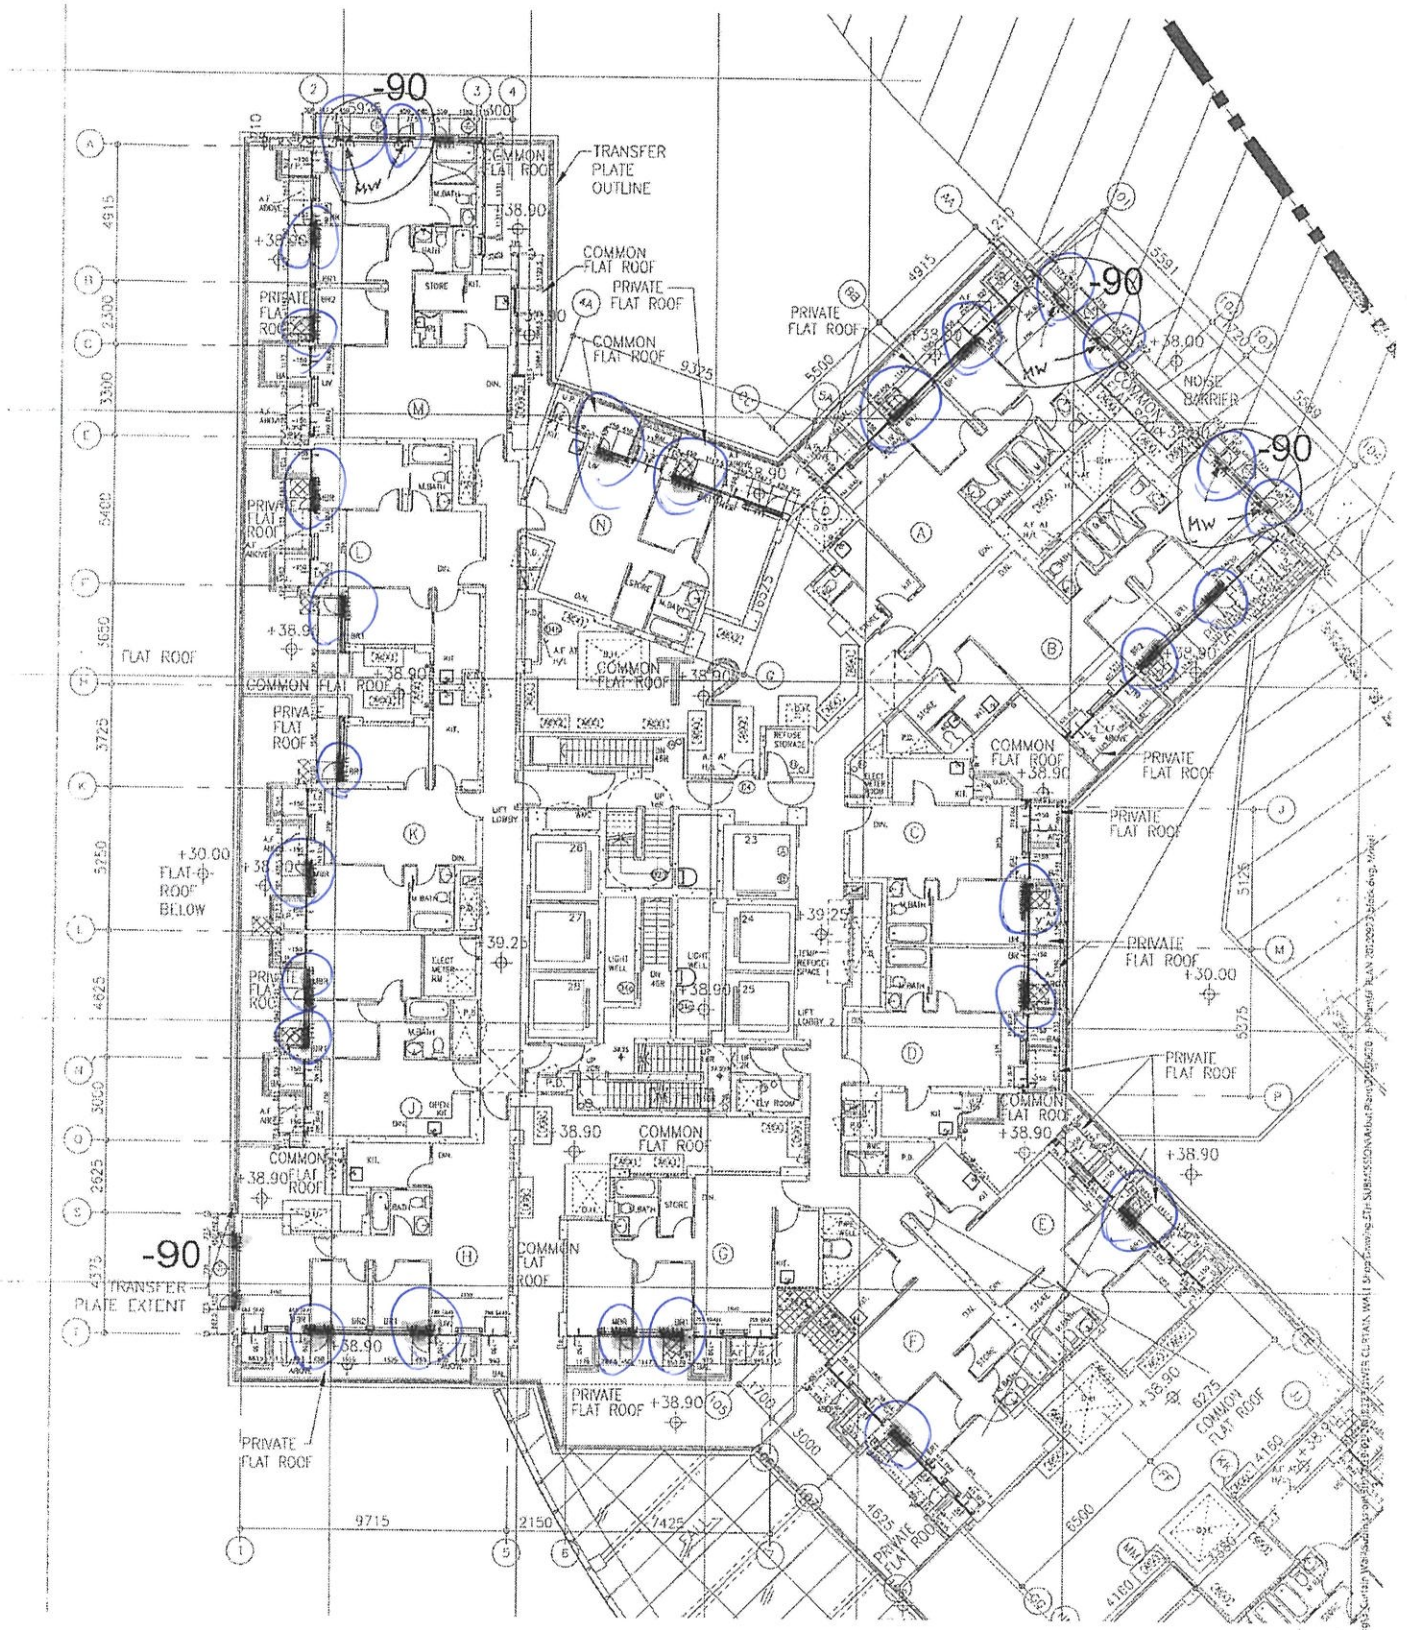


-  坐落可出平台, 不用 protective barrier
-  坐落, 需 protective barrier
-  M.W. 窗位, 不用 protective barrier



