

工程指示 / 要求簡箋(E.I.)

工程指示編號：EI / 3410 / 21

修改版次：A

工程編號：J - 837

工程名稱：觀塘裕民坊

工程項目：幕牆 生窗(補玻璃)

收件人：生統

發件人：Eric Liu

日期：24/06/2021

要求提供 / 確認 事項：

- () 初步鋁料 B.M. () 加工拆圖，然後生產 () 尺寸表
- () 正式鋁料 B.M. () 技術上資料 / 指示 () 報價
- () 配件 B.M. () 樣辦或貨品說明書 () 分判合約
- () 其他：_____

內容：

A 版: 補回欠漏扣蓋加工圖

請按加工圖生產生窗送地盤安裝用

現場補玻璃用生窗

650 窗: 左 10 件, 右 10 件

450 窗: 左 20 件, 右 10 件

謝謝

請在 2021/ 6/28 前完成上列要求。

附：頁

以上項目為：

- 原合約工程包 原合約工程加 / 減賬 新工程報價

分發東莞各部門：

- () 生產技術總監 連附件 () 技術部 連附件 () 生產部 連附件 () 機械設計部 連附件
- () 採購部 連附件 () 生產統籌部 連附件 HK
- () 質檢部 連附件 () 會計部 連附件 () 報關組 連附件 () 其他 楊榮輝 連附件

分發香港各部門：

- () 行政部 連附件 () 會計部 連附件 () 統籌部 連附件 () 工程部地盤科文 連附件
- () 採購部 連附件 () QS 部 連附件 () 維修部 連附件 () 其他 _____ 連附件

傳遞編號：

HK 1345 /21

發件人簽署：

項目經理簽署：



Z
PPZ



美特鋁質有限公司
MIDI Aluminium Fabricator Ltd.

工程號 J-837 地盤 觀塘裕民坊

工廠用

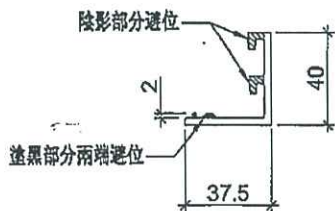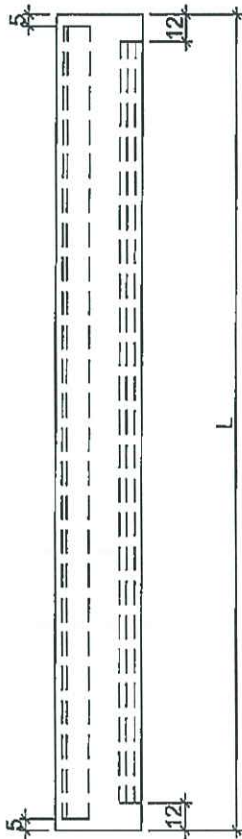

物料編號	L	數量	分格尺寸	使用位置
UN-BG01	636		650	MW-DL1
	636	10	650	UN-DL1
	636		650	MW-DR1
	636	10	650	UN-DR1
UN-BG02	436		450	MW-DL2
	436	20	450	UN-DL2
	436		450	MW-DR2
	436	10	450	UN-DR2
UN-BG16	536		550	UN-DL16
	536		550	UN-DR16
UN-BG10	386		400	MW-DR10
	386		400	UN-DR10
UN-BG25	411		425	UN-DR25
UN-BG33	593.5		607.5	UN-DR33
UN-BG01Z	538.5		650	UN-DR1Z
UN-BT01	1061		1075	UN-CH1
UN-BT02	903.5		917.5	UN-CH2
UN-BT03	908.5		922.5	UN-CH77
UN-BT04	1021		1035	UN-CH15
UN-BT05	871		885	UN-CH99



名稱	窗玉玻璃扣蓋	制圖	邱紅	2019.11.15	修改	A	B
材料	X85558	復核	謝永林	-	日期	2019.12.23	2019.12.23
顏色	EC-DG-S332054 (3塗)	批准	Jason		圖號	UN-BG01	



美特鋁質有限公司
MIDI Aluminium Fabricator Ltd.

工程號 J-837 地盤 觀塘裕民坊

工廠用

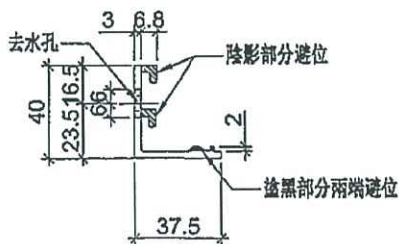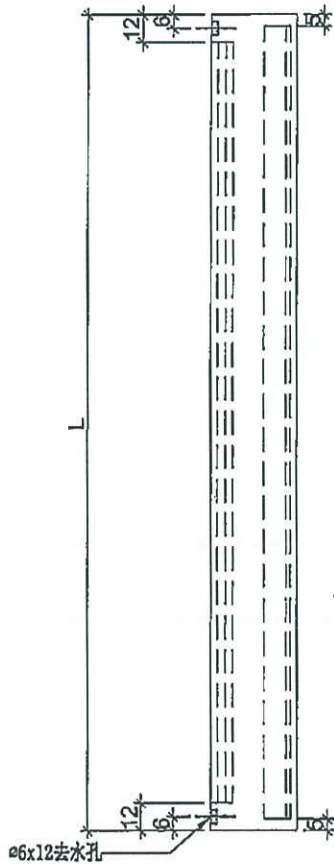

物料編號	L	數量	分格尺寸	使用位置
UN-BG01R	636		650	MW-DL1
	636	10	650	UN-DL1
	636		650	MW-DR1
	636	10	650	UN-DR1
UN-BG02R	436		450	MW-DL2
	436	20	450	UN-DL2
	436		450	MW-DR2
	436	10	450	UN-DR2
UN-BG16R	536		550	UN-DL16
	536		550	UN-DR16
UN-BG10R	386		400	MW-DR10
	386		400	UN-DR10
UN-BG25R	411		425	UN-DR25
UN-BG33R	593.5		607.5	UN-DR33
UN-BG01ZR	538.5		650	UN-DR1Z
UN-BT01R	1061		1075	UN-CH1
UN-BT02R	903.5		917.5	UN-CH2
UN-BT03R	908.5		922.5	UN-CH77
UN-BT04R	1021		1035	UN-CH15
UN-BT05R	871		885	UN-CH99



名稱	窗玉玻璃扣蓋	制圖	邱紅	2019.11.15	修改	A	B
材料	X85558	復核	謝永林	-	日期	2019.12.23	2019.12.23
顏色	EC-DG-S332054 (3塗)	批准	Jason		圖號	UN-BG01R	



美特鋁質有限公司
MIDI Aluminium Fabricator Ltd.

工程號 J-837 地盤 觀塘裕民坊

工廠用

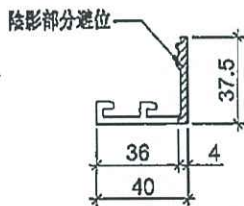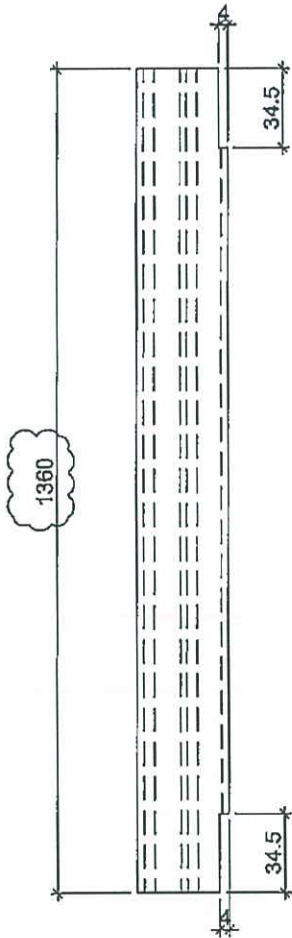

使用位置	數量
MW-DL1	
UN-DL1	10
MW-DR1	
UN-DR1	10
MW-DL2	
UN-DL2	20
MW-DR2	
UN-DR2	10
UN-DL16	
UN-DR16	
MW-DR10	
UN-DR10	
UN-DR25	
UN-DL33	
UN-DR1Z	
UN-CH1	
UN-CH2	
UN-CH3	
UN-CH4	
UN-CH5	



名稱	窗玉玻璃扣蓋	制圖	邱紅	2019.11.15	修改	A	B
材料	X85558	復核	謝永林	-	日期	2019.12.23	2019.12.23
顏色	EC-DG-S332054 (3塗)	批准	Jason		圖號	UN-BY01	



美特鋁質有限公司
MIDI Aluminium Fabricator Ltd.

工程號 J-837 地盤 觀塘裕民坊

工廠用

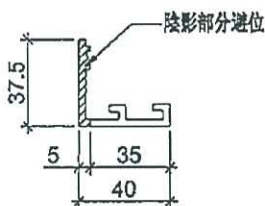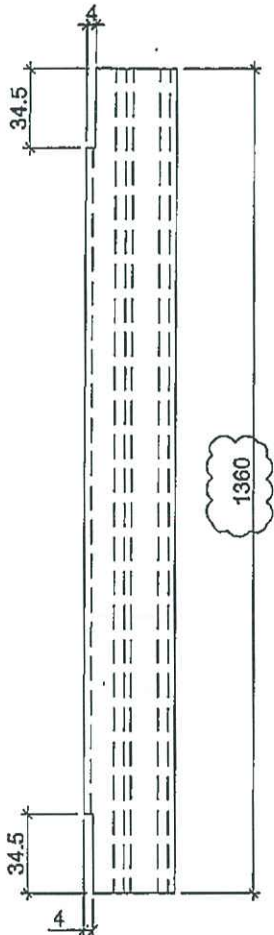

使用位置	數量
MW-DL1	
UN-DL1	10
MW-DR1	
UN-DR1	10
MW-DL2	
UN-DL2	20
MW-DR2	
UN-DR2	10
UN-DL16	
UN-DR16	
MW-DR10	
UN-DR10	
UN-DR25	
UN-DL33	
UN-DR1Z	
UN-CH1	
UN-CH2	
UN-CH3	
UN-CH4	
UN-CH5	

名稱	窗玉玻璃扣蓋	制圖	邱紅	2019.11.15	修改	A	B
材料	X85558	復核	謝永林	-	日期	2019.12.23	2019.12.23
顏色	EC-DG-S332054 (3塗)	批准	Jason		圖號	UN-BY01R	