

工程指示 / 要求簡箋(E.I.)

工程指示編號：EI / 9062 / 18

修改版次：E

工程編號：J - 833

工程名稱：白石

工程項目：大樓 企向鋁板(標準層全部+特色層起腳)

收件人：生統

發件人：Eric Liu

日期：06/04/2018

要求提供 / 確認 事項：

- |                                    |                                     |                               |
|------------------------------------|-------------------------------------|-------------------------------|
| <input type="checkbox"/> 初步鋁料 B.M. | <input type="checkbox"/> 加工拆圖，然後生產  | <input type="checkbox"/> 尺寸表  |
| <input type="checkbox"/> 正式鋁料 B.M. | <input type="checkbox"/> 技術上資料 / 指示 | <input type="checkbox"/> 報價   |
| <input type="checkbox"/> 配件 B.M.   | <input type="checkbox"/> 樣辦或貨品說明書   | <input type="checkbox"/> 分判合約 |
| <input type="checkbox"/> 其他：_____  |                                     |                               |

內容：

請按加工圖生產收口鋁板送地盤大樓安裝。E 版修改留意：

1. 因數量混亂，取消前 C 及 D 版，現按 E 版數量為準
2. 已包括覆尺後的起腳收口鋁板，碰高美款，額外加的小鋁板及 T6C 的 135mm 鋁板
3. T6B(CW8)及 T8C(CW7a)有拆圖問題，尚欠此兩柱

謝謝！

請在 2018 / 04 / 20 前完成上列要求。

附：39頁加工圖+37頁位置圖 + 9頁 B.M.

以上項目為：

- 原合約工程包                       原合約工程加 / 減賬                       新工程報價

分發東莞各部門：

- ( ) 生產技術總監  連附件    ( ) 技術部  連附件    ( ) 生產部  連附件    ( ) 機械設計部  連附件  
 ( ) 採購部  連附件    ( / ) 生產統籌部  連附件  
 ( ) 質檢部  連附件    ( ) 會計部  連附件    ( ) 報關組  連附件    ( ) 其他 湛哥  連附件

分發其他分判：

- ( / ) 王禮秋  連附件

分發香港各部門：


- ( ) 行政部  連附件    ( ) 會計部  連附件    ( ) 統籌部  連附件    林哥 ( / ) 地盤科文  連附件    炳哥 / 祥哥  
 ( ) 採購部  連附件    ( ) QS 部  連附件    ( ) 維修部  連附件    ( ) 其他 \_\_\_\_\_  連附件


傳遞編號：


HK 0575 / 18


發件人簽署：


項目經理簽署：


 美特鋁質 有限公司 MIDI Aluminium Fabricator Ltd.		工程號:	計算:	吳禕瑜		日期:	2018/03/01				送呈:	Jason	
		地盤名稱:	核對:			日期:					副本:		
廠用鋁板B.M.表		項目類別:	批准:			日期:							
		BM編號:	修改版次: B(2018.4.03)	A/C Code:			總V.F.:	261.617		總重量:	2657.86	此BM依據資料計算	
序號	修改內容	鋁板圖號	鋁板名稱	顏色	實用	後備	總數	總重量	單件展 開面積	總展開面 積	單件V.F.	總V.F.	備註
									平方米		平方米		
1		J833-DLB01	3mm厚鋁板	UCT519075XL-3(中灰)	1		1	3.231	0.397	0.397	0.312	0.312	
2		J833-DLB01A	3mm厚鋁板	UCT519075XL-3(中灰)	1		1	3.239	0.398	0.398	0.313	0.313	
3		J833-DLB01B	3mm厚鋁板	UCT519075XL-3(中灰)	1		1	3.173	0.390	0.390	0.306	0.306	
4		J833-DLB01C	3mm厚鋁板	UCT519075XL-3(中灰)	1		1	3.210	0.395	0.395	0.310	0.310	
5		J833-DLB01D	3mm厚鋁板	UCT519075XL-3(中灰)	1		1	3.152	0.388	0.388	0.303	0.303	
6		J833-DLB01E	3mm厚鋁板	UCT519075XL-3(中灰)	1		1	3.166	0.389	0.389	0.305	0.305	
7		J833-DLB02-1	3mm厚鋁板	UCT519075XL-3(中灰)	1		1	2.811	0.346	0.346	0.263	0.263	
8		J833-DLB02-1A	3mm厚鋁板	UCT519075XL-3(中灰)	1		1	2.792	0.343	0.343	0.261	0.261	
9		J833-DLB02-2	3mm厚鋁板	UCT519075XL-3(中灰)	1		1	3.293	0.405	0.405	0.312	0.312	
10		J833-DLB02-2A	3mm厚鋁板	UCT519075XL-3(中灰)	1		1	3.278	0.403	0.403	0.310	0.310	
11		J833-DLB02-2B	3mm厚鋁板	UCT519075XL-3(中灰)	1		1	3.248	0.400	0.400	0.306	0.306	
12		J833-DLB02-2C	3mm厚鋁板	UCT519075XL-3(中灰)	2		2	6.512	0.400	0.801	0.307	0.614	
13		J833-DLB02-3	3mm厚鋁板	UCT519075XL-3(中灰)	1		1	7.854	0.966	0.966	0.771	0.771	
14		J833-DLB02-3A	3mm厚鋁板	UCT519075XL-3(中灰)	1		1	7.696	0.947	0.947	0.752	0.752	
15		J833-DLB02-3B	3mm厚鋁板	UCT519075XL-3(中灰)	1		1	7.643	0.940	0.940	0.746	0.746	
16		J833-DLB02-4	3mm厚鋁板	UCT519075XL-3(中灰)	1		1	6.791	0.835	0.835	0.661	0.661	
17		J833-DLB03-1	3mm厚鋁板	UCT519075XL-3(中灰)	1		1	6.166	0.758	0.758	0.610	0.610	
18		J833-DLB03-1A	3mm厚鋁板	UCT519075XL-3(中灰)	2		2	12.250	0.753	1.507	0.605	1.209	


 <b>美特鋁質</b> 有限公司 MIDI Aluminium Fabricator Ltd.		工程號:		計算:		日期:		2018/03/01		送呈:		Jason	
		地盤名稱:		核對:		日期:				副本:			
		廠用鋁板B.M.表		項目類別:		批准:		日期:					
BM編號:		修改版次: B(2018.4.03)		A/C Code:		總V.F.:		261.617		總重量: 2657.86		此BM依據資料計算	
序號	修改內容	鋁板圖號	鋁板名稱	顏色	實用	後備	總數	總重量	單件展	總展開面	單件V.F.	總V.F.	備註
									開面積	積			
19		J833-DLB03-1B	3mm厚鋁板	UCT519075XL-3(中灰)	1		1	6.069	0.747	0.747	0.598	0.598	
20		J833-DLB03-1C	3mm厚鋁板	UCT519075XL-3(中灰)	4		4	24.333	0.748	2.993	0.600	2.398	
21		J833-DLB03-2	3mm厚鋁板	UCT519075XL-3(中灰)	2		2	4.817	0.296	0.593	0.231	0.463	
22		J833-DLB03-2A	3mm厚鋁板	UCT519075XL-3(中灰)	1		1	2.403	0.296	0.296	0.231	0.231	
23		J833-DLB03-2B	3mm厚鋁板	UCT519075XL-3(中灰)	2		2	4.828	0.297	0.594	0.232	0.464	
24		J833-DLB03-2C	3mm厚鋁板	UCT519075XL-3(中灰)	3		3	7.177	0.294	0.883	0.230	0.689	
25		J833-DLB03-2D	3mm厚鋁板	UCT519075XL-3(中灰)	3		3	7.096	0.291	0.873	0.226	0.679	
26		J833-DLB03-2E	3mm厚鋁板	UCT519075XL-3(中灰)	1		1	2.371	0.292	0.292	0.227	0.227	
27		J833-DLB03-2F	3mm厚鋁板	UCT519075XL-3(中灰)	7		7	16.633	0.292	2.046	0.228	1.594	
28		J833-DLB03-2G	3mm厚鋁板	UCT519075XL-3(中灰)	2		2	4.698	0.289	0.578	0.224	0.449	
29		J833-DLB03-2H	3mm厚鋁板	UCT519075XL-3(中灰)	2		2	4.720	0.290	0.581	0.226	0.451	
30		J833-DLB03-3	3mm厚鋁板	UCT519075XL-3(中灰)	1		1	5.080	0.625	0.625	0.500	0.500	
31		J833-DLB03-3A	3mm厚鋁板	UCT519075XL-3(中灰)	1		1	5.068	0.623	0.623	0.499	0.499	
32		J833-DLB03-3B	3mm厚鋁板	UCT519075XL-3(中灰)	1		1	5.091	0.626	0.626	0.502	0.502	
33		J833-DLB03-3C	3mm厚鋁板	UCT519075XL-3(中灰)	2		2	10.091	0.621	1.241	0.496	0.992	
34		J833-DLB03-3D	3mm厚鋁板	UCT519075XL-3(中灰)	1		1	4.989	0.614	0.614	0.489	0.489	
35		J833-DLB03-3E	3mm厚鋁板	UCT519075XL-3(中灰)	1		1	5.000	0.615	0.615	0.491	0.491	
36		J833-DLB03-3F	3mm厚鋁板	UCT519075XL-3(中灰)	6		6	30.068	0.616	3.698	0.492	2.952	


 <b>美特鋁質</b> 有限公司 MIDI Aluminium Fabricator Ltd.		工程號:		計算:		日期:		2018/03/01		送呈:		Jason	
		地盤名稱:		核對:		日期:				副本:			
		廠用鋁板B.M.表		項目類別:		批准:		日期:					
BM編號:		修改版次: B(2018.4.03)		A/C Code:		總V.F.:		261.617		總重量: 2657.86		此BM依據資料計算	
序號	修改內容	鋁板圖號	鋁板名稱	顏色	實用	後備	總數	總重量	單件展	總展開面	單件V.F.	總V.F.	備註
									開面積	積			
37		J833-DLB03-3G	3mm厚鋁板	UCT519075XL-3(中灰)	1		1	4.954	0.609	0.609	0.485	0.485	
38		J833-DLB03-3H	3mm厚鋁板	UCT519075XL-3(中灰)	1		1	4.977	0.612	0.612	0.488	0.488	
39		J833-DLB03-4	3mm厚鋁板	UCT519075XL-3(中灰)	1		1	4.940	0.608	0.608	0.485	0.485	
40		J833-DLB03-5	3mm厚鋁板	UCT519075XL-3(中灰)	1		1	5.190	0.638	0.638	0.510	0.510	
41		J833-DLB03-6	3mm厚鋁板	UCT519075XL-3(中灰)	1		1	5.556	0.683	0.683	0.547	0.547	
42		J833-DLB03-7	3mm厚鋁板	UCT519075XL-3(中灰)	1		1	3.516	0.432	0.432	0.343	0.343	
43		J833-DLB03-7A	3mm厚鋁板	UCT519075XL-3(中灰)	1		1	3.452	0.425	0.425	0.335	0.335	
44		J833-DLB04-2	3mm厚鋁板	UCT519075XL-3(中灰)	1		1	2.774	0.341	0.341	0.261	0.261	
45		J833-DLB04-2A	3mm厚鋁板	UCT519075XL-3(中灰)	1		1	2.749	0.338	0.338	0.258	0.258	
46		J833-DLB04-3	3mm厚鋁板	UCT519075XL-3(中灰)	1		1	7.801	0.960	0.960	0.767	0.767	
47		J833-DLB04-3A	3mm厚鋁板	UCT519075XL-3(中灰)	1		1	7.713	0.949	0.949	0.756	0.756	
48		J833-DLB04-4	3mm厚鋁板	UCT519075XL-3(中灰)	1		1	6.820	0.839	0.839	0.667	0.667	
49		J833-DLB05-1	3mm厚鋁板	UCT519075XL-3(中灰)	1		1	2.403	0.296	0.296	0.231	0.231	
50		J833-DLB05-1A	3mm厚鋁板	UCT519075XL-3(中灰)	1		1	2.392	0.294	0.294	0.230	0.230	
51		J833-DLB05-1B	3mm厚鋁板	UCT519075XL-3(中灰)	1		1	2.371	0.292	0.292	0.227	0.227	
52		J833-DLB05-1C	3mm厚鋁板	UCT519075XL-3(中灰)	8		8	19.009	0.292	2.338	0.228	1.821	
53		J833-DLB05-2	3mm厚鋁板	UCT519075XL-3(中灰)	1		1	4.997	0.615	0.615	0.490	0.490	
54		J833-DLB05-3	3mm厚鋁板	UCT519075XL-3(中灰)	1		1	3.326	0.409	0.409	0.324	0.324	

 <b>美特鋁質</b> 有限公司 MIDI Aluminium Fabricator Ltd.		工程號:	計算:	吳禕瑜		日期:	2018/03/01				送呈:	Jason	
		地盤名稱:	核對:			日期:					副本:		
<b>廠用鋁板B.M.表</b>		項目類別:	批准:			日期:							
BM編號:		修改版次: B(2018.4.03)	A/C Code:				總V.F.:	261.617		總重量:	2657.86	此BM依據資料計算	
序號	修改內容	鋁板圖號	鋁板名稱	顏色	實用	後備	總數	總重量	單件展	總展開面	單件V.F.	總V.F.	備註
									開面積	積			
55		J833-DLB05-3A	3mm厚鋁板	UCT519075XL-3(中灰)	1		1	3.266	0.402	0.402	0.316	0.316	
56		J833-DLB06	3mm厚鋁板	UCT519075XL-3(中灰)	2		2	15.873	0.976	1.952	0.800	1.599	
57		J833-DLB06A	3mm厚鋁板	UCT519075XL-3(中灰)	1		1	7.952	0.978	0.978	0.801	0.801	
58	B改數量	J833-DLB06R	3mm厚鋁板	UCT519075XL-3(中灰)	1		1	7.936	0.976	0.976	0.800	0.800	
59		J833-DLB06RA	3mm厚鋁板	UCT519075XL-3(中灰)	1		1	7.929	0.975	0.975	0.799	0.799	
60	B改數量	J833-DLB07-1	3mm厚鋁板	UCT519075XL-3(中灰)	81		81	135.664	0.206	16.687	0.160	12.995	
61	B改數量	J833-DLB07-2A	3mm厚鋁板	UCT519075XL-3(中灰)	7		7	45.785	0.805	5.632	0.660	4.621	
62	B改數量	J833-DLB07-2	3mm厚鋁板	UCT519075XL-3(中灰)	71		71	464.387	0.805	57.120	0.660	46.869	
63		J833-DLB07-3	3mm厚鋁板	UCT519075XL-3(中灰)	12		12	89.244	0.915	10.977	0.752	9.026	
64		J833-DLB07-4	3mm厚鋁板	UCT519075XL-3(中灰)	3		3	21.312	0.874	2.621	0.718	2.154	
65	B改數量	J833-DLB07R-1	3mm厚鋁板	UCT519075XL-3(中灰)	57		57	95.467	0.206	11.743	0.160	9.145	
66	B改數量	J833-DLB07R-2A	3mm厚鋁板	UCT519075XL-3(中灰)	6		6	39.244	0.805	4.827	0.660	3.961	
67	B改數量	J833-DLB07R-2	3mm厚鋁板	UCT519075XL-3(中灰)	47		47	307.411	0.805	37.812	0.660	31.026	
68		J833-DLB07R-3	3mm厚鋁板	UCT519075XL-3(中灰)	8		8	59.496	0.915	7.318	0.752	6.017	
69		J833-DLB07R-4	3mm厚鋁板	UCT519075XL-3(中灰)	1		1	7.104	0.874	0.874	0.718	0.718	
70		J833-DLB08-1	3mm厚鋁板	UCT519075XL-3(中灰)	1		1	7.473	0.919	0.919	0.721	0.721	
71		J833-DLB08-2											
72		J833-DLB08R											

 美特鋁質 有限公司 MIDI Aluminium Fabricator Ltd.		工程號:	計算:	吳禕瑜		日期:	2018/03/01				送呈:	Jason	
		地盤名稱:	核對:			日期:					副本:		
廠用鋁板B.M.表		項目類別:	批准:			日期:							
		BM編號:	修改版次: B(2018.4.03)	A/C Code:			總V.F.:	261.617		總重量:	2657.86	此BM依據資料計算	
序號	修改內容	鋁板圖號	鋁板名稱	顏色	實用	後備	總數	總重量	單件展 開面積	總展開面 積	單件V.F.	總V.F.	備註
									平方米		平方米		
73	B改數量	J833-DLB09	3mm厚鋁板	UCT519075XL-3(中灰)	6		6	8.943	0.183	1.100	0.103	0.615	
74	B改數量	J833-DLB09R	3mm厚鋁板	UCT519075XL-3(中灰)	7		7	10.433	0.183	1.283	0.103	0.718	
75		J833-DLB10-1	3mm厚鋁板	UCT519075XL-3(中灰)	2		2	3.739	0.230	0.460	0.184	0.368	
76		J833-DLB10-2	3mm厚鋁板	UCT519075XL-3(中灰)	2		2	3.662	0.225	0.450	0.180	0.360	
77		J833-DLB10-4											
78		J833-DLB10-5	3mm厚鋁板	UCT519075XL-3(中灰)	1		1	1.127	0.139	0.139	0.108	0.108	
79	B改數量	J833-DLB10-6	3mm厚鋁板	UCT519075XL-3(中灰)	1		1	7.068	0.869	0.869	0.718	0.718	
80		J833-DLB10R-1	3mm厚鋁板	UCT519075XL-3(中灰)	3		3	5.608	0.230	0.690	0.184	0.552	
81		J833-DLB10R-2	3mm厚鋁板	UCT519075XL-3(中灰)	3		3	5.493	0.225	0.676	0.180	0.540	
82		J833-DLB10R-3											
83		J833-DLB10R-4											
84	取消	J833-DLB10R-5											
85		J833-DLB10R-6											
86		J833-DLB11-1	3mm厚鋁板	UCT519075XL-3(中灰)	1		1	3.181	0.391	0.391	0.306	0.306	
87		J833-DLB11-1A	3mm厚鋁板	UCT519075XL-3(中灰)	1		1	3.188	0.392	0.392	0.307	0.307	
88		J833-DLB11-1B	3mm厚鋁板	UCT519075XL-3(中灰)	1		1	3.202	0.394	0.394	0.309	0.309	
89		J833-DLB12-1	3mm厚鋁板	UCT519075XL-3(中灰)	1		1	2.767	0.340	0.340	0.258	0.258	
90		J833-DLB12-1A	3mm厚鋁板	UCT519075XL-3(中灰)	1		1	2.773	0.341	0.341	0.259	0.259	

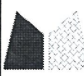 <b>美特鋁質</b> 有限公司 MIDI Aluminium Fabricator Ltd.		工程號:	計算:	吳禕瑜		日期:	2018/03/01		送呈:		Jason		
		地盤名稱:	核對:			日期:			副本:				
<b>廠用鋁板B.M.表</b>		項目類別:	批准:			日期:							
BM編號:		修改版次: B(2018.4.03)	A/C Code:			總V.F.:	261.617		總重量:	2657.86		此BM依據資料計算	
序號	修改內容	鋁板圖號	鋁板名稱	顏色	實用	後備	總數	總重量	單件展 開面積	總展開面 積	單件V.F.	總V.F.	備註
									平方米				
91		J833-DLB12-1B	3mm厚鋁板	UCT519075XL-3(中灰)	1		1	2.786	0.343	0.343	0.260	0.260	
92		J833-DLB12-2	3mm厚鋁板	UCT519075XL-3(中灰)	1		1	3.271	0.402	0.402	0.309	0.309	
93		J833-DLB12-2A	3mm厚鋁板	UCT519075XL-3(中灰)	1		1	3.182	0.391	0.391	0.299	0.299	
94		J833-DLB12-2B	3mm厚鋁板	UCT519075XL-3(中灰)	1		1	3.263	0.401	0.401	0.308	0.308	
95		J833-DLB13-1	3mm厚鋁板	UCT519075XL-3(中灰)	2		2	11.784	0.725	1.449	0.576	1.152	
96		J833-DLB13-1A	3mm厚鋁板	UCT519075XL-3(中灰)	1		1	5.852	0.720	0.720	0.571	0.571	
97		J833-DLB13-1B	3mm厚鋁板	UCT519075XL-3(中灰)	1		1	5.865	0.721	0.721	0.573	0.573	
98		J833-DLB13-1C	3mm厚鋁板	UCT519075XL-3(中灰)	1		1	5.732	0.705	0.705	0.557	0.557	
99		J833-DLB13-1D	3mm厚鋁板	UCT519075XL-3(中灰)	1		1	5.879	0.723	0.723	0.574	0.574	
100		J833-DLB13-2	3mm厚鋁板	UCT519075XL-3(中灰)	1		1	2.421	0.298	0.298	0.227	0.227	
101		J833-DLB13-2A	3mm厚鋁板	UCT519075XL-3(中灰)	1		1	2.426	0.298	0.298	0.228	0.228	
102		J833-DLB13-2B	3mm厚鋁板	UCT519075XL-3(中灰)	1		1	2.437	0.300	0.300	0.229	0.229	
103		J833-DLB14	3mm厚鋁板	UCT519075XL-3(中灰)	1		1	2.718	0.334	0.334	0.260	0.260	
104		J833-DLB14A	3mm厚鋁板	UCT519075XL-3(中灰)	1		1	2.644	0.325	0.325	0.252	0.252	
105		J833-DLB14B	3mm厚鋁板	UCT519075XL-3(中灰)	1		1	2.712	0.334	0.334	0.260	0.260	
106		J833-DLB15	3mm厚鋁板	UCT519075XL-3(中灰)	1		1	2.387	0.294	0.294	0.229	0.229	
107		J833-DLB15A	3mm厚鋁板	UCT519075XL-3(中灰)	1		1	2.322	0.286	0.286	0.221	0.221	
108		J833-DLB15B	3mm厚鋁板	UCT519075XL-3(中灰)	1		1	2.382	0.293	0.293	0.228	0.228	

		工程號:	計算:	吳禕瑜		日期:	2018/03/01		送呈:		Jason		
		地盤名稱:	核對:			日期:			副本:				
廠用鋁板B.M.表		項目類別:	批准:			日期:							
BM編號:		修改版次: B(2018.4.03)	A/C Code:			總V.F.:	261.617		總重量:	2657.86		此BM依據資料計算	
序號	修改內容	鋁板圖號	鋁板名稱	顏色	實用	後備	總數	總重量	單件展	總展開面	單件V.F.	總V.F.	備註
									開面積	積			
109		J833-DLB15C	3mm厚鋁板	UCT519075XL-3(中灰)	1		1	2.376	0.292	0.292	0.228	0.228	
110		J833-DLB16-1	3mm厚鋁板	UCT519075XL-3(中灰)	1		1	3.149	0.387	0.387	0.296	0.296	
111		J833-DLB16-2	3mm厚鋁板	UCT519075XL-3(中灰)	1		1	2.195	0.270	0.270	0.200	0.200	
112		J833-DLB16-3	3mm厚鋁板	UCT519075XL-3(中灰)	1		1	3.140	0.386	0.386	0.296	0.296	
113		J833-DLB16-4	3mm厚鋁板	UCT519075XL-3(中灰)	1		1	3.113	0.383	0.383	0.293	0.293	
114		J833-DLB17	3mm厚鋁板	UCT519075XL-3(中灰)	4		4	20.549	0.632	2.528	0.398	1.593	
115		TDP-AP2	3mm厚鋁板	UCT519075XL-3(中灰)	1		1	3.246	0.399	0.399	0.242	0.242	
116		TDP-AP2A	3mm厚鋁板	UCT519075XL-3(中灰)	1		1	3.301	0.406	0.406	0.248	0.248	
117		TDP-AP2B	3mm厚鋁板	UCT519075XL-3(中灰)	1		1						
118		TDP-AP2C	3mm厚鋁板	UCT519075XL-3(中灰)	1		1	3.467	0.426	0.426	0.266	0.266	
119		TDP-AP5	3mm厚鋁板	UCT519075XL-3(中灰)	1		1	6.641	0.817	0.817	0.533	0.533	
120		TDP-AP7	3mm厚鋁板	UCT519075XL-3(中灰)	1		1	3.499	0.430	0.430	0.255	0.255	
121		TDP-AP4	3mm厚鋁板	UCT519075XL-3(中灰)	2		2	6.519	0.401	0.802	0.234	0.467	
122		TDP-AP4A	3mm厚鋁板	UCT519075XL-3(中灰)	2		2	5.424	0.334	0.667	0.179	0.358	
123		TDP-AP6	3mm厚鋁板	UCT519075XL-3(中灰)	1		1	5.353	0.658	0.658	0.394	0.394	
124		TDP-AP3	3mm厚鋁板	UCT519075XL-3(中灰)	1		1						
125	B改數量	J833-DLB20	3mm厚鋁板	UCT519075XL-3(中灰)	6		6	2.917	0.060	0.359	0.042	0.250	
126	B改數量	J833-DLB20R	3mm厚鋁板	UCT519075XL-3(中灰)	7		7	3.404	0.060	0.419	0.042	0.292	

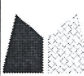 <b>美特鋁質</b> 有限公司 MIDI Aluminium Fabricator Ltd.		工程號:	計算:	吳禕瑜		日期:	2018/03/01				送呈:	Jason	
		地盤名稱:	核對:			日期:					副本:		
<b>廠用鋁板B.M.表</b>		項目類別:	批准:			日期:							
BM編號:		修改版次: B(2018.4.03)	A/C Code:			總V.F.:	261.617		總重量:	2657.86	此BM依據資料計算		
序號	修改內容	鋁板圖號	鋁板名稱	顏色	實用	後備	總數	總重量	單件展	總展開面	單件V.F.	總V.F.	備註
									開面積	積			
127	B改數量	J833-DLB21-1A	3mm厚鋁板	UCT519075XL-3(中灰)	4		4	11.213	0.345	1.379	0.269	1.074	
128	B改數量	J833-DLB21-1	3mm厚鋁板	UCT519075XL-3(中灰)	46		46	128.945	0.345	15.860	0.269	12.354	
129	B改數量	J833-DLB21-2	3mm厚鋁板	UCT519075XL-3(中灰)	54		54	38.761	0.088	4.768	0.065	3.525	
130	B改數量	J833-DLB21-3	3mm厚鋁板	UCT519075XL-3(中灰)	7		7	22.311	0.392	2.744	0.306	2.142	
131	B改數量	J833-DLB21R-1A	3mm厚鋁板	UCT519075XL-3(中灰)	5		5	14.016	0.345	1.724	0.269	1.343	
132	B改數量	J833-DLB21R-1	3mm厚鋁板	UCT519075XL-3(中灰)	71		71	199.023	0.345	24.480	0.269	19.068	
133	B改數量	J833-DLB21R-2	3mm厚鋁板	UCT519075XL-3(中灰)	88		88	63.166	0.088	7.770	0.065	5.744	
134	B改數量	J833-DLB21R-3	3mm厚鋁板	UCT519075XL-3(中灰)	15		15	47.809	0.392	5.881	0.306	4.590	
135		J833-DLB22-1	3mm厚鋁板	UCT519075XL-3(中灰)	2		2	0.966	0.059	0.119	0.044	0.088	
136	B改數量	J833-DLB22-2	3mm厚鋁板	UCT519075XL-3(中灰)	3		3	2.354	0.097	0.290	0.073	0.220	
137	新增	J833-DLB22-3	3mm厚鋁板	UCT519075XL-3(中灰)	4		4	3.205	0.099	0.394	0.075	0.300	
138	新增	J833-DLB22-4	3mm厚鋁板	UCT519075XL-3(中灰)	1		1	3.029	0.373	0.373	0.292	0.292	
139		J833-DLB22R-1	3mm厚鋁板	UCT519075XL-3(中灰)	2		2	0.966	0.059	0.119	0.044	0.088	
140	B改數量	J833-DLB22R-2	3mm厚鋁板	UCT519075XL-3(中灰)	3		3	9.088	0.373	1.118	0.292	0.876	
141	新增	J833-DLB22R-3	3mm厚鋁板	UCT519075XL-3(中灰)	2		2	1.602	0.099	0.197	0.075	0.150	
142	新增	J833-DLB22R-4	3mm厚鋁板	UCT519075XL-3(中灰)	6		6	4.708	0.097	0.579	0.073	0.440	
143	B改數量	J833-DLB23-1	3mm厚鋁板	UCT519075XL-3(中灰)	2		2	6.739	0.414	0.829	0.325	0.651	
144	B改數量	J833-DLB23R-1	3mm厚鋁板	UCT519075XL-3(中灰)	3		3	10.108	0.414	1.243	0.325	0.976	

 <b>美特鋁質</b> 有限公司 MIDI Aluminium Fabricator Ltd.		工程號:	計算:	吳禕瑜	日期:	2018/03/01	送呈:	Jason					
		地盤名稱:	核對:		日期:		副本:						
<b>廠用鋁板B.M.表</b>		項目類別:	批准:		日期:								
BM編號:		修改版次: B(2018.4.03)	A/C Code:		總V.F.:	261.617	總重量: 2657.86	此BM依據資料計算					
序號	修改內容	鋁板圖號	鋁板名稱	顏色	實用	後備	總數	總重量	單件展 開面積	總展開面 積	單件V.F.	總V.F.	備註
									平方米		平方米		
145	新增	J833-DLB23R-2	3mm厚鋁板	UCT519075XL-3(中灰)	1		1	3.374	0.415	0.415	0.326	0.326	
146	新增	J833-DLB23R-3	3mm厚鋁板	UCT519075XL-3(中灰)	1		1	3.367	0.414	0.414	0.325	0.325	
147	新增	J833-DLB23R-4	3mm厚鋁板	UCT519075XL-3(中灰)	1		1	3.365	0.414	0.414	0.325	0.325	
148		J833-DLB24	3mm厚鋁板	UCT519075XL-3(中灰)	1		1	14.682	1.806	1.806	1.766	1.766	
149		J833-DLB25	3mm厚鋁板	UCT519075XL-3(中灰)	8		8	128.865	1.981	15.851	1.937	15.499	
150		J833-DLB26	3mm厚鋁板	UCT519075XL-3(中灰)	3		3	53.719	2.203	6.608	2.154	6.461	
151		J833-DLB27	3mm厚鋁板	UCT519075XL-3(中灰)	1		1	4.195	0.516	0.516	0.505	0.505	
152		SK36-LJ1	3mm厚鋁板	MILL	1		1	1.162	0.143	0.143	0.000	0.000	
153		SK37-LJ1	3mm厚鋁板	MILL	8		8	10.195	0.157	1.254	0.000	0.000	
154		SK38-LJ1	3mm厚鋁板	MILL	3		3	4.250	0.174	0.523	0.000	0.000	
155		SK39-LJ1	3mm厚鋁板	MILL	1		1	0.332	0.041	0.041	0.000	0.000	
156		TS-01	3mm厚鋁板	MILL	52	4	56	2.276	0.005	0.280	0.000	0.000	
157						合計:	872	2657.856		326.920		261.617	

2023.06.26

圖則登記表  
DRAWING REGISTER

工程名稱 Project Title: 白石		接收日期 Receiving Date (適用於客戶)
工程編號 Project No: J-833		接收日期 Receiving Date (適用於客戶)
分發予 Distributed To		接收日期 Receiving Date (適用於客戶)
圖則編號 Drg. No.	圖則名稱 Drawing Title	年 月 日
J833-DLB01	鋁板拆圖	18 18 18 18
J833-DLB02	鋁板拆圖	3 3 3 4
J833-DLB03	鋁板拆圖	1 14 21 3
J833-DLB03a	鋁板拆圖	
J833-DLB04	鋁板拆圖	
J833-DLB05	鋁板拆圖	
J833-DLB06	鋁板拆圖	
J833-DLB07	鋁板拆圖	
J833-DLB07a	鋁板拆圖	
J833-DLB08	鋁板拆圖	
J833-DLB09	鋁板拆圖	
J833-DLB10	鋁板拆圖	
J833-DLB06R	鋁板拆圖	
J833-DLB07R	鋁板拆圖	
J833-DLB07Ra	鋁板拆圖	
J833-DLB08R	鋁板拆圖	
J833-DLB09R	鋁板拆圖	
J833-DLB10R	鋁板拆圖	
J833-DLB11	鋁板拆圖	
J833-DLB12	鋁板拆圖	
J833-DLB13	鋁板拆圖	
J833-DLB14	鋁板拆圖	
J833-DLB15	鋁板拆圖	
J833-DLB16	鋁板拆圖	

接收日期 Receiving Date (適用於客戶)

年											
月											
日											

年	18	18	18	18							
月	3	3	3	4							
日	1	14	21	3							

修訂編號  
Revision No.

1	-	-	A	-							
2	-	-	A	-							
3	-	-	A	-							
4			-	-							
5	-	-	A	-							
6	-	-	A	-							
7	-	A	B	-							
8	-	A	-	B							
9	-	A	B	C							
10	-	A	B	-							
11	-	-	A	B							
12	-	-	A	B							
13	-	A	B	C							
14	-	A	B	C							
15	-	A	B	C							
16	-	A	取消								
17	-	-	A	B							
18	-	-	A	B							
19	-	-	A	-							
20	-	-	A	-							
21	-	-	A	-							
22	-	-	A	-							
23	-	-	A	-							
24	-	-	A	-							

G/T 起腳

磁高美

SU 起腳

圖則登記表  
DRAWING REGISTER

工程名稱 Project Title: <u>白石</u>		接收日期 Receiving Date (適用於客戶)
工程編號 Project No: <u>J-833</u>		接收日期 Receiving Date (適用於客戶)
分發予 Distributed To		接收日期 Receiving Date (適用於客戶)
圖則編號 Drg. No.	圖則名稱 Drawing Title	年 月 日
J833-DLB17	鋁板拆圖	18 18 18 18
J833-DLB18	鋁板拆圖	3 3 3 4
J833-DLB20	鋁板拆圖	1 14 21 3
J833-DLB21	鋁板拆圖	
J833-DLB21a	鋁板拆圖	
J833-DLB22	鋁板拆圖	
J833-DLB23	鋁板拆圖	
J833-DLB20R	鋁板拆圖	
J833-DLB21R	鋁板拆圖	
J833-DLB21Ra	鋁板拆圖	
J833-DLB22R	鋁板拆圖	
J833-DLB23R	鋁板拆圖	
J833-DLB24	鋁板拆圖	
J833-DLB25	鋁板拆圖	
J833-DLB27	鋁板拆圖	
SK36-LJ1	鋁板拆圖	
TS-01	套芯加工圖	
J833-T1-BL01	鋁板安裝位置圖	
J833-T1-BL02	鋁板安裝位置圖	
J833-T1-BL03	鋁板安裝位置圖	
J833-T1-BL04	鋁板安裝位置圖	
J833-T1-BL05	鋁板安裝位置圖	
J833-T2-BL01	鋁板安裝位置圖	
J833-T2-BL02	鋁板安裝位置圖	

接收日期 Receiving Date (適用於客戶)

年										
月										
日										

年	18	18	18	18						
月	3	3	3	4						
日	1	14	21	3						

修訂編號  
Revision No.

25	-	-	-	-	趙門考					
26	-	-	A	-	門底					
27	-	-	A	B						
28	-	-	A	B						
29	-	-	A	B						
30	-	-	A	B						
31	-	-	A	B						
32	-	-	A	B						
33	-	-	A	B						
34	-	-	A	B						
35	-	-	A	B						
36			-	A						
37	-	-	-	A						
38	-	-	-	A						
39	-	-	-	A						
40	-	-	-	A						
41	-	-	-	-						
42	-	-	A	-						
43	-	-	A	-						
44	-	-	取消	新增						
45	-	-	-	-						
46	-	-	-	-						
47	-	-	A	-						
48	-	-	A	-						

摺板

T6C  
135mm 鋁板

圖則登記表  
DRAWING REGISTER

工程名稱 Project Title: 白石		年	接收日期 Receiving Date (適用於客戶)				接收日期 Receiving Date (適用於客戶)			
工程編號 Project No: J-833		月								
分發予 Distributed To		日								
		年	18	18	18	18				
		月	3	3	3	4				
		日	1	14	21	3				
圖則編號 Drg. No.	圖則名稱 Drawing Title		修訂編號 Revision No.							
J833-T2-BL03	鋁板安裝位置圖	49	-	-	取消	新增				
J833-T2-BL04	鋁板安裝位置圖	50	-	-	A	-				
J833-T2-BL05	鋁板安裝位置圖	51	-	-	A	-				
J833-T3-BL01	鋁板安裝位置圖	52	-	-	A	-				
J833-T3-BL02	鋁板安裝位置圖	53	-	-	-	-				
J833-T3-BL03	鋁板安裝位置圖	54	-	-	A	-				
J833-T3-BL04	鋁板安裝位置圖	55	-	-	A	-				
J833-T5-BL01	鋁板安裝位置圖	56	-	-	A	-				
J833-T5-BL02	鋁板安裝位置圖	57	-	-	-	-				
J833-T5-BL03	鋁板安裝位置圖	58	-	-	A	-				
J833-T5-BL04	鋁板安裝位置圖	59	-	-	A	-				
J833-T6-BL01	鋁板安裝位置圖	60	-	-	A	B				
J833-T6-BL02	鋁板安裝位置圖	61	-	-	A	B	R T6 Bcw8 鋁板			
J833-T6-BL03	鋁板安裝位置圖	62	-	-	A	B				
J833-T6-BL04	鋁板安裝位置圖	63	-	-	A	B				
J833-T6-BL05	鋁板安裝位置圖	64	-	-	-	-				
J833-T6-BL06	鋁板安裝位置圖	65	-	-	A	-				
J833-T7-BL01	鋁板安裝位置圖	66	-	-	A	B				
J833-T7-BL02	鋁板安裝位置圖	67	-	-	A	B				
J833-T7-BL03	鋁板安裝位置圖	68	-	-	A	-				
J833-T7-BL04	鋁板安裝位置圖	69	-	-	A	B				
J833-T7-BL05	鋁板安裝位置圖	70	-	-	A	B				
J833-T7-BL06	鋁板安裝位置圖	71	-	-	A	-				
J833-T8-BL01	鋁板安裝位置圖	72	-	-	A	B				

圖則登記表  
DRAWING REGISTER



		接收日期 Receiving Date (適用於客戶)							
工程名稱 Project Title: <u>白石</u>		年							
		月							
工程編號 Project No: <b>J-833</b>		日							
分發予 Distributed To									
		年	18	18	18	18			
		月	3	3	3	4			
		日	1	14	21	3			
圖則編號 Drg. No. :		修訂編號 Revision No.							
圖則名稱 Drawing Title									
J833-T8-BL02	鋁板安裝位置圖	73	-	-	A	B			
J833-T8-BL03	鋁板安裝位置圖	74				-	欠T8天花吊鉤板		
J833-T8-BL04	鋁板安裝位置圖	75	-	-	A	B			
J833-T8-BL05	鋁板安裝位置圖	76	-	-	A	-			
J833-T8-BL06	鋁板安裝位置圖	77	-	-	A	-			
J833-T8-BL07	鋁板安裝位置圖	78	-	-	-	-			




美特鋁質有限公司  
MIDI Aluminium Fabricator Ltd.

鋁板編號	長度(L/mm)	高度(H/mm)	A	N	B	數量	
1833-DLB01	857	364.5	128.5	300	x 2	128.5	1
1833-DLB01A	857	365.5	128.5	300	x 2	128.5	1
1833-DLB01B	857	356.5	128.5	300	x 2	128.5	1
1833-DLB01C	857	361.5	128.5	300	x 2	128.5	1
1833-DLB01D	857	353.5	128.5	300	x 2	128.5	1
1833-DLB01E	857	355.5	128.5	300	x 2	128.5	1

工程號 J-833 地盤 白石

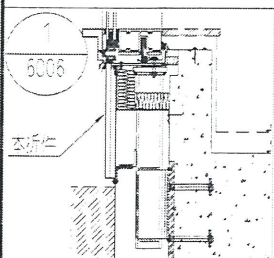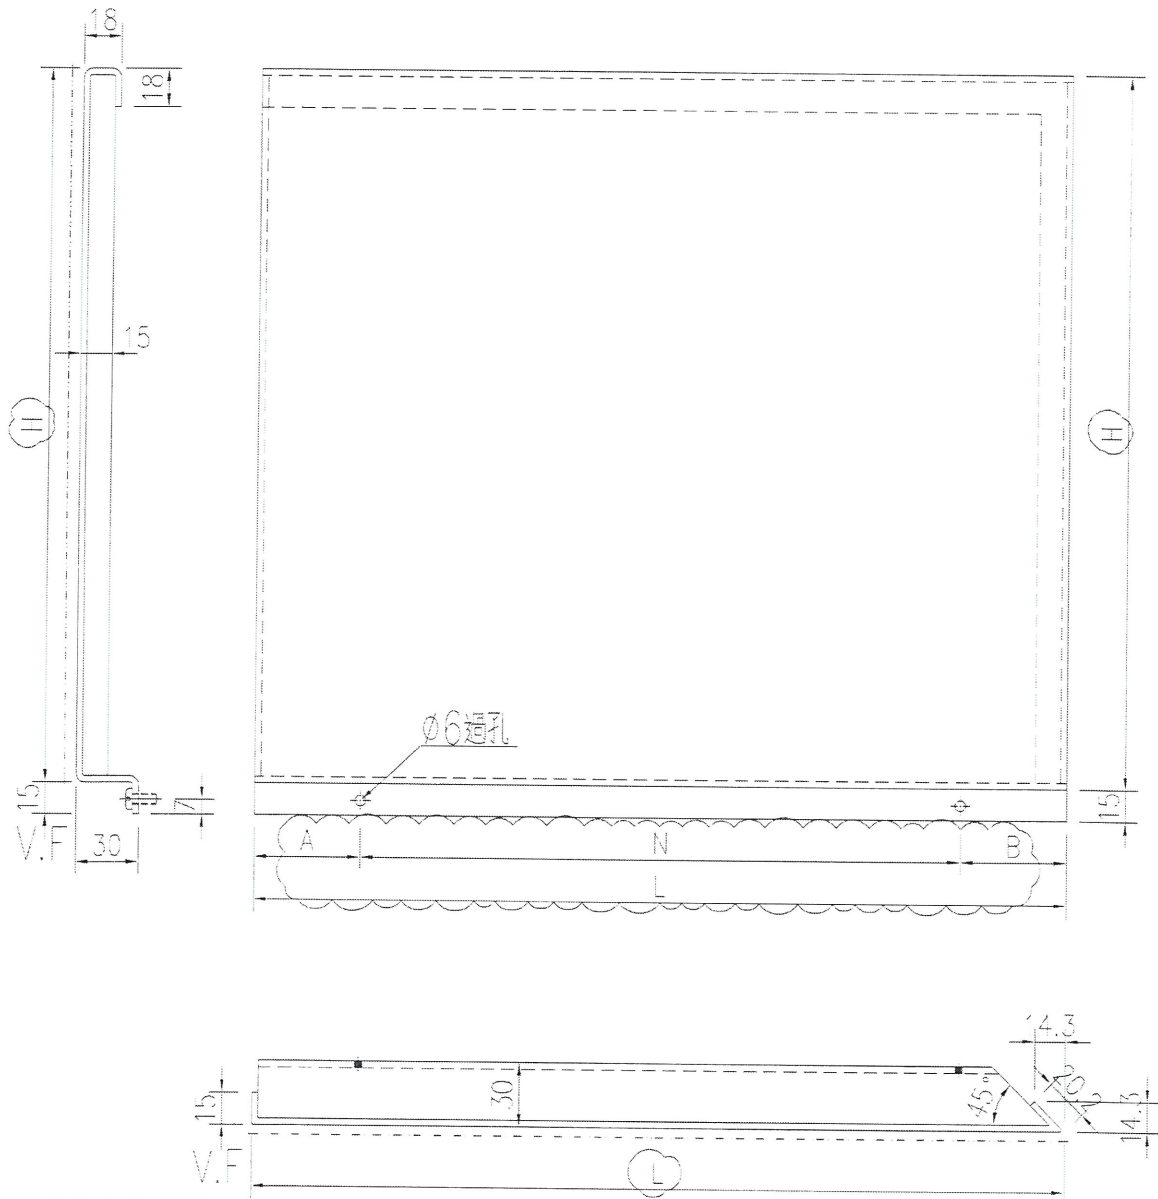



名稱	鋁板拆圖	制圖	吳禮瑜	2017.11.28	修改	A	
材料	3mm鋁板	復核			日期	2018.3.22	
顏色	UCT519075XL-3(中灰)	批准			圖號	J833-DLB01	1

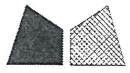

美特鋁質有限公司  
MIDI Aluminium Fabricator Ltd.

工程號 J-833 地盤 白石

鋁板編號	長度(L/mm)	高度(H/mm)	A	N	B	數量
1833-DLB02-1	722	364.5	61	300	61	1
1833-DLB02-1A	722	361.5	61	300	61	1
1833-DLB02-2	857	363.5	128.5	300	128.5	1
1833-DLB02-2A	857	361.5	128.5	300	128.5	1
1833-DLB02-2B	857	357.5	128.5	300	128.5	1
1833-DLB02-2C	857	358.5	128.5	300	128.5	2
1833-DLB02-3	2109.5	365.5	154.75	300	154.75	1
1833-DLB02-3A	2109.5	356.5	154.75	300	154.75	1
1833-DLB02-3B	2109.5	353.5	154.75	300	154.75	1
1833-DLB02-4	1859.5	355.5	179.75	300	179.75	1



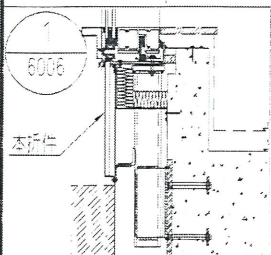
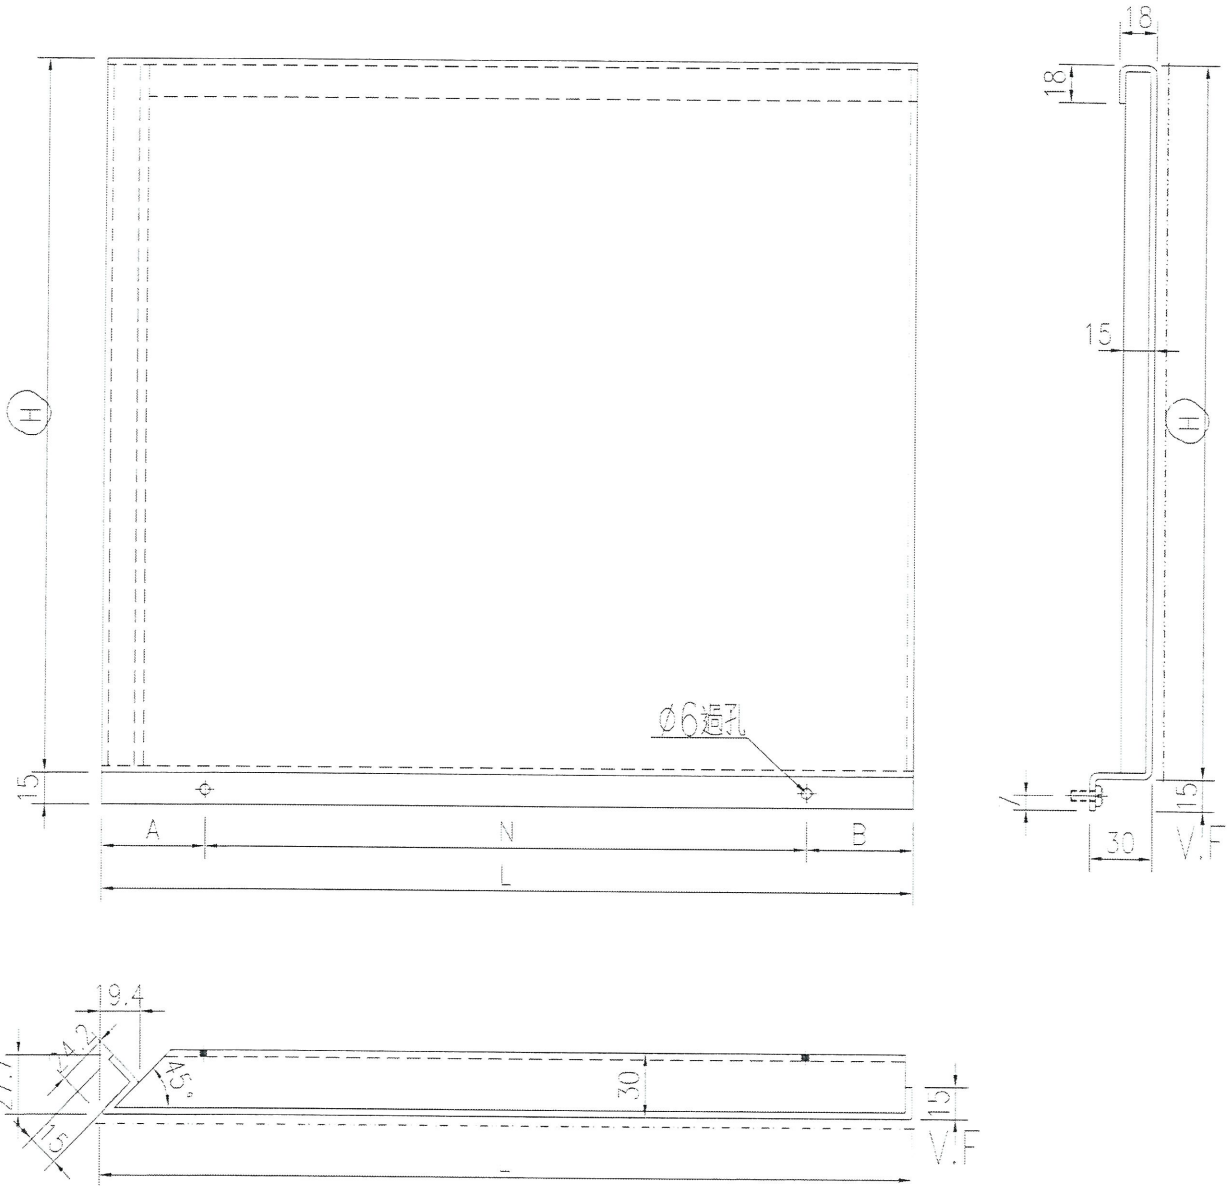


名稱	鋁板拆圖	制圖	吳禮瑜	2017.11.28	修改	A
材料	3mm鋁板	復核			日期	2018.3.22
顏色	UCT519075XL-3(中灰)	批准			圖號	J833-DLB02



數據表見: J833-DLB03a

工程號	J-833	地盤	白石
-----	-------	----	----

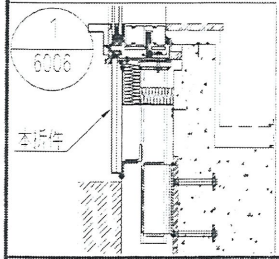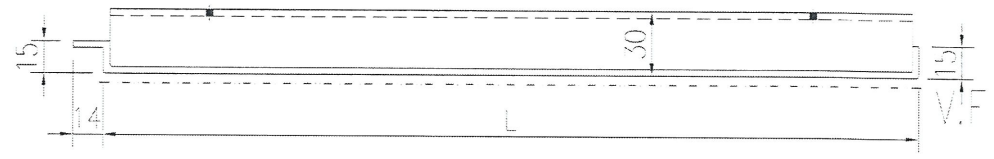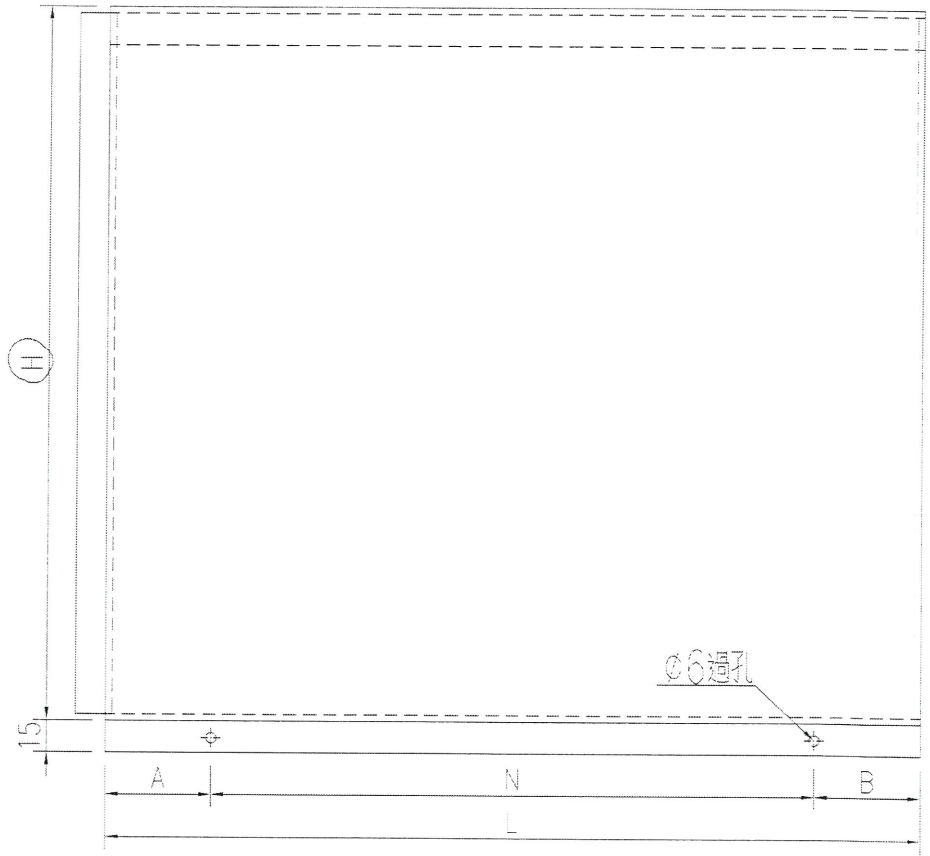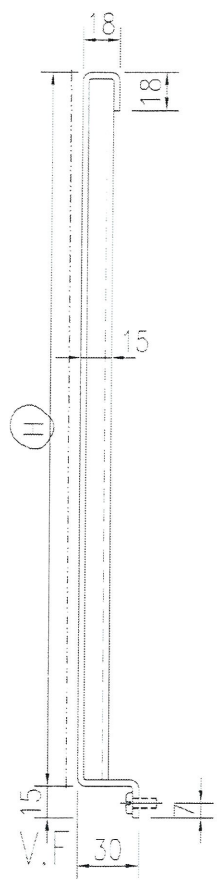

名稱	鋁板拆圖	制圖	吳禮瑜	2017.11.28	修改	A	
材料	3mm鋁板	復核			日期	2018.3.22	
顏色	UCT519075XL-3(中灰)	批准			圖號	J833-DLB03	3



美特鋁質 有限公司  
MID Aluminium Fabricator Ltd.

加工圖見: J833-DLB03

工程號 | J-833 | 地盤 | 白石

鋁板編號	長度(L/mm)	高度(H/mm)	A	N			B	數量
J833-DLB03-1	1672.5	364.5	86.25	300	x	5	86.25	1
J833-DLB03-1A	1672.5	361.5	86.25	300	x	5	86.25	2
J833-DLB03-1B	1672.5	357.5	86.25	300	x	5	86.25	1
J833-DLB03-1C	1672.5	358.5	86.25	300	x	5	86.25	4
J833-DLB03-2	635	364.5	17.5	300	x	2	17.5	2
J833-DLB03-2A	635	363.5	17.5	300	x	2	17.5	1
J833-DLB03-2B	635	365.5	17.5	300	x	2	17.5	2
J833-DLB03-2C	635	361.5	17.5	300	x	2	17.5	3
J833-DLB03-2D	635	356.5	17.5	300	x	2	17.5	3
J833-DLB03-2E	635	357.5	17.5	300	x	2	17.5	1
J833-DLB03-2F	635	358.5	17.5	300	x	2	17.5	7
J833-DLB03-2G	635	353.5	17.5	300	x	2	17.5	2
J833-DLB03-2H	635	355.5	17.5	300	x	2	17.5	2
J833-DLB03-3	1372.5	364.5	86.25	300	x	4	86.25	1
J833-DLB03-3A	1372.5	363.5	86.25	300	x	4	86.25	1
J833-DLB03-3B	1372.5	365.5	86.25	300	x	4	86.25	1
J833-DLB03-3C	1372.5	361.5	86.25	300	x	4	86.25	2
J833-DLB03-3D	1372.5	356.5	86.25	300	x	4	86.25	1
J833-DLB03-3E	1372.5	357.5	86.25	300	x	4	86.25	1
J833-DLB03-3F	1372.5	358.5	86.25	300	x	4	86.25	6
J833-DLB03-3G	1372.5	353.5	86.25	300	x	4	86.25	1
J833-DLB03-3H	1372.5	355.5	86.25	300	x	4	86.25	1
J833-DLB03-4	1352.5	358.5	76.25	300	x	4	76.25	1
J833-DLB03-5	1422.5	358.5	111.25	300	x	4	111.25	1
J833-DLB03-6	1525	358.5	162.5	300	x	4	162.5	1
J833-DLB03-7	945	362.5	22.5	300	x	3	22.5	1
J833-DLB03-7A	945	354.5	22.5	300	x	3	22.5	1




名稱	鋁板拆圖	制圖	吳偉瑜	2018.03.22	修改		
材料	3mm鋁板	復核			日期		
顏色	UC7519075XL-3(中灰)	批准			圖號	J833-DLB03c	4




美特鋁質 有限公司  
MIDI Aluminium Fabricator Ltd.

工程號 J-833 地盤 白石

鋁板編號	長度(L/mm)	高度(H/mm)	A	N	B	數量
J833-DLB04-2	722	361.5	61	300	61	1
J833-DLB04-2A	722	357.5	61	300	61	1
J833-DLB04-3	2109.5	363.5	154.75	300	154.75	1
J833-DLB04-3A	2109.5	358.5	154.75	300	154.75	1
J833-DLB04-4	1859.5	358.5	179.75	300	179.75	1

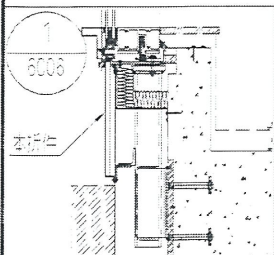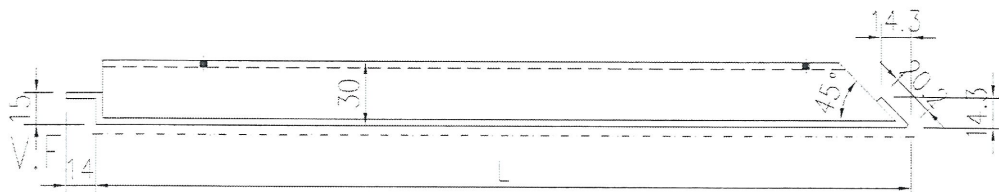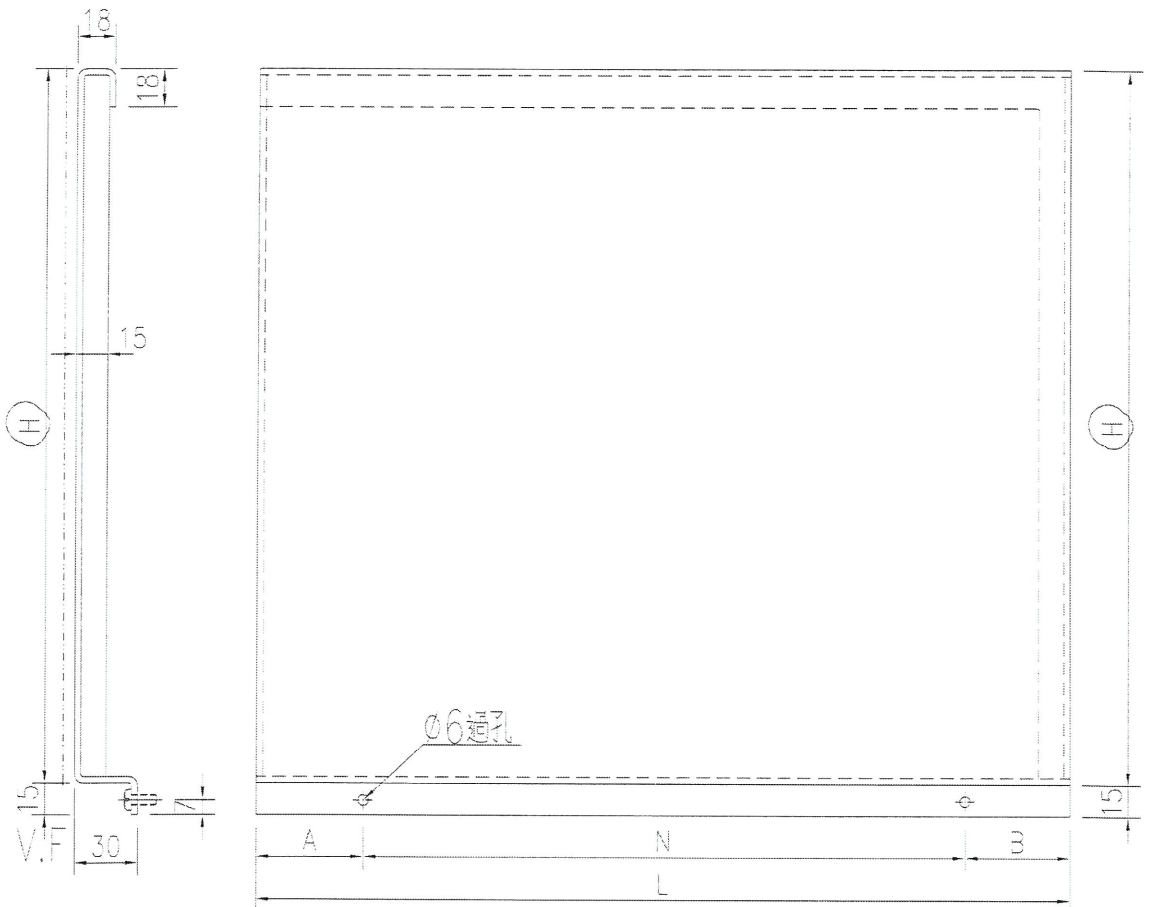



名稱	鋁板折圖	制圖	吳禮瑜	2017.11.28	修改	A	
材料	3mm鋁板	複核			日期	2018.3.22	
顏色	UCT519075XL-3(=灰)	批准			圖號	J833-DLB04	5

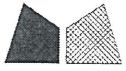


美特鋁質有限公司  
MIDI Aluminium Fabricator Ltd.

工程號 J-833 地盤 白石

鋁板編號	長度(L/mm)	高度(H/mm)	A	N	B	數量	
J833-DLB05-1	635	363.5	17.5	300	x 2	17.5	1
J833-DLB05-1A	635	361.5	17.5	300	x 2	17.5	1
J833-DLB05-1B	635	357.5	17.5	300	x 2	17.5	1
J833-DLB05-1C	635	358.5	17.5	300	x 2	17.5	8
J833-DLB05-2	1375	356.5	87.5	300	x 4	87.5	1
J833-DLB05-3	892.5	362.5	146.25	300	x 2	146.25	1
J833-DLB05-3A	892.5	354.5	146.25	300	x 2	146.25	1

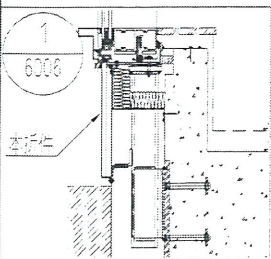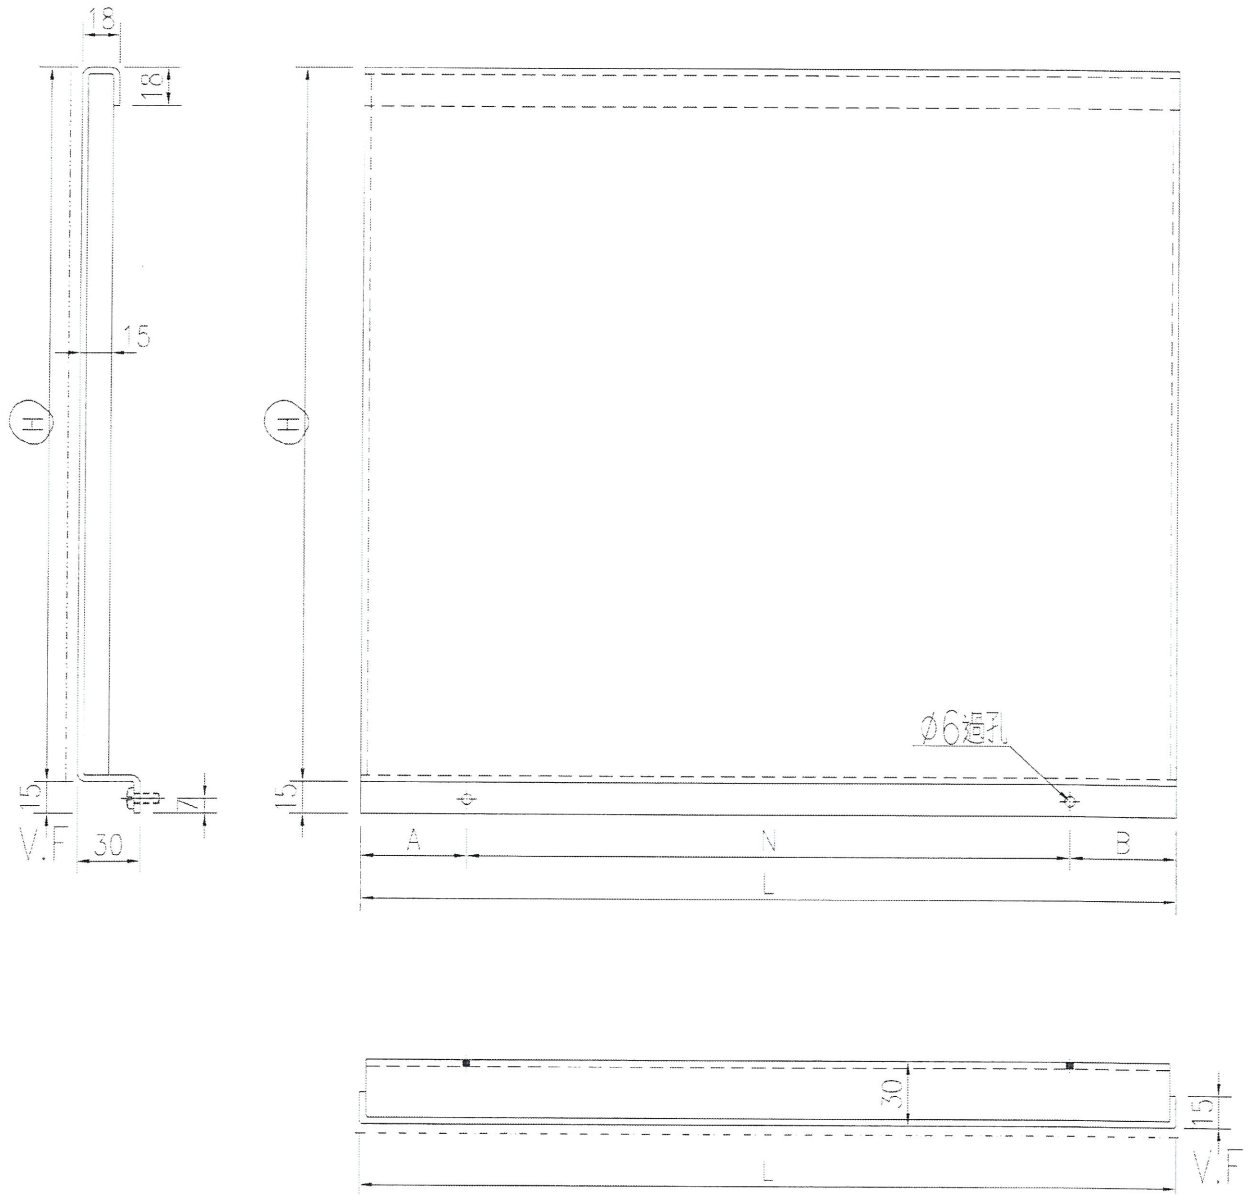






名稱	鋁板拆圖	制圖	吳偉倫	2017.11.28	修改	A	
材料	3mm鋁板	復核			日期	2018.3.22	
顏色	UCT519075XL-3(中灰)	批准			圖號	J833-DLB05	6

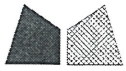

美特鋁質有限公司  
MIDI Aluminium Fabricator Ltd.

鋁板編號	長度(L/mm)	A	N	B	L1	數量
1833-DLB06	3040	170	300 x 9	170	357.5	2
1833-DLB06A	3046	173	300 x 9	173	357.5	1

工程號 J-833 地盤 白石

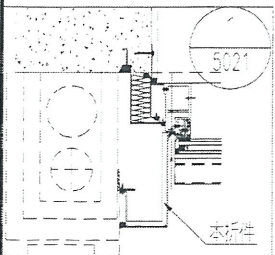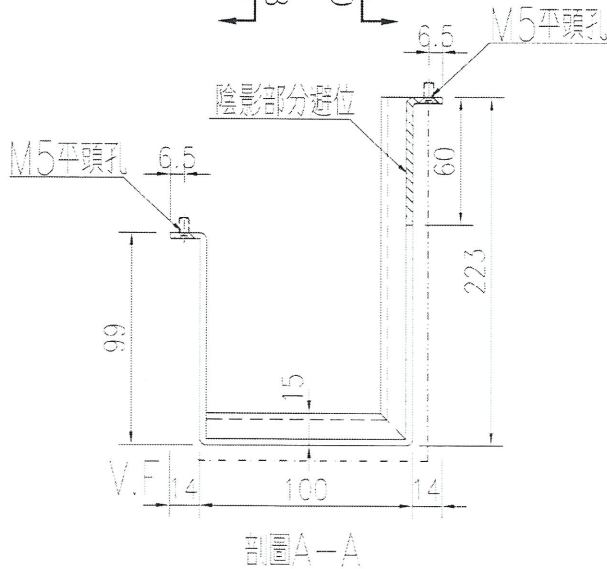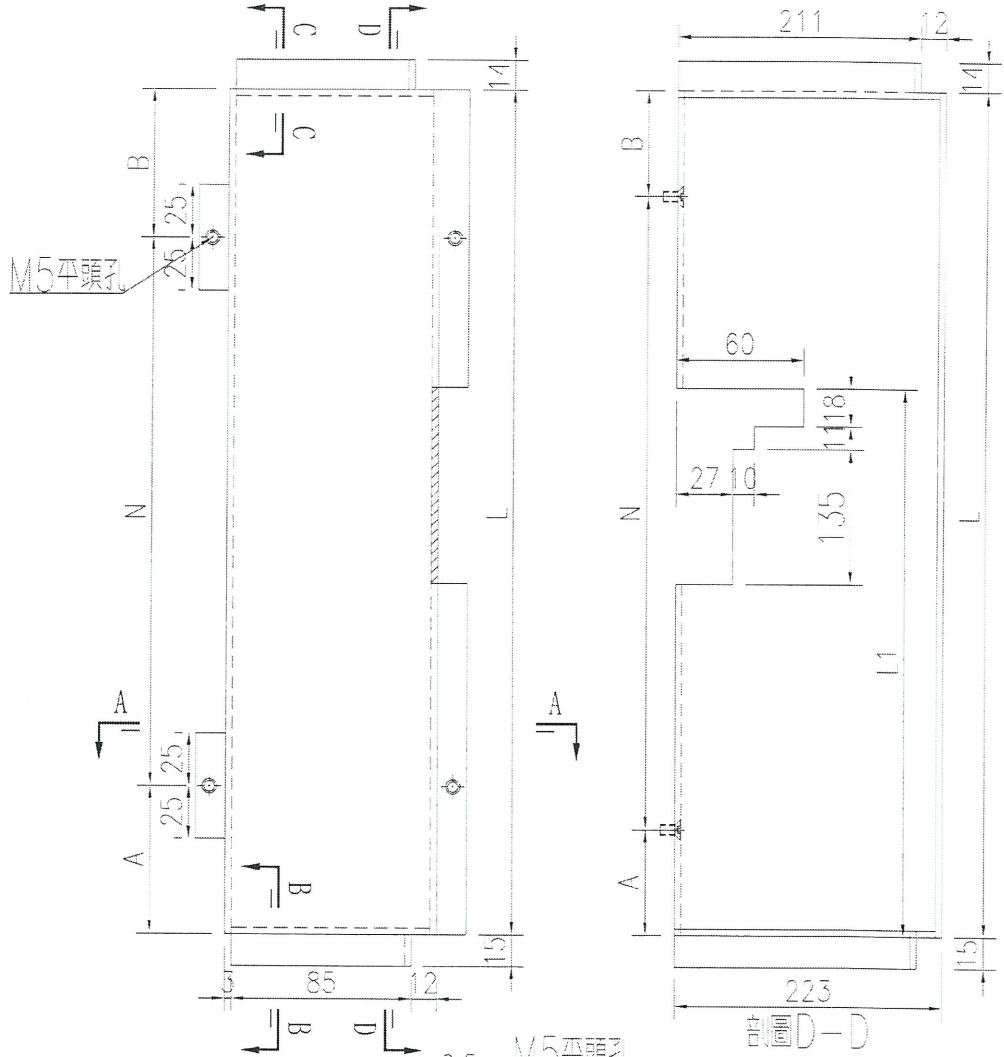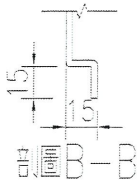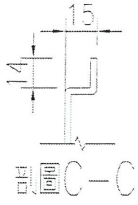






名稱	鋁板拆圖	制圖	吳偉瑜	2017.11.28	修改	A	B
材料	3mm鋁板	復核			日期	2018.3.14	2018.3.21
顏色	LC519075XL-3(中灰)	批准			圖號	J833-DLB06	7



美特鋁質 有限公司  
MIDI Aluminium Fabricator Ltd.

背板編號	長度(L/mm)	A	N		B	數量
J833-DLB07-1	610	155	300	x 1	155	(81)

工程號 J-833 地盤 白石

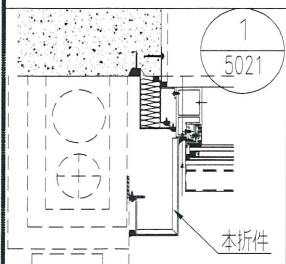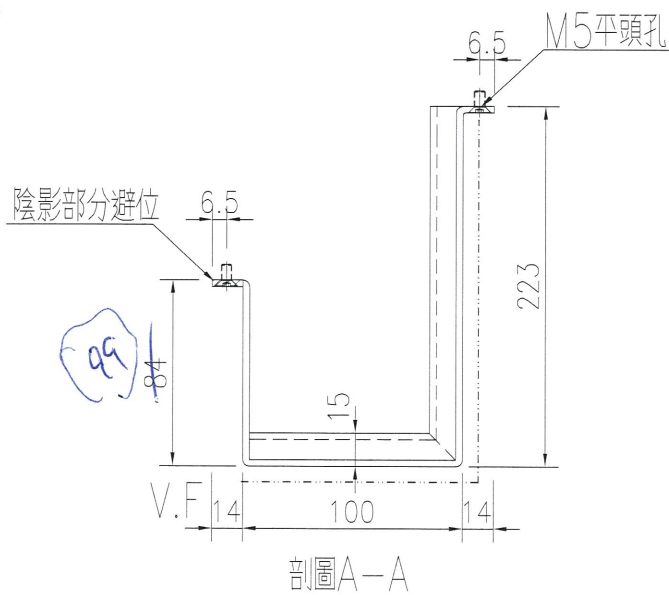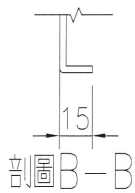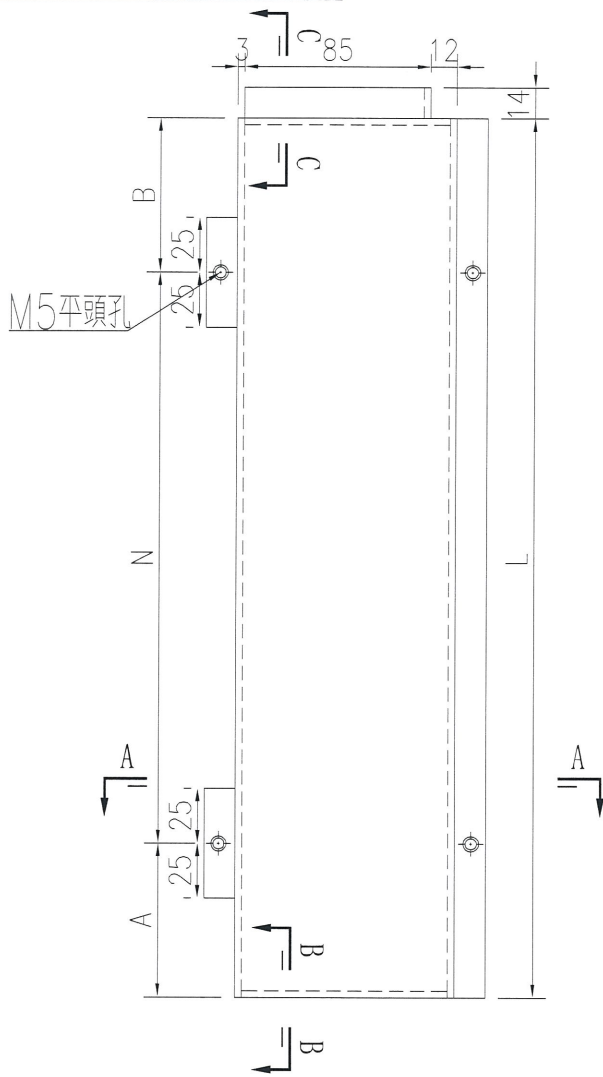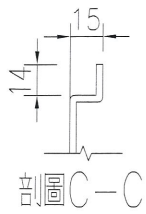


名稱	鋁板拆圖	制圖	吳禕瑜	2017.11.28	修改	A	B
材料	3mm鋁板	復核			日期	2018.3.14	2018.4.03
顏色	UCT519075XL-3(中灰)	批准			圖號	J833-DLB07	8



美特鋁質 有限公司  
MIDI Aluminium Fabricator Ltd.

鋁板編號	長度(L/mm)	A	N			B	L1	數量
J833-DLB07-2A	2510	260	300	x	7	150	187.5	7
J833-DLB07-2	2510	260	300	x	7	150	197.5	7
J833-DLB07-3	2860	230	300	x	8	230	197.5	12
J833-DLB07-4	2730	100	300	x	8	230	197.5	3


工程號 J-833 地盤 白石

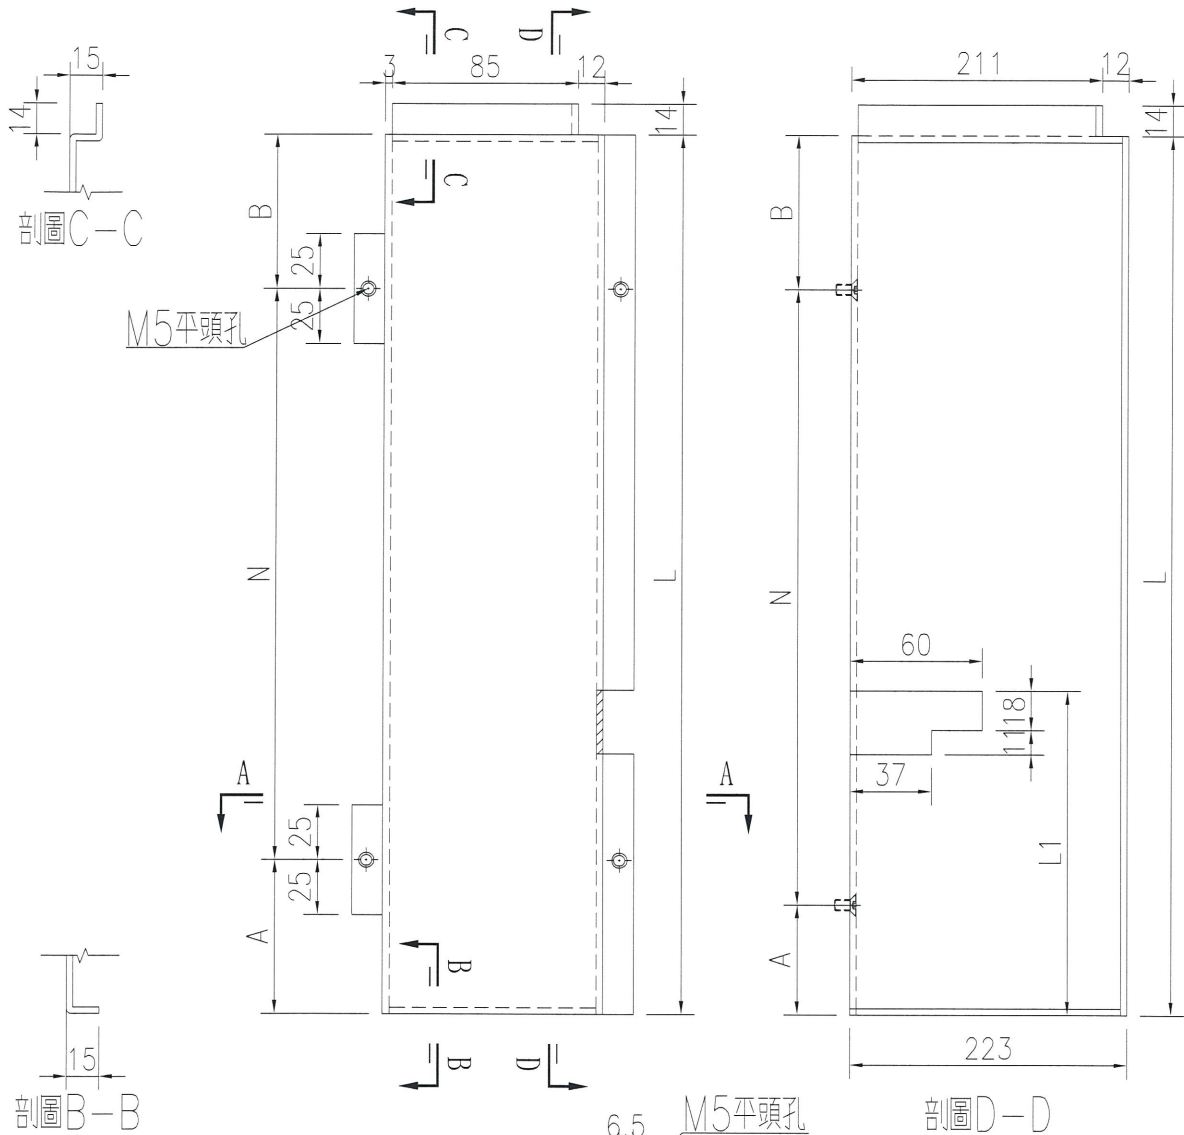


剖圖B-B

剖圖D-D

剖圖A-A

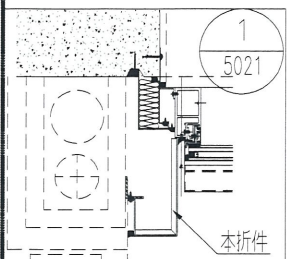





名稱	鋁板拆圖	制圖	吳禕瑜	2017.11.28	修改	A	B	C
材料	3mm鋁板	復核			日期	2018.3.14	2018.3.21	2018.4.03
顏色	UCT519075XL-3(中灰)	批准			圖號	J833-DLB07a		

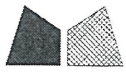

美特鋁質有限公司  
MIDI Aluminium Fabricator Ltd.

鋁板編號	長度(L/mm)	A	N	B	數量
J833-DLB08-1	2710	50	300 x 8	220	1

工程號 J-833 地盤 白石

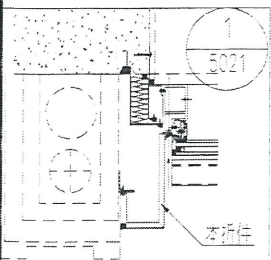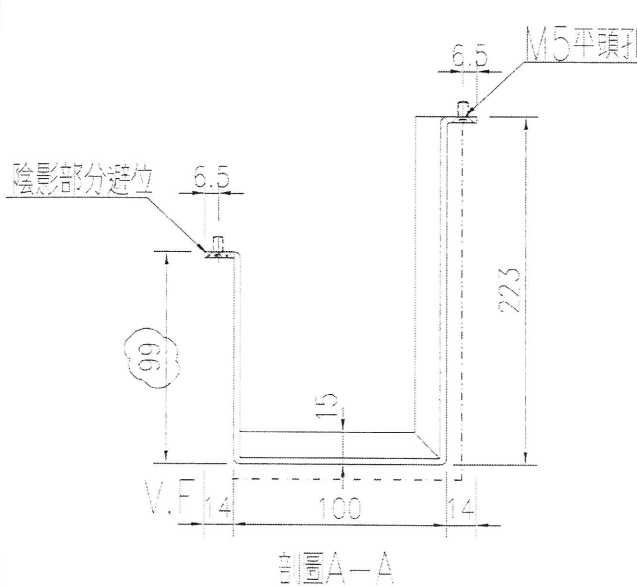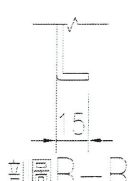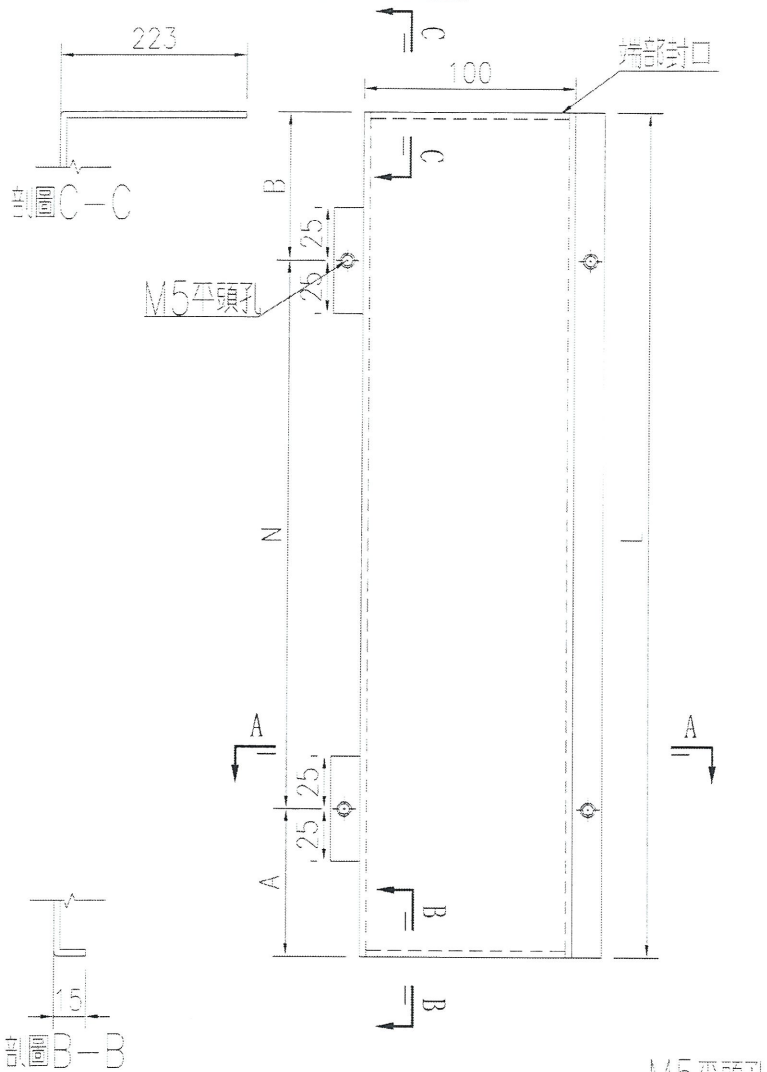



名稱	鋁板拆圖	制圖	吳輝瑜	2017.11.28	修改	A	B
材料	3mm鋁板	復核			日期	2018.3.14	2018.3.21
顏色	UCT519075XL-3(中灰)	批准			圖號	J833-DLB08	



美特鋁質 有限公司  
MIDI Aluminium Fabricator Ltd.

鋁板編號	長度(L/mm)	A	N	B	數量
J833-DLB09	390	120	150 x 1	120	⑥

工程號	J-833	地盤	白石
-----	-------	----	----

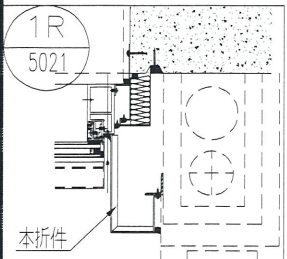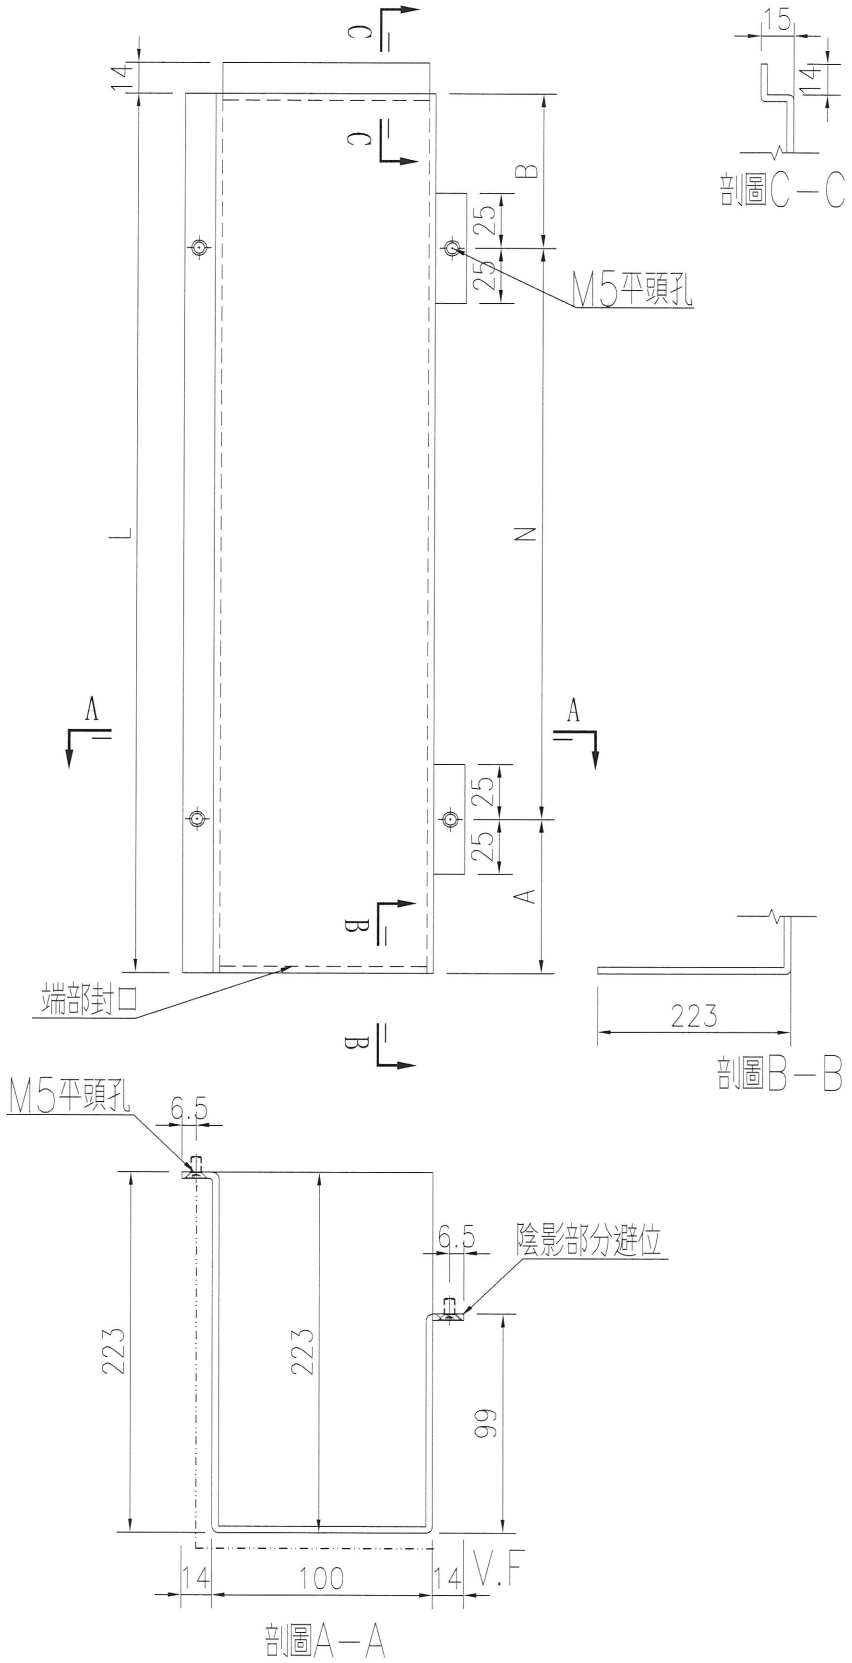




名稱	鋁板拆圖	制圖	吳禕瑜	2017.11.28	修改	A	B	
材料	3mm鋁板	復核			日期	2018.3.21	2018.4.03	
顏色	UCT519075XL-3(中灰)	批准			圖號	J833-DLB09		11



美特鋁質 有限公司  
MIDI Aluminium Fabricator Ltd.

鋁板編號	長度(L/mm)	A	N		B	數量
J833-DLB10-1	700	200	x	1	200	2
J833-DLB10-2	685	192.5	x	1	192.5	2
J833-DLB10-5	410	130	x	1	130	1
J833-DLB10-6	2730	100	x	8	230	(1)

工程號 J-833 地盤 白石

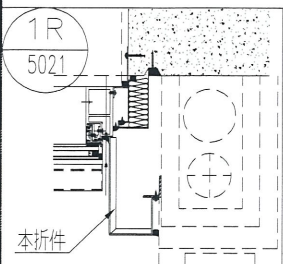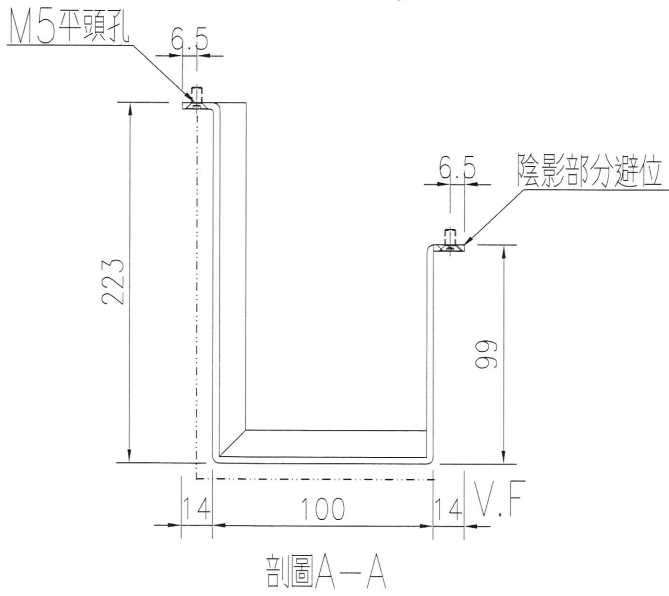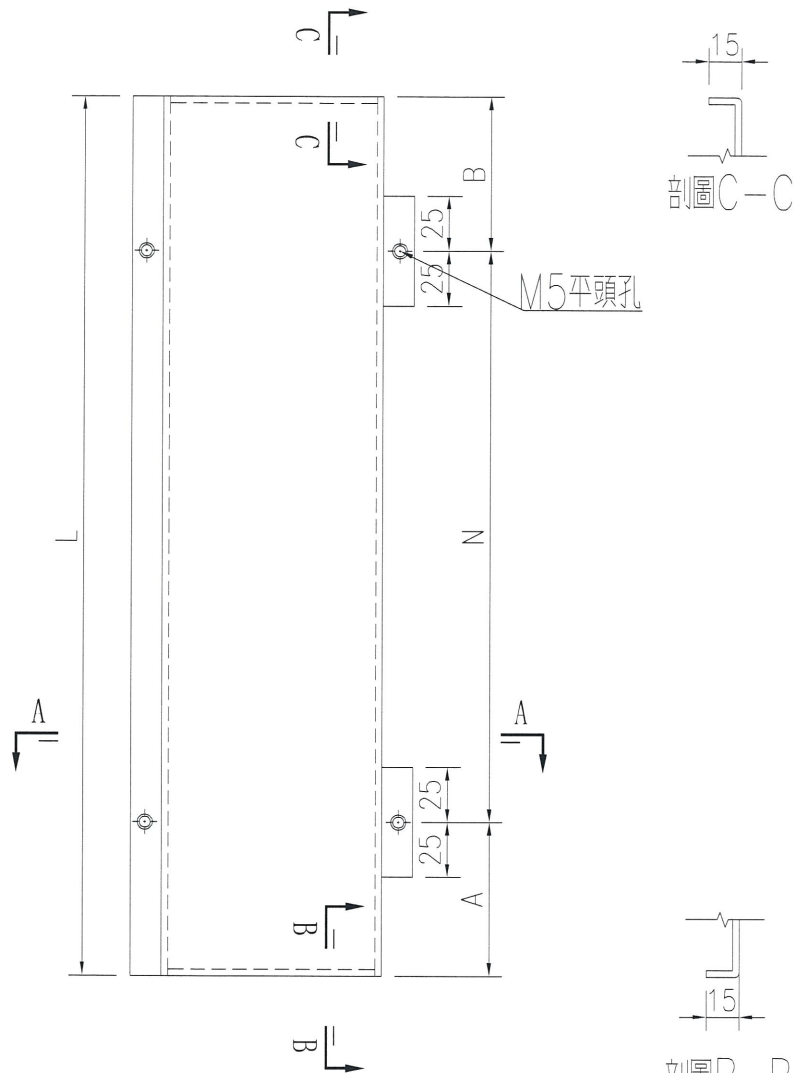

名稱	鋁板拆圖	制圖	吳禕瑜	2017.11.28	修改	A	B	
材料	3mm鋁板	復核			日期	2018.3.2	2018.4.03	
顏色	UCT519075XL-3(中灰)	批准			圖號	J833-DLB10		12









美特鋁質 有限公司  
MIDI Aluminium Fabricator Ltd.

鋁板編號	長度(L/mm)	A	N	B	數量
J833-DLB07R-1	610	155	300 x 1	155	5

工程號	J-833	地盤	白石
-----	-------	----	----

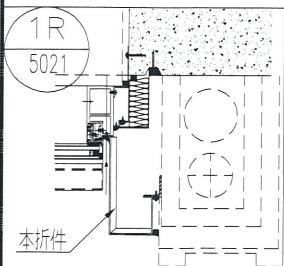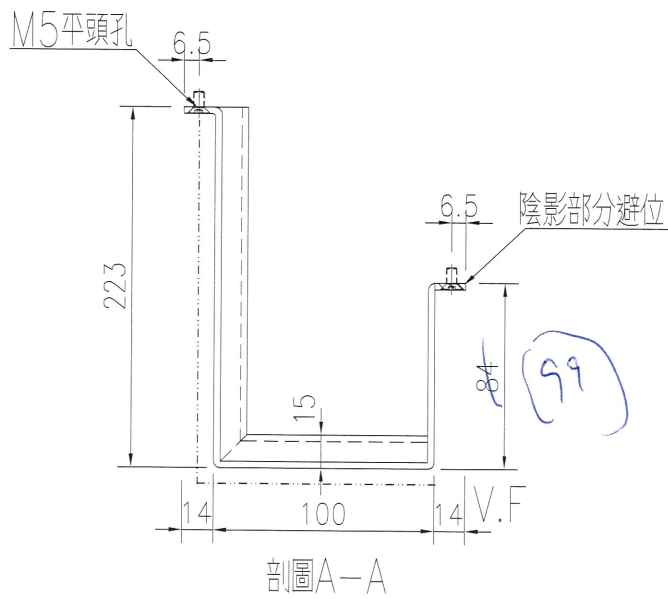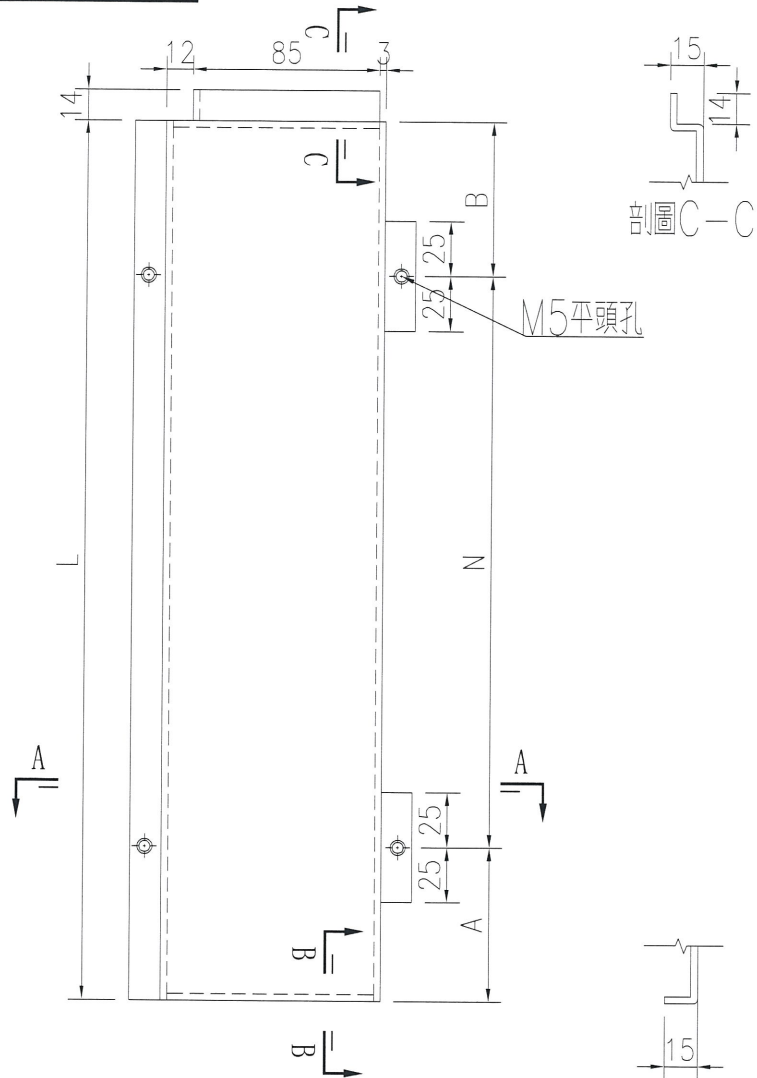


名稱	鋁板拆圖	制圖	吳禕瑜	2017.11.28	修改	A	B	C
材料	3mm鋁板	復核			日期	2018.3.14	2018.3.23	2018.4.03
顏色	UCT519075XL-3(中灰)	批准			圖號	J833-DLB07R		

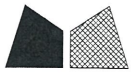



美特鋁質 有限公司  
MIDI Aluminium Fabricator Ltd.

鋁板編號	長度(L/mm)	A	N	B	L1	數量
J833-DLB07R-2A	2510	260	300 x 7	150	187.5	6
J833-DLB07R-2	2510	260	300 x 7	150	197.5	4
J833-DLB07R-3	2860	230	300 x 8	230	197.5	8
J833-DLB07R-4	2730	100	300 x 8	230	197.5	1

工程號 J-833 地盤 白石

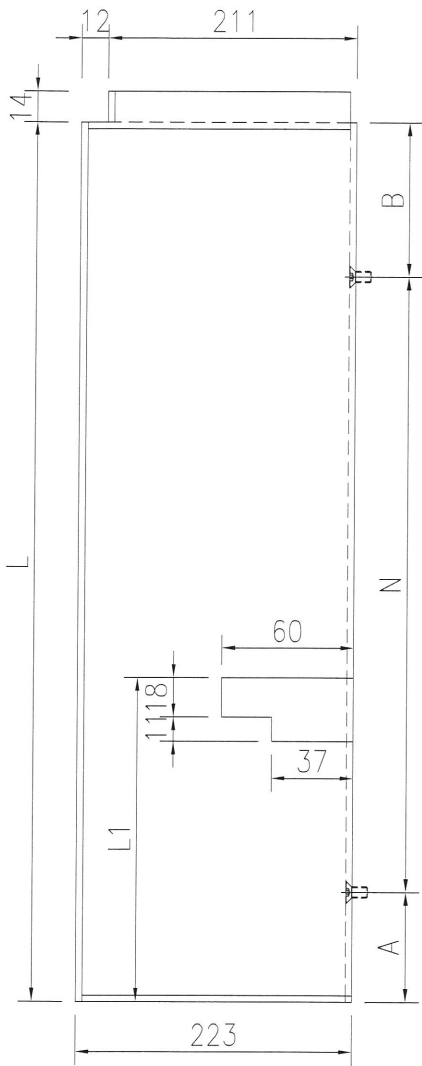


剖圖D-D

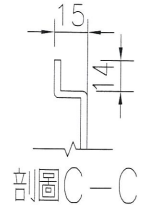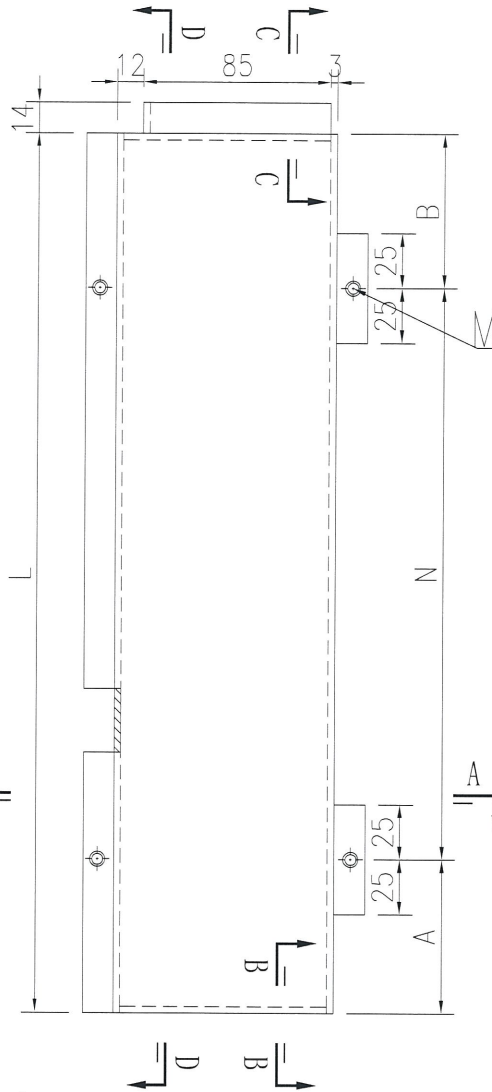


剖圖C-C


M5平頭孔

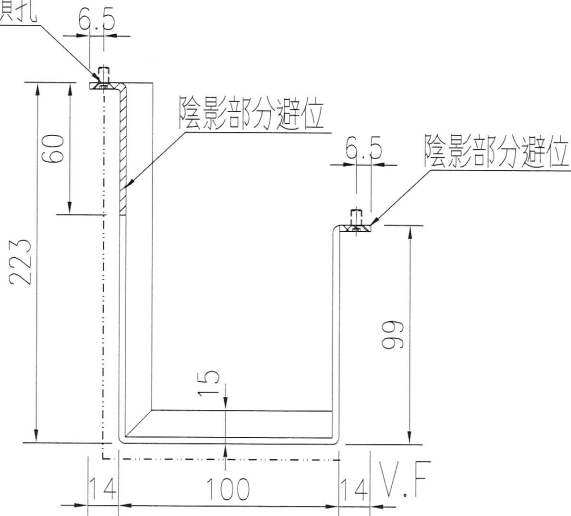

剖圖A-A

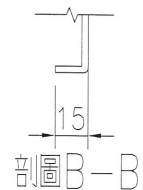


剖圖B-B

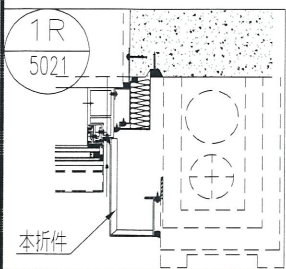

名稱	鋁板拆圖	制圖	吳禕瑜	2017.11.28	修改	A	B	C
材料	3mm鋁板	復核			日期	2018.3.14	2018.3.2	2018.4.03
顏色	UCT519075XL-3(中灰)	批准			圖號	J833-DLB07R <sub>a</sub> 15		








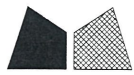

美特鋁質 有限公司  
MIDI Aluminium Fabricator Ltd.

鋁板編號	長度(L/mm)	A	N		B	數量
J833-DLB09R	390	120	150	x	1	120
						(7)

工程號 J-833 地盤 白石

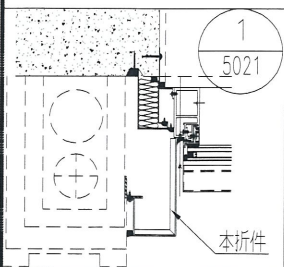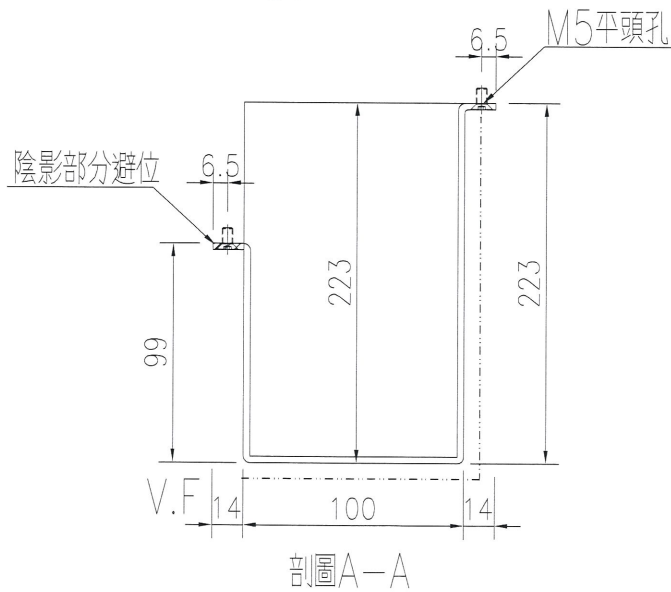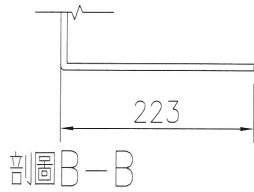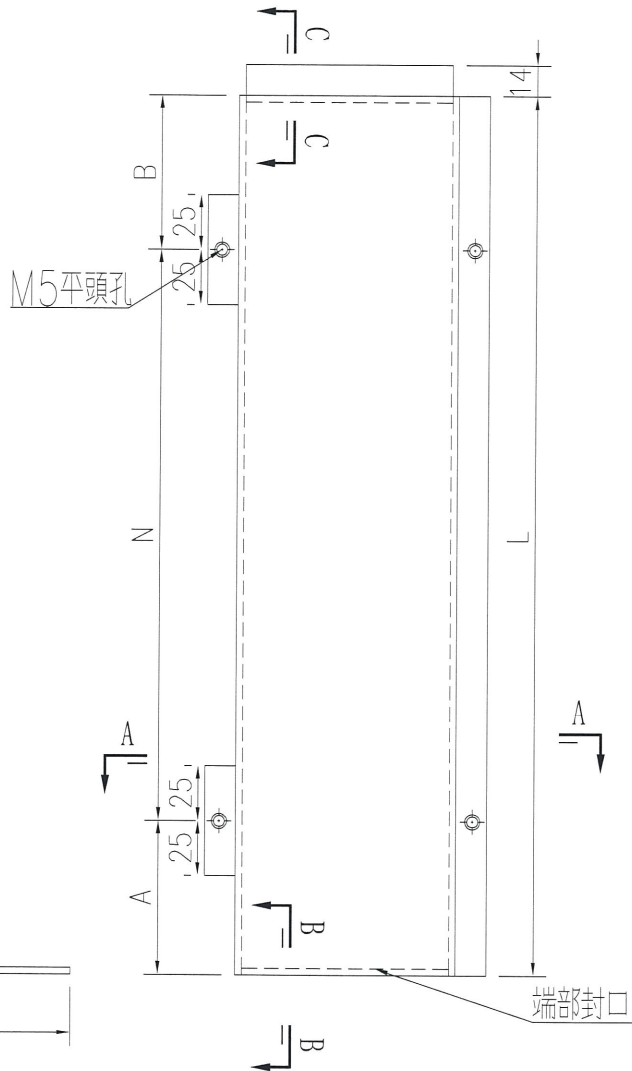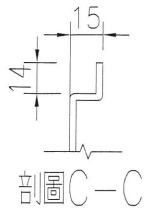





名稱	鋁板拆圖	制圖	吳禕瑜	2017.11.28	修改	A	B	
材料	3mm鋁板	復核			日期	2018.3.21	2018.4.03	
顏色	UCT519075XL-3(中灰)	批准			圖號	J833-DLB09R		17




美特鋁質 有限公司  
MIDI Aluminium Fabricator Ltd.

鋁板編號	長度(L/mm)	A	N		B	數量
I833-DLB10R-1	700	200	x	1	200	3
I833-DLB10R-2	685	192.5	x	1	192.5	3

工程號 J-833 地盤 白石

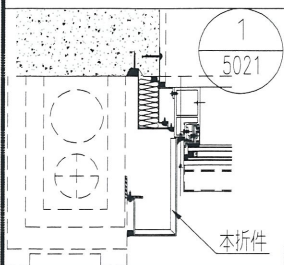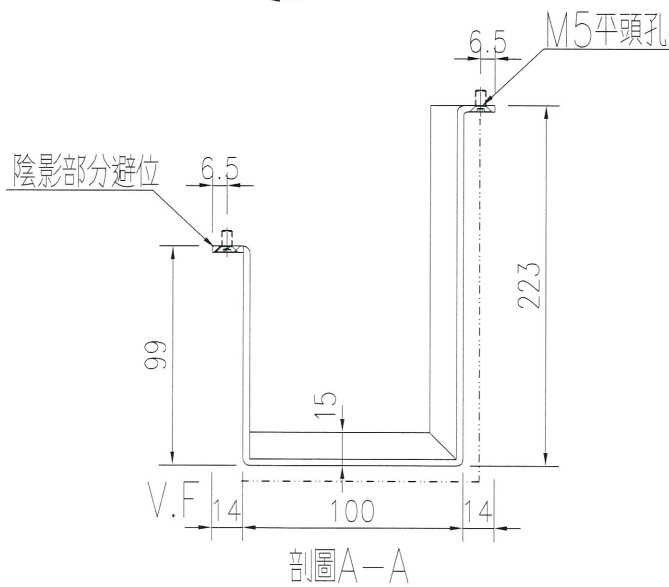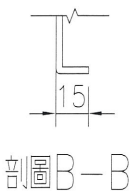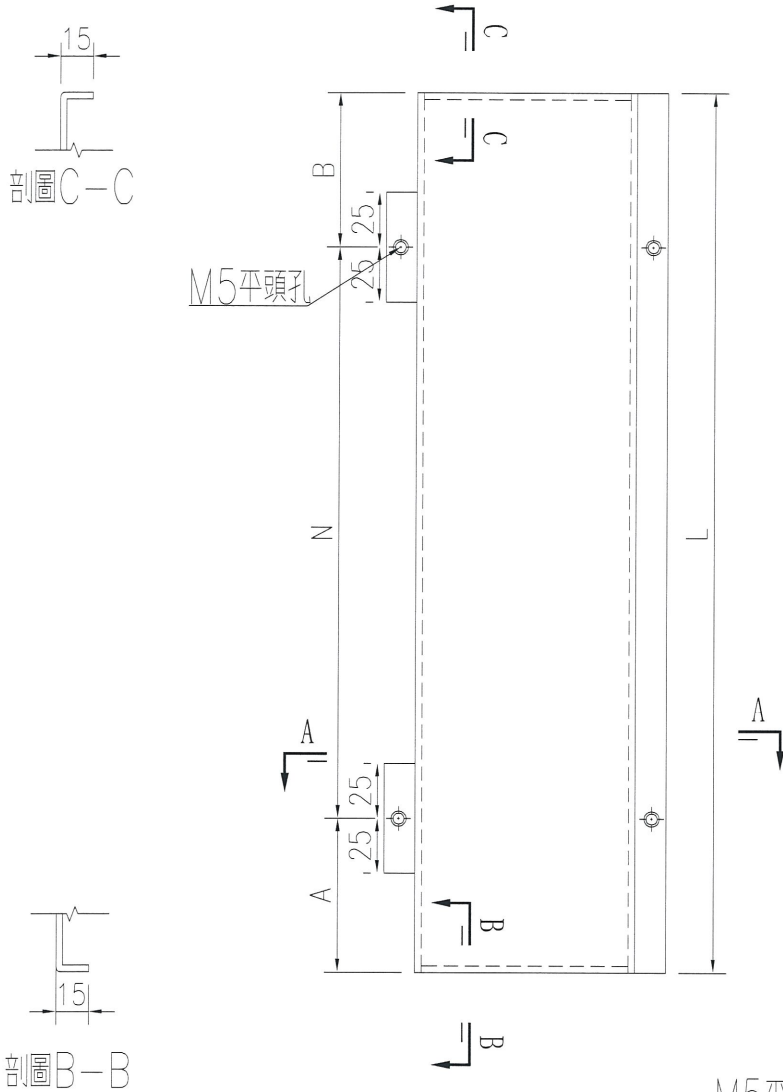


名稱	鋁板拆圖	制圖	吳禕瑜	2017.11.28	修改	A	B	
材料	3mm鋁板	復核			日期	2018.3.2	2018.4.03	
顏色	UCT519075XL-3(中灰)	批准			圖號	J833-DLB10R		

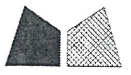


美特鋁質有限公司  
MIDI Aluminium Fabricator Ltd.

零件編號	長度(L/mm)	高度(H/mm)	A		N		B		數量
1833-DLB11-1	857	357.5	128.5	300	x	2	128.5	1	
1833-DLB11-1A	857	358.5	128.5	300	x	2	128.5	1	
1833-DLB11-1B	857	360.5	128.5	300	x	2	128.5	1	


工程號 J-833 地盤 白石

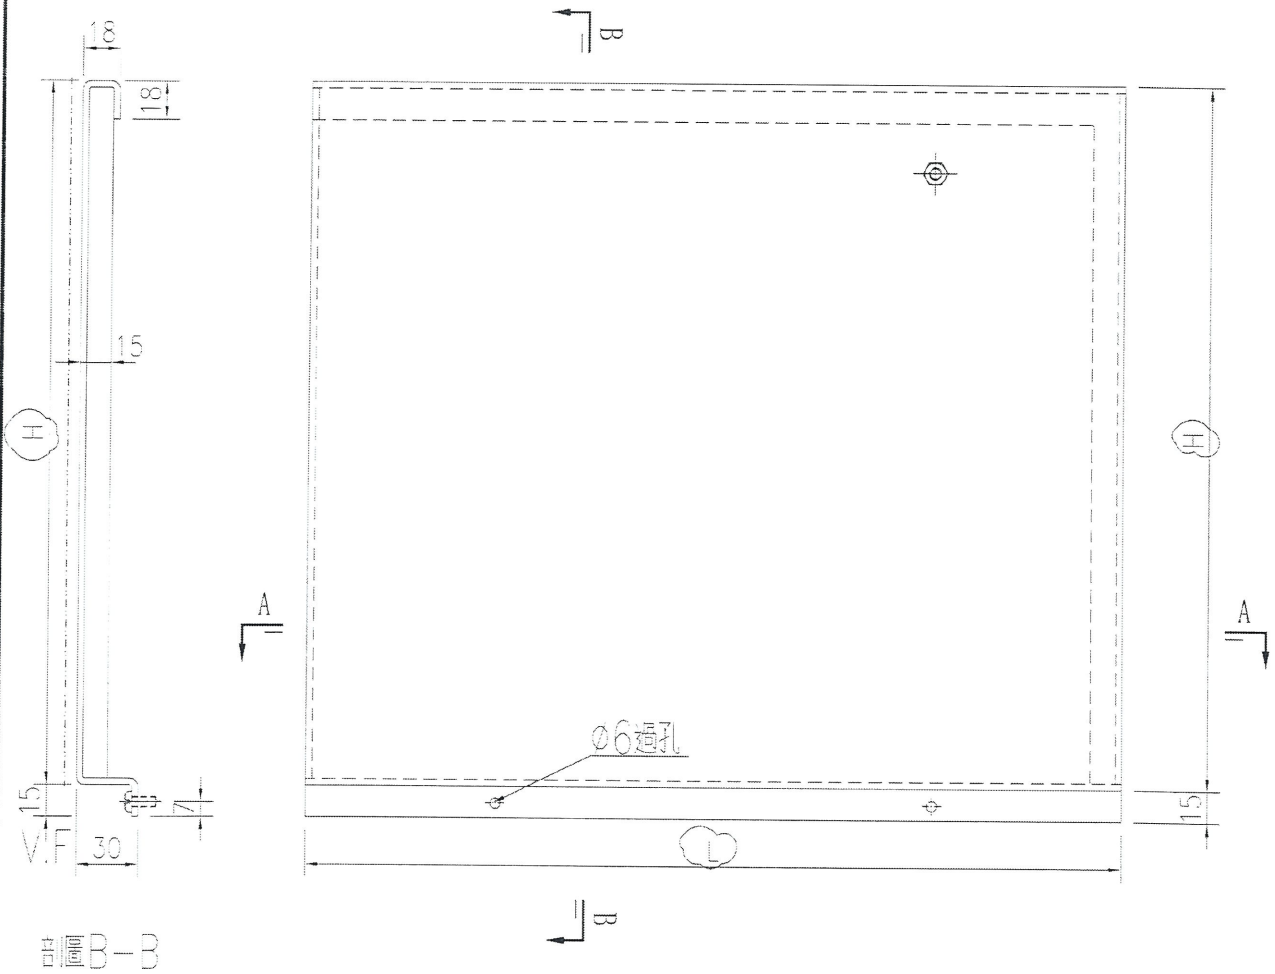

剖面B-B

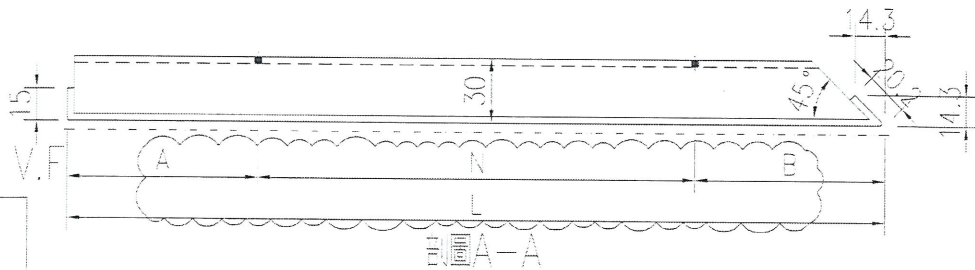

剖面A-A

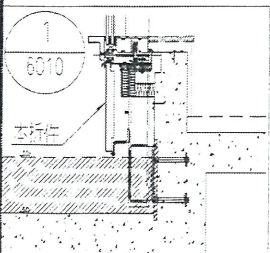



名稱	鋁板拆圖	制圖	吳建瑜	2017.11.27	修改	A	
材料	3mm鋁板	復核			日期	2018.3.22	
顏色	UCT519075XL-3(中灰)	批准			圖號	J833-DLB11	19




美特鋁質有限公司  
MIDI Aluminium Fabricator Ltd.

零件編號	長度(L-mm)	高度(H-mm)	A	N	B	數量
J833-DLB12-1	722	357.5	61	300	x 2	61
J833-DLB12-1A	722	358.5	61	300	x 2	61
J833-DLB12-1B	722	360.5	61	300	x 2	61
J833-DLB12-2	857	360.5	128.5	300	x 2	128.5
J833-DLB12-2A	857	348.5	128.5	300	x 2	128.5
J833-DLB12-2B	857	359.5	128.5	300	x 2	128.5


工程號 J-833 地盤 白石

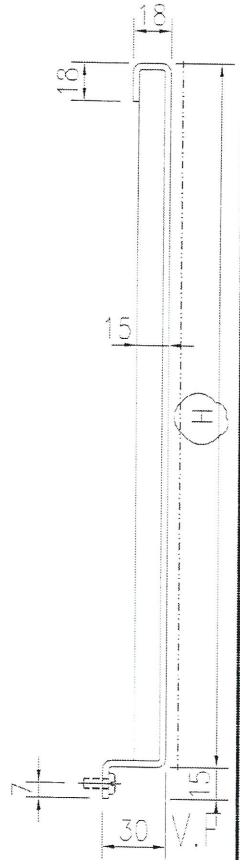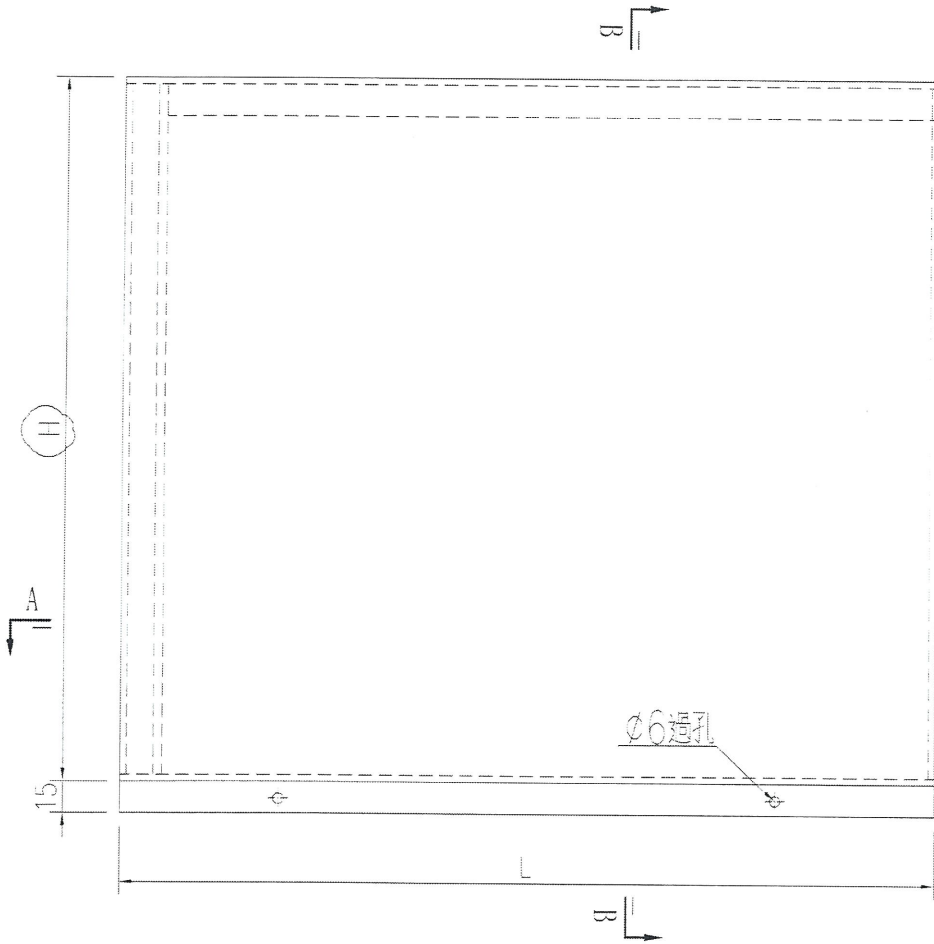

剖面圖 B-B

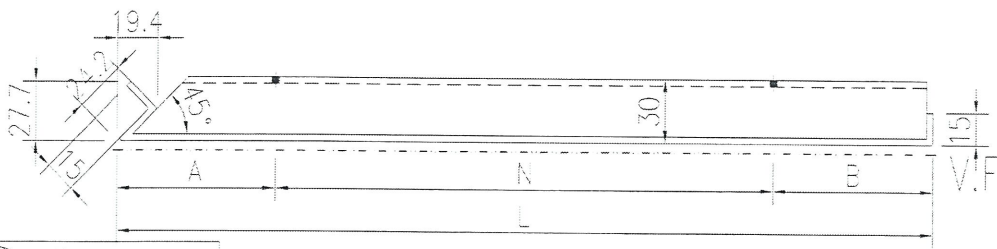


剖面圖 A-A

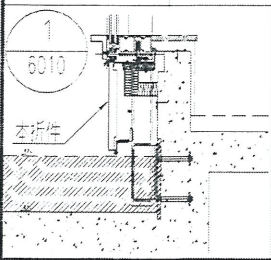

名稱	鋁板拆置	制圖	吳禕瑜	2017.11.27	修改	A
材料	3mm鋁板	復核			日期	2018.3.22
顏色	UCT519075XL-3(中灰)	批准			圖號	J833-DLB12


20

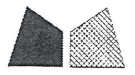


美特鋁質有限公司  
MIDI Aluminium Fabricator Ltd.

工程號 J-833 地盤 白石


背板編號	長度(L/mm)	高度(H/mm)	A	N	B	數量
1833-DLB13-1	1597.5	360.5	48.75	300	x 5	48.75 (2)
1833-DLB13-1A	1597.5	357.5	48.75	300	x 5	48.75 (1)
1833-DLB13-1B	1597.5	358.5	48.75	300	x 5	48.75 (1)
1833-DLB13-1C	1597.5	348.5	48.75	300	x 5	48.75 (1)
1833-DLB13-1D	1597.5	359.5	48.75	300	x 5	48.75 (1)
1833-DLB13-2	635	357.5	17.5	300	x 2	17.5 (1)
1833-DLB13-2A	635	358.5	17.5	300	x 2	17.5 (1)
1833-DLB13-2B	635	360.5	17.5	300	x 2	17.5 (1)

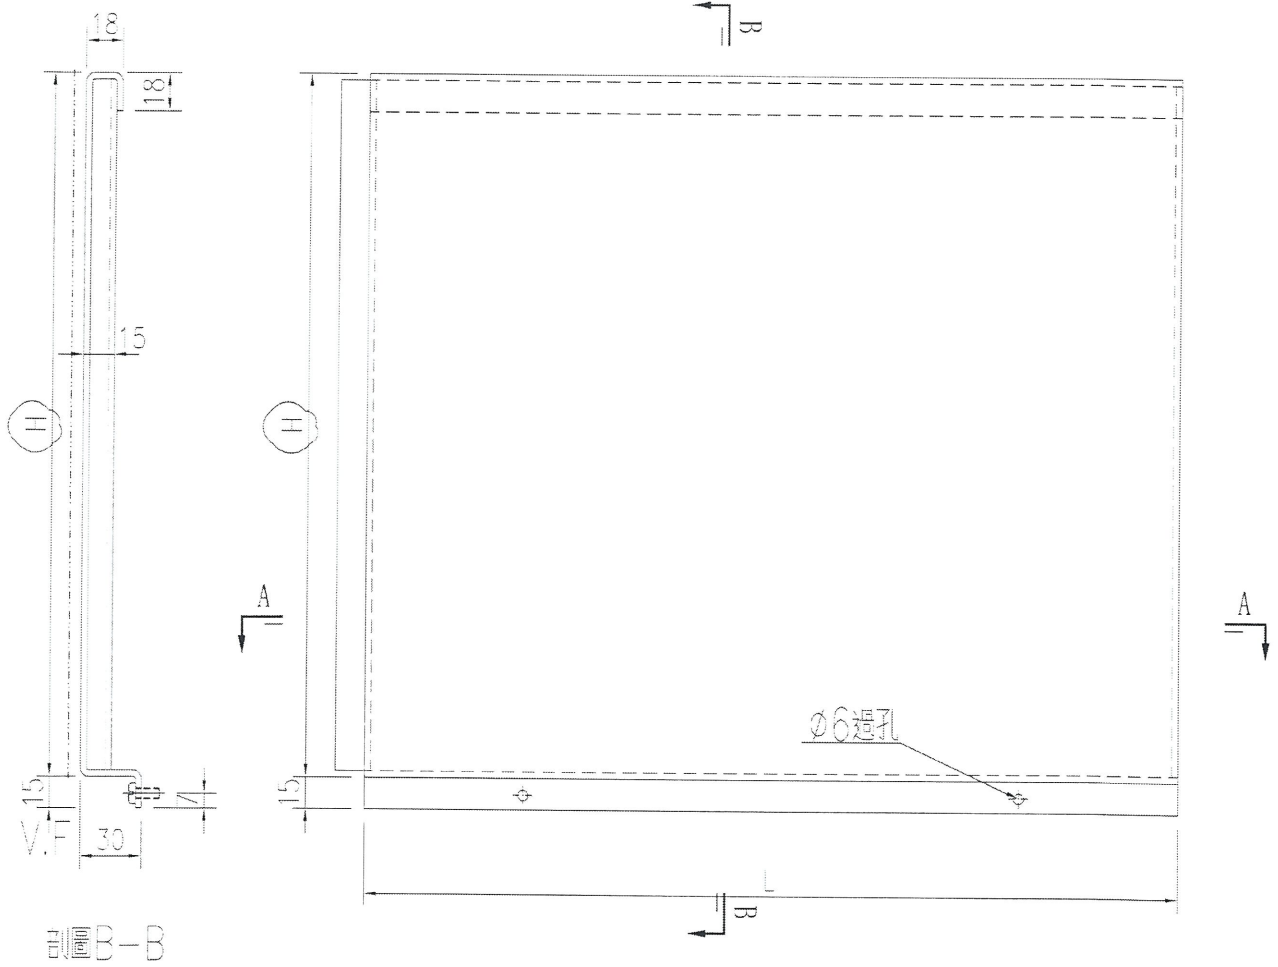

圖B-B

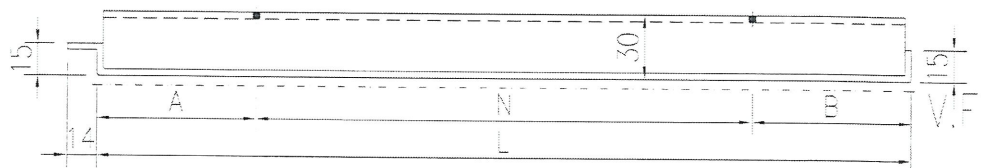

圖A-A

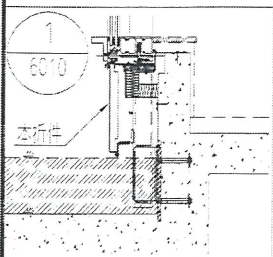

名稱	鋁框拆圖	制圖	吳禮瑜	2017.11.27	修改	A
材料	3mm鋁板	復核			日期	2018.3.22
顏色	UCT519075xL-3(中灰)	批准			圖號	J833-DLB13


21




美特鋁質 有限公司  
MIDI Aluminium Fabricator Ltd.

背板編號	長度(L, mm)	高度(H, mm)	A	N	B	數量		
1833-DLB14	722	360.5	61	300	x	2	61	1
>1833-DLB14A	722	348.5	61	300	x	2	61	1
<1833-DLB14B	722	359.5	61	300	x	2	61	1


工程號 J-833 地盤 白石

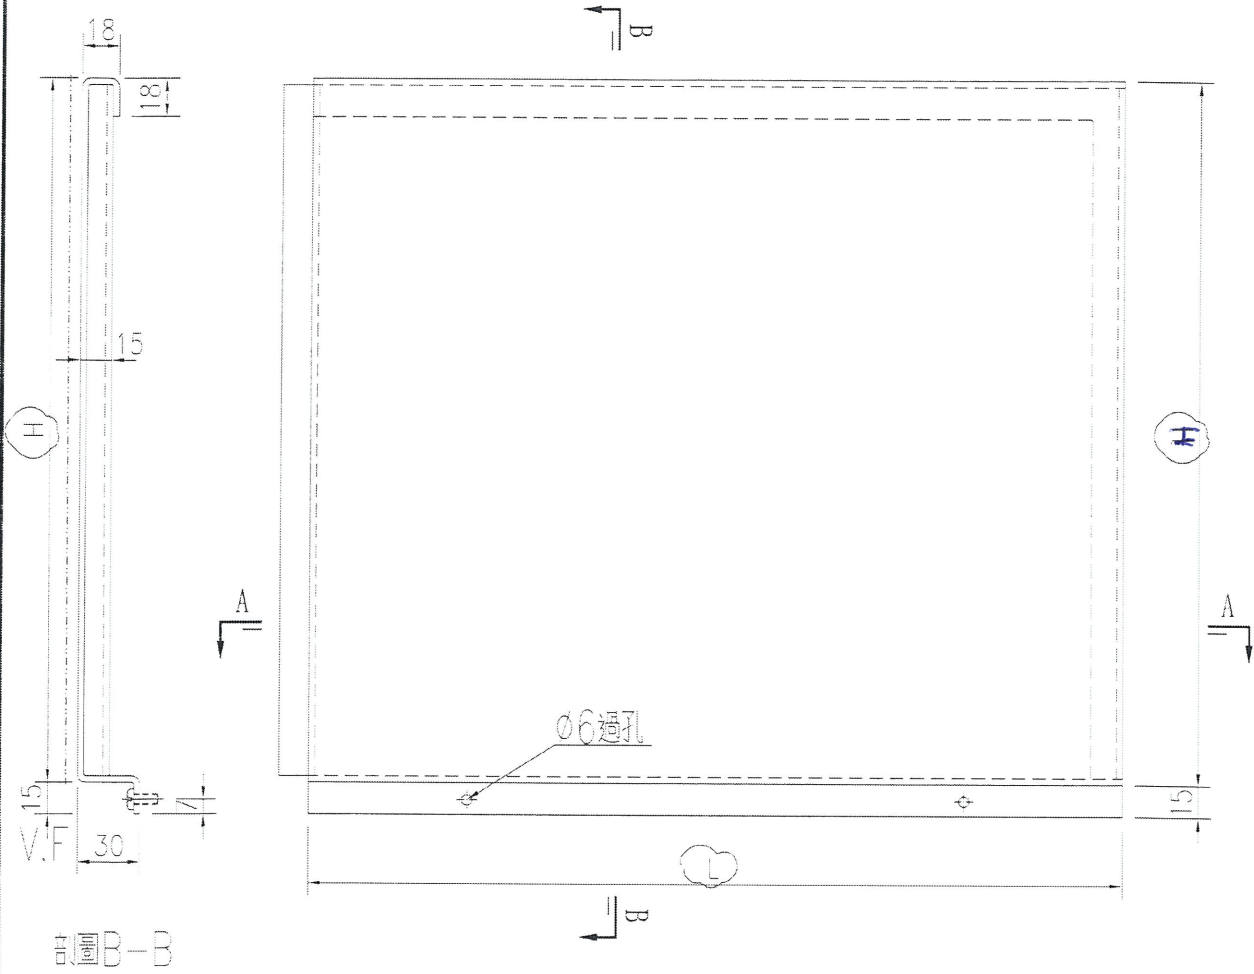

剖圖B-B

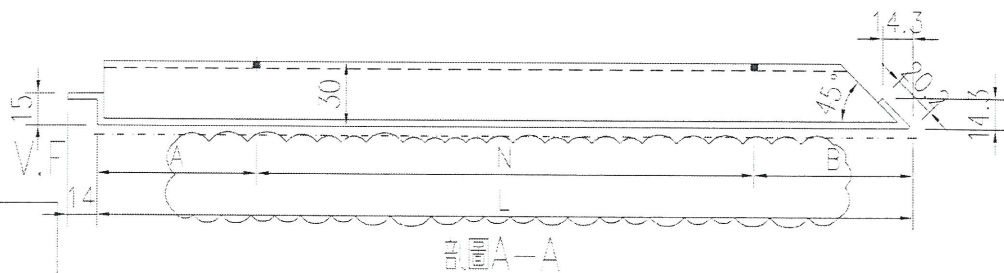


剖圖A-A

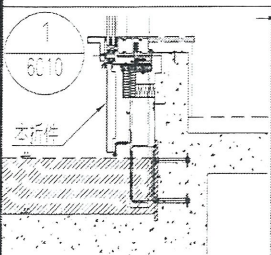

名稱	鋁板折圖	制圖	吳禮瑜	2017.11.27	修改	A	
材料	3mm鋁板	復核			日期	2018.3.22	
顏色	UCT519075XL-3(=灰)	批准			圖號	J833-DLB14	22






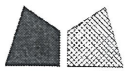

美特鋁質有限公司  
MIDi Aluminium Fabricator Ltd.

背板編號	長度(L/mm)	高度(H/mm)	A	N	B	數量
J833-DLB16-1	827	358.5	113.5	300 x 2	113.5	1
J833-DLB16-2	574.5	348.5	137.25	300 x 1	137.25	1
J833-DLB16-3	824.5	358.5	112.25	300 x 2	112.25	1
J833-DLB16-4	817	358.5	108.5	300 x 2	108.5	1

工程號 J-833 地盤 白石

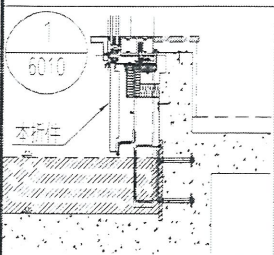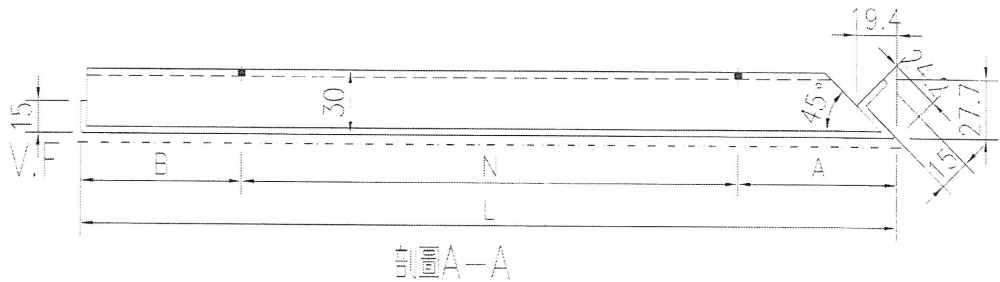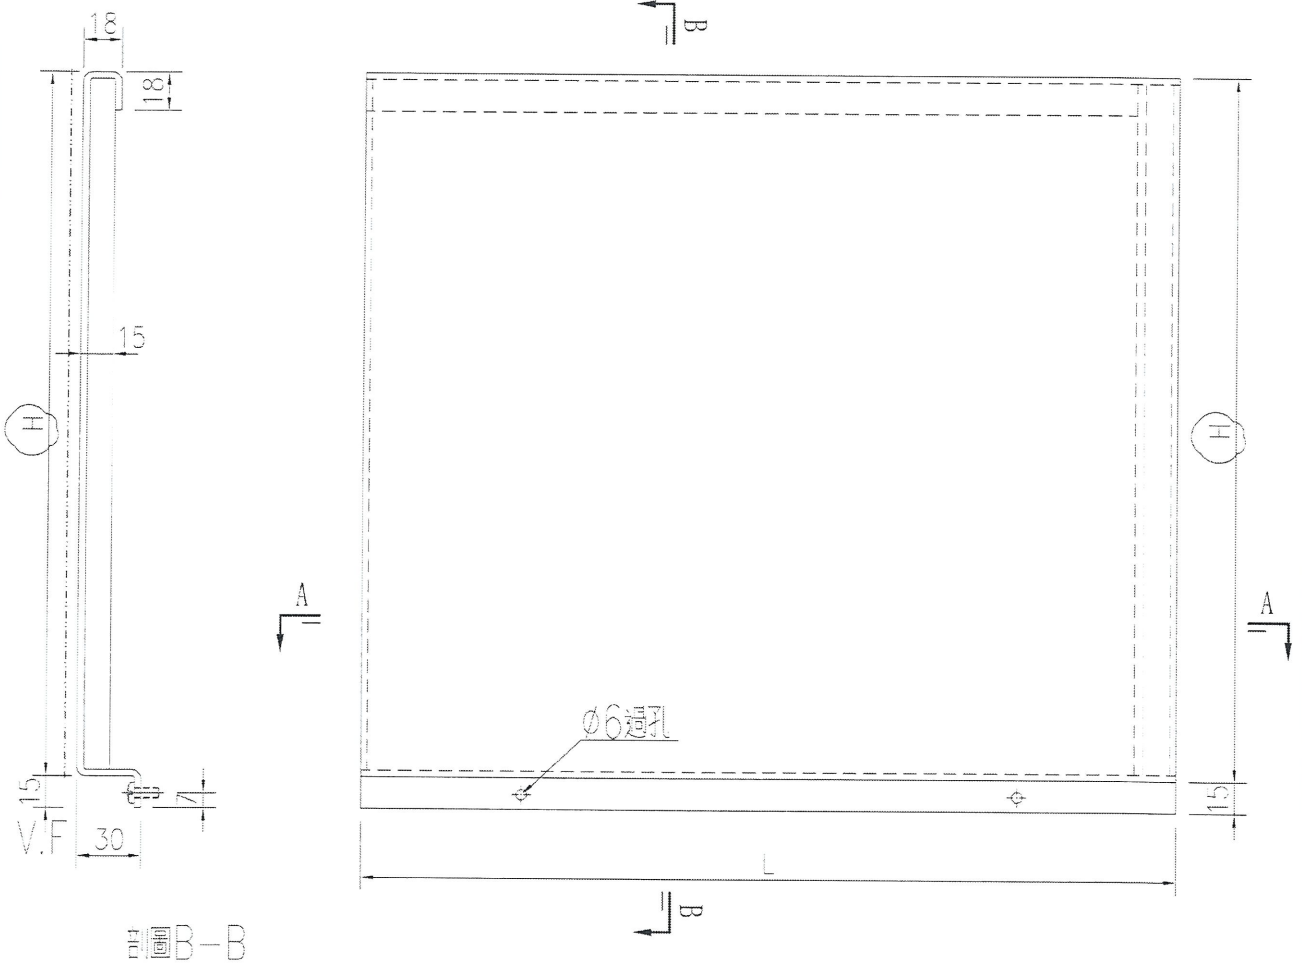


名稱	鋁板拆圖	制圖	吳禮瑜	2017.11.27	修改	A	
材料	3mm鋁板	復核			日期	2018.3.22	
顏色	UCT519075XL-3(中灰)	批准			圖號	J833-DLB16	24





美特鋁質 有限公司  
MDI Aluminium Fabricator Ltd.

序號	材料	規格	數量	備註
TDP-AP2	1210	200	200.1	155
TDP-AP2A	1210	205	205.1	155
TDP-AP2B	1210	特同表	特同表	155
TDP-AP2C	1210	220	220.1	155
TDP-AP5	1447.5	368	368	123.75
TDP-AP7	692.5	368	368	16.25
TDP-AP4	635	368	368.1	17.5
TDP-AP1A	635	282	282.1	17.5
TDP-AP6	1397.5	282	282.1	98.75
TDR-AP4	360	特同表	特同表	30

工程號 J-833 地盤 白石

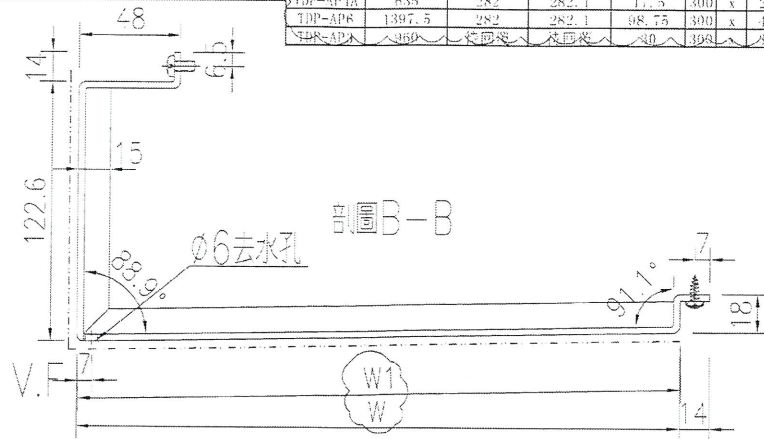

特製腳

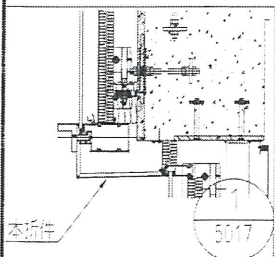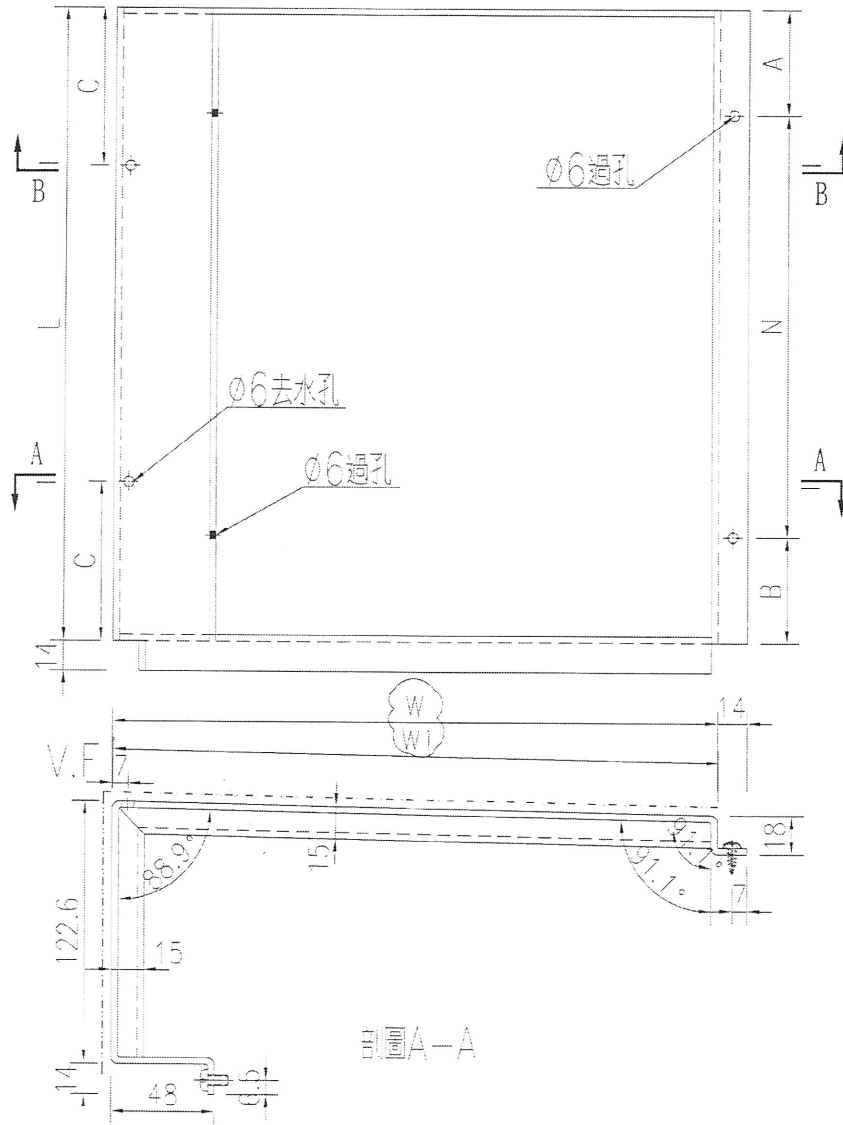

名稱	鋁板拆圖	制圖	吳禕瑜	2017.11.27	修改	A
材料	3mm鋁板	復核			日期	2018.3.22
顏色	UCT519075XL-3(=灰)	批准			圖號	J833-DLB18





25



美特鋁質 有限公司  
MIDI Aluminium Fabricator Ltd.

鋁板編號	長度(L/mm)	A	N	B	數量
J833-DLB20	390	120	150	120	(6)

工程號 J-833 地盤 白石

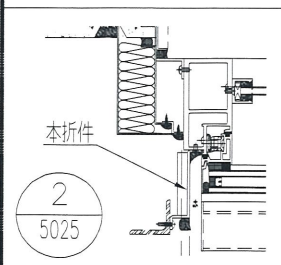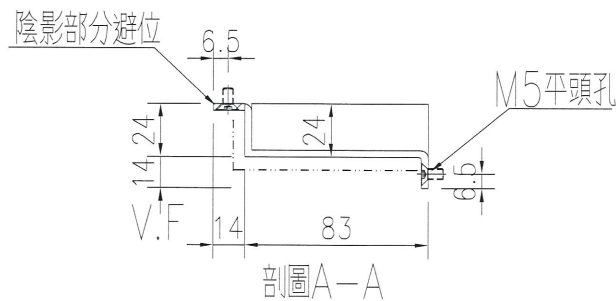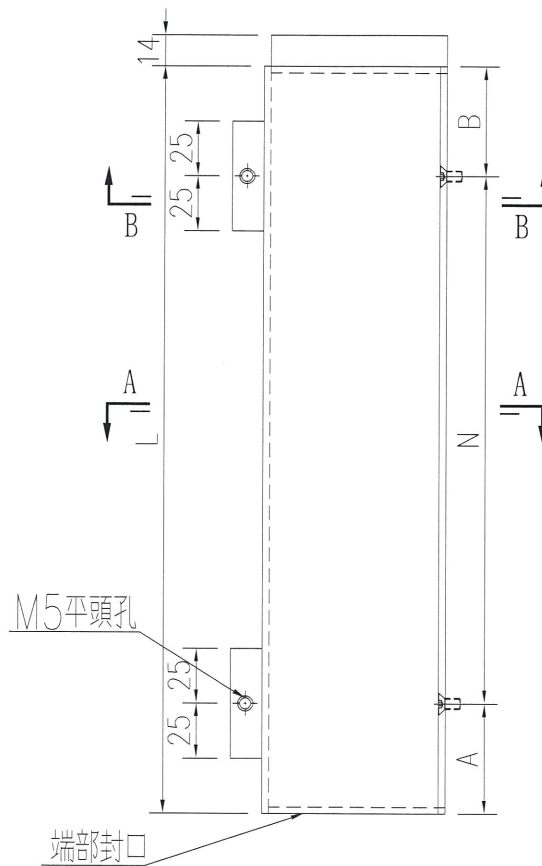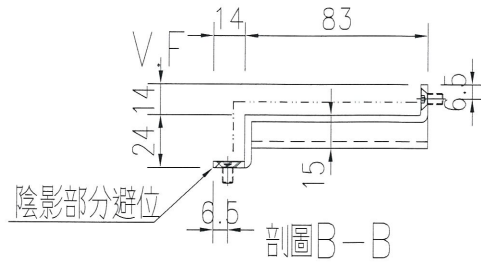

名稱	鋁板拆圖	制圖	吳禕瑜	2017.11.29	修改	A	B	
材料	3mm鋁板	復核			日期	2018.3.21	2018.4.03	26
顏色	UCT519075XL-3(中灰)	批准			圖號	J833-DLB20		







美特鋁質 有限公司  
MIDI Aluminium Fabricator Ltd.

鋁板編號	長度(L/mm)	A	N	B	數量
J833-DLB21-2	610	155	300 x 1	155	48

48

工程號 J-833 地盤 白石

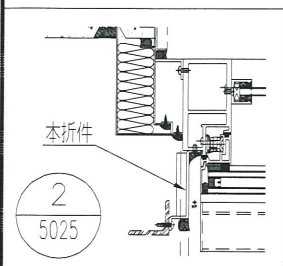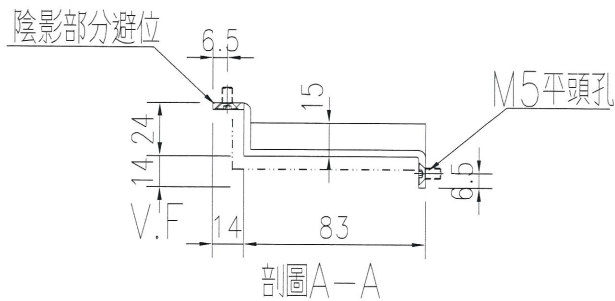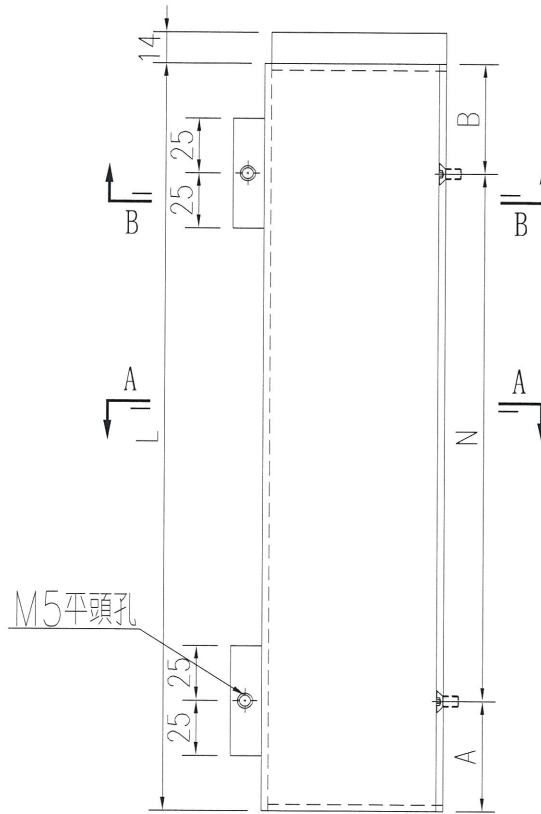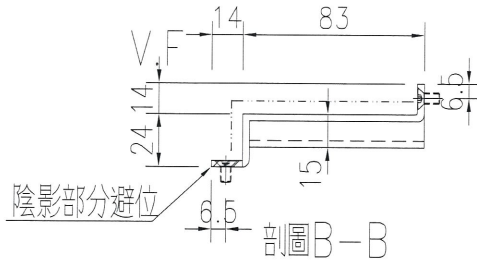





名稱	鋁板拆圖	制圖	吳禕瑜	2017.11.29	修改	A	B	
材料	3mm鋁板	復核			日期	2018.3.2	2018.4.03	27
顏色	UCT519075XL-3(中灰)	批准			圖號	J833-DLB21		



美特鋁質 有限公司  
MIDI Aluminium Fabricator Ltd.

鋁板編號	長度(L/mm)	A	N		B	L1	數量	
J833-DLB21-1A	2510	260	300	x	7	150	487.5	4
J833-DLB21-1	2510	260	300	x	7	150	197.5	4
J833-DLB21-3	2860	230	300	x	8	230	197.5	7

工程號 J-833 地盤 白石

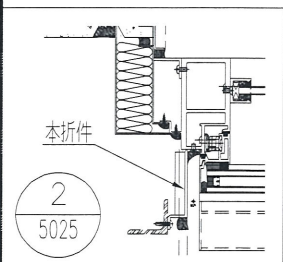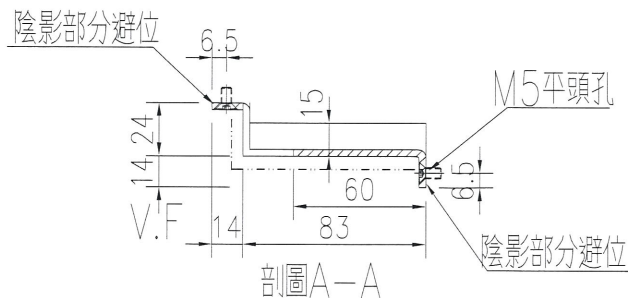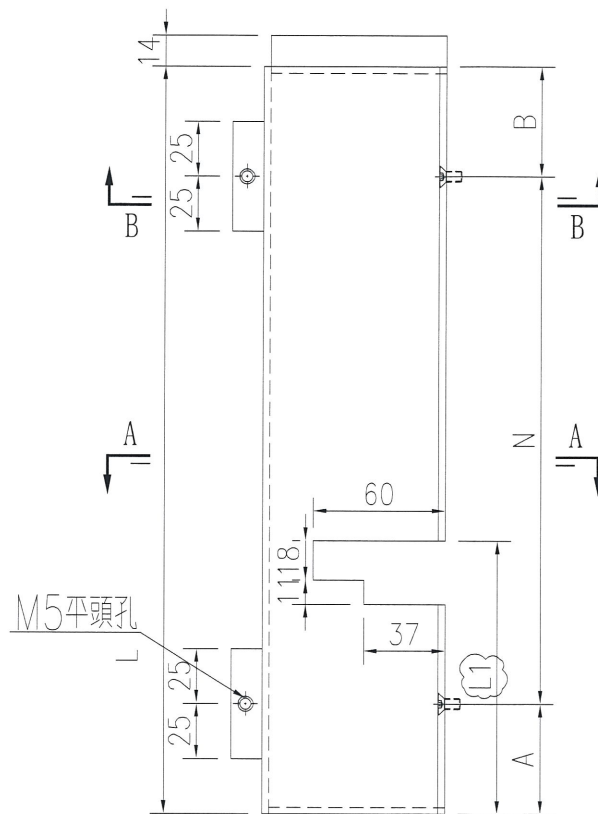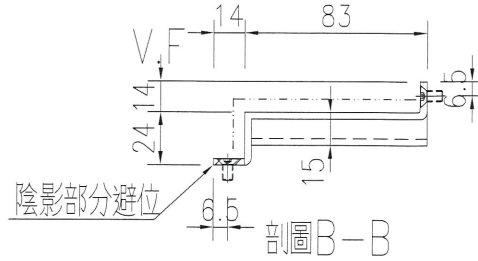

2  
5025

名稱	鋁板拆圖	制圖	吳禕瑜	2017.11.29	修改	A	B	
材料	3mm鋁板	復核			日期	2018.3.2	2018.4.03	28
顏色	UCT519075XL-3(中灰)	批准			圖號	J833-DLB21a		




美特鋁質 有限公司  
MIDI Aluminium Fabricator Ltd.


鋁板編號	長度(L/mm)	A	N			B	數量
J833-DLB22-1	410	130	150	x	1	130	2
J833-DLB22-2	685	192.5	300	x	1	192.5	③
J833-DLB22-3	700	200	300	x	1	200	④
J833-DLB22-4	2730	100	300	x	8	230	①

工程號 J-833 地盤 白石

陰影部分避位

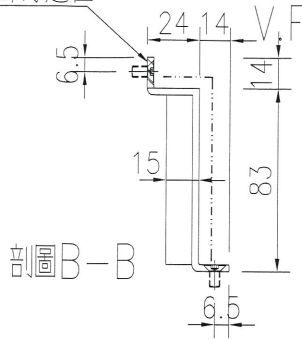


剖圖B-B

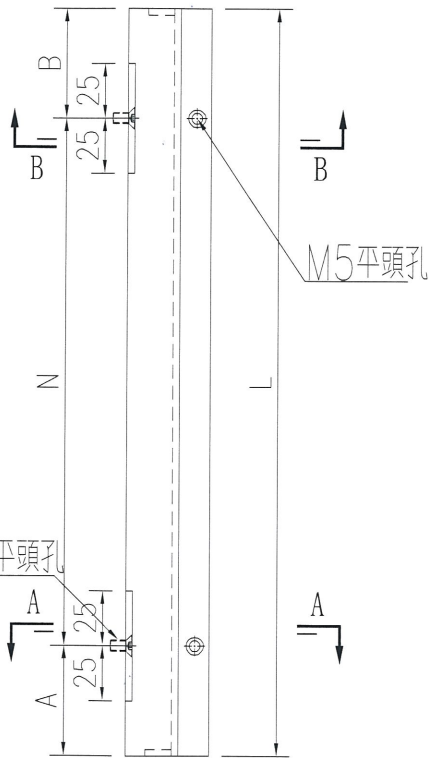


M5平頭孔

M5平頭孔

陰影部分避位

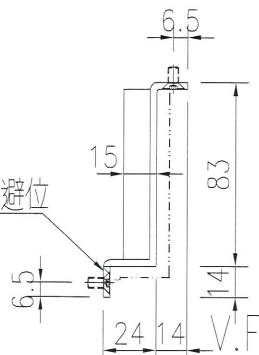

剖圖A-A

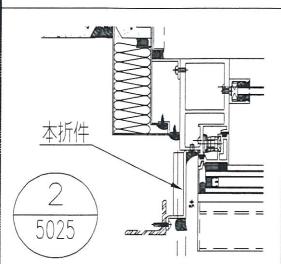





名稱	鋁板拆圖	制圖	吳禕瑜	2017.11.29	修改	A	B	
材料	3mm鋁板	復核			日期	2018.3.2	2018.4.03	29
顏色	UCT519075XL-3(中灰)	批准			圖號	J833-DLB22		



美特鋁質 有限公司  
MIDI Aluminium Fabricator Ltd.

背板編號	長度(L/mm)	A	N	B	L1	數量
J833-DLB23	3040	170	300 x 9	170	357.5	2

工程號	J-833	地盤	白石
-----	-------	----	----

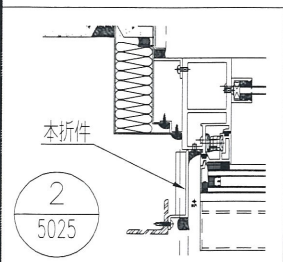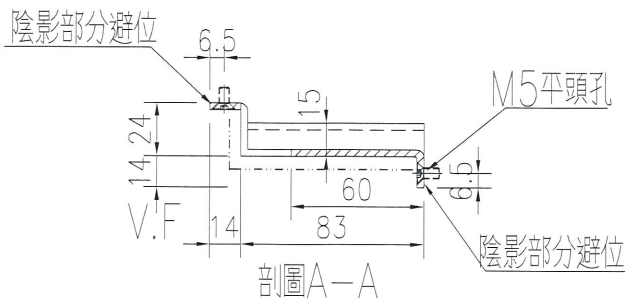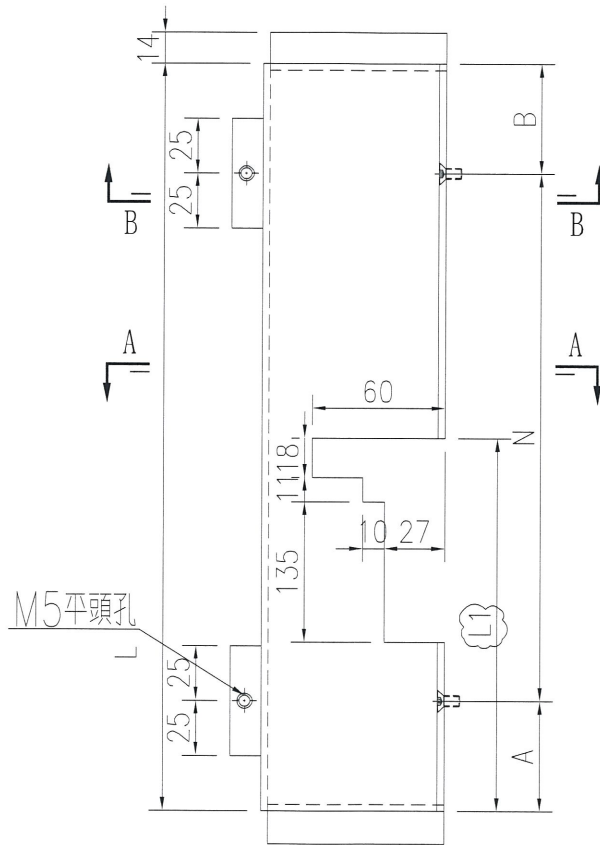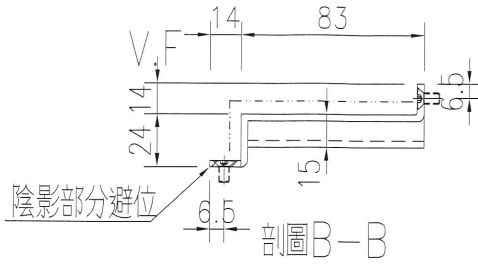





名稱	鋁板拆圖	制圖	吳禕瑜	2017.11.29	修改	A	B	
材料	3mm鋁板	復核			日期	2018.3.23	2018.4.03	
顏色	UCT519075XL-3(中灰)	批准			圖號	J833-DLB23		30



美特鋁質 有限公司  
MIDI Aluminium Fabricator Ltd.

鋁板編號	長度(L/mm)	A	N		B	數量
J833-DLB20R	390	120	150	x 1	120	(7)

工程號	J-833	地盤	白石
-----	-------	----	----

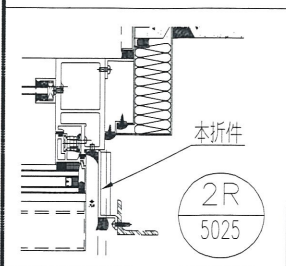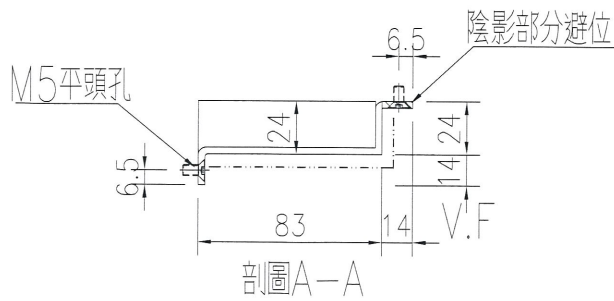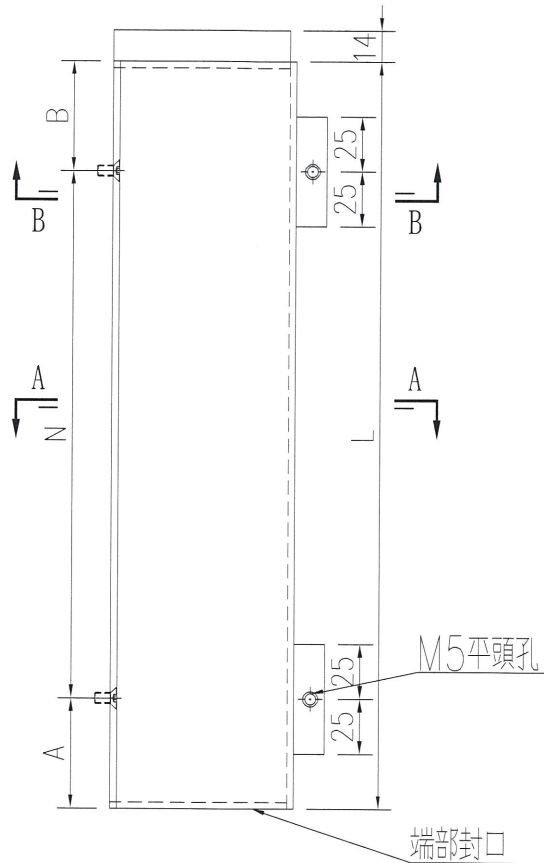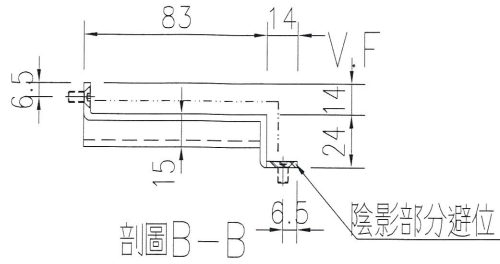

名稱	鋁板拆圖	制圖	吳禕瑜	2017.11.29	修改	A	B	
材料	3mm鋁板	復核			日期	2018.3.2	2018.4.03	31
顏色	UCT519075XL-3(中灰)	批准			圖號	J833-DLB20R		







美特鋁質 有限公司  
MIDI Aluminium Fabricator Ltd.

鋁板編號	長度(L/mm)	A	N		B	數量
J833-DLB21R-2	610	155	300	x 1	155	<del>88</del>

78

工程號	J-833	地盤	白石
-----	-------	----	----

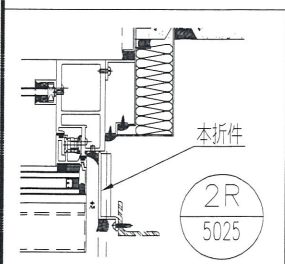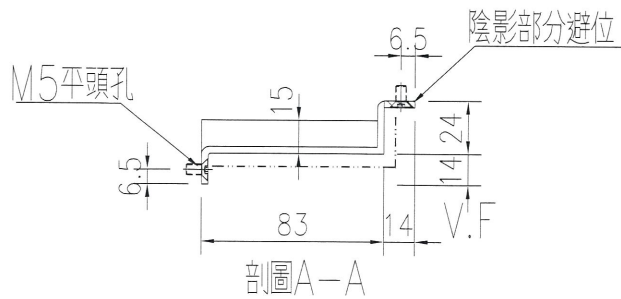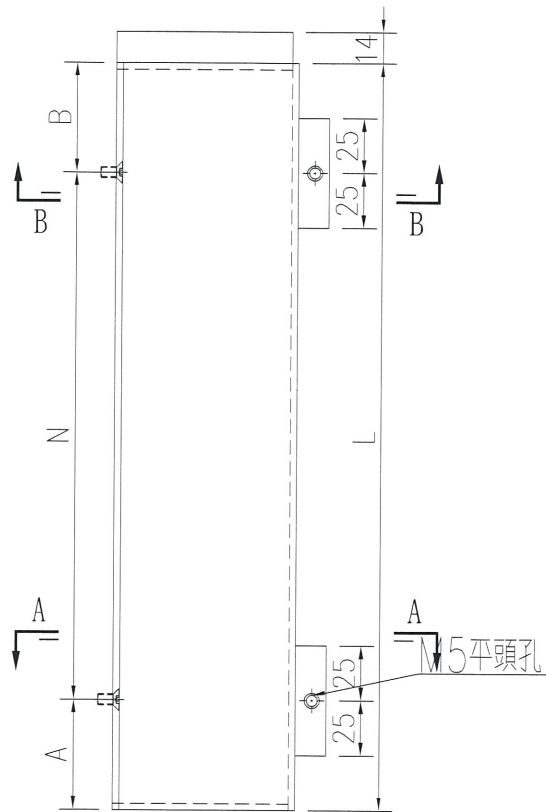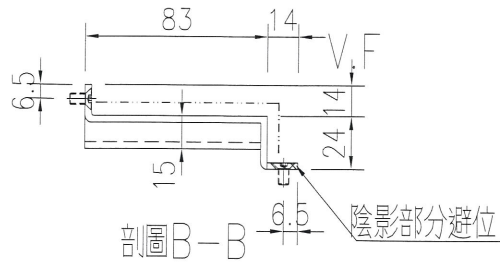





名稱	鋁板拆圖	制圖	吳禕瑜	2017.11.29	修改	A	B	
材料	3mm鋁板	復核			日期	2018.3.2	2018.4.03	
顏色	UCT519075XL-3(中灰)	批准			圖號	J833-DLB21R		32



美特鋁質 有限公司  
MIDI Aluminium Fabricator Ltd.

鋁板編號	長度(L/mm)	A	N			B	L1	數量
J833-DLB21R-1A	2510	260	300	x	7	150	487.5	(5)
J833-DLB21R-1	2510	260	300	x	7	150	197.5	(15)
J833-DLB21R-3	2860	230	300	x	8	230	197.5	(15)

工程號 J-833 地盤 白石

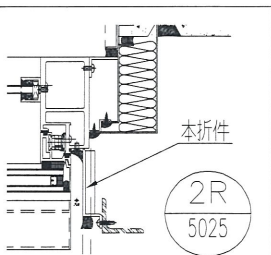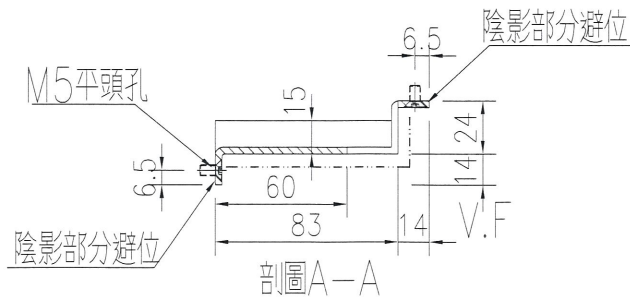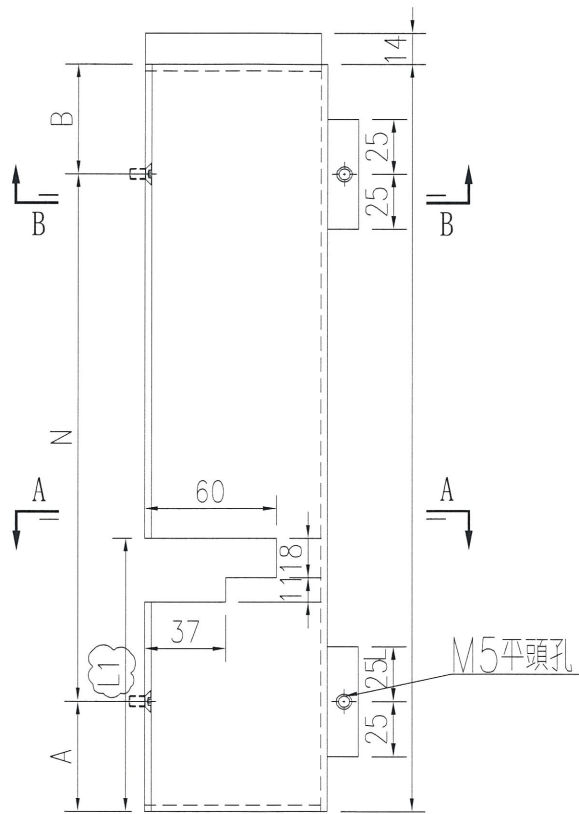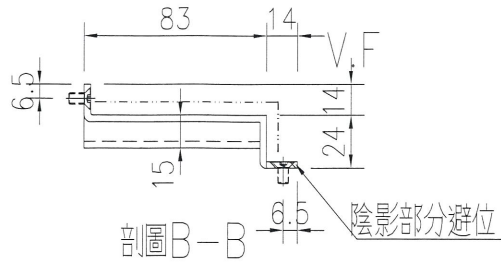





名稱	鋁板拆圖	制圖	吳禕瑜	2017.11.29	修改	A	B	
材料	3mm鋁板	復核			日期	2018.3.21	2018.4.03	33
顏色	UCT519075XL-3(中灰)	批准			圖號	J833-DLB21Rc		



美特鋁質 有限公司  
MIDI Aluminium Fabricator Ltd.

鋁板編號	長度(L/mm)	A	N		B	數量
J833-DLB22R-1	410	130	150	x 1	130	2
J833-DLB22R-2	2730	100	300	x 8	230	3
J833-DLB22R-3	700	200	300	x 1	200	2
J833-DLB22R-4	685	192.5	300	x 1	192.5	6

工程號 J-833 地盤 白石

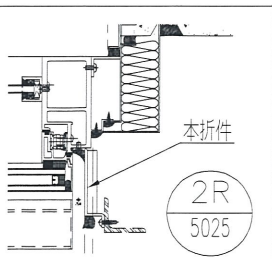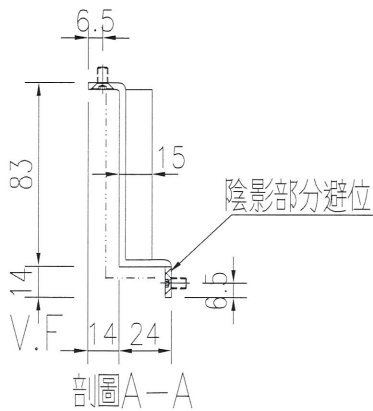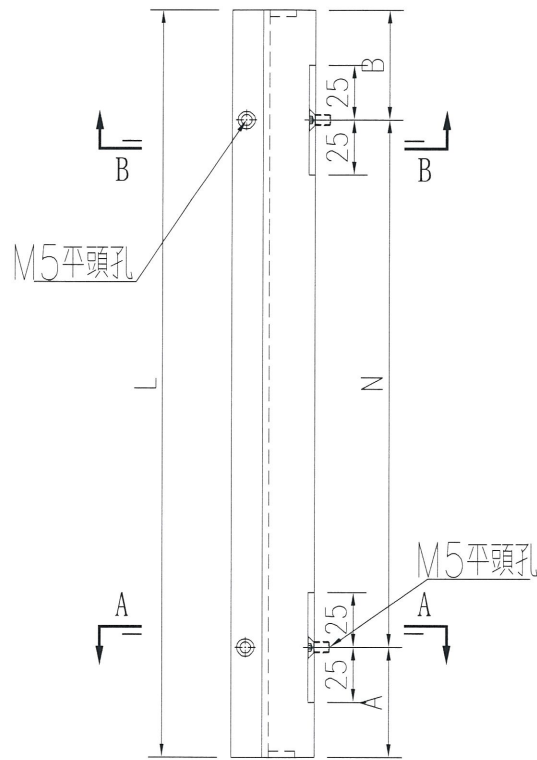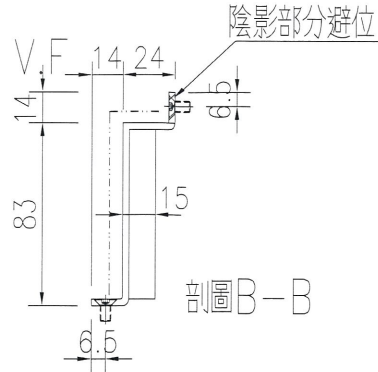





名稱	鋁板拆圖	制圖	吳禕瑜	2017.11.29	修改	A	B	
材料	3mm鋁板	復核			日期	2018.3.21	2018.4.03	34
顏色	UCT519075XL-3(中灰)	批准			圖號	J833-DLB22R		



美特鋁質 有限公司  
MIDI Aluminium Fabricator Ltd.

背板編號	長度(L/mm)	A	N			B	L1	數量
J833-DLB23R-1	3040	170	300	x	9	170	357.5	③
J833-DLB23R-2	3044	172	300	x	9	172	357.5	1
J833-DLB23R-3	3038	169	300	x	9	169	357.5	1
J833-DLB23R-4	3036	168	300	x	9	168	357.5	1

工程號 J-833 地盤 白石

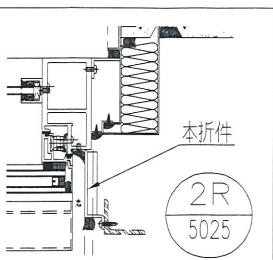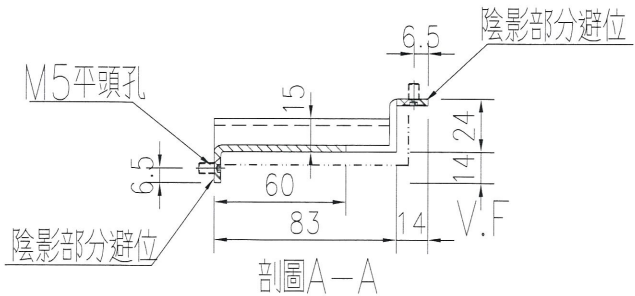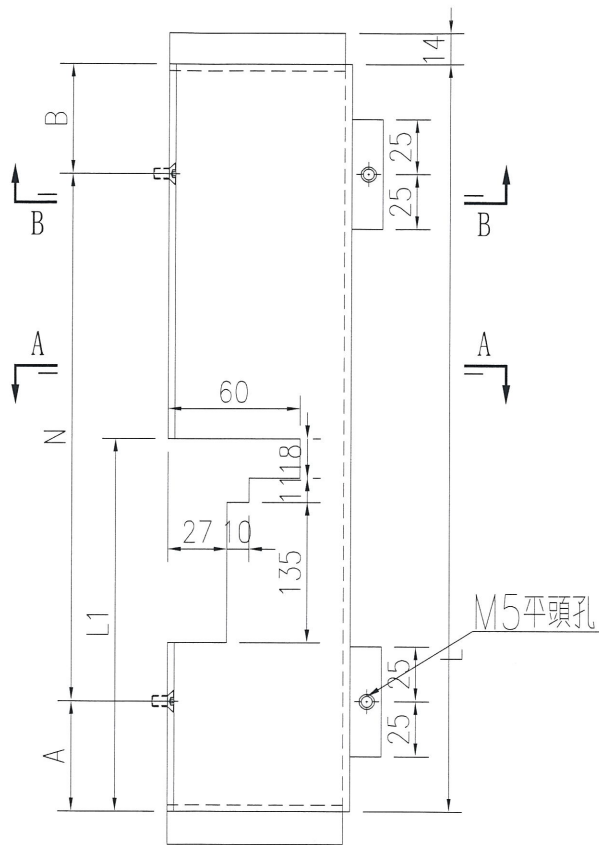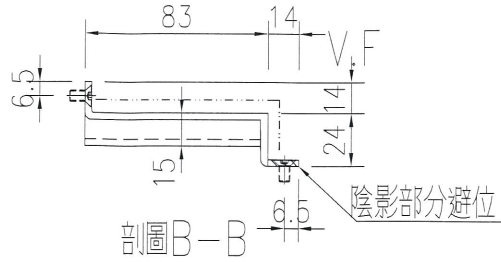


名稱	鋁板拆圖	制圖	吳禕瑜	2018.3.23	修改	A	
材料	3mm鋁板	復核			日期	2018.4.03	35
顏色	UCT519075XL-3(中灰)	批准			圖號	J833-DLB23R	




美特鋁質 有限公司  
MIDI Aluminium Fabricator Ltd.

物料編號	長度L	L1	數量	N	A	n	a	鋁角編號	使用位置
1833-DLB24	2857.5	357.5	1	300	x	9	78.75	(300 x 8) 228.8	SK36-L11 T6-CW17

工程號	J-833	地盤	白石
-----	-------	----	----

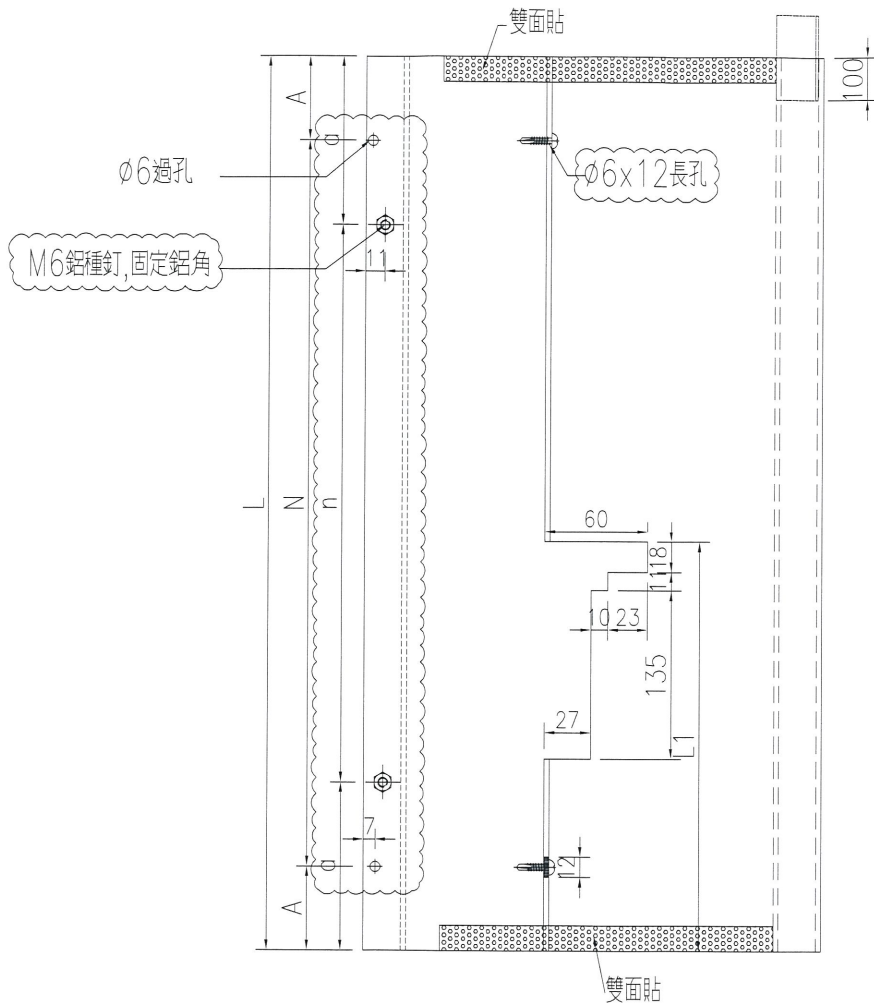


135 鋁板  
加料  
加鋁角

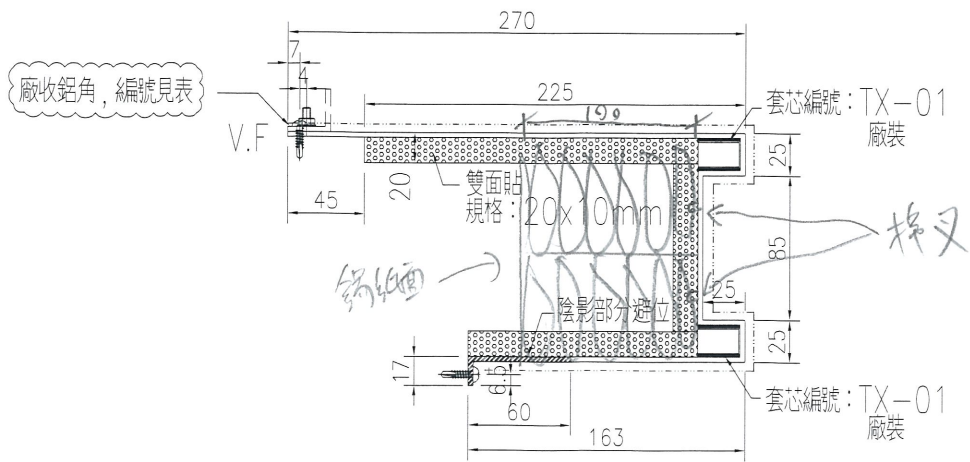


名稱	鋁板拆圖	制圖	黃漢卿	2017.12.13	修改	A	
材料	3mm鋁板	復核	王禮秋	2017.12.13	日期	2018.4.03	36
顏色	UCT519075XL-3(中灰)	批准			圖號	J833-DLB24	

物料編號	長度L	L1	數量	N	A	n	a	鋁角編號	使用位置		
1833-DLB25	3135	985	8	300	x 10	67.5	300	x 9	217.5	SK37-L11	T6-CW17
1833-DLB26	3185	985	3	300	x 11	92.5	300	x 10	242.5	SK38-L11	T6-CW17

工程號	J-833	地盤	白石
-----	-------	----	----

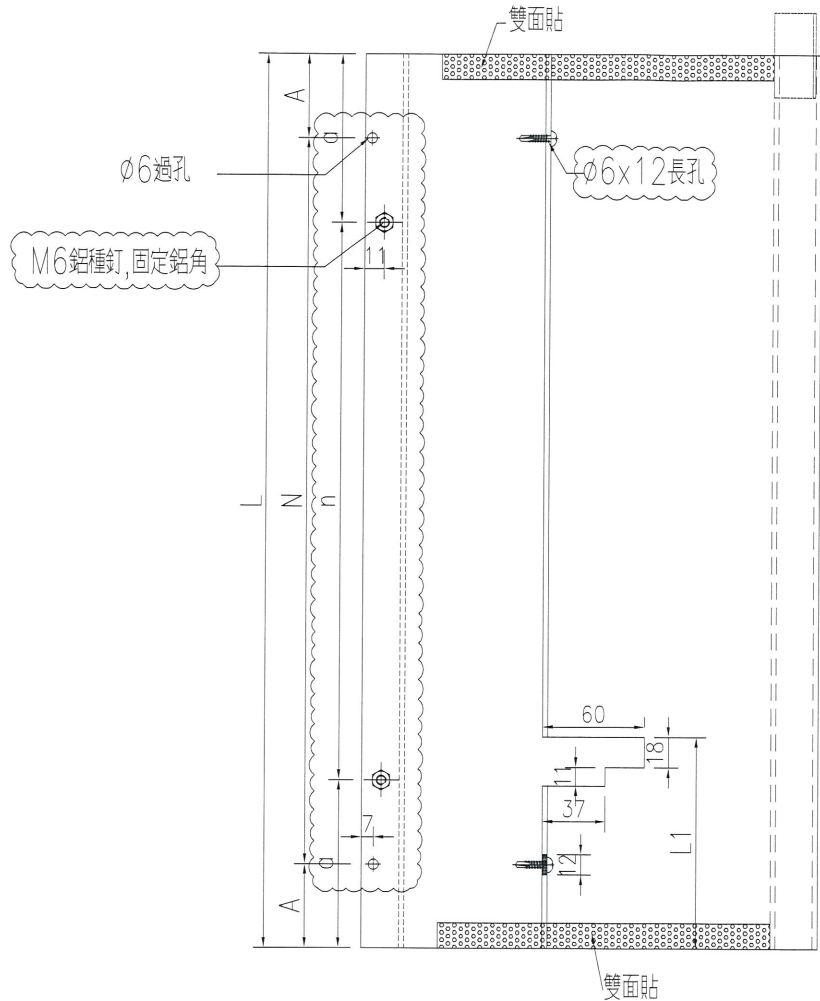

135綉板  
加綉  
綉紙面

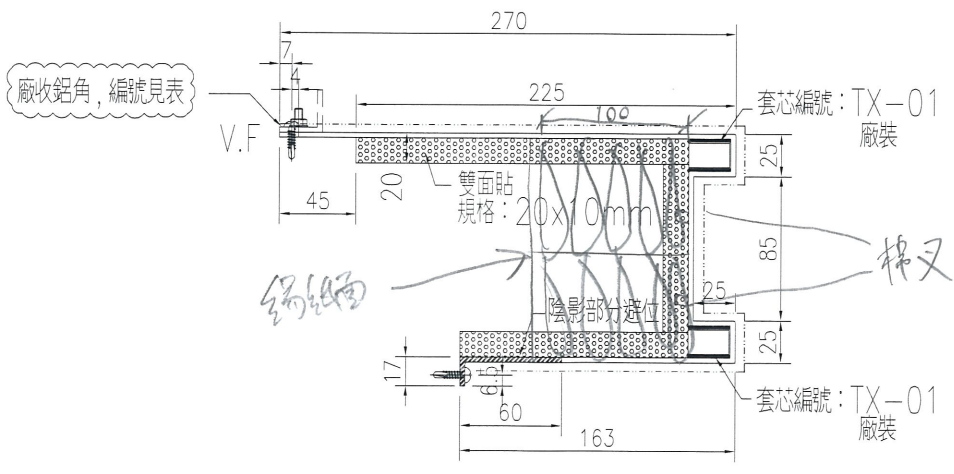


名稱	鋁板拆圖	制圖	吳禕瑜	2017.12.13	修改	A	
材料	3mm鋁板	復核			日期	2018.4.03	37
顏色	UCT519075XL-3(中灰)	批准			圖號	J833-DLB25	




美特鋁質 有限公司  
MIDI Aluminium Fabricator Ltd.

數量	位置
1	T6-CW17

工程號	J-833	地盤	白石
-----	-------	----	----

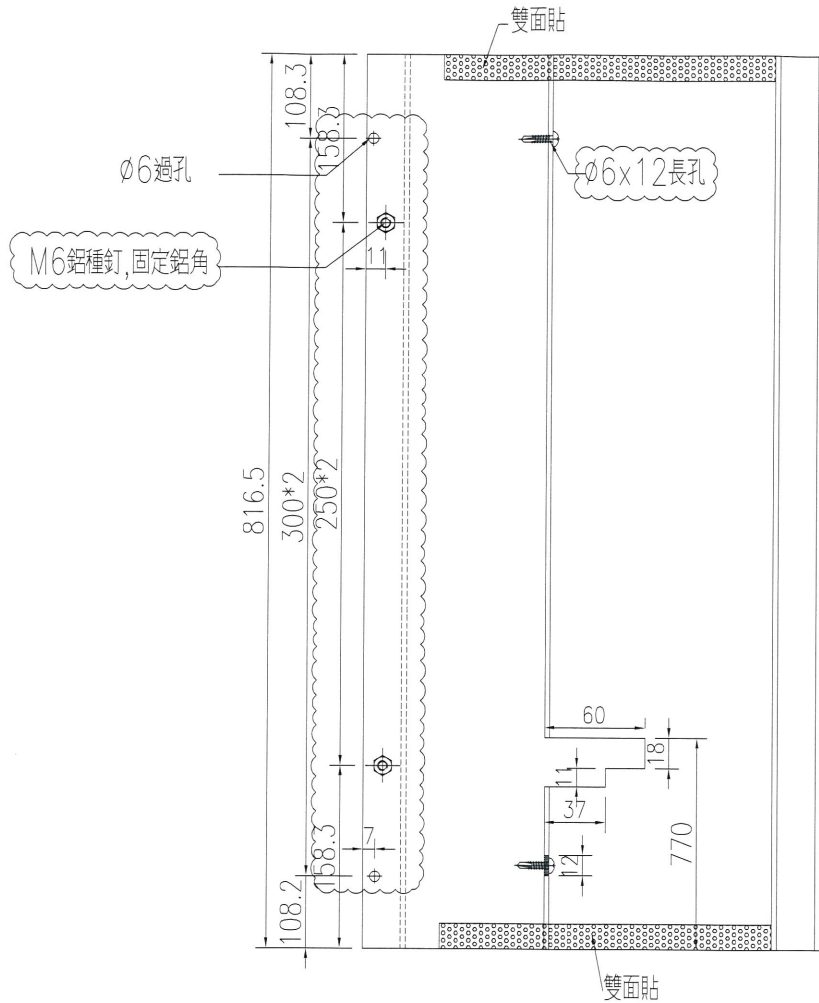



135鋁板  
加輔助線面

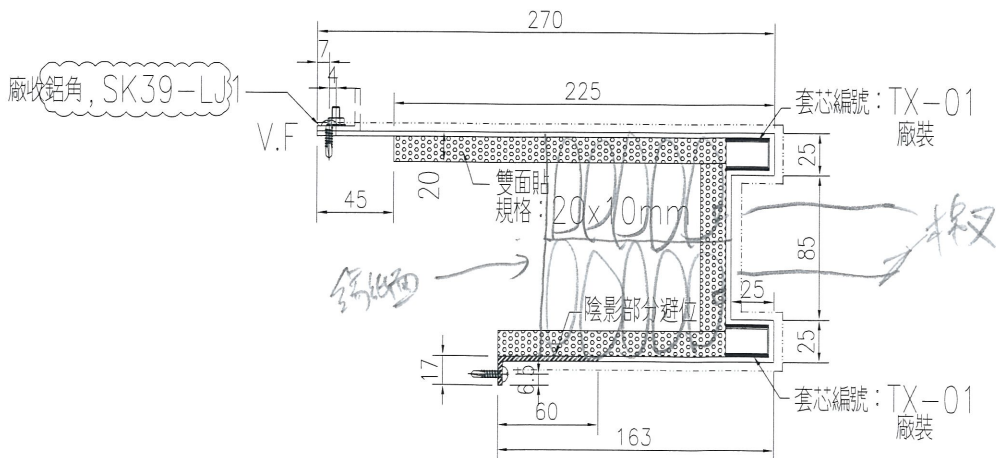

名稱	鋁板拆圖	制圖	吳禕瑜	2017.12.13	修改	A	
材料	3mm鋁板	復核			日期	2018.4.03	38
顏色	UCT519075XL-3(中灰)	批准			圖號	J833-DLB27	

鋁角編號	長度	數量	N		A	n		a
SK36-LJ1	2857.5	1	300	x 9	78.75	300	x 8	228.8
SK37-LJ1	3135	8	300	x 10	67.5	300	x 9	217.5
SK38-LJ1	3485	3	300	x 11	92.5	300	x 10	242.5
SK39-LJ1	816.5	1	300	x 2	108.3	250	x 2	158.3

工程號	J-833	地盤	白石
-----	-------	----	----

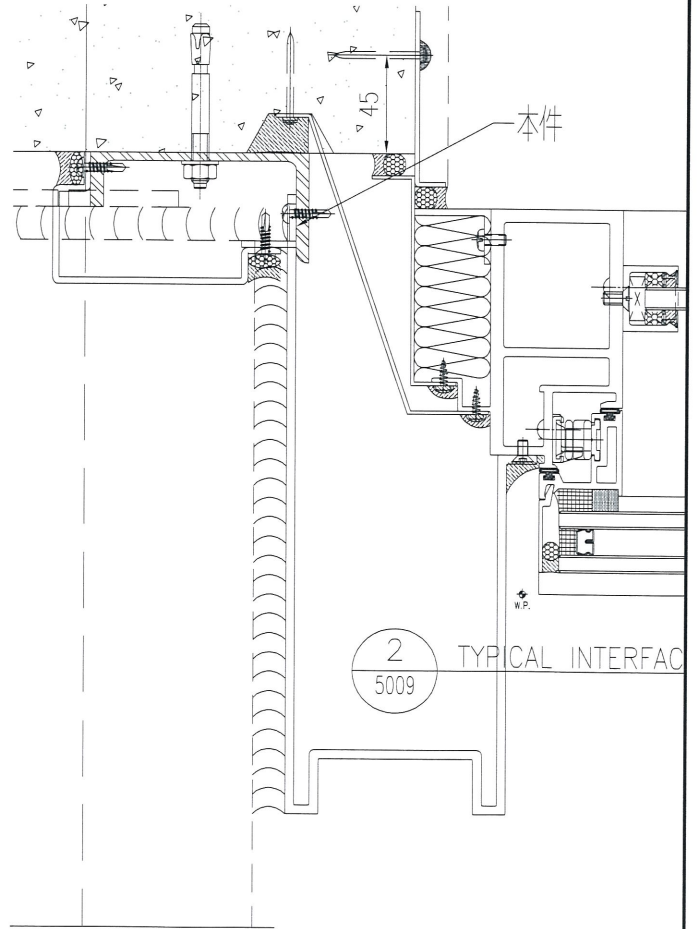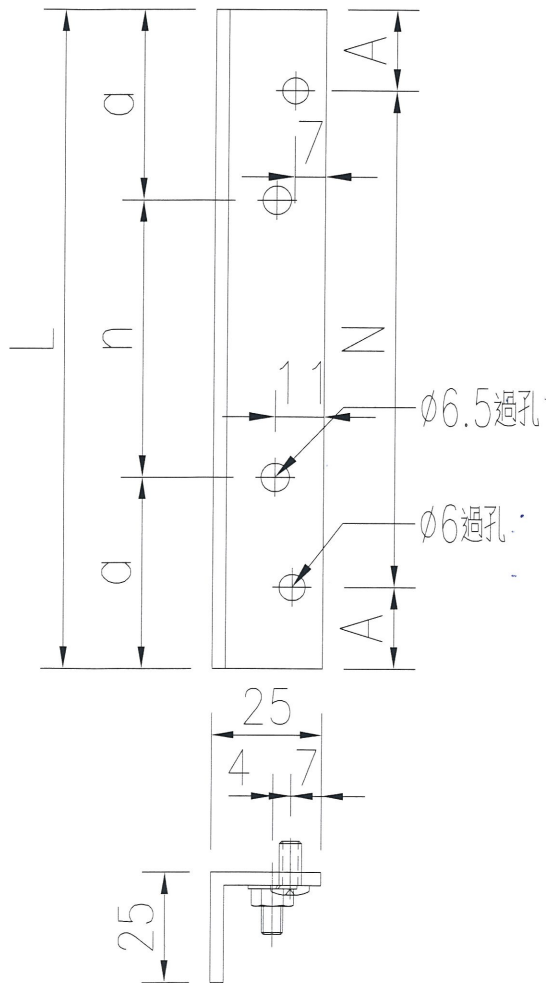

名稱	鋁板拆圖	制圖	吳禕瑜	2017.9.7	修改	A	
材料	3mm鋁板	復核			日期	2018.4.03	39
顏色	MILL	批准			圖號	SK36-LJ1	



美特鋁質 有限公司  
MIDI Aluminium Fabricator Ltd.

工程號


J-833

地盤

白石

LEGEND:

- IGU (8mm THK. HEAT STRENGTHENED GLASS+12mm THK. AIR +10mm THK. TEMPERED GLASS)
- IGU (8mm THK. HEAT STRENGTHENED GLASS+12mm THK. AIR +8mm THK. TEMPERED GLASS) W/ 10mm THK. TEMPERED GLASS BARRIER BEHIND
- IGU (8mm THK. HEAT STRENGTHENED GLASS+12mm THK. AIR +8mm THK. TEMPERED GLASS) W/ 10mm THK. TEMPERED GLASS BARRIER BEHIND
- ALUM FEATURE
- 3mm THK. ALUM. CLADDING
- SUPPORT POINT

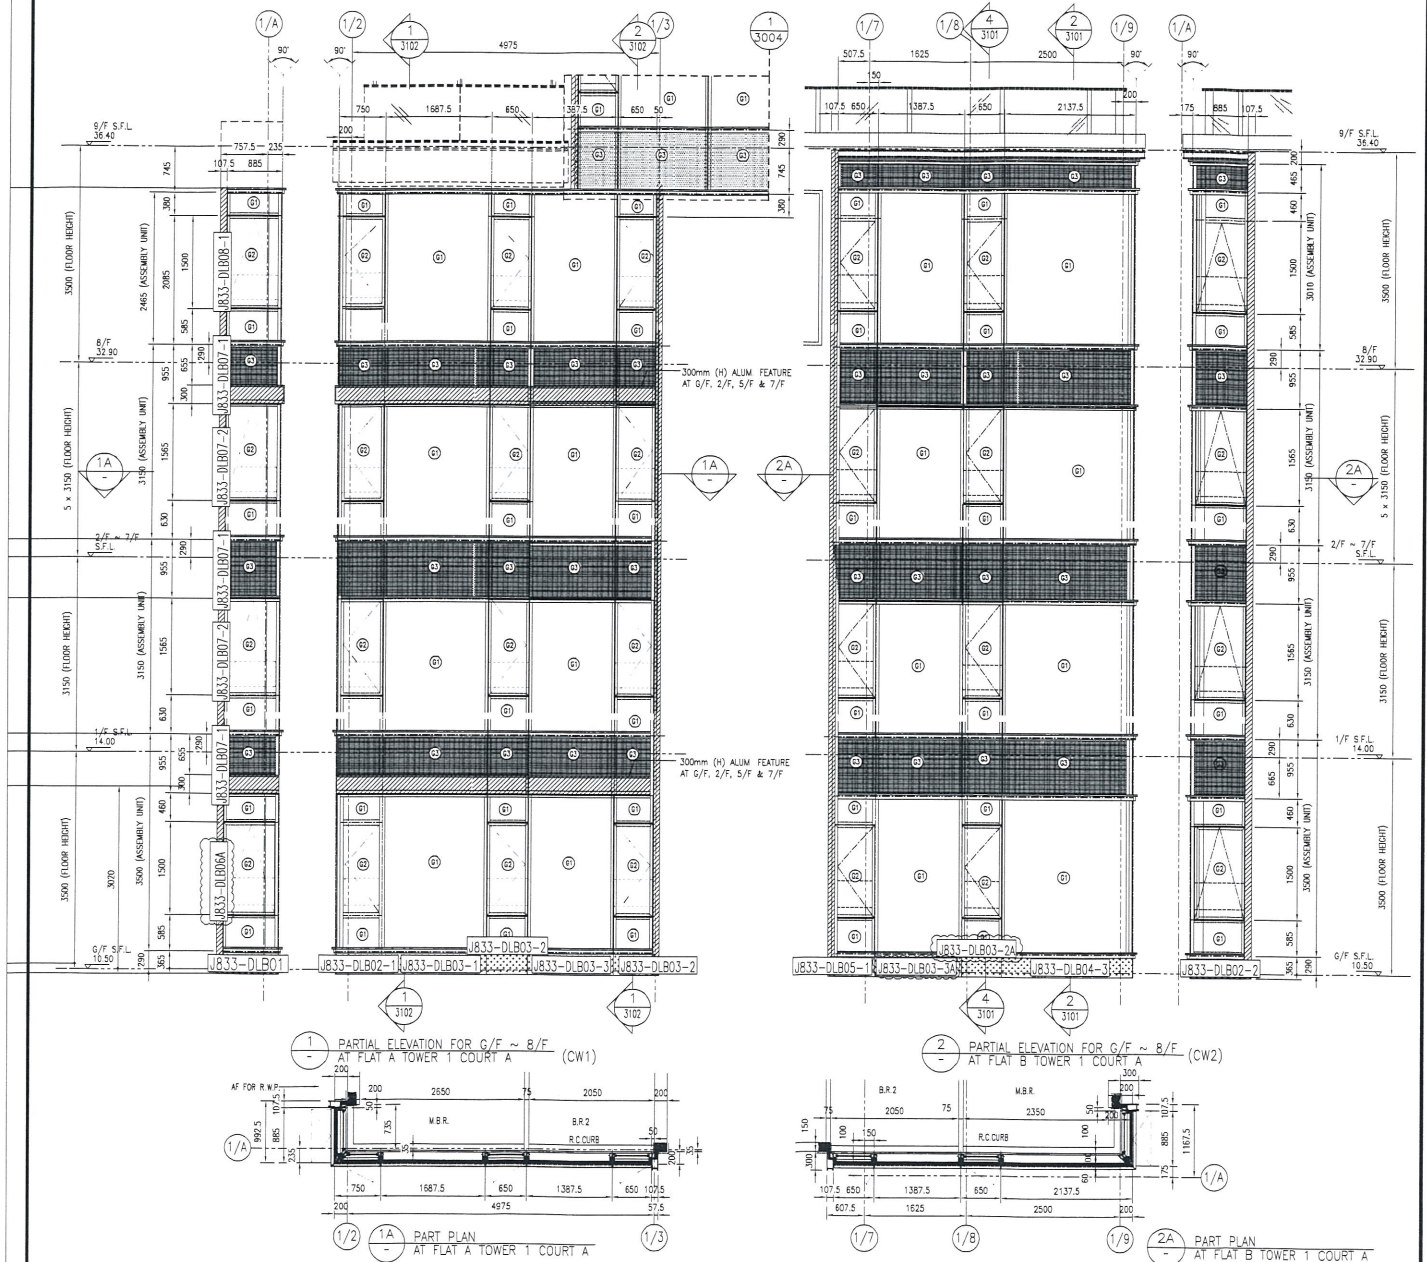

*FIA*  
*CM*

*T1B*  
*CM2*  
*T1*

名稱	鋁板安裝位置圖	制圖	吳禕瑜	2017.11.29	修改	A	
材料		復核			日期	2018.3.23	<i>40</i>
顏色		批准			圖號	J833-T1-BL01	







美特鋁質 有限公司  
MIDI Aluminium Fabricator Ltd.

工程號 J-833 地盤 白石

LEGEND:

- IGU (8mm THK. HEAT STRENGTHENED GLASS+12mm THK. AIR +10mm THK. TEMPERED GLASS)
- 10mm THK. HEAT STRENGTHENED GLASS W./ 2mm THICK ALUM. BACK PANEL
- IGU SIDE HUNG WINDOW (8mm THK. HEAT STRENGTHENED GLASS+12mm THK. AIR +8mm THK. TEMPERED GLASS) W./ 10mm THK. TEMPERED GLASS BARRIER BEHIND
- IGU TOP HUNG WINDOW (8mm THK. HEAT STRENGTHENED GLASS+12mm THK. AIR +8mm THK. TEMPERED GLASS) W./ 10mm THK. TEMPERED GLASS BARRIER BEHIND
- ALUM. FEATURE
- 3mm THK. ALUM. CLADDING
- SUPPORT POINT

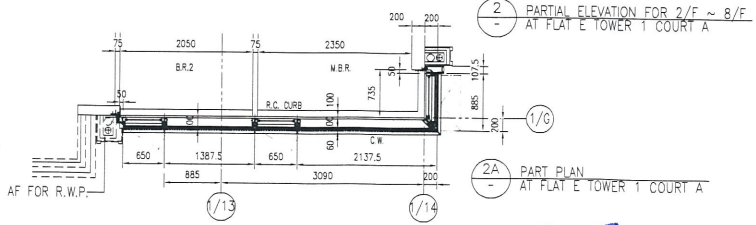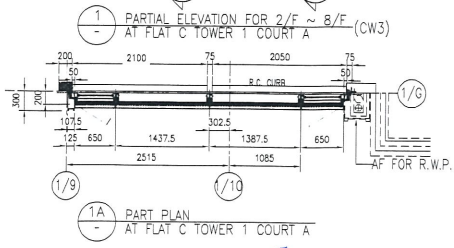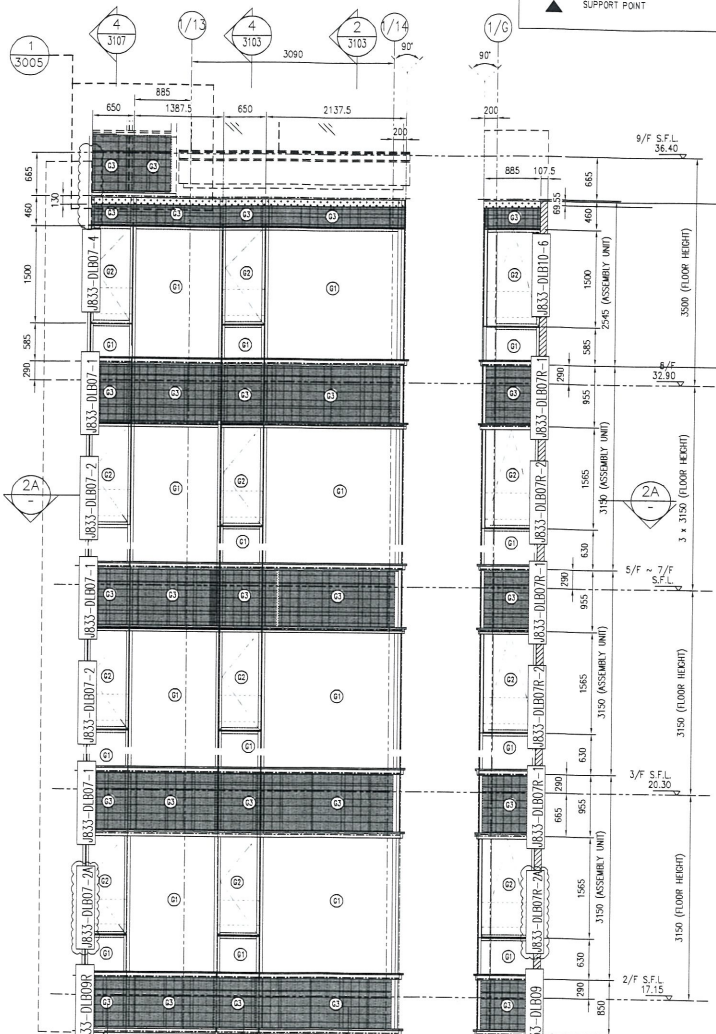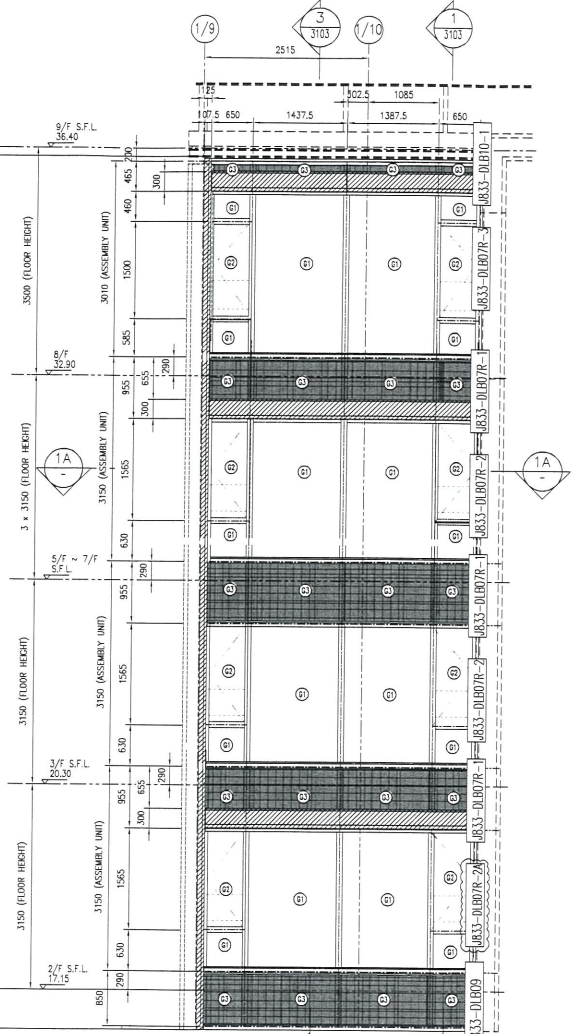

TIC CW3

TIE cuta

T1

41

名稱	鋁板安裝位置圖	制圖	吳禕瑜	2017.11.29	修改	A
材料		復核			日期	2018.3.21
顏色		批准			圖號	J833-T1-BL02



美特鋁質 有限公司  
MIDI Aluminium Fabricator Ltd.

工程號


J-833

地盤


白石

LEGEND:

- IGU (6mm THK. HEAT STRENGTHENED GLASS+12mm THK. AIR +10mm THK. TEMPERED GLASS)
- 10mm THK. HEAT STRENGTHENED GLASS W/ 2mm THICK ALUM. BACK PANEL
- IGU SIDE HUNG WINDOW (8mm THK. HEAT STRENGTHENED GLASS+12mm THK. AIR +8mm THK. TEMPERED GLASS) W/ 10mm THK. TEMPERED GLASS BARRIER BEHIND
- IGU TOP HUNG WINDOW (8mm THK. HEAT STRENGTHENED GLASS+12mm THK. AIR +8mm THK. TEMPERED GLASS) W/ 10mm THK. TEMPERED GLASS BARRIER BEHIND
- ALUM. FEATURE
- 3mm THK. ALUM. CLADDING
- SUPPORT POINT

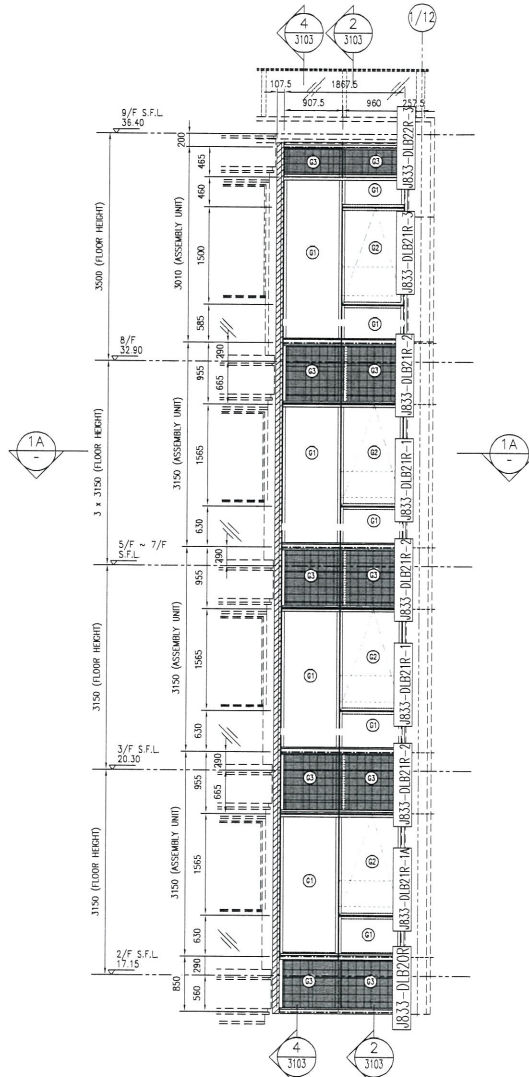

1 - PARTIAL ELEVATION FOR 2/F ~ 8/F (CWS)  
AT FLAT D TOWER 1 COURT A

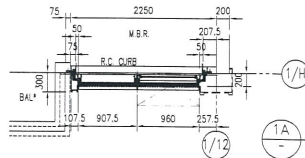

1A - PART PLAN  
AT FLAT D TOWER 1 COURT A

TID CWS

名稱	鋁板安裝位置圖	制圖	吳禕瑜	2018.4.03	修改	
材料		復核			日期	
顏色		批准			圖號	J833-T1-BL03

T1 42




美特铝质 有限公司  
MIDI Aluminium Fabricator Ltd.

工程號 J-833 地盤 鉅

**LEGEND:**

- IGU (6mm THK HEAT STRENGTHENED GLASS+12mm THK AIR +10mm THK TEMPERED GLASS)
- 10mm THK HEAT STRENGTHENED GLASS W/ 2mm THK ALUM. BACK PANEL
- IGU SIDE HUNG WINDOW (6mm THK HEAT STRENGTHENED GLASS+12mm THK AIR +6mm THK TEMPERED GLASS) W/ 10mm THK TEMPERED GLASS BARRIER BEHIND
- IGU TOP HUNG WINDOW (6mm THK HEAT STRENGTHENED GLASS+12mm THK AIR +6mm THK TEMPERED GLASS) W/ 10mm THK TEMPERED GLASS BARRIER BEHIND
- ALUM. FEATURE
- 2mm THK ALUM. CLADDING
- SUPPORT POINT

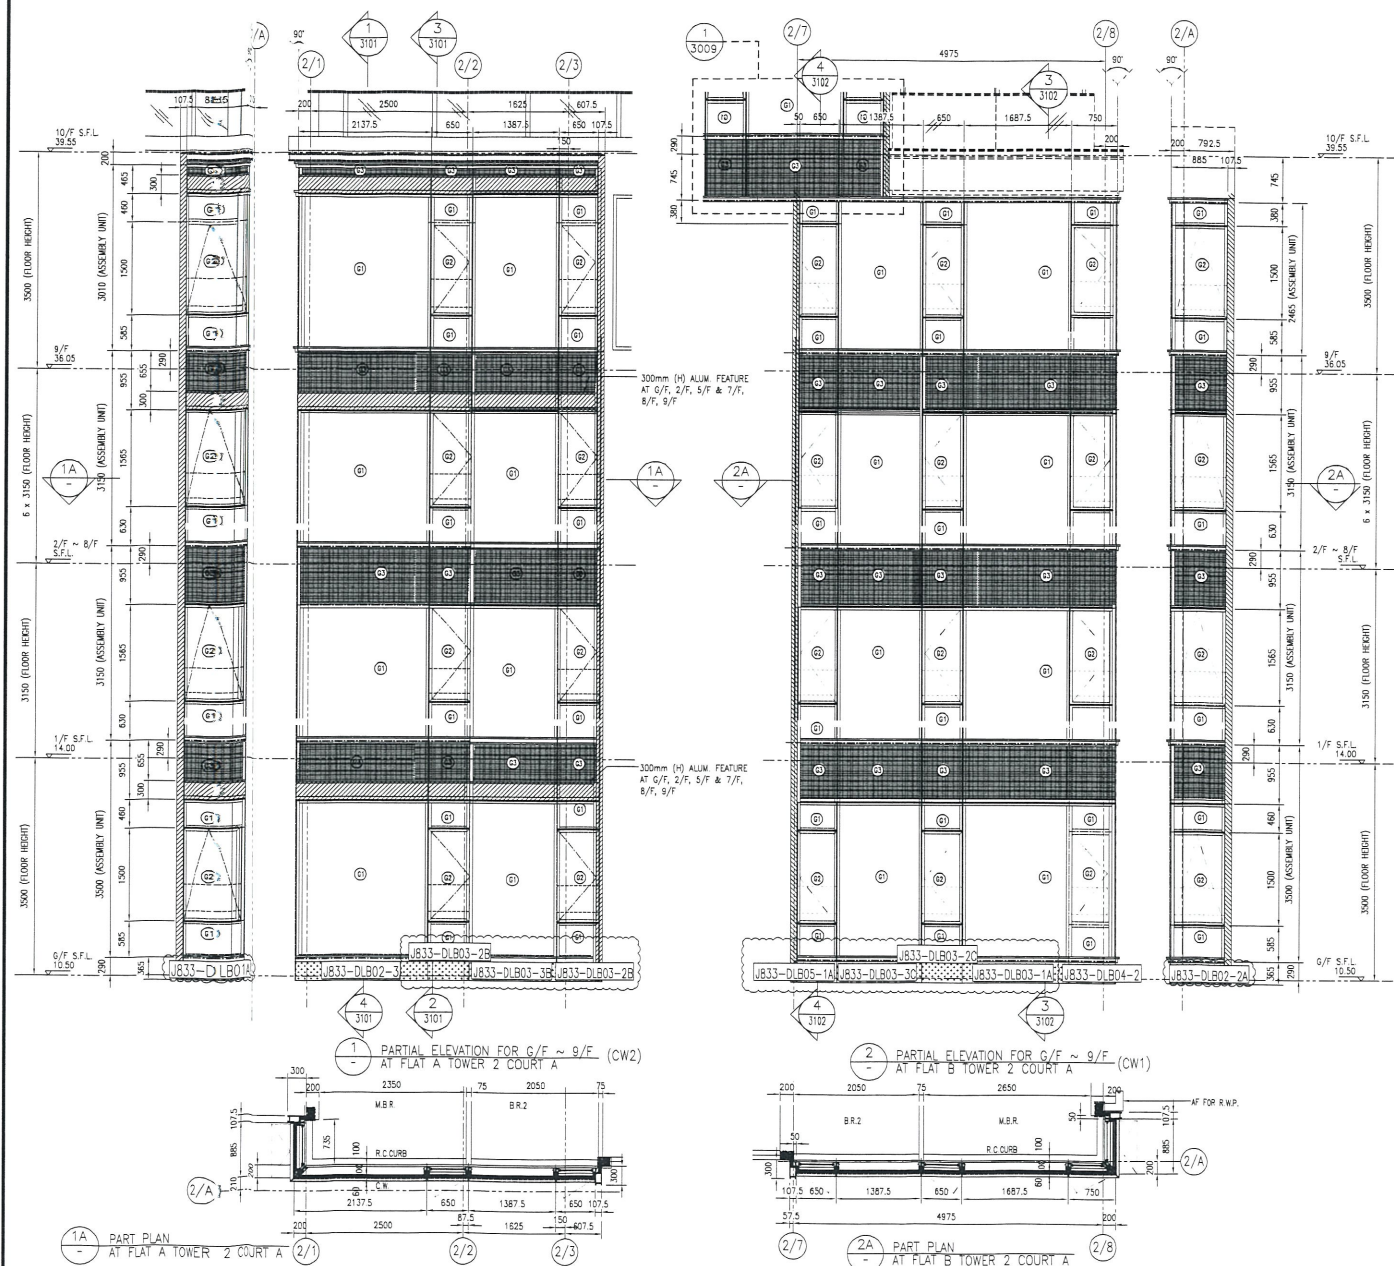

名稱	鋁板安裝位置圖	制圖	吳禕瑜	2017.11.29	修改	A	T2 43
材料		復核			日期	2018.3.23	
顏色		批准			圖號	J833-T2-BL01	




美特鋁質 有限公司  
MIDI Aluminium Fabricator Ltd.

工程號 J-833 地盤 石

LEGEND:

	IGU (6mm THK. HEAT STRENGTHENED GLASS+12mm THK. AIR +10mm THK. TEMPERED GLASS)
	10mm THK. HEAT STRENGTHENED GLASS W/ 2mm THICK ALUM. BACK PANEL
	IGU SIDE HUNG WINDOW (6mm THK. HEAT STRENGTHENED GLASS+12mm THK. AIR +6mm THK. TEMPERED GLASS) W/ 10mm THK. TEMPERED GLASS BARRIER BEHIND
	IGU TOP HUNG WINDOW (6mm THK. HEAT STRENGTHENED GLASS+12mm THK. AIR +6mm THK. TEMPERED GLASS) W/ 10mm THK. TEMPERED GLASS BARRIER BEHIND
	ALUM FEATURE
	3mm THK. ALUM. CLADDING
	SUPPORT POINT

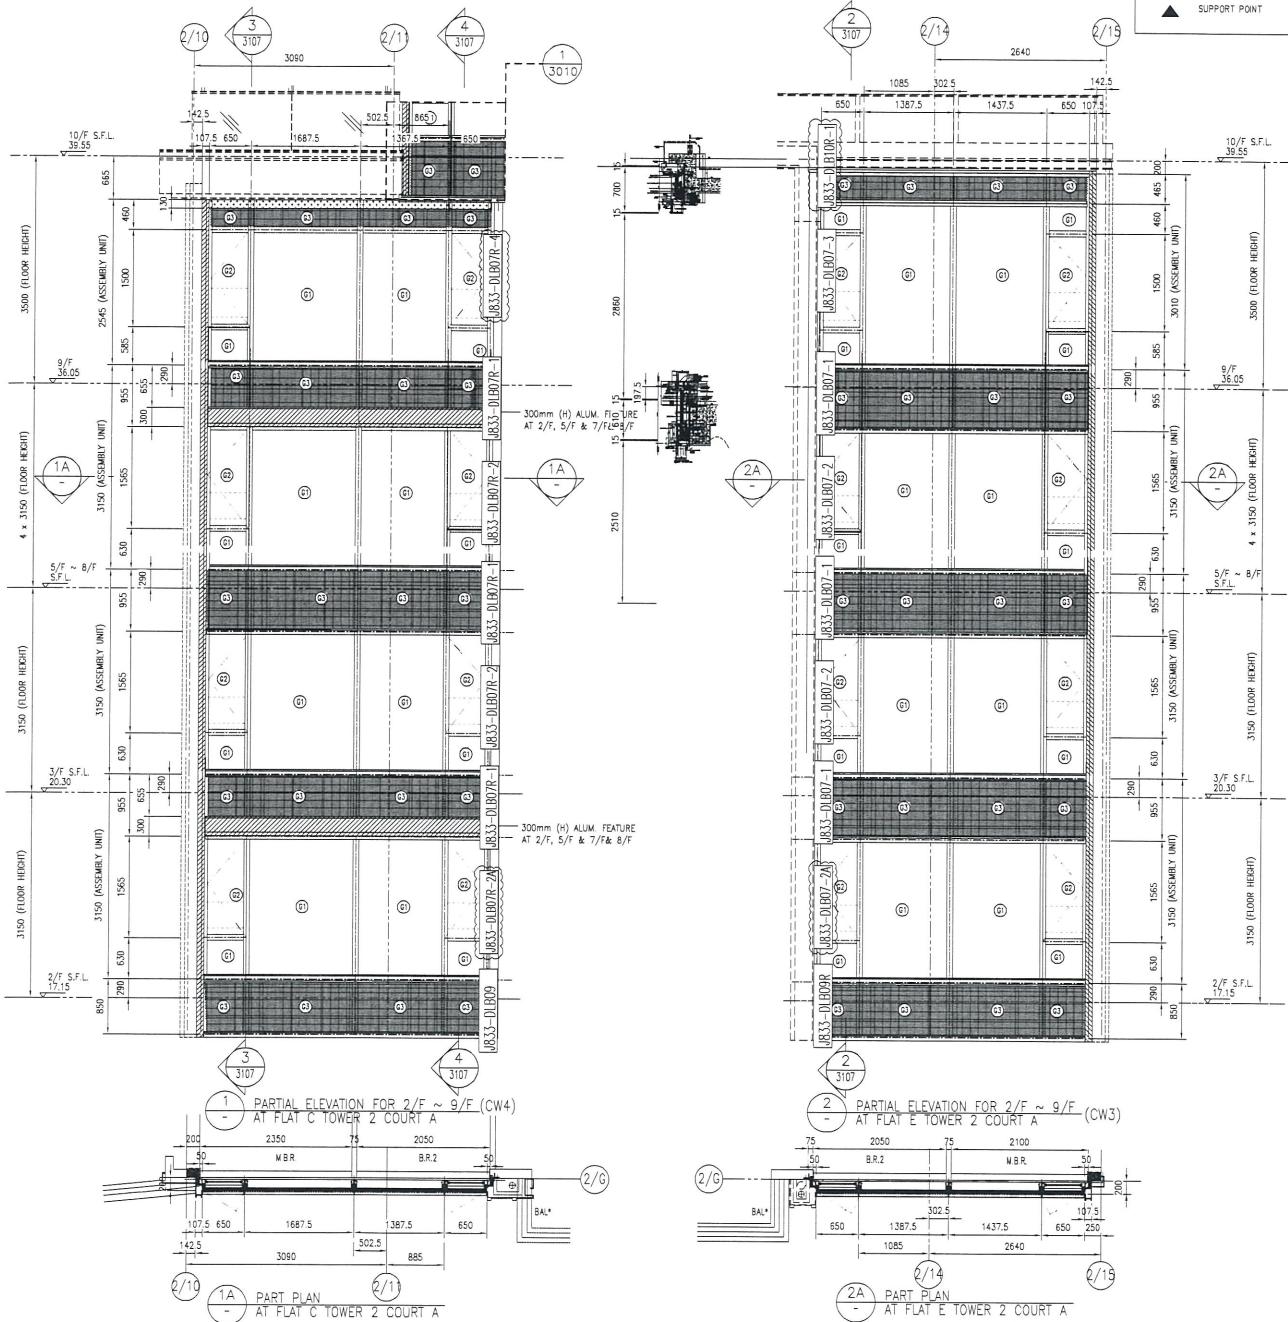


名稱	鋁板安裝位置圖	制圖	吳禕瑜	2017.11.29	修改	A	T2 44
材料		復核			日期	2018.3.21	
顏色		批准			圖號	J833-T2-BL02	




工程號 J-833 地盤 白石

LEGEND:

	IGU (8mm THK. HEAT STRENGTHENED GLASS+12mm THK. AIR +10mm THK. TEMPERED GLASS)
	IGU SIDE HUNG WINDOW (8mm THK. HEAT STRENGTHENED GLASS+12mm THK. AIR +8mm THK. TEMPERED GLASS) W/ 10mm THK. TEMPERED GLASS BARRIER BEHIND
	IGU TOP HUNG WINDOW (8mm THK. HEAT STRENGTHENED GLASS+12mm THK. AIR +8mm THK. TEMPERED GLASS) W/ 10mm THK. TEMPERED GLASS BARRIER BEHIND
	ALUM FEATURE
	3mm THK. ALUM. CLADDING
	SUPPORT POINT

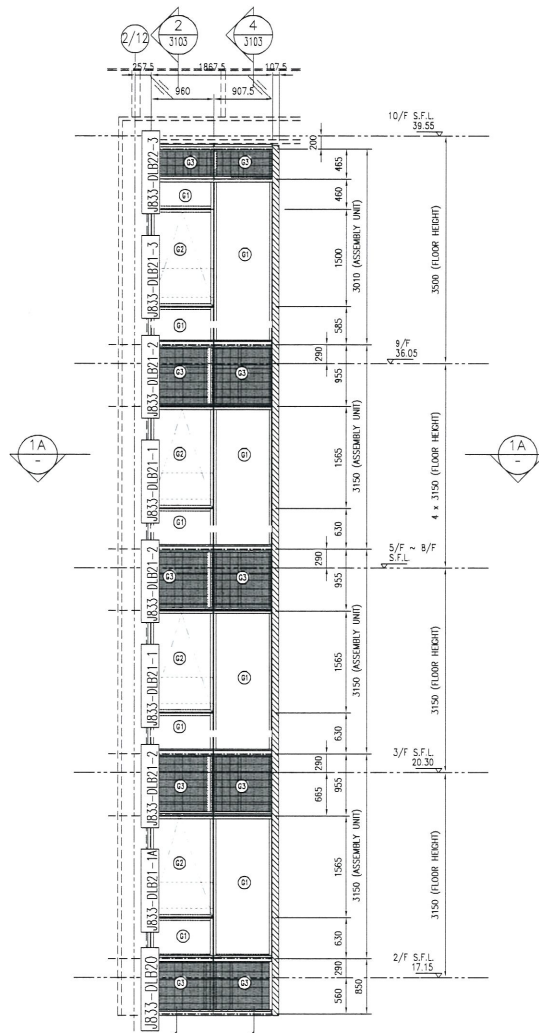

1 PARTIAL ELEVATION FOR 2/F ~ 9/F (CWS) AT FLAT D TOWER 2 COURT A

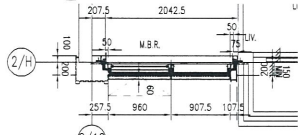

2/H PART PLAN AT FLAT D TOWER 2 COURT A

T2D  
CWS


名稱	鋁板安裝位置圖	制圖	吳禕瑜	2018.4.03	修改	T2	
材料		復核			日期		45
顏色		批准			圖號	J833-T2-BL03	



美特鋁質 有限公司  
MIDI Aluminium Fabricator Ltd.

工程號 J-833 地盤 白石

- LEGEND:**
- IGU (8mm THK HEAT STRENGTHENED GLASS+12mm THK AIR +10mm THK TEMPERED GLASS) W/ 2mm THICK ALUM. BACK PANEL.
  - IGU SIDE HUNG WINDOW (8mm THK HEAT STRENGTHENED GLASS+12mm THK AIR +8mm THK TEMPERED GLASS) W/ 10mm THK TEMPERED GLASS BARRIER BEHIND.
  - IGU TOP HUNG WINDOW (8mm THK HEAT STRENGTHENED GLASS+12mm THK AIR +8mm THK TEMPERED GLASS) W/ 10mm THK TEMPERED GLASS BARRIER BEHIND.
  - ALUM. FEATURE
  - 3mm THK ALUM. CLADDING
  - SUPPORT POINT

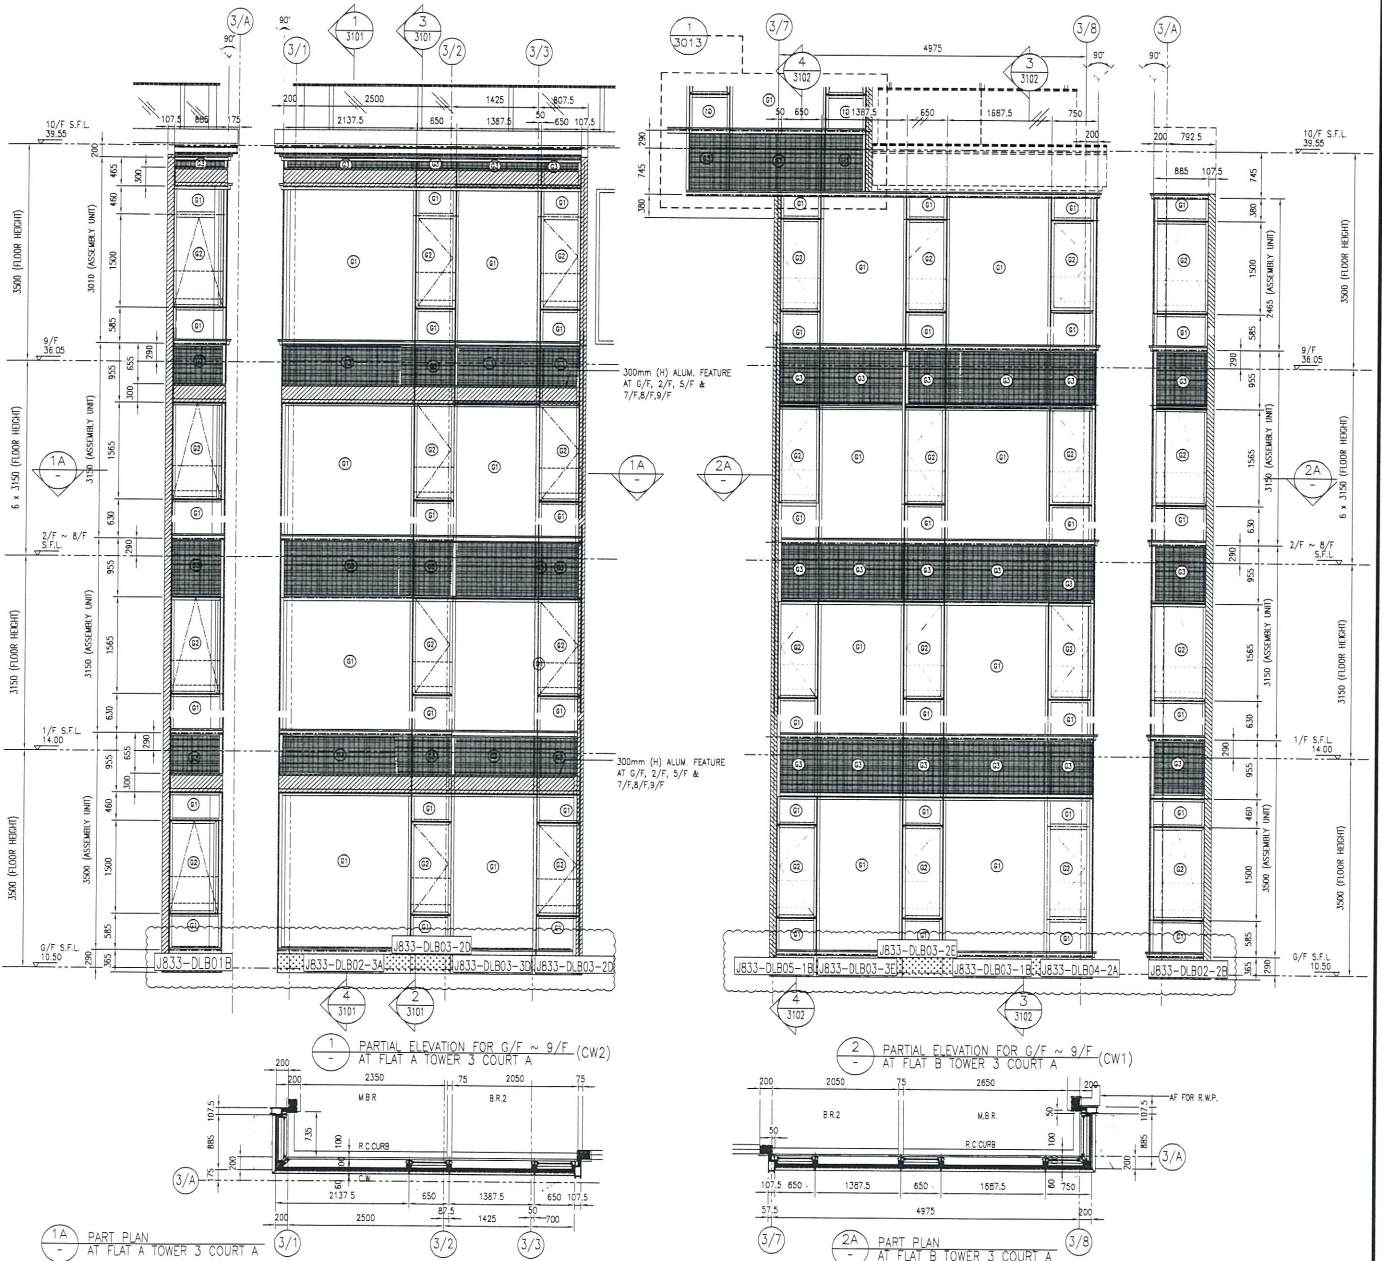

T3A  
CW2

T3B  
CW1

名稱	鋁板安裝位置圖	制圖	吳禕瑜	2017.11.29	修改	A	T3 46
材料		復核			日期	2018.3.23	
顏色		批准			圖號	J833-T3-BL01	

# EG-DWG3



美特鋁質 有限公司  
MIDI Aluminium Fabricator Ltd.

工程號


J-833

地盤

白石



### LEGEND:

- IGU (8mm THK. HEAT STRENGTHENED GLASS+12mm THK. AIR +10mm THK. TEMPERED GLASS)
- 10mm THK. HEAT STRENGTHENED GLASS W/ 2mm THICK ALUM. BACK PANEL
- IGU SIDE HUNG WINDOW (8mm THK. HEAT STRENGTHENED GLASS+15mm THK. AIR +8mm THK. TEMPERED GLASS) W/ 10mm THK. TEMPERED GLASS BARRIER BEHIND
- IGU TOP HUNG WINDOW (8mm THK. HEAT STRENGTHENED GLASS+12mm THK. AIR +8mm THK. TEMPERED GLASS) W/ 10mm THK. TEMPERED GLASS BARRIER BEHIND
- ALUM. FEATURE
- 3mm THK. ALUM. CLADDING
- SUPPORT POINT

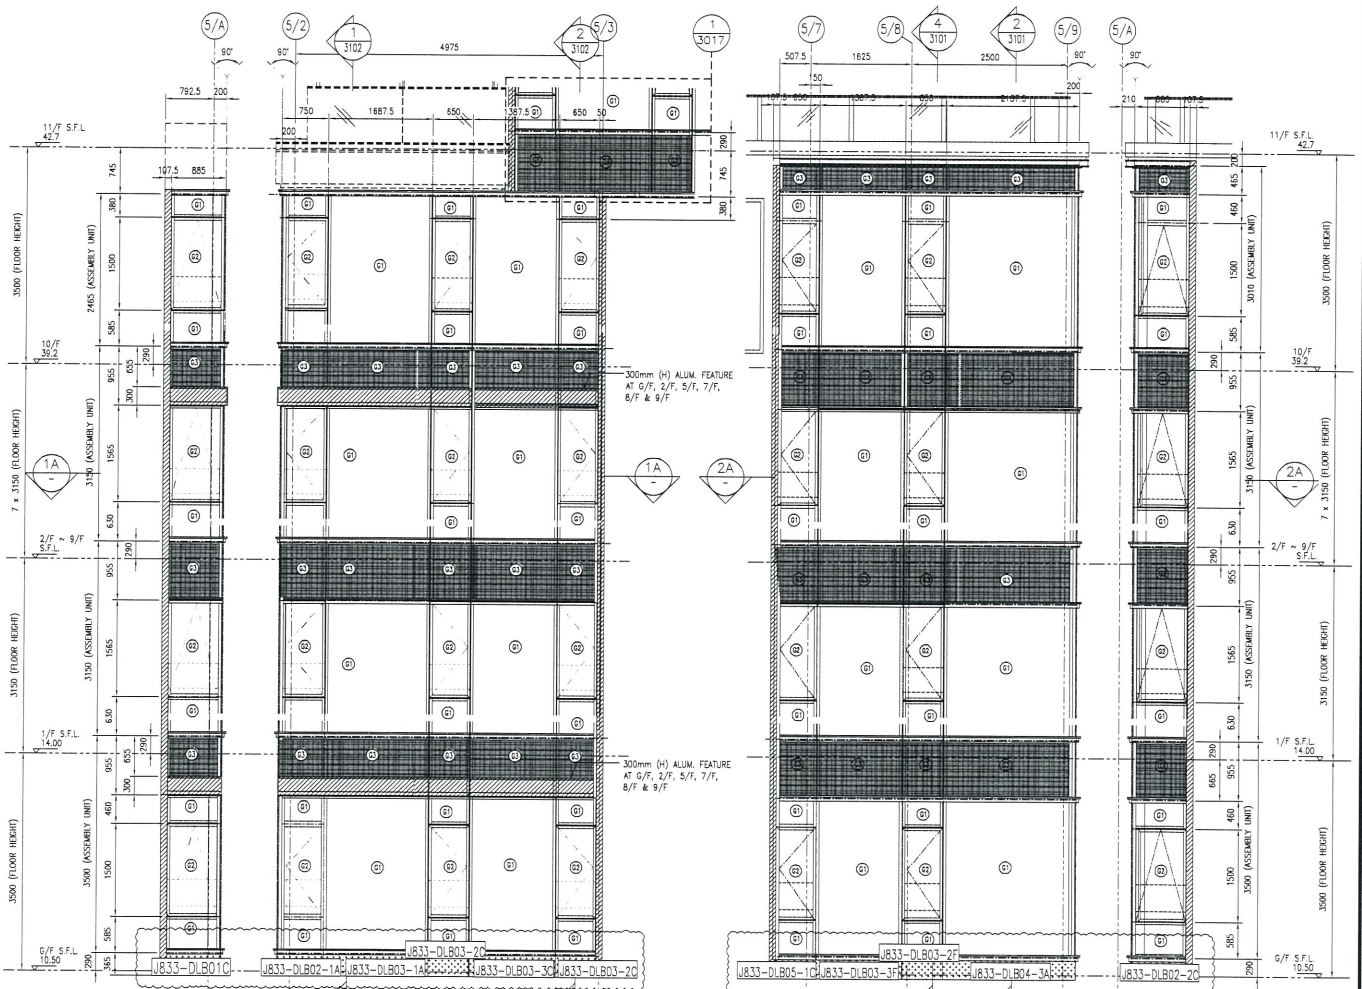

1 PARTIAL ELEVATION FOR G/F ~ 10/F (CW1) AT FLAT A TOWER 1 COURT B

2 PARTIAL ELEVATION FOR G/F ~ 10/F (CW2) AT FLAT B TOWER 1 COURT B

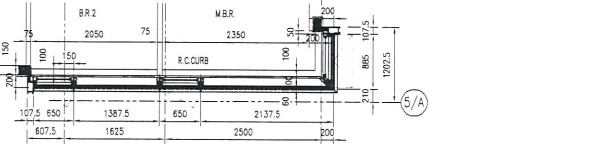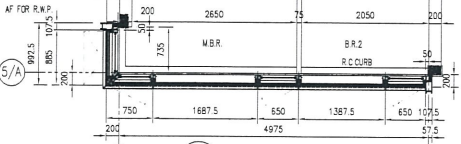

1A PART PLAN AT FLAT A TOWER 1 COURT B

2A PART PLAN AT FLAT B TOWER 1 COURT B

T5A cur

T5B cur 2

名稱	鋁板安裝位置圖	制圖	吳禕瑜	2017.11.29	修改	
材料		復核			日期	
顏色		批准			圖號	J833-T5-BL01

T5 41

# EG-DWG3



美特鋁質 有限公司  
MIDI Aluminium Fabricator Ltd.

工程號


J-833

地盤

白石

### LEGEND:

- IGU (8mm THK. HEAT STRENGTHENED GLASS+12mm THK. AIR +10mm THK. TEMPERED GLASS)
- IGU (8mm THK. HEAT STRENGTHENED GLASS W/ 2mm THICK ALUM. BACK PANEL)
- IGU SIDE HUNG WINDOW (6mm THK. HEAT STRENGTHENED GLASS+12mm THK. AIR +8mm THK. TEMPERED GLASS) W/ 10mm THK. TEMPERED GLASS BARRIER BEHIND
- IGU TOP HUNG WINDOW (6mm THK. HEAT STRENGTHENED GLASS+12mm THK. AIR +8mm THK. TEMPERED GLASS) W/ 10mm THK. TEMPERED GLASS BARRIER BEHIND
- ALUM. FEATURE
- 3mm THK. ALUM. CLADDING
- SUPPORT POINT

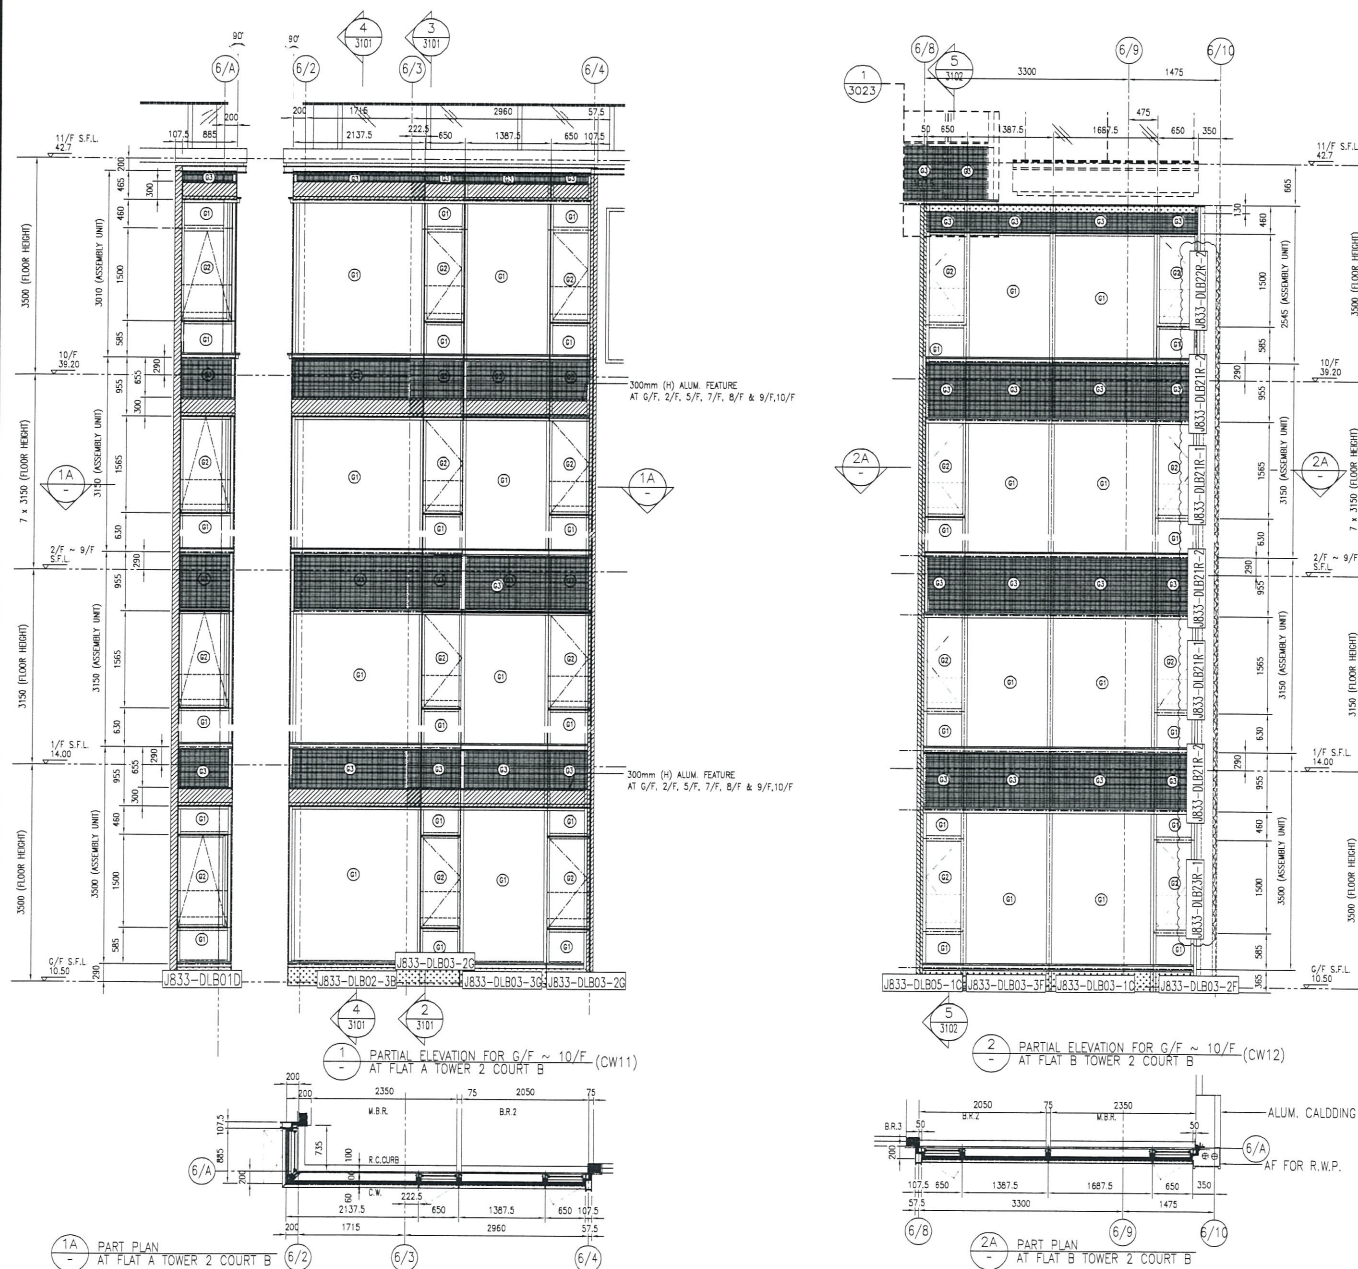

T6A cwl1

T6B cwl2

T6

48

名稱	鋁板安裝位置圖	制圖	吳禱瑜	2017.11.29	修改	A	B
材料		復核			日期	2018.3.23	2018.4.03
顏色		批准			圖號	J833-T6-BL01	






美特鋁質 有限公司  
MIDI Aluminium Fabricator Ltd.

工程號 J-833 地盤 白石

LEGEND:

	IGU (8mm THK. HEAT STRENGTHENED GLASS+12mm THK. AIR +10mm THK. TEMPERED GLASS)
	10mm THK. HEAT STRENGTHENED GLASS W/ 2mm THK ALUM. BACK PANEL
	IGU SIDE HUNG WINDOW (8mm THK. HEAT STRENGTHENED GLASS+12mm THK. AIR +8mm THK. TEMPERED GLASS) W/ 10mm THK. TEMPERED GLASS BARRIER BEHIND
	IGU TOP HUNG WINDOW (8mm THK. HEAT STRENGTHENED GLASS+12mm THK. AIR +6mm THK. TEMPERED GLASS) W/ 10mm THK. TEMPERED GLASS BARRIER BEHIND
	ALUM. FEATURE
	3mm THK. ALUM. CLADDING
	SUPPORT POINT

拆線  
此位置才打鋁 再補出

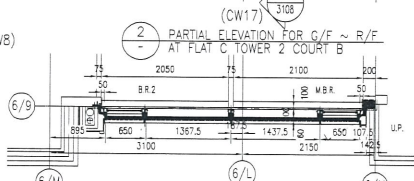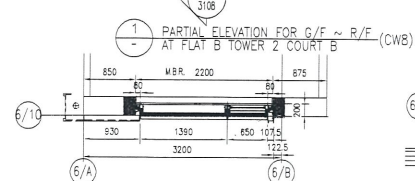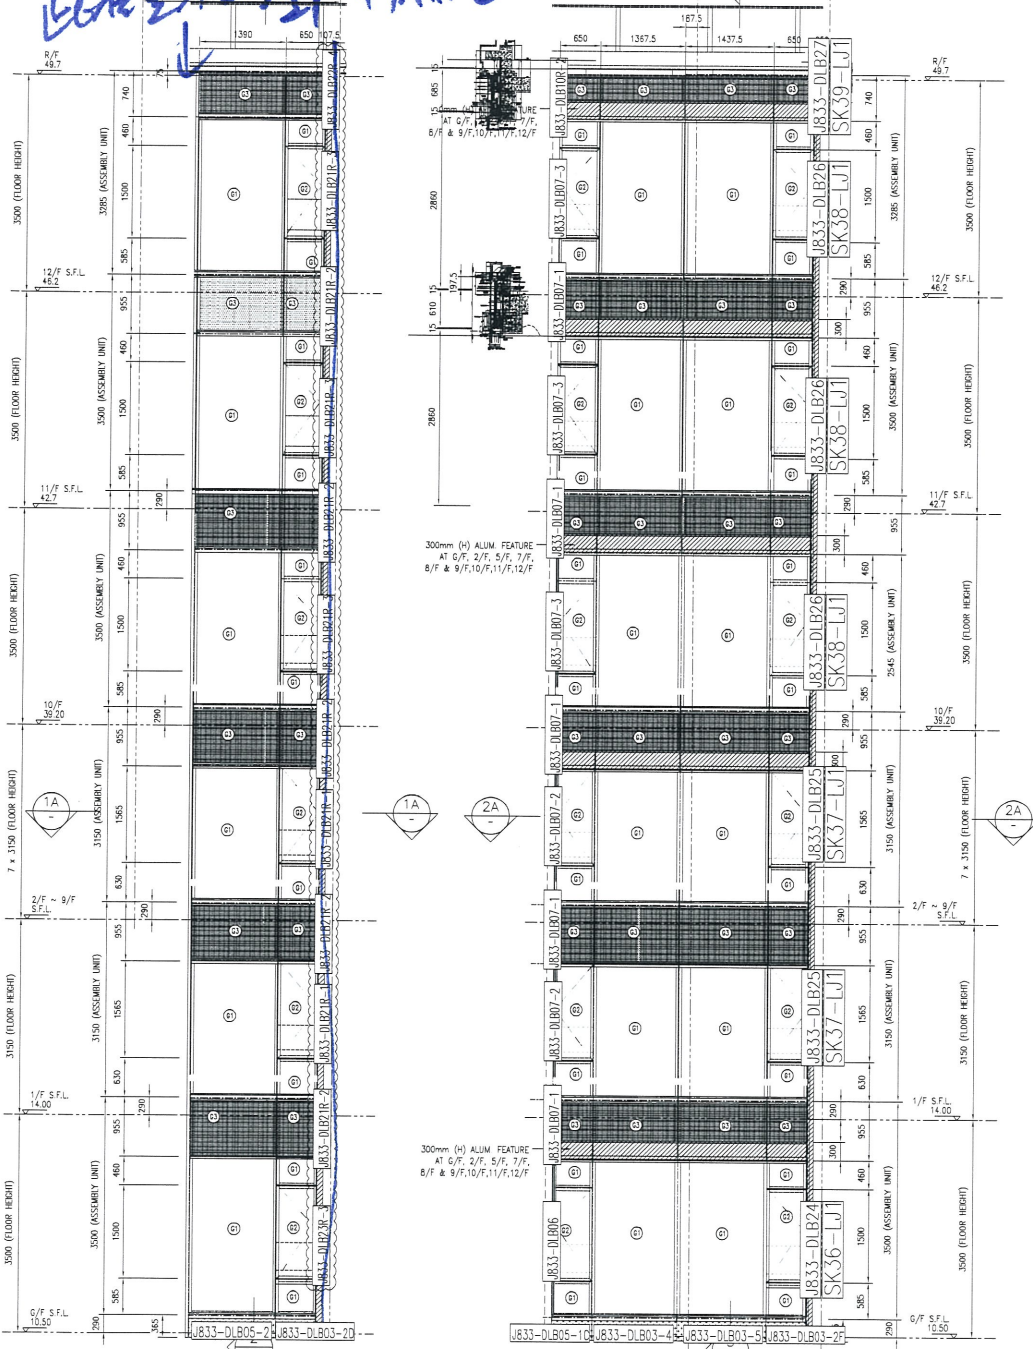

T6B  
CW8

T6B  
CW17

T6

名稱	鋁板安裝位置圖	制圖	吳禕瑜	2017.11.29	修改	A	B
材料		復核			日期	2018.3.23	2018.4.03
顏色		批准			圖號	J833-T6-BL02	49



美特鋁質 有限公司  
MIDI Aluminium Fabricator Ltd.

工程號



J-833

地盤

白石


LEGEND:

	IGU (8mm THK. HEAT STRENGTHENED GLASS+12mm THK. AIR +10mm THK. TEMPERED GLASS)
	10mm THK. HEAT STRENGTHENED GLASS w/ 3mm THICK ALUM. BACK PANEL
	IGU SIDE HUNG WINDOW (8mm THK. HEAT STRENGTHENED GLASS+12mm THK. AIR +8mm THK. TEMPERED GLASS) w/ 10mm THK. TEMPERED GLASS BARRIER BEHIND
	IGU TOP HUNG WINDOW (8mm THK. HEAT STRENGTHENED GLASS+12mm THK. AIR +8mm THK. TEMPERED GLASS) w/ 10mm THK. TEMPERED GLASS BARRIER BEHIND
	ALUM FEATURE
	3mm THK. ALUM. CLADDING
	SUPPORT POINT

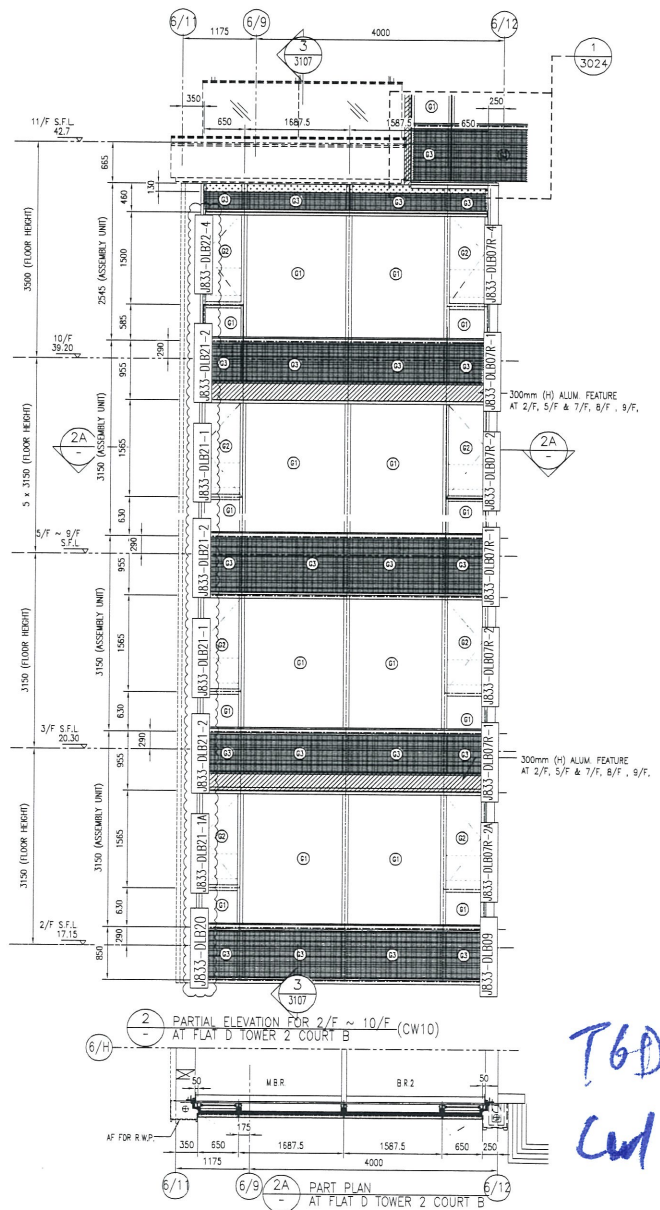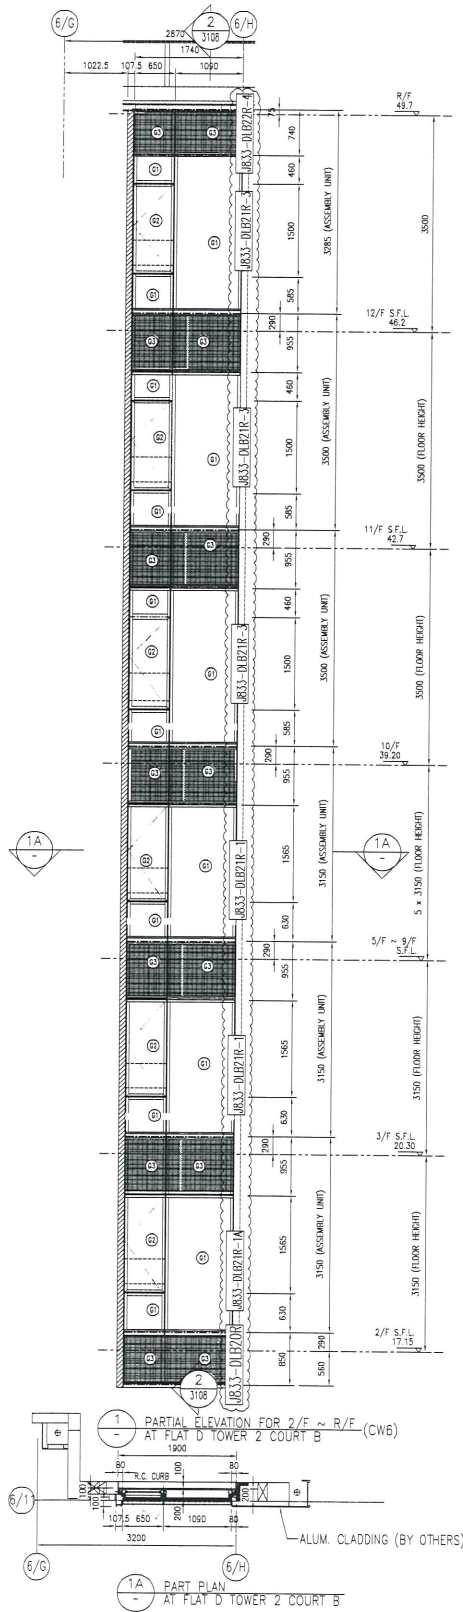


名稱	鋁板安裝位置圖	制圖	吳禕瑜	2017.11.29	修改	A	B	TGD CW10 T650
材料		復核			日期	2018.3.21	2018.4.03	
顏色		批准			圖號	J833-T6-BL03		

- LEGEND:
- IGU (8mm THK. HEAT STRENGTHENED GLASS+12mm THK. AIR +10mm THK. TEMPERED GLASS)
  - 10mm THK. HEAT STRENGTHENED GLASS W/ 2mm THICK ALUM. BACK PANEL.
  - IGU SIDE HUNG WINDOW (8mm THK. HEAT STRENGTHENED GLASS+12mm THK. AIR +8mm THK. TEMPERED GLASS) W/ 10mm THK. TEMPERED GLASS BARRIER BEHIND
  - IGU TOP HUNG WINDOW (8mm THK. HEAT STRENGTHENED GLASS+12mm THK. AIR +8mm THK. TEMPERED GLASS) W/ 10mm THK. TEMPERED GLASS BARRIER BEHIND
  - ALUM. FEATURE
  - 3mm THK. ALUM. CLADDING
  - SUPPORT POINT

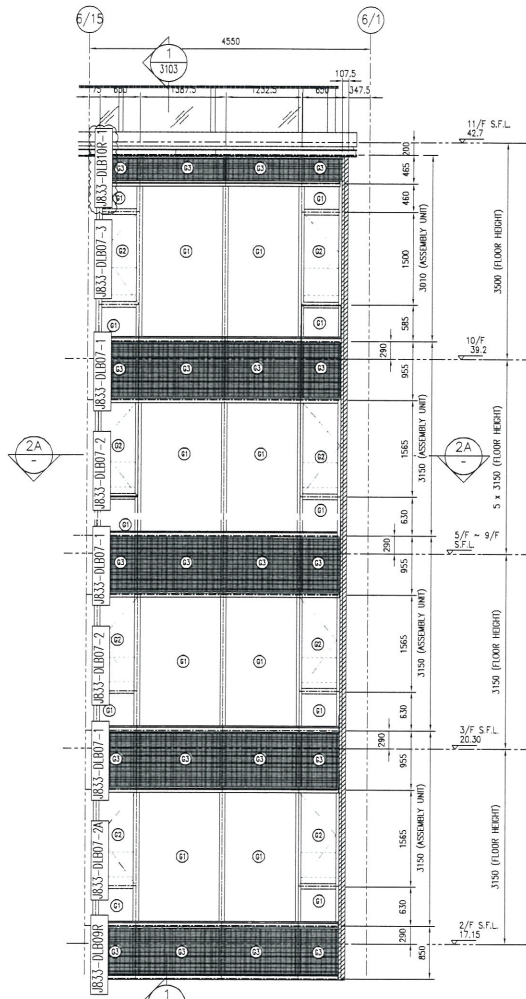


1 - PARTIAL ELEVATION FOR 2/F ~ 10/F (CW9)  
AT FLAT F TOWER 2 COURT B

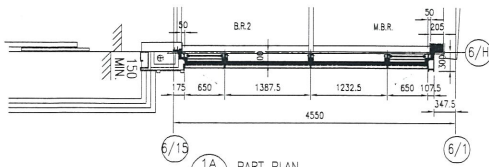


1A - PART PLAN  
AT FLAT F TOWER 2 COURT B

T6T  
CW9

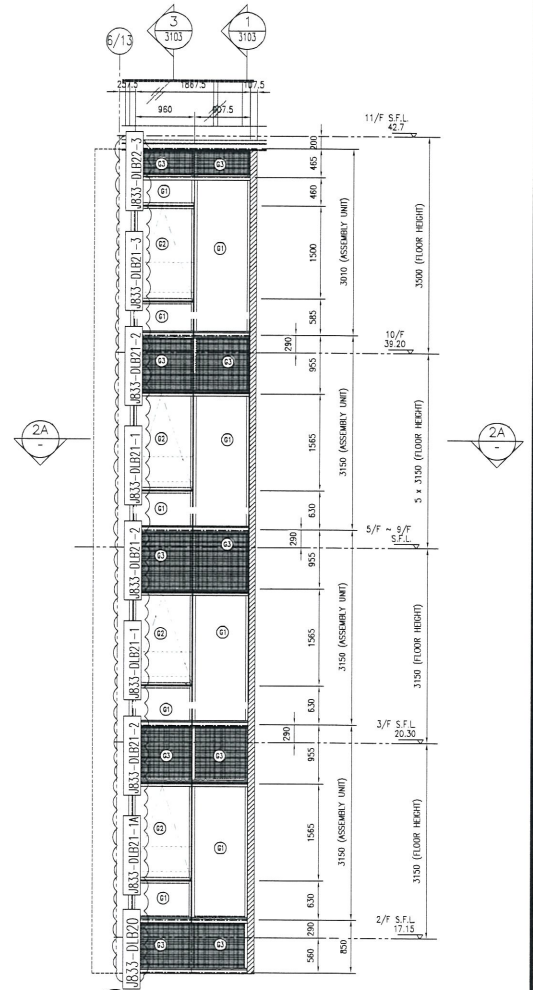

2 - PARTIAL ELEVATION FOR 2/F ~ 10/F (CW5)  
AT FLAT E TOWER 2 COURT B

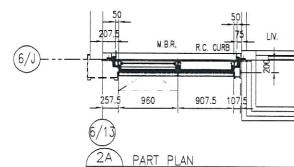

2A - PART PLAN  
AT FLAT E TOWER 2 COURT B

T6T  
CW5

名稱	鋁板安裝位置圖	制圖	吳禕瑜	2017.11.29	修改	A	B	T6 51
材料		復核			日期	2018.3.20	2018.4.03	
顏色		批准			圖號	J833-T6-BL04		

# EG-DWG3




美特鋁質 有限公司  
MIDI Aluminium Fabricator Ltd.

工程號

J-833

地盤

白石

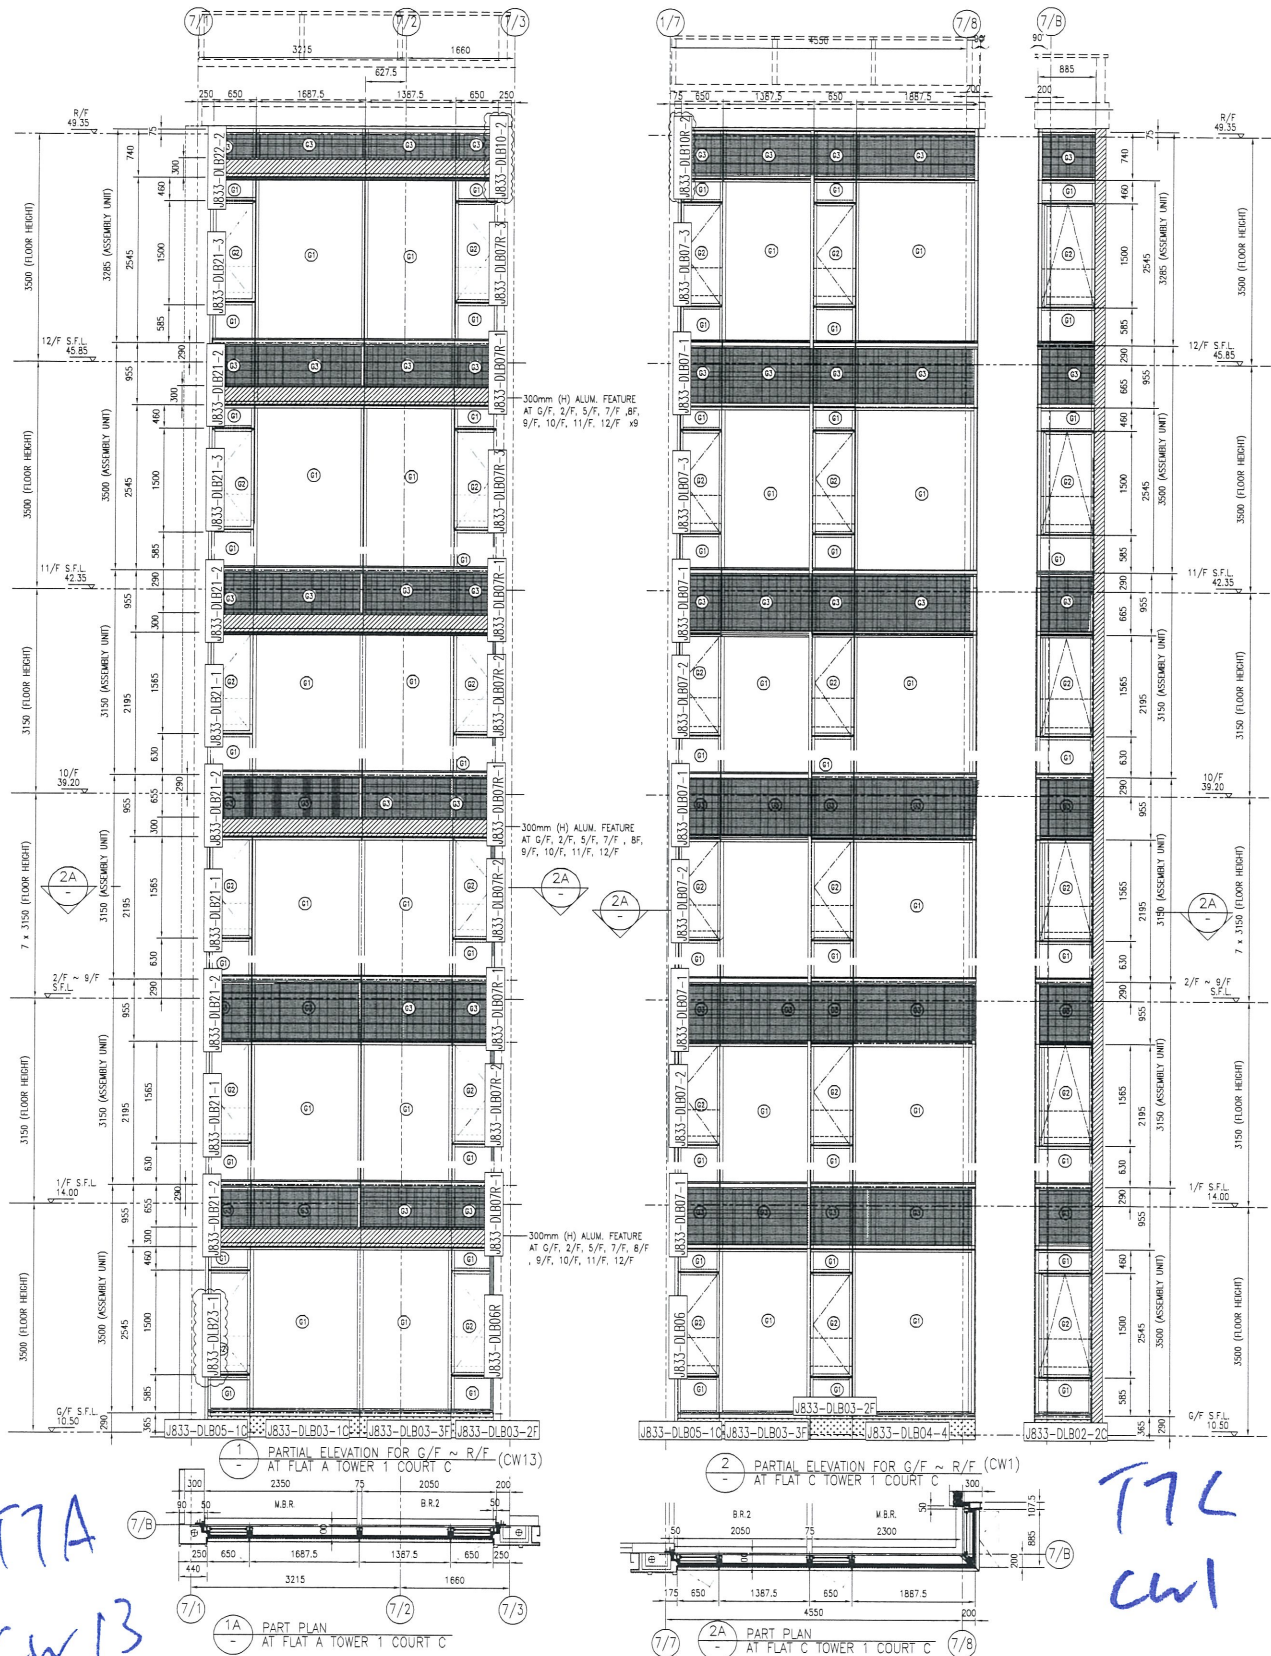

T7A  
CW13


T7L  
CW1

名稱	鋁板安裝位置圖	制圖	吳禕瑜	2017.11.29	修改	A	B
材料		復核			日期	2018.3.21	2018.4.03
顏色		批准			圖號	J833-T7-BL01	



T7 52



工程號 J-833 地盤 白石

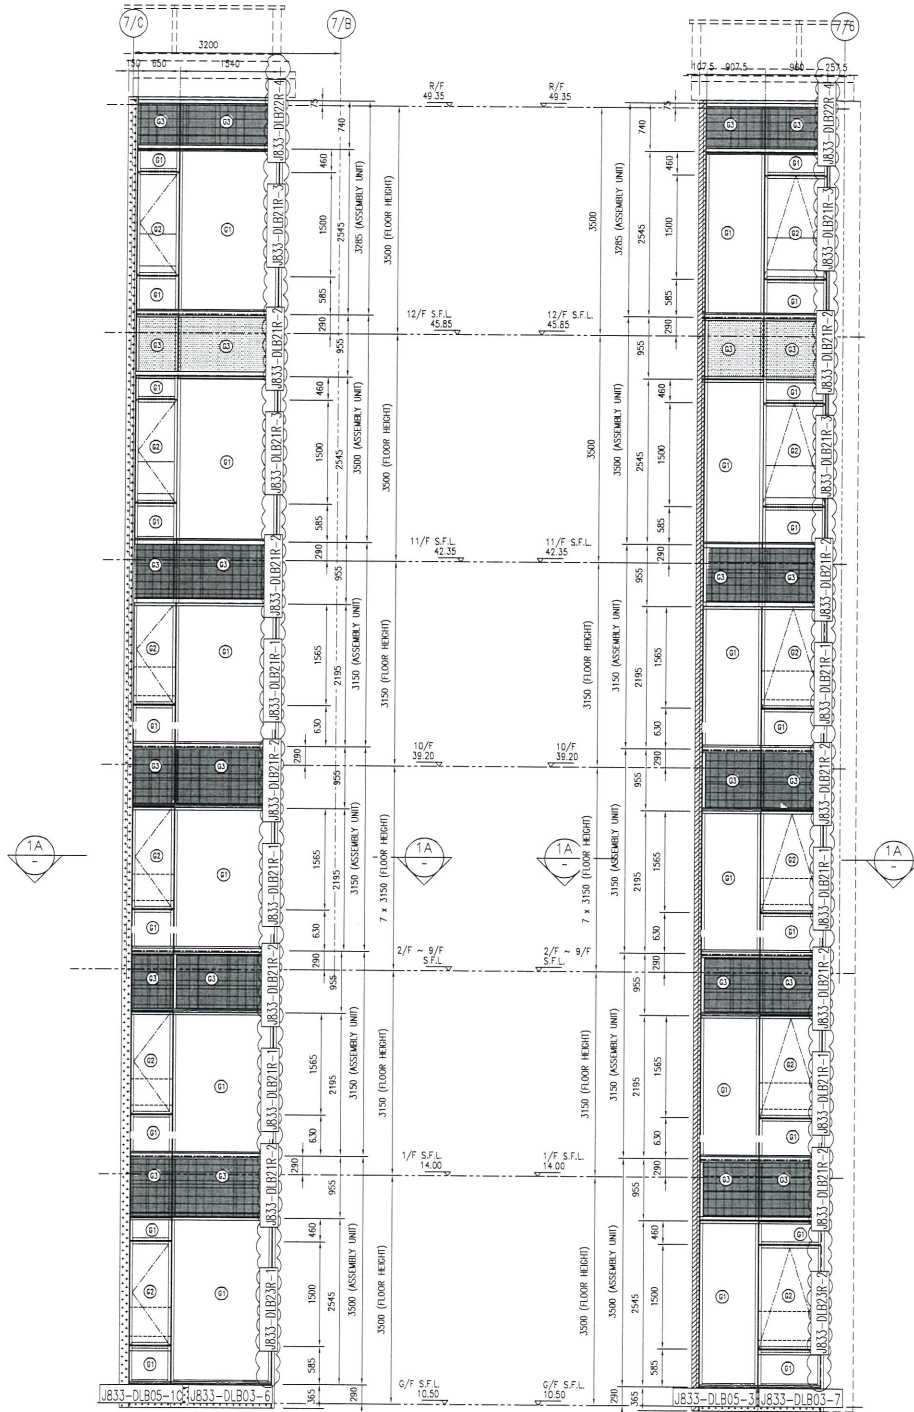

T7A  
CW7

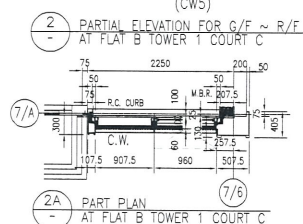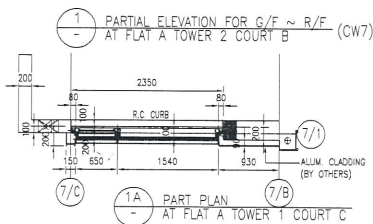

T7B  
CW5

名稱	鋁板安裝位置圖	制圖	吳禕瑜	2017.11.29	修改	A	B
材料		復核			日期	2018.3.20	2018.4.03
顏色		批准			圖號	J833-T7-BL02	



T7 53

# EG-DWG3





美特鋁質 有限公司  
MIDI Aluminium Fabricator Ltd.

工程號 J-833 地盤 白石

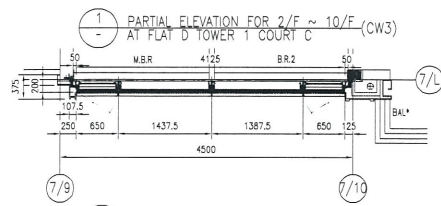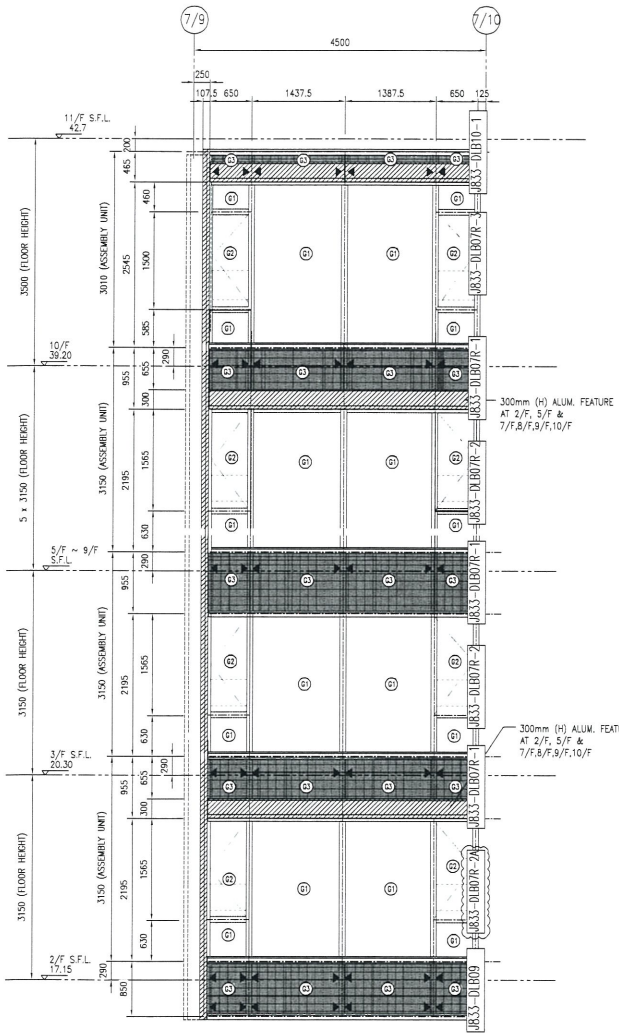

1A PART PLAN AT FLAT D TOWER 1 COURT C


T7D CW3

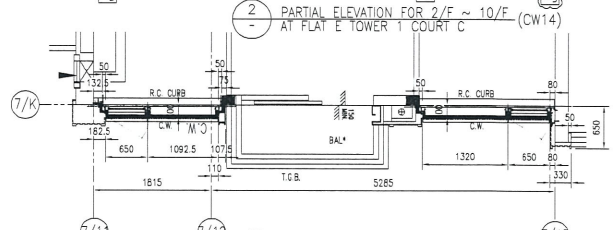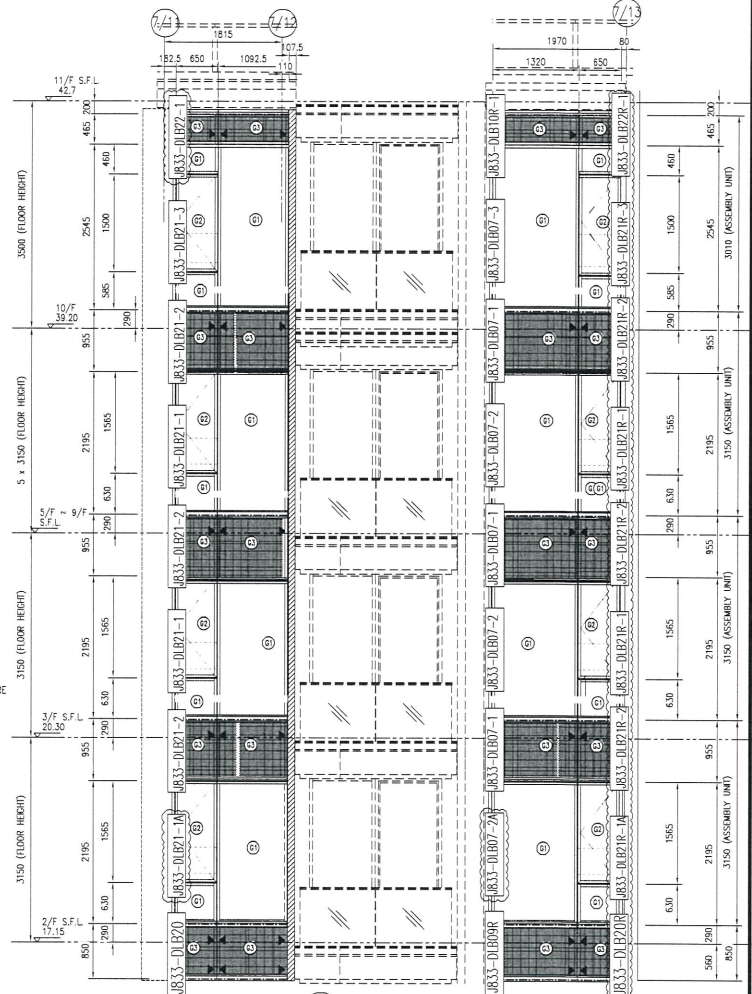

2A PART PLAN AT FLAT E TOWER 1 COURT C

T7E CW4

名稱	鋁板安裝位置圖	制圖	吳禕瑜	2017.11.29	修改	A	T7 54
材料		復核			日期	2018.3.21	
顏色		批准			圖號	J833-T7-BL03	

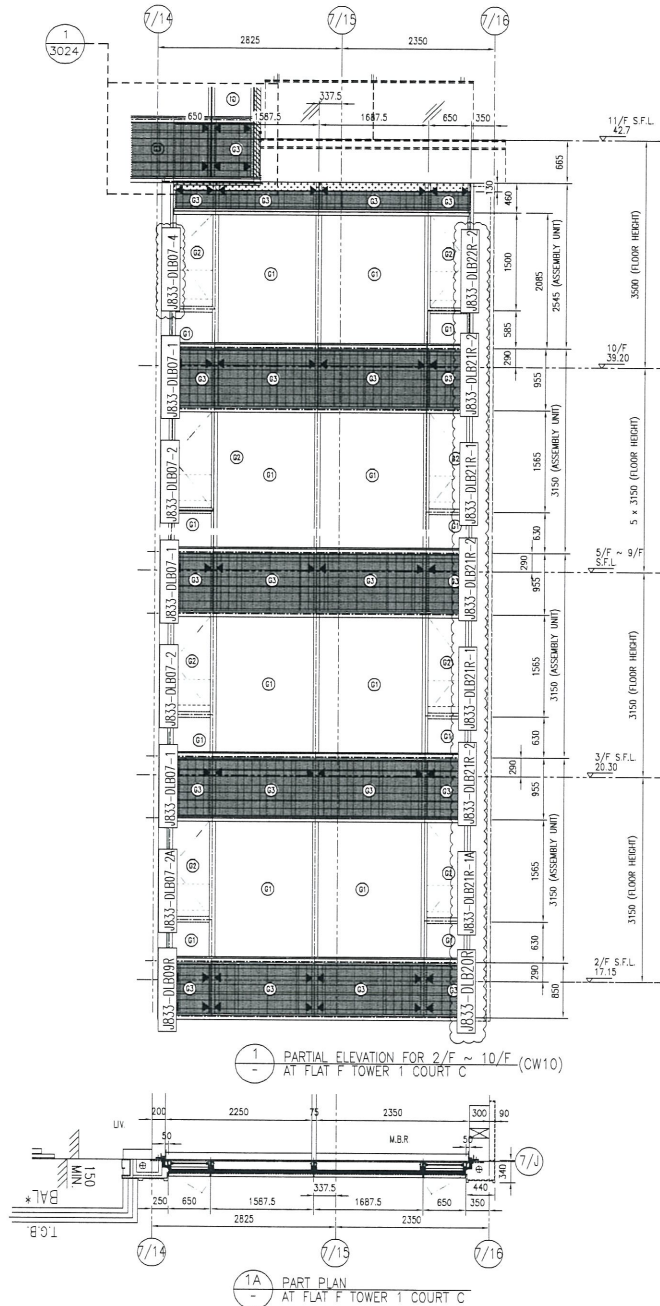

T7F  
Unit


名稱	鋁板安裝位置圖	制圖	吳禕瑜	2017.11.29	修改	A	B
材料		復核			日期	2018.3.21	2018.4.03
顏色		批准			圖號	J833-T7-BL04	

T755




美特鋁質 有限公司  
MIDI Aluminium Fabricator Ltd.

工程號 J-833 地盤 白石

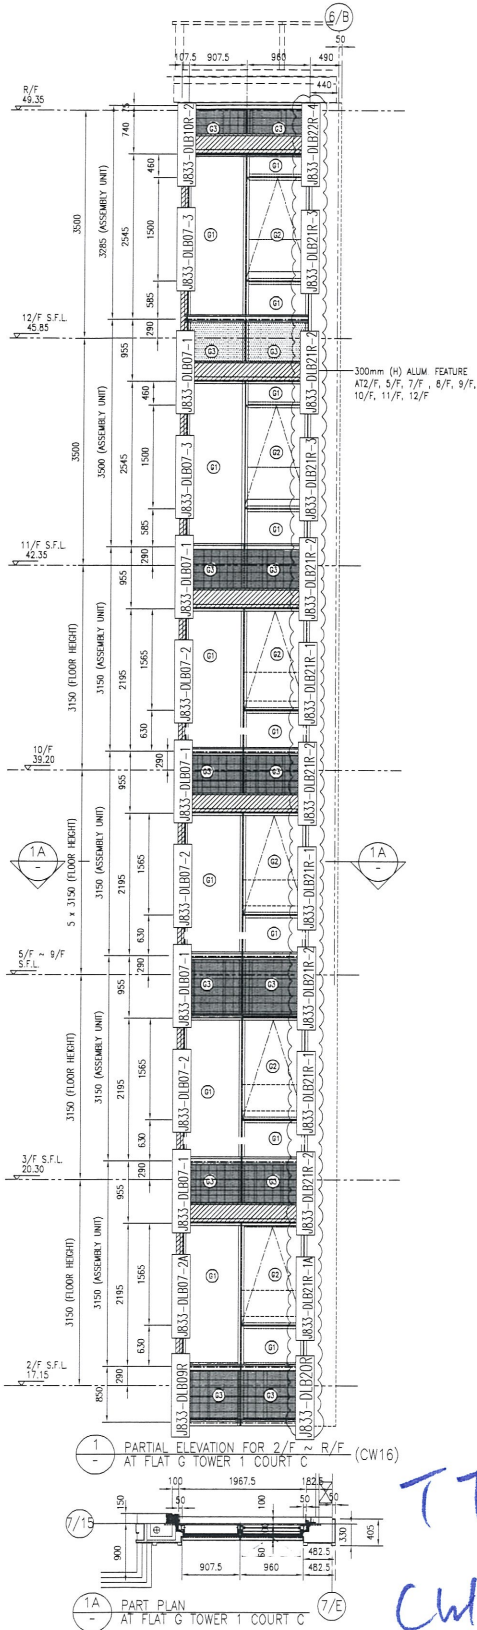

T7G  
CW6

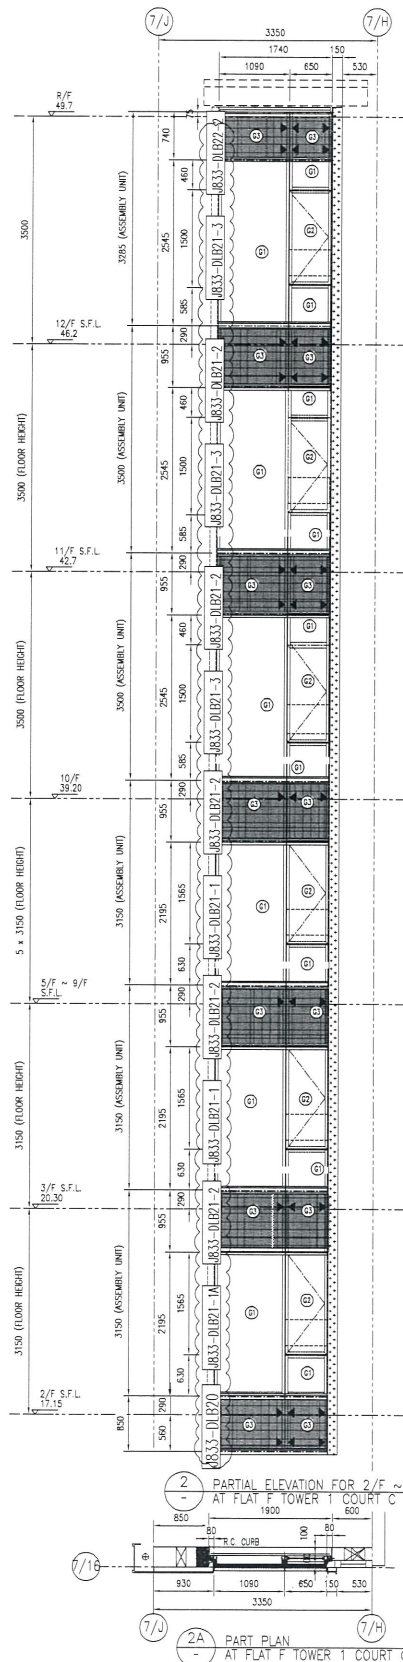


T7F  
CW6

名稱	鋁板安裝位置圖	制圖	吳禕瑜	2017.11.29	修改	A	B
材料		復核			日期	2018.3.20	2018.4.03
顏色		批准			圖號	J833-T7-BL05	

T756



工程號 J-833 地盤 白石

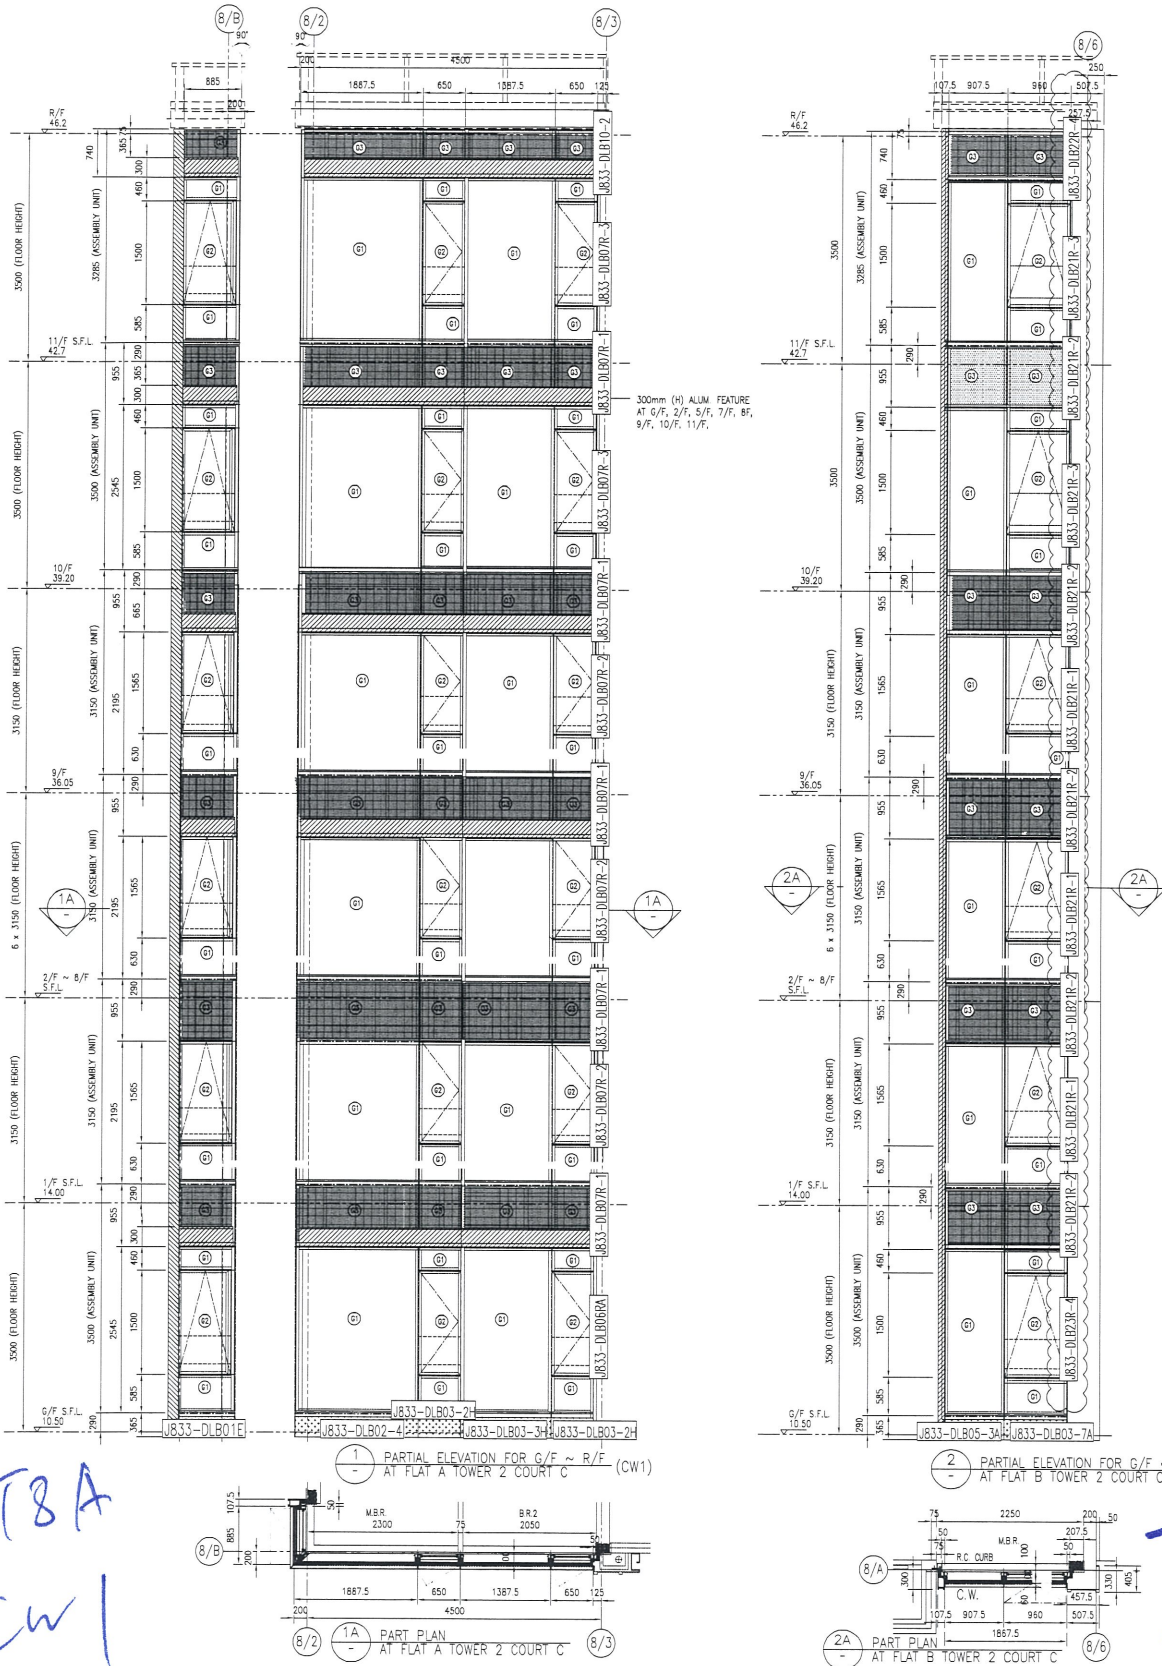

名稱	鋁板安裝位置圖	制圖	吳禕瑜	2017.11.29	修改	A	B
材料		復核			日期	2018.3.20	2018.4.03
顏色		批准			圖號	J833-T8-BL01	

T8 57

# EG-DWG3




美特鋁質 有限公司  
MIDI Aluminium Fabricator Ltd.

工程號

J-833


地盤

80

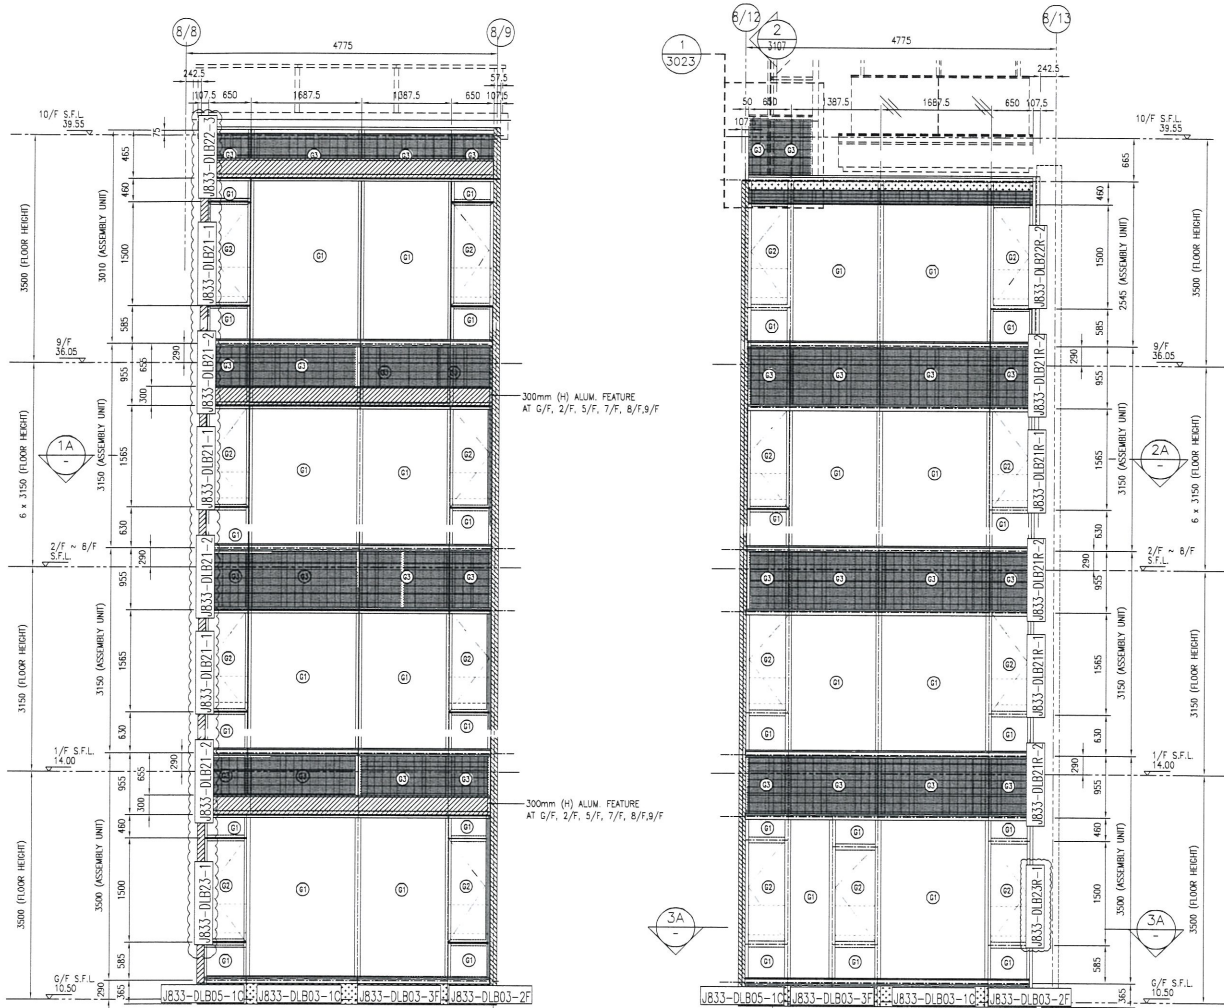


1 PARTIAL ELEVATION FOR G/F ~ R/F AT FLAT C TOWER 2 COURT C (CW7)


2 PARTIAL ELEVATION FOR G/F ~ 9/F AT FLAT D TOWER 2 COURT C (CW7R)

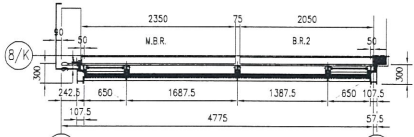

1A PART PLAN AT FLAT C TOWER 2 COURT C

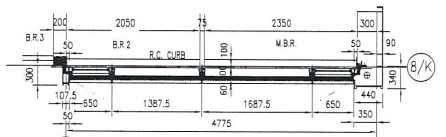

2A PART PLAN AT FLAT D TOWER 2 COURT C

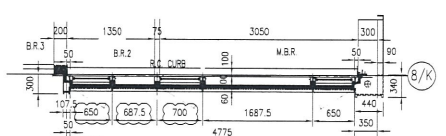

3A PART PLAN AT FLAT D TOWER 2 COURT C

T8L  
CW7

T8D  
CW7R


名稱	鋁板安裝位置圖	制圖	吳禕瑜	2017.11.29	修改	A	B
材料		復核			日期	2018.3.23	2018.4.03
顏色		批准			圖號	J833-T8-BL02	

T8 08




美特鋁質 有限公司  
MIDI Aluminium Fabricator Ltd.

工程號 J-833 地盤 白石

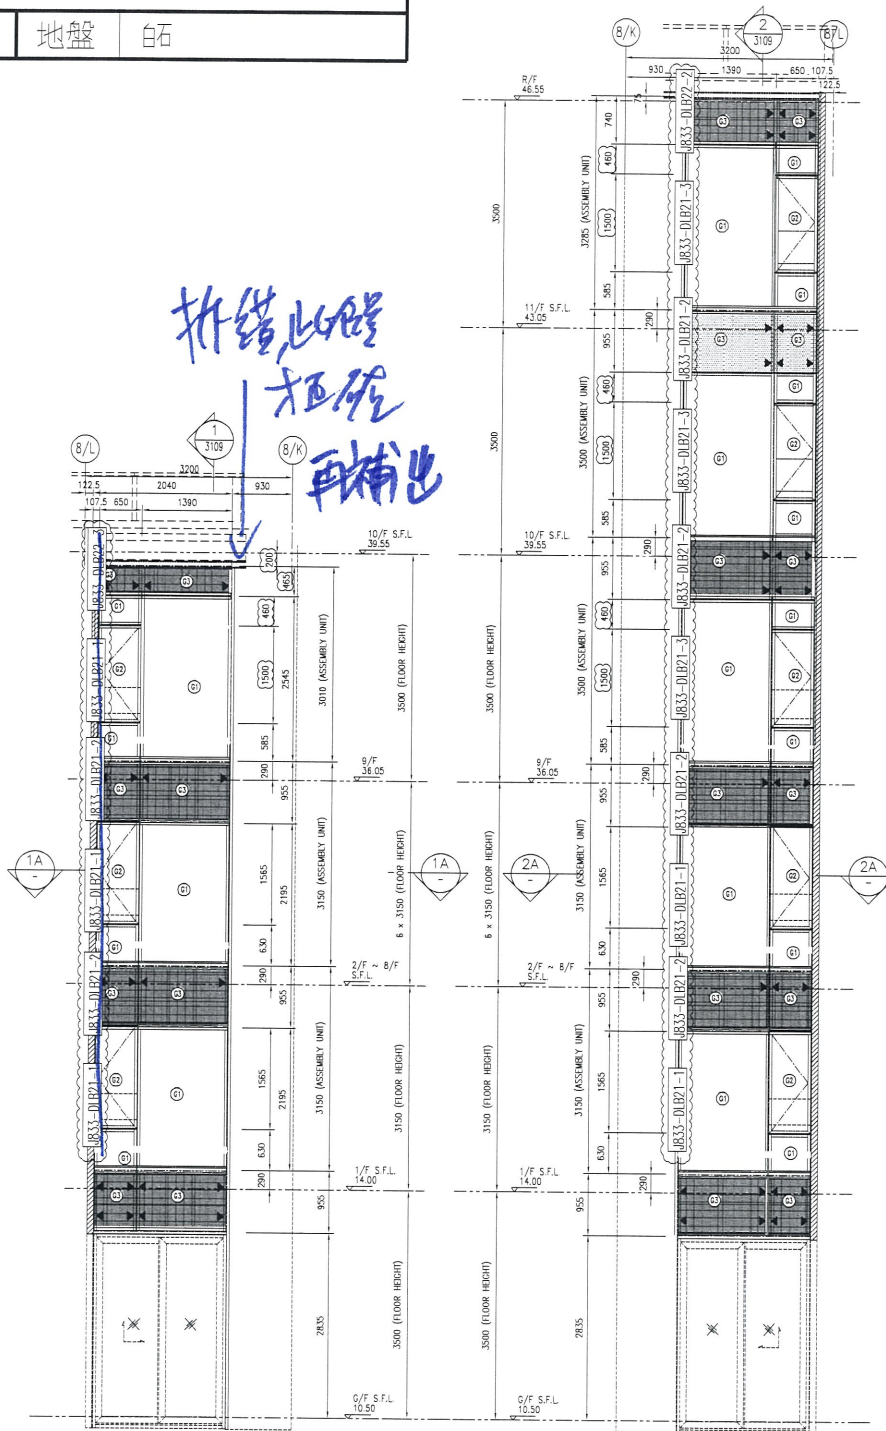


1 PARTIAL ELEVATION FOR G/F ~ 9/F AT FLAT C TOWER 2 COURT C (CW7c)

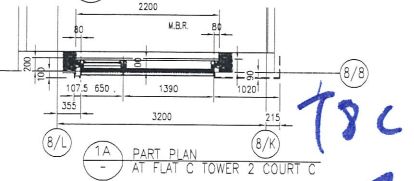

T8c  
CW7a

2 PARTIAL ELEVATION FOR G/F ~ R/F AT FLAT D TOWER 2 COURT C (CW7dR)

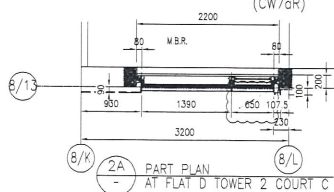

T8D  
CW7aR



名稱	鋁板安裝位置圖	制圖	吳禕瑜	2018.4.03	修改	
材料		復核			日期	
顏色		批准			圖號	J833-T8-BL03

T8  
59







工程號 J-833 地盤 60

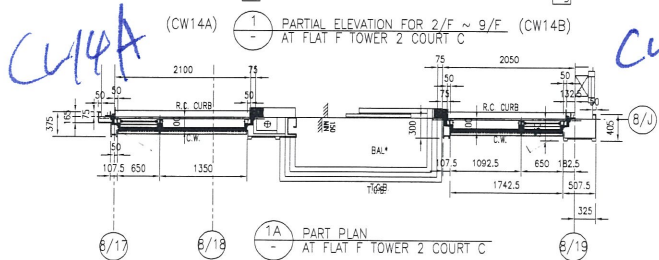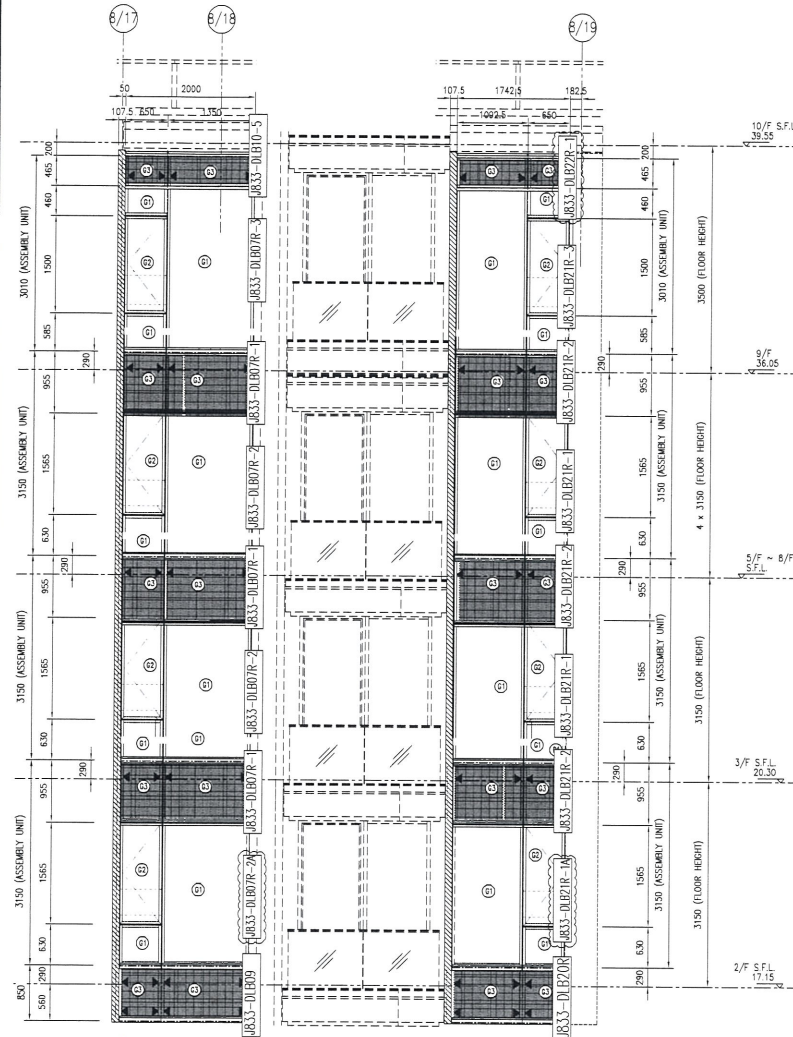


T8G

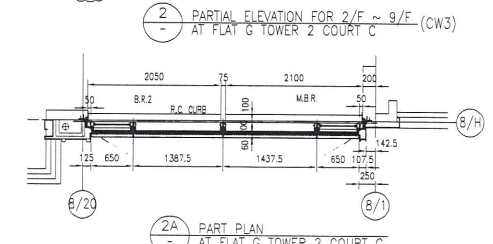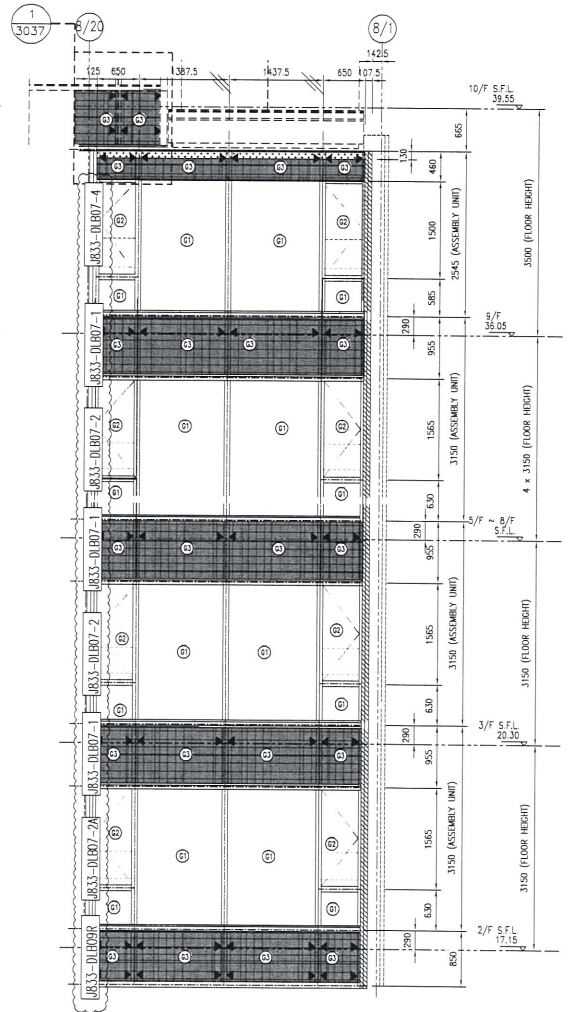

T8G CW3

名稱	鋁板安裝位置圖	制圖	吳禕瑜	2017.11.29	修改	A	T8 61
材料		復核			日期	2018.3.21	
顏色		批准			圖號	J833-T8-BL05	

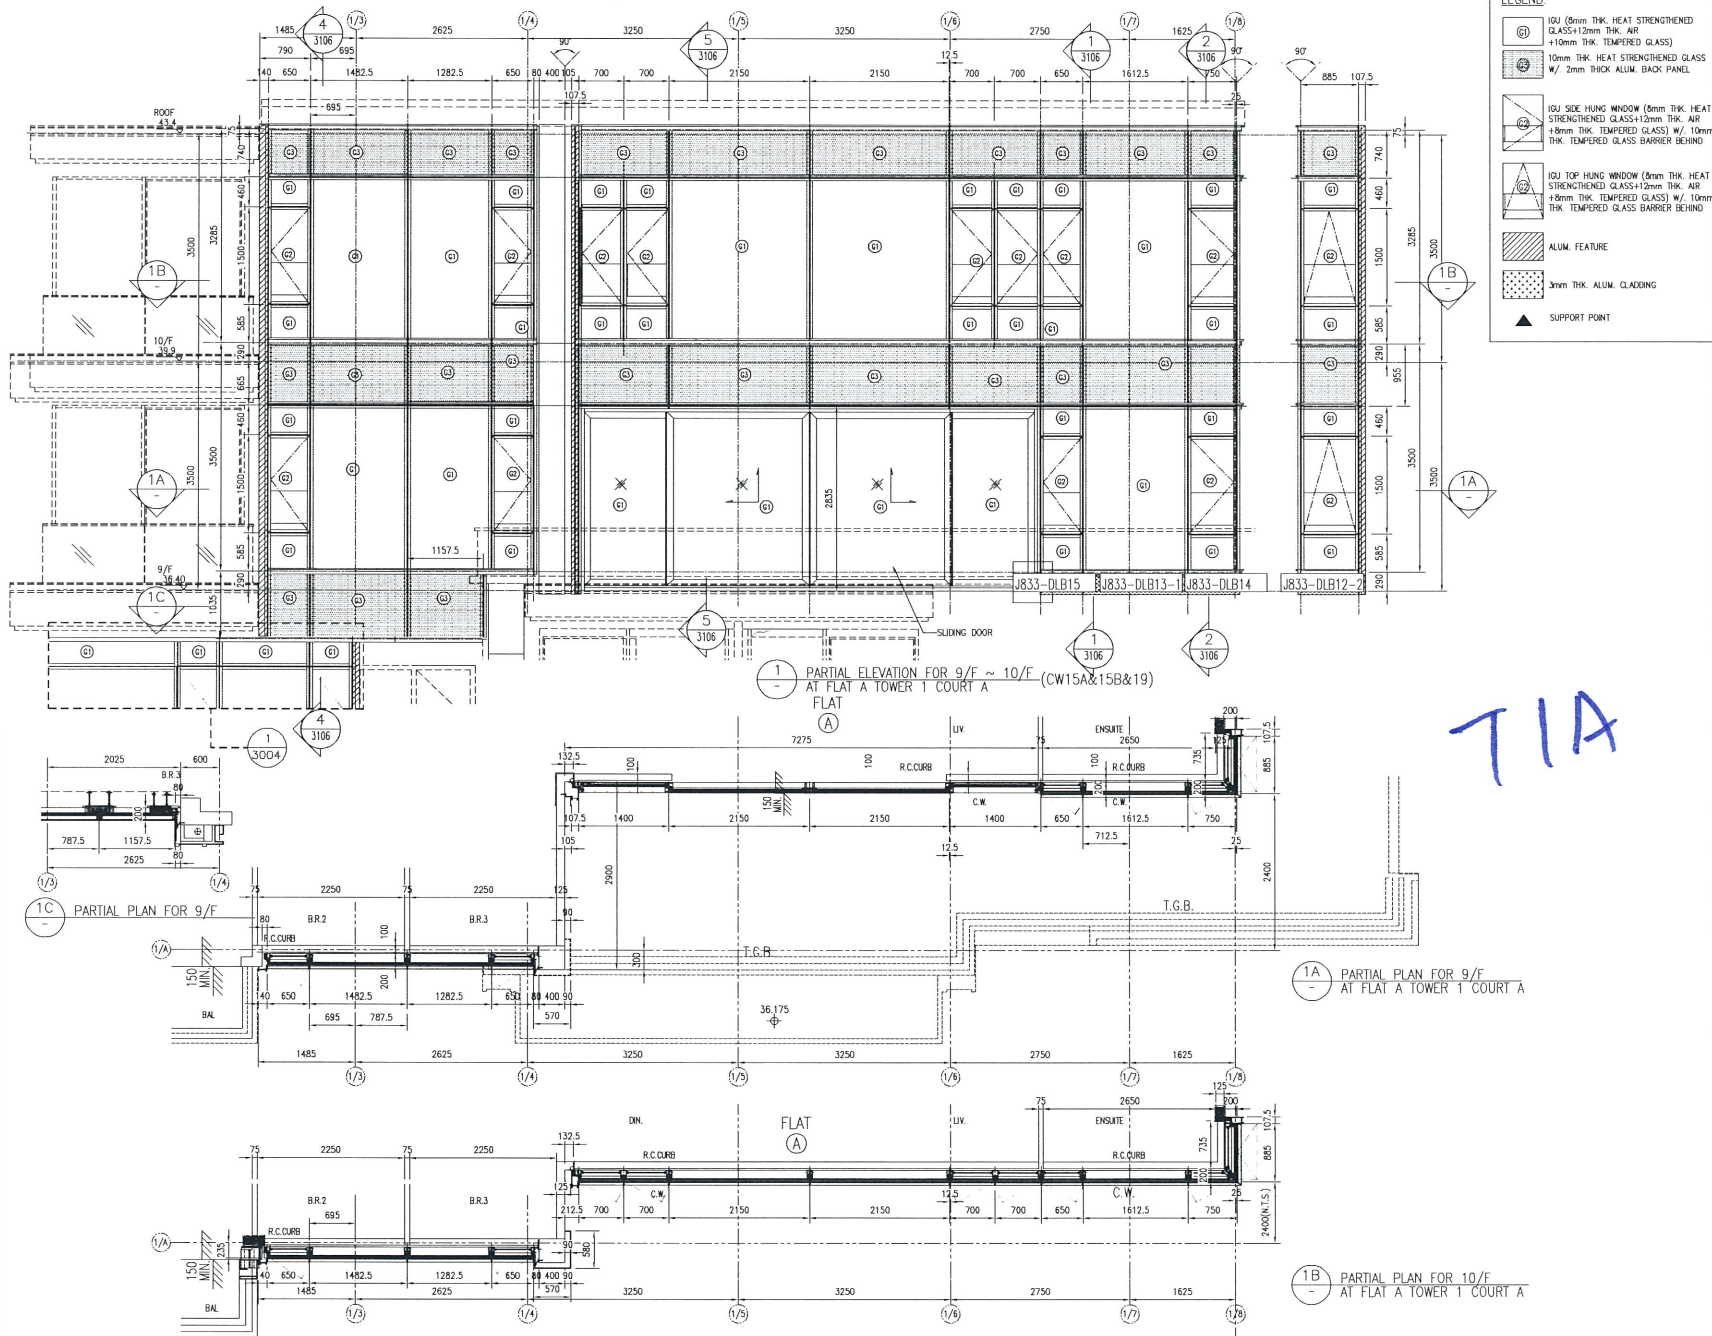


名稱	鋁板安裝位置圖	圖號	J833-T1-BL04
材料		日期	
顏色		修改	
		批准	
		復核	
		吳焯瑜	
		2017.11.29	

62

TIA



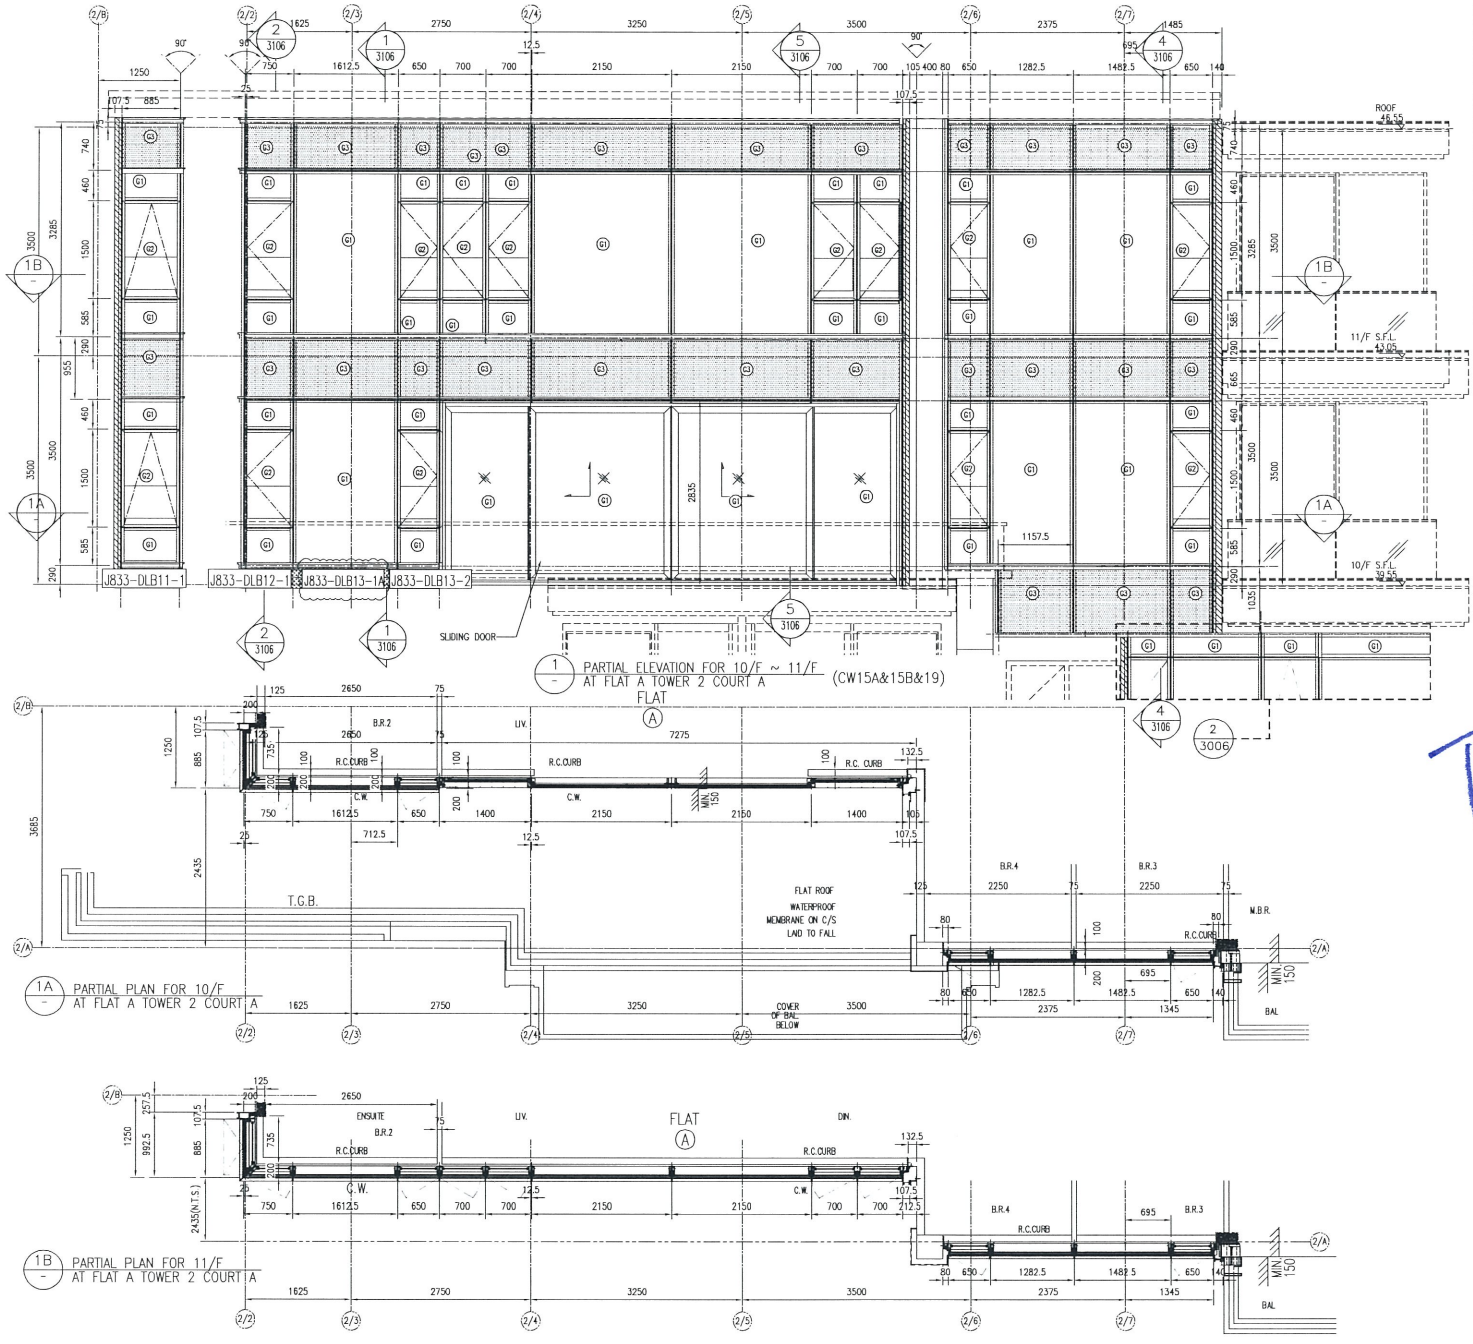


- LEGEND:
- (1) IGU (6mm THK. HEAT STRENGTHENED GLASS+12mm THK. AIR +10mm THK. TEMPERED GLASS)
  - (2) 10mm THK. HEAT STRENGTHENED GLASS W/ 2mm THICK ALUM. BACK PANEL
  - (3) IGU SIDE HUNG WINDOW (6mm THK. HEAT STRENGTHENED GLASS+12mm THK. AIR +8mm THK. TEMPERED GLASS) W/ 10mm THK. TEMPERED GLASS BARRIER BEHIND
  - (4) IGU TOP HUNG WINDOW (6mm THK. HEAT STRENGTHENED GLASS+12mm THK. AIR +8mm THK. TEMPERED GLASS) W/ 10mm THK. TEMPERED GLASS BARRIER BEHIND
  - (5) ALUM. FEATURE
  - (6) 3mm THK. ALUM. CLADDING
  - (7) SUPPORT POINT


名稱	鋁板安裝位置圖
材料	
顏色	
制圖	吳禕瑜
復核	
批准	
修改	A
日期	2018.3.22
圖號	J833-T2-BL04

64


T2A

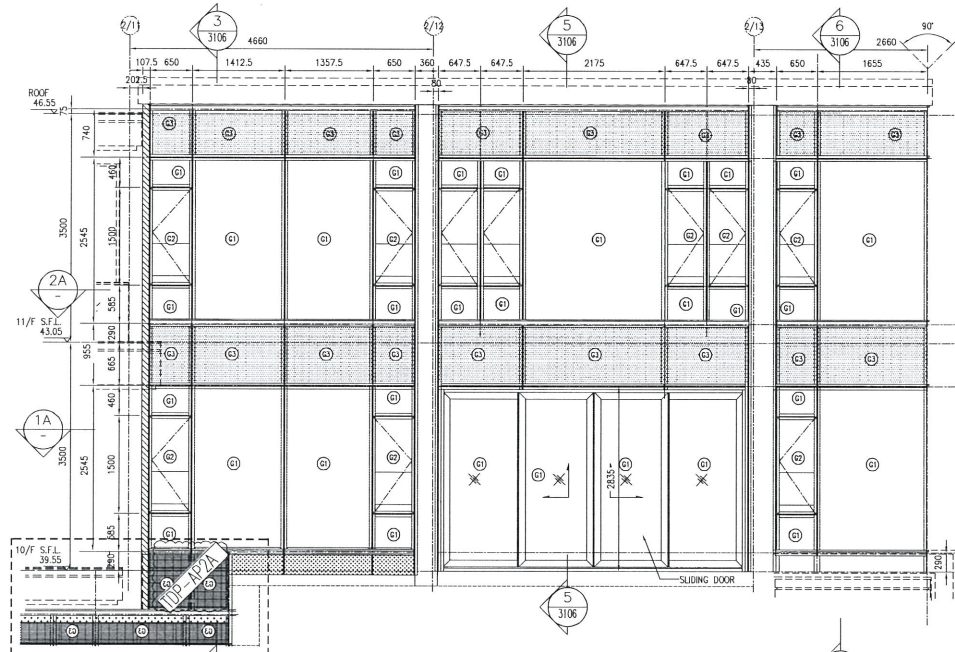


1 PARTIAL ELEVATION FOR 10/F ~ 11/F AT FLAT B TOWER 2 COURT A (CW18&20&27&28)

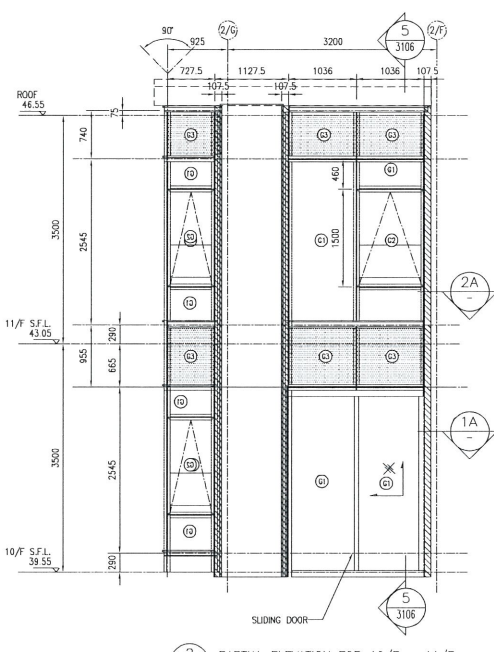

2 PARTIAL ELEVATION FOR 10/F ~ 11/F AT FLAT B TOWER 2 COURT A

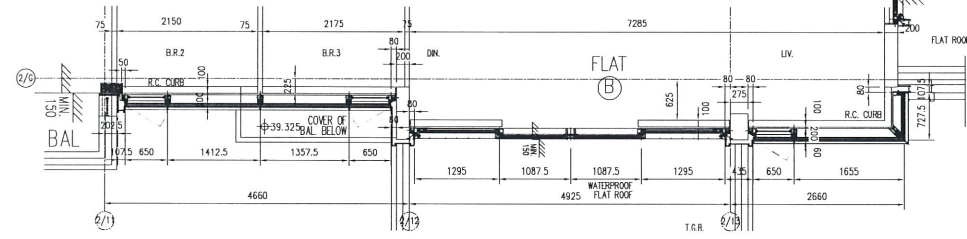

1A PARTIAL PLAN FOR 10/F AT FLAT B TOWER 2 COURT A

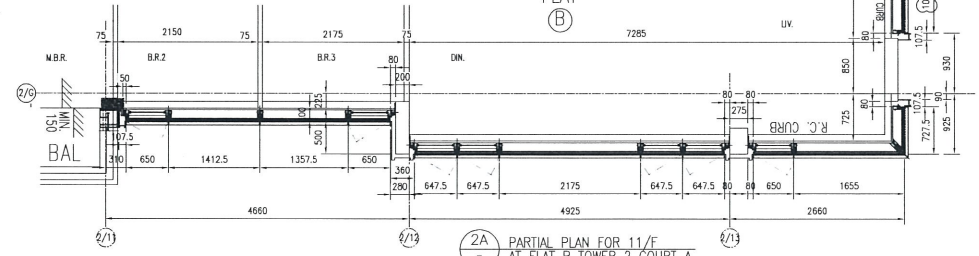

2A PARTIAL PLAN FOR 11/F AT FLAT B TOWER 2 COURT A




LEGEND:

- IGU (8mm THK. HEAT STRENGTHENED GLASS+12mm THK. AIR +10mm THK. TEMPERED GLASS)
- 10mm THK. HEAT STRENGTHENED GLASS W/ 2mm THICK ALUM. BACK PANEL
- IGU SIDE HUNG WINDOW (8mm THK. HEAT STRENGTHENED GLASS+12mm THK. AIR +8mm THK. TEMPERED GLASS) W/ 10mm THK. TEMPERED GLASS BARRIER BEHIND
- IGU TOP HUNG WINDOW (8mm THK. HEAT STRENGTHENED GLASS+12mm THK. AIR +8mm THK. TEMPERED GLASS) W/ 10mm THK. TEMPERED GLASS BARRIER BEHIND
- ALUM. FEATURE
- 3mm THK. ALUM. CLADDING
- SUPPORT POINT

T2B

名稱	鋁板安裝位置圖
材料	
顏色	
制圖	吳焯瑜
復核	
批准	
修改	2017.11.29
日期	2018.3.22
圖號	J833-T2-BL05

65

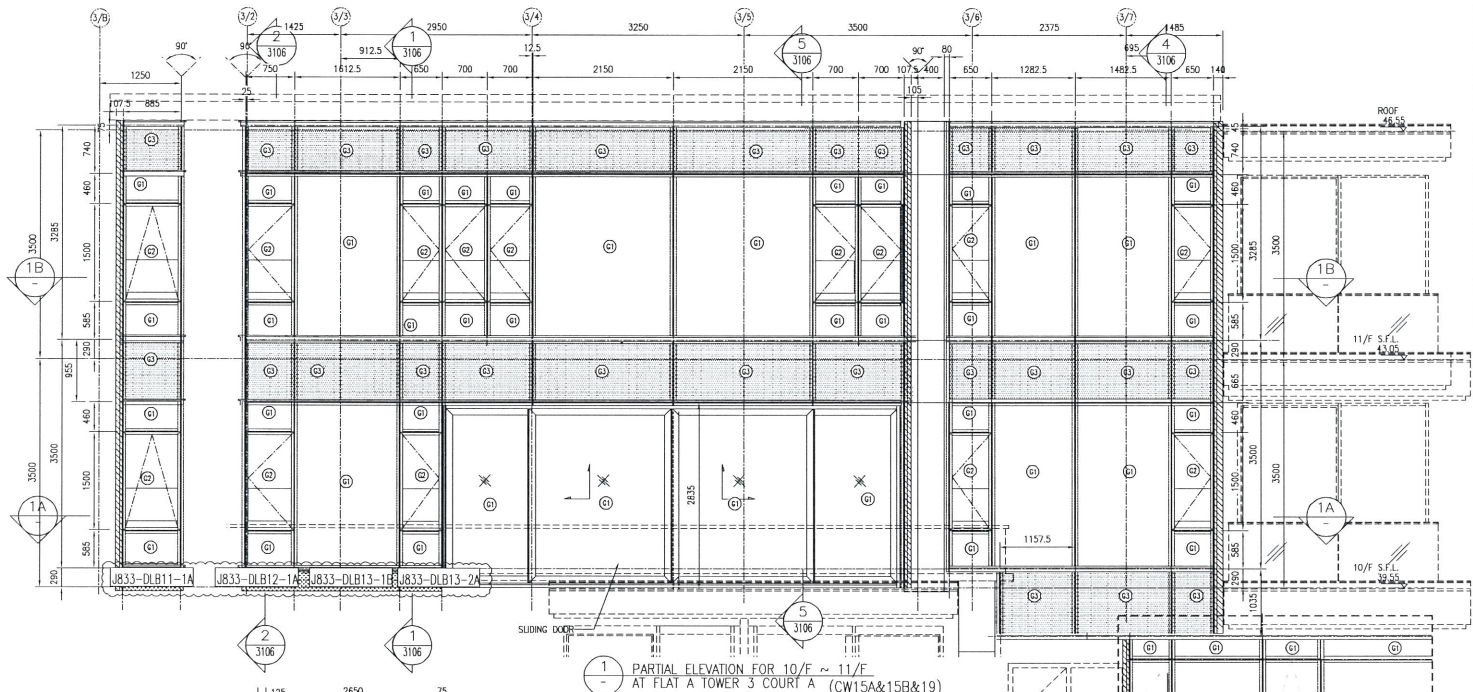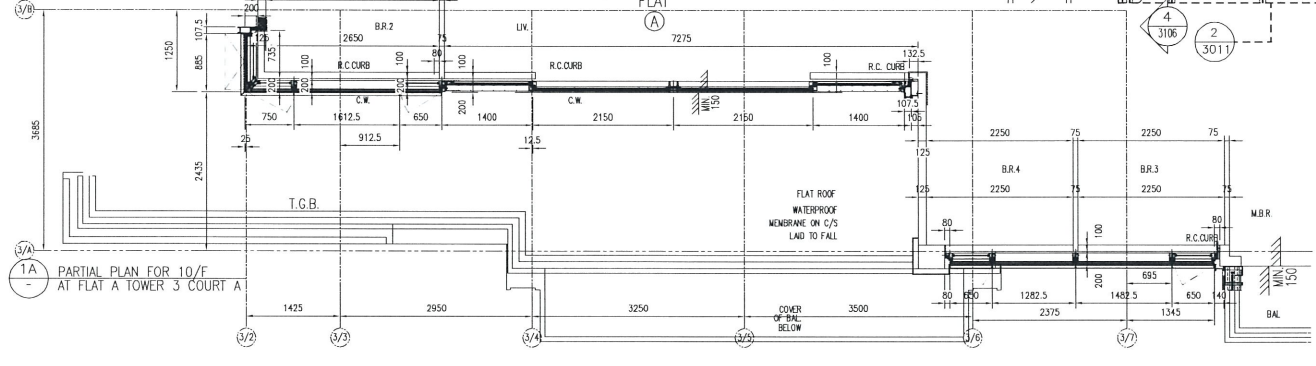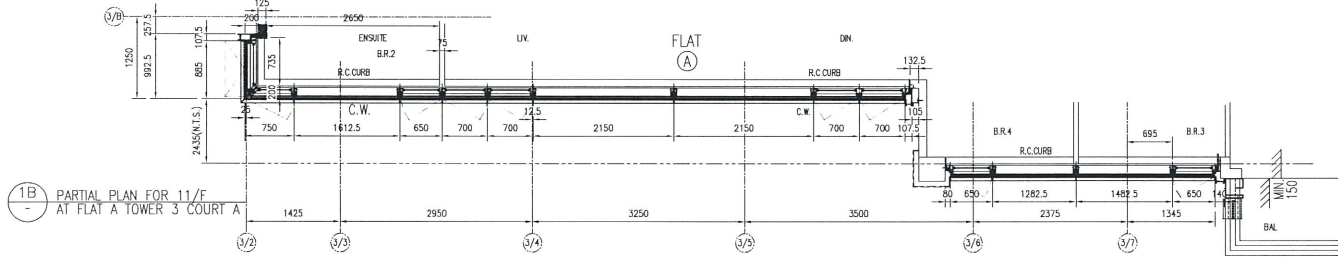


LEGEND:

- IGU (8mm THK. HEAT STRENGTHENED GLASS+12mm THK. AIR +10mm THK. TEMPERED GLASS)
- IGU SIDE HUNG WINDOW (8mm THK. HEAT STRENGTHENED GLASS+12mm THK. AIR +8mm THK. TEMPERED GLASS) W/ 10mm THK. TEMPERED GLASS BARRIER BEHIND
- IGU TOP HUNG WINDOW (8mm THK. HEAT STRENGTHENED GLASS+12mm THK. AIR +8mm THK. TEMPERED GLASS) W/ 10mm THK. TEMPERED GLASS BARRIER BEHIND
- ALUM. FEATURE
- 3mm THK. ALUM. CLADDING
- SUPPORT POINT

T3A


名稱	鋁板安裝位置圖
材料	
顏色	
制圖	吳禕瑜
復核	
批准	
修改	A
日期	2018.3.22
圖號	J833-T3-BL03

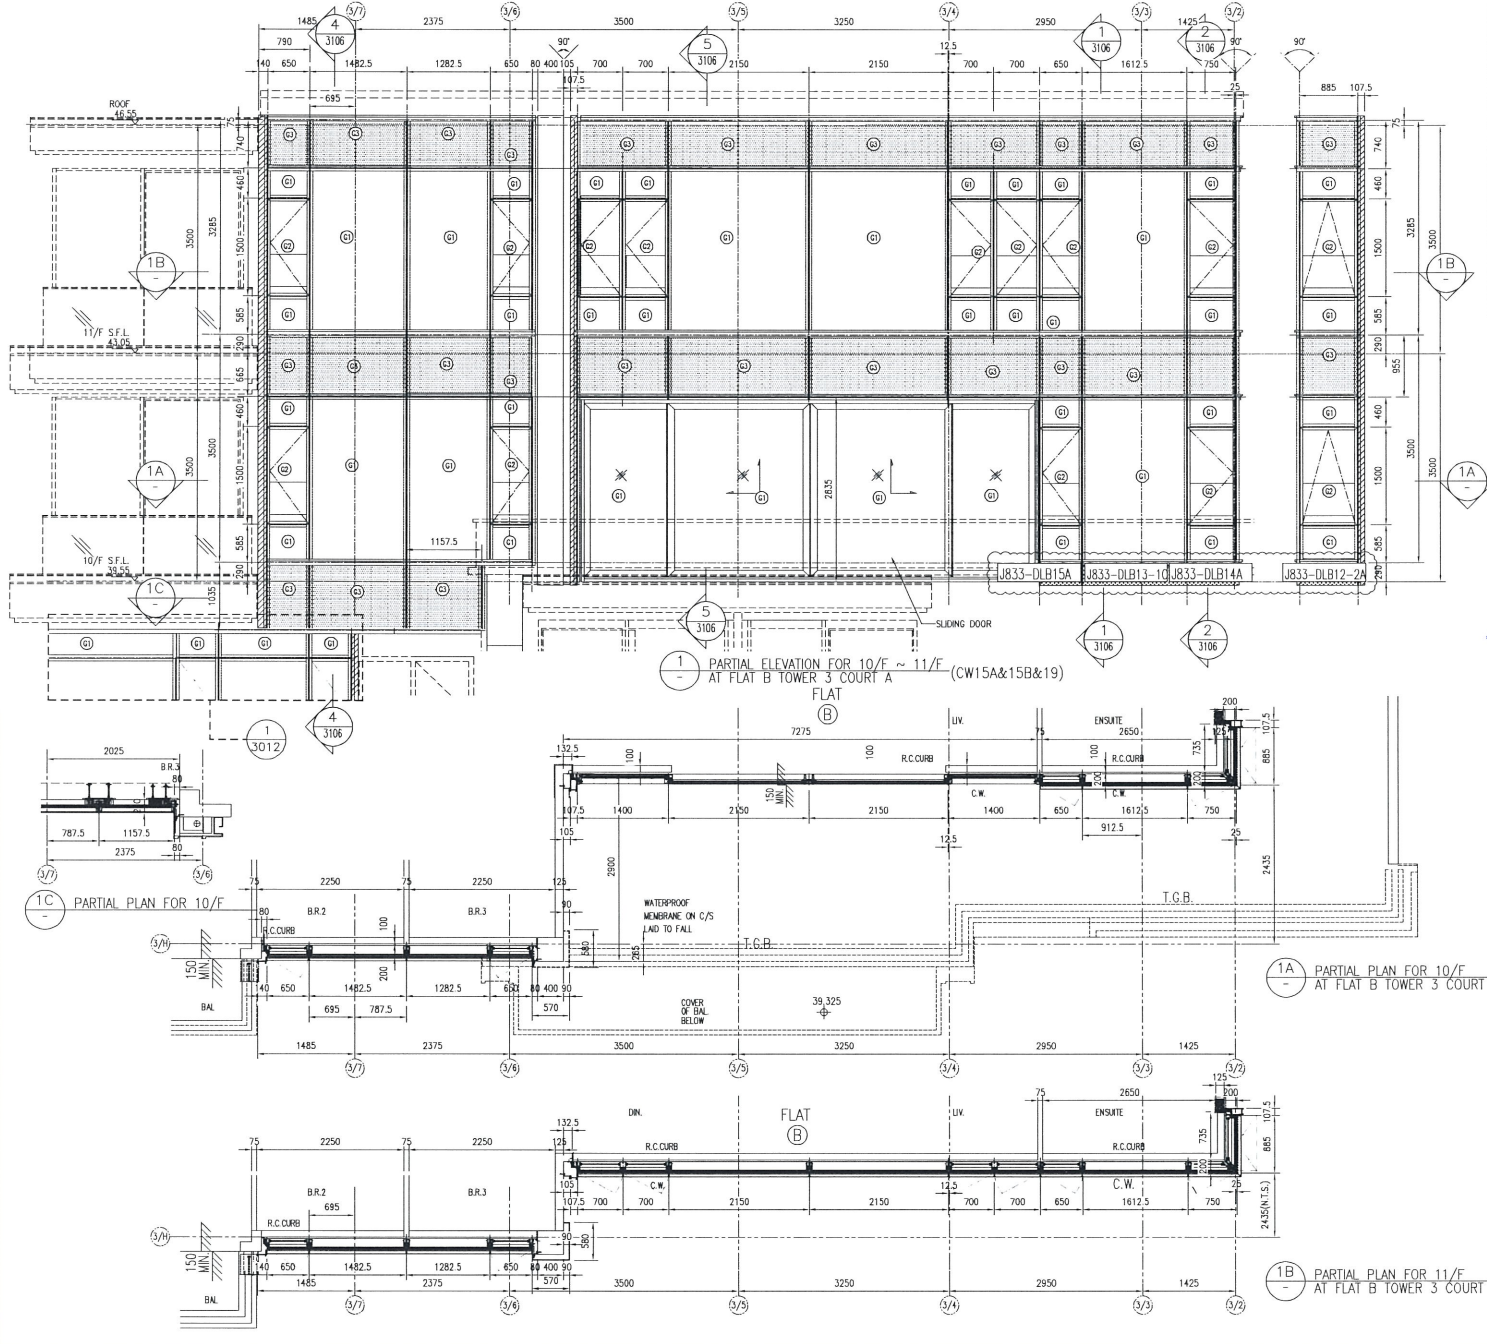

名稱	鋁板安裝位置圖
材料	
顏色	
制圖	吳偉瑜
復核	
批准	
修改	2017.11.29
日期	2018.3.22
圖號	J833-T3-BL04

67

T3B

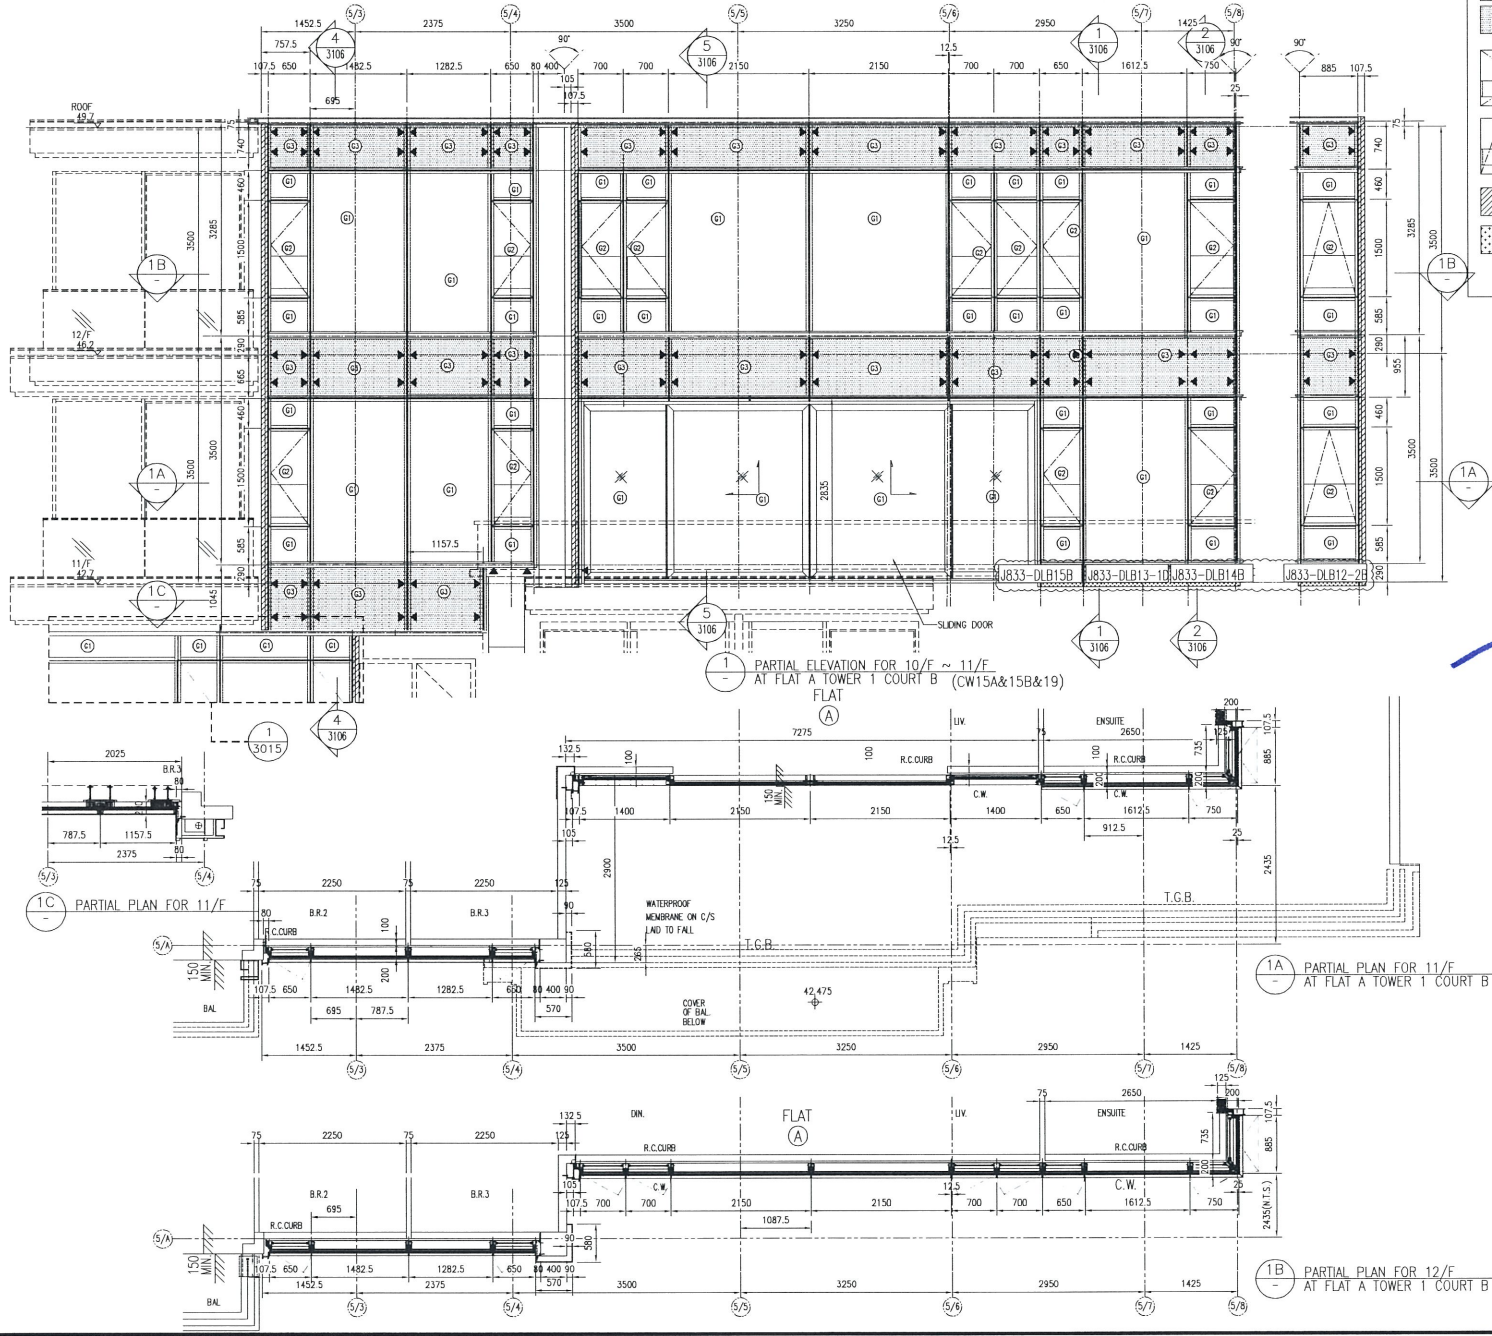


TSA

- LEGEND:
- IGU (8mm THK. HEAT STRENGTHENED GLASS+12mm THK. AIR +10mm THK. TEMPERED GLASS)
  - IGU SIDE HUNG WINDOW (8mm THK. HEAT STRENGTHENED GLASS+12mm THK. AIR +8mm THK. TEMPERED GLASS) W/ 10mm THK. TEMPERED GLASS BARRIER BEHIND
  - IGU TOP HUNG WINDOW (8mm THK. HEAT STRENGTHENED GLASS+12mm THK. AIR +8mm THK. TEMPERED GLASS) W/ 10mm THK. TEMPERED GLASS BARRIER BEHIND
  - ALUM. FEATURE
  - 3mm THK. ALUM. CLADDING
  - SUPPORT POINT

名稱	鋁板安裝位置圖	吳禕瑜	2017.11.29	修改	A
材料		復核		日期	2018.3.22
顏色		批准		圖號	J833-T5-BL03


68

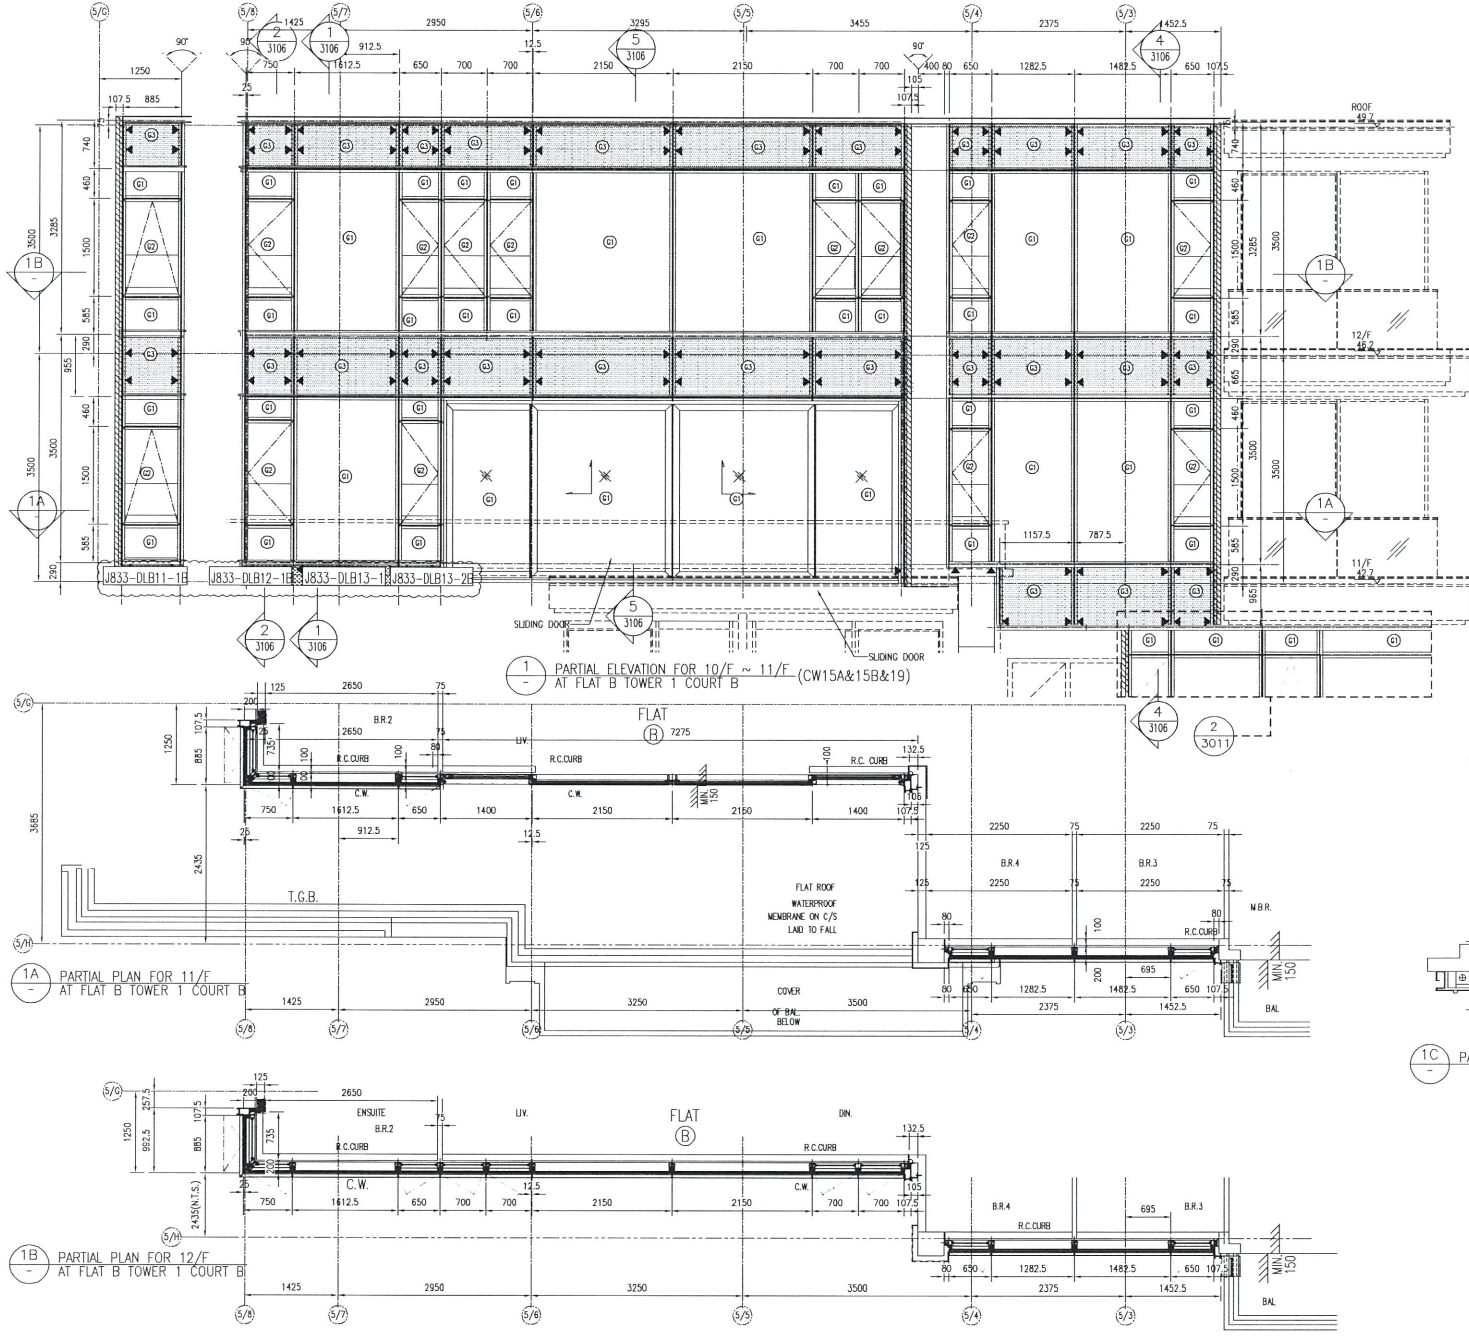

LEGEND:


- IGU (8mm THK. HEAT STRENGTHENED GLASS+12mm THK. AIR +10mm THK. TEMPERED GLASS)
- 10mm THK. HEAT STRENGTHENED GLASS W/ 2mm THICK ALUM. BACK PANEL
- IGU SIDE HUNG WINDOW (8mm THK. HEAT STRENGTHENED GLASS+12mm THK. AIR +8mm THK. TEMPERED GLASS) W/ 10mm THK TEMPERED GLASS BARRIER BEHIND
- IGU TOP HUNG WINDOW (8mm THK. HEAT STRENGTHENED GLASS+12mm THK. AIR +8mm THK. TEMPERED GLASS) W/ 10mm THK TEMPERED GLASS BARRIER BEHIND
- ALUM. FEATURE
- 3mm THK. ALUM. CLADDING
- SUPPORT POINT

T5B

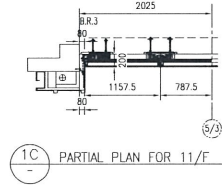

名稱	鋁板安裝位置圖
材料	復核
顏色	批准
製圖	吳禕瑜
修改	2017.11.29
日期	2018.3.22
圖號	J833-T5-BL04

69

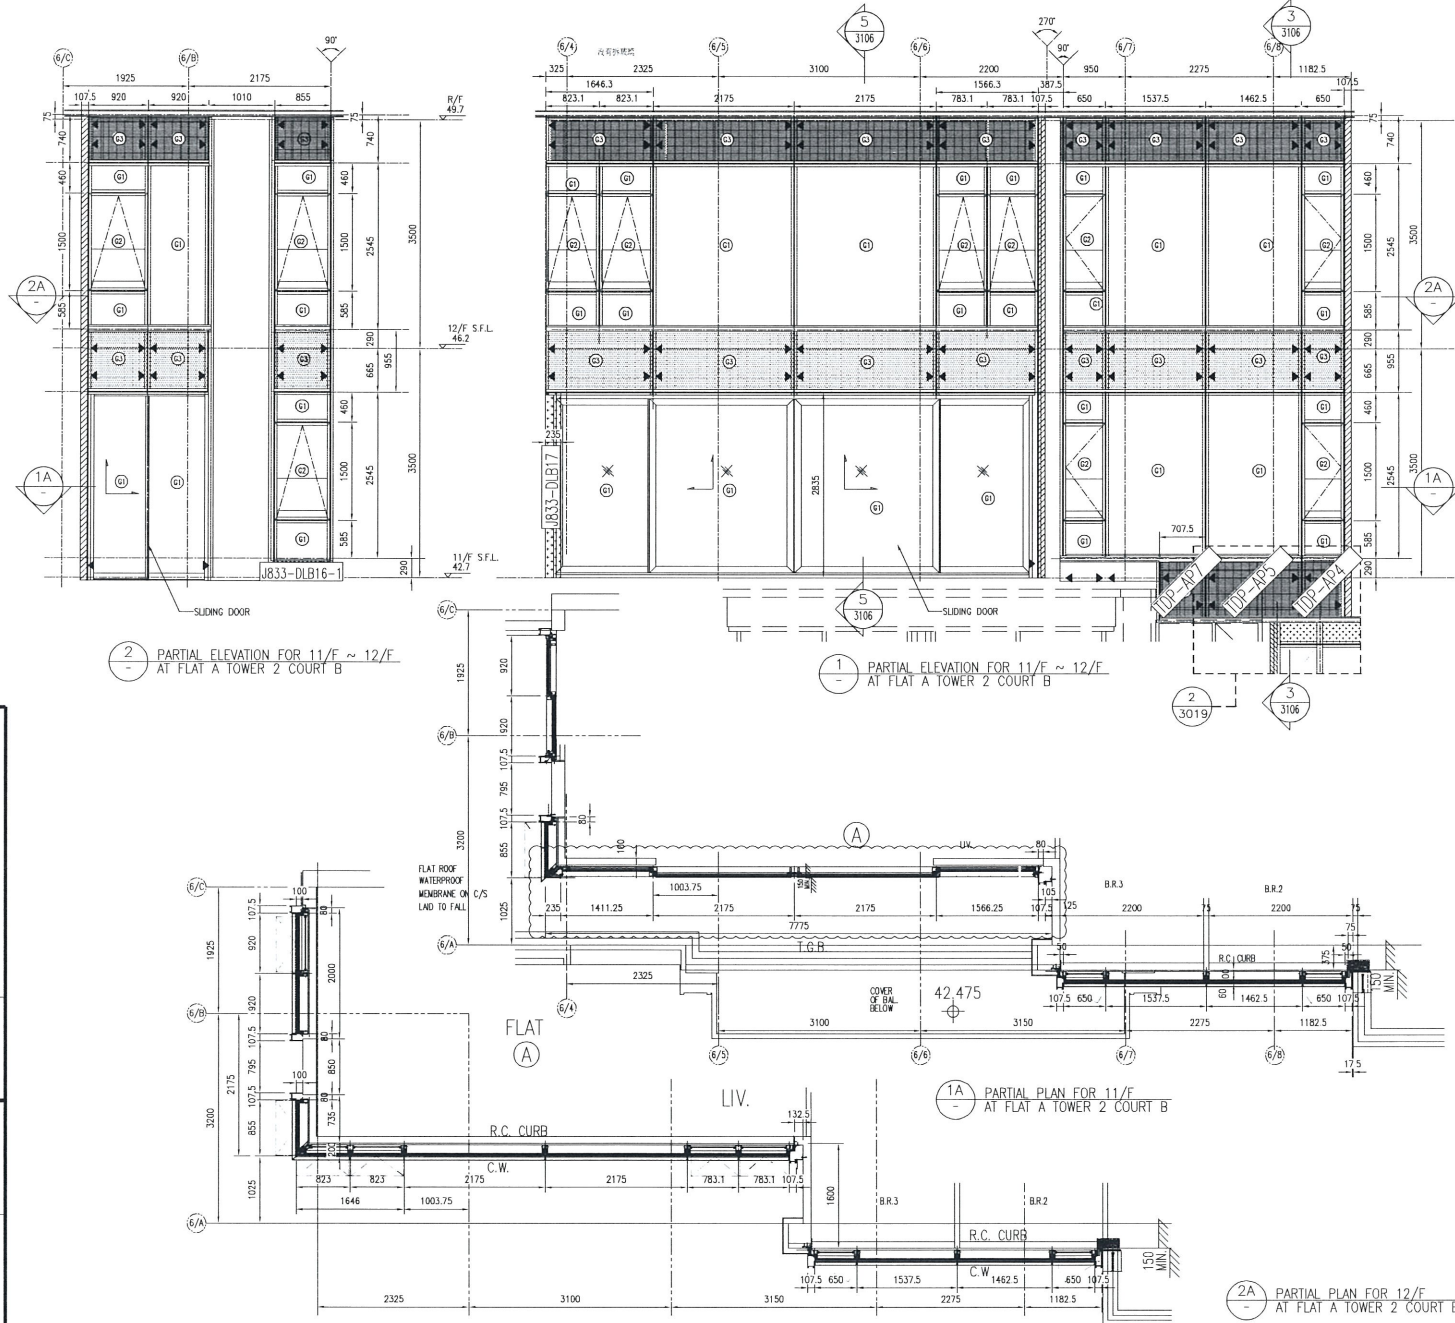


TGA

LEGEND:


- IGU (6mm THK. HEAT STRENGTHENED GLASS+12mm THK. AIR +10mm THK. TEMPERED GLASS)
- IGU SIDE HUNG WINDOW (6mm THK. HEAT STRENGTHENED GLASS+12mm THK. AIR +8mm THK. TEMPERED GLASS) w/ 3mm THICK ALUM. BACK PANEL
- IGU TOP HUNG WINDOW (6mm THK. HEAT STRENGTHENED GLASS+12mm THK. AIR +8mm THK. TEMPERED GLASS) w/ 10mm THK. TEMPERED GLASS BARRIER BEHIND
- ALUM. FEATURE
- 3mm THK. ALUM. CLADDING
- SUPPORT POINT

名稱	鋁板安裝位置圖	製圖	吳禕瑜	修改	
材料		復核		日期	
顏色		批准		圖號	J833-T6-BL05

72

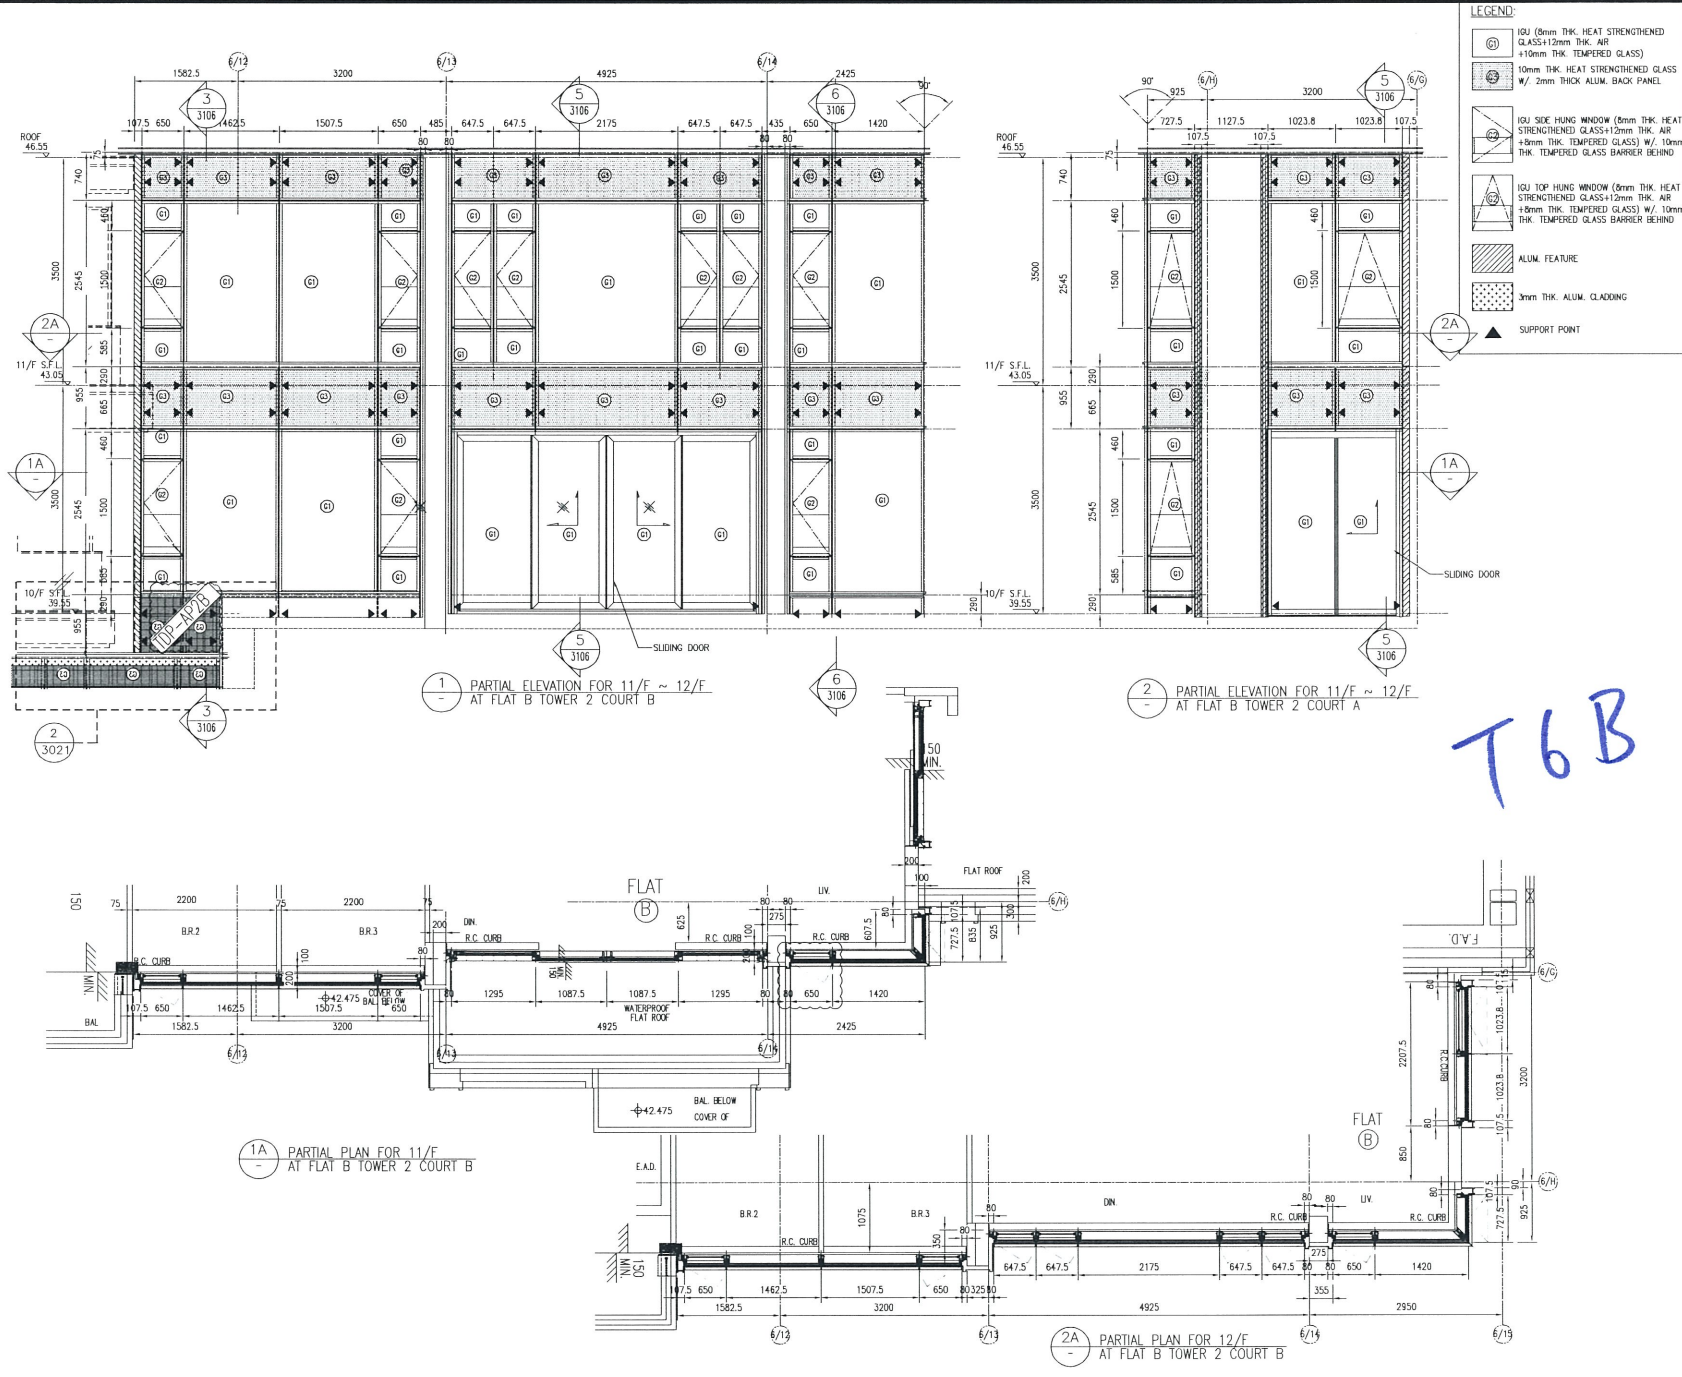

名稱	鋁板安裝位置圖
材料	
顏色	
制圖	吳禕瑜
復核	
批准	
修改	2017.11.29
日期	2018.3.22
圖號	J833-T6-BL06


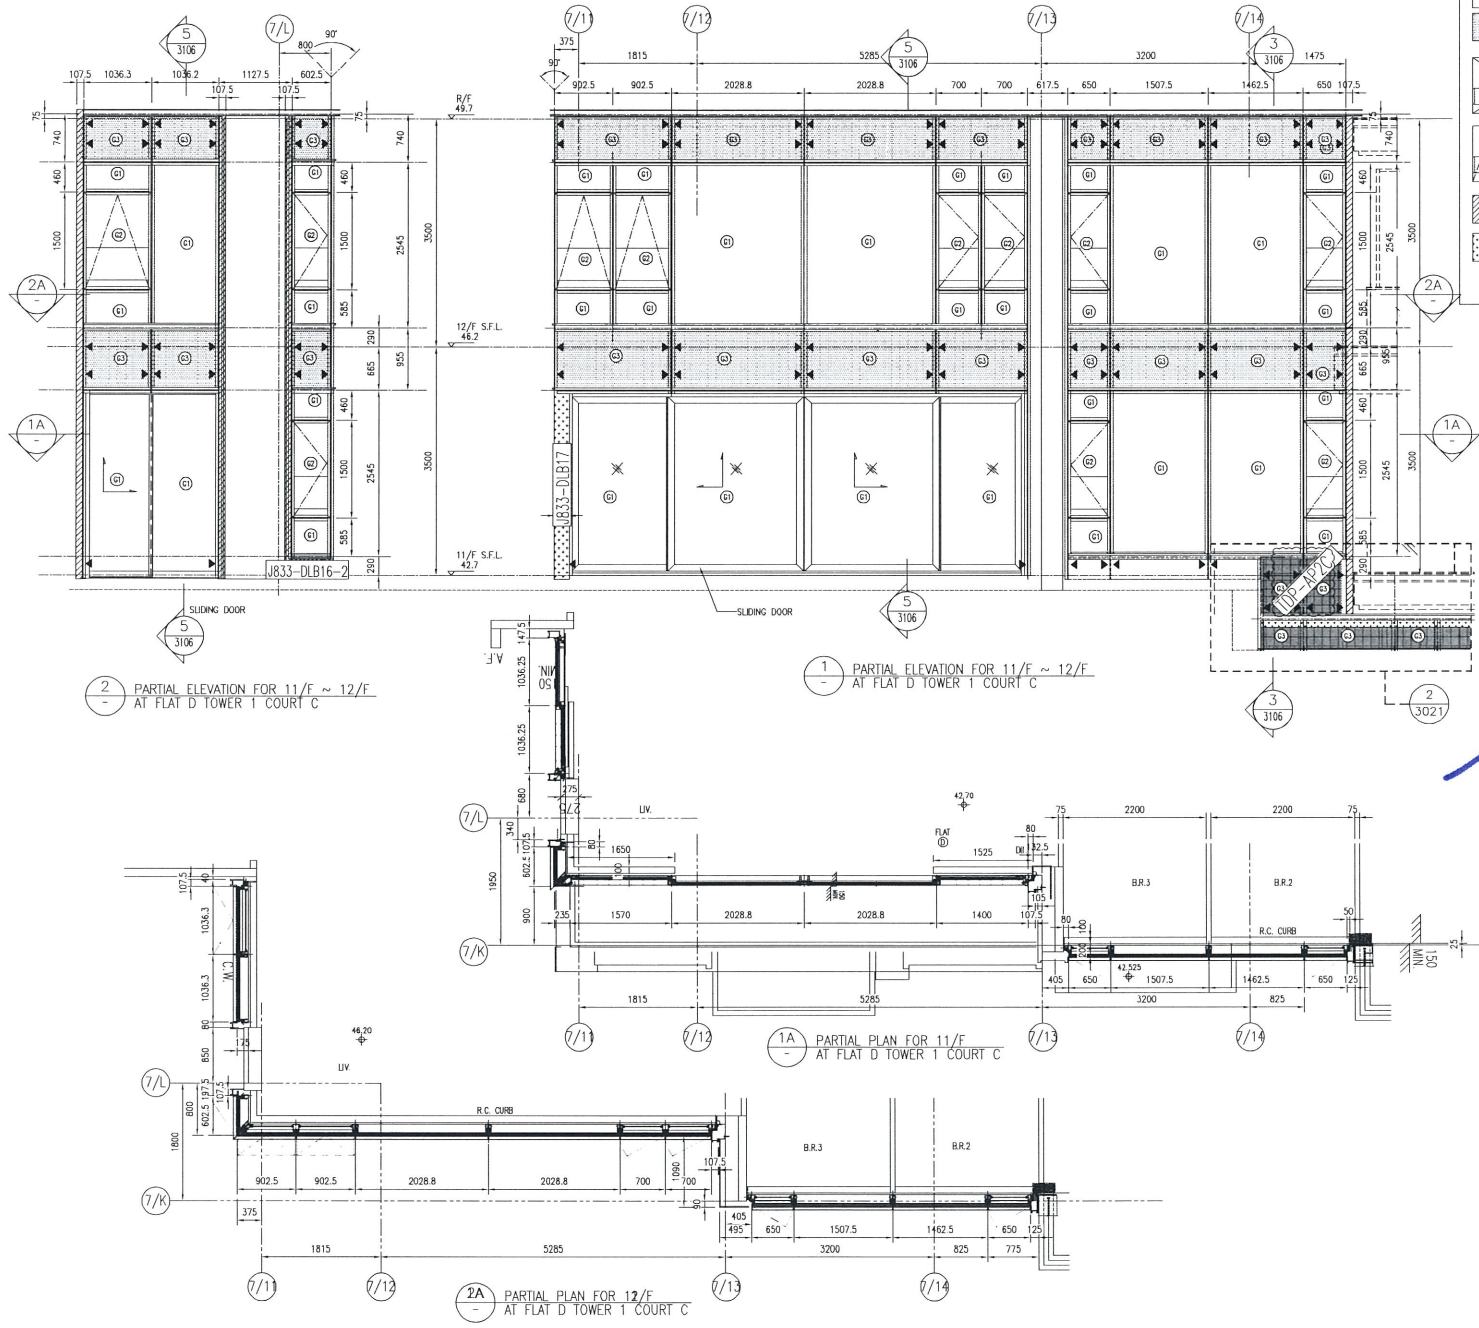


LEGEND:

- IGU (8mm THK. HEAT STRENGTHENED GLASS+12mm THK. AIR +10mm THK. TEMPERED GLASS)
- 10mm THK. HEAT STRENGTHENED GLASS W/ 2mm THICK ALUM. BACK PANEL
- IGU SIDE HUNG WINDOW (8mm THK. HEAT STRENGTHENED GLASS+12mm THK. AIR +8mm THK. TEMPERED GLASS) W/ 10mm THK. TEMPERED GLASS BARRIER BEHIND
- IGU TOP HUNG WINDOW (8mm THK. HEAT STRENGTHENED GLASS+12mm THK. AIR +8mm THK. TEMPERED GLASS) W/ 10mm THK. TEMPERED GLASS BARRIER BEHIND
- ALUM. FEATURE
- 3mm THK. ALUM. CLADDING
- SUPPORT POINT

名稱	鋁板安裝位置圖	制圖	吳禕瑜	2017.11.29	修改	A
材料		復核			日期	2018.3.22
顏色		批准			圖號	J833-T7-BL06

T7D

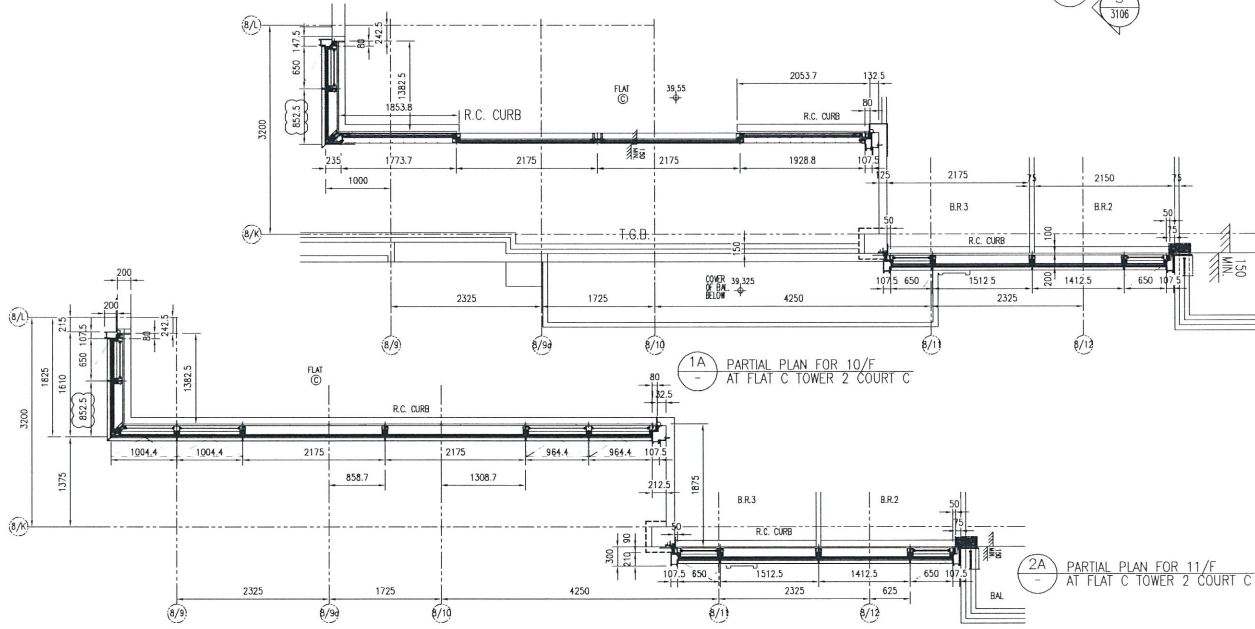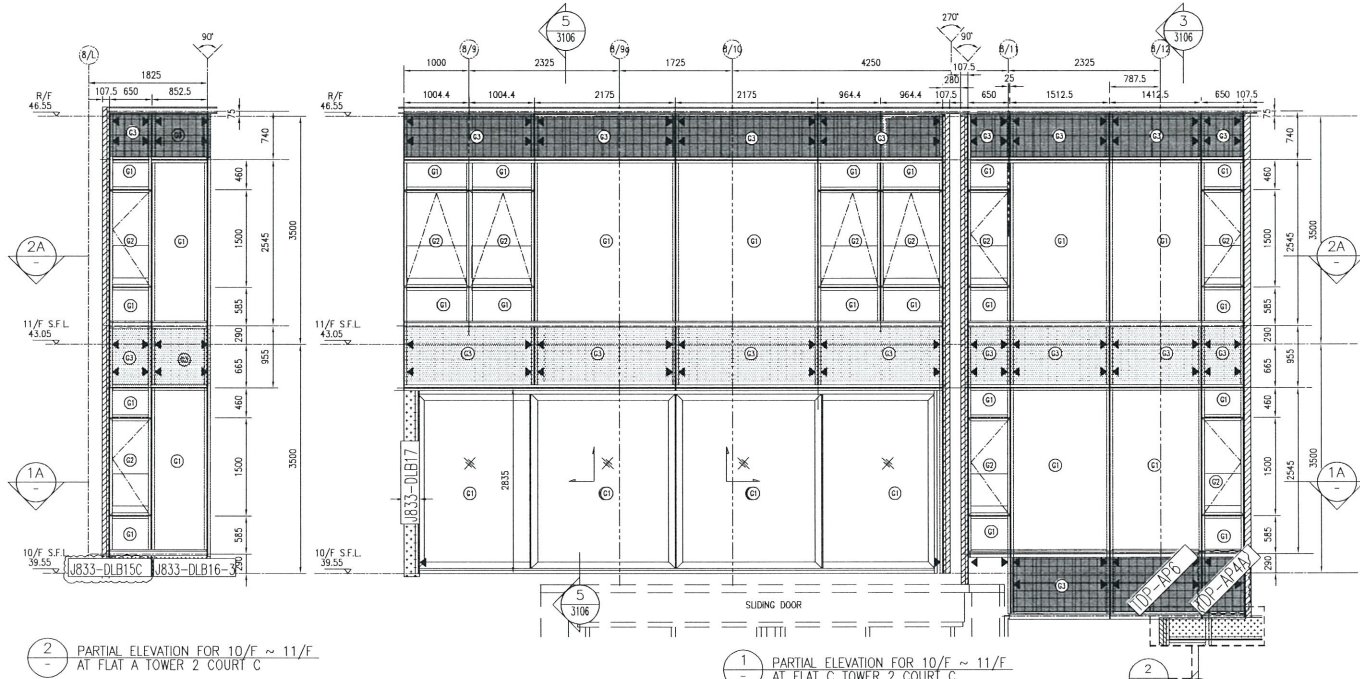


T8C

- LEGEND:
- IGU (8mm THK. HEAT STRENGTHENED GLASS+12mm THK. AIR +10mm THK. TEMPERED GLASS)
  - 10mm THK. HEAT STRENGTHENED GLASS W/ 2mm THK ALUM. BACK PANEL
  - IGU SIDE HUNG WINDOW (8mm THK. HEAT STRENGTHENED GLASS+12mm THK. AIR +8mm THK. TEMPERED GLASS) W/ 10mm THK. TEMPERED GLASS BARRIER BEHIND
  - IGU TOP HUNG WINDOW (8mm THK. HEAT STRENGTHENED GLASS+12mm THK. AIR +8mm THK. TEMPERED GLASS) W/ 10mm THK. TEMPERED GLASS BARRIER BEHIND
  - ALUM. FEATURE
  - 3mm THK. ALUM. CLADDING
  - SUPPORT POINT

名稱	鋁板安裝位置圖	吳偉瑜	2017.11.29	修改	A
材料	復核			日期	2018.3.22
顏色	批准			圖號	J833-T8-BL06

73

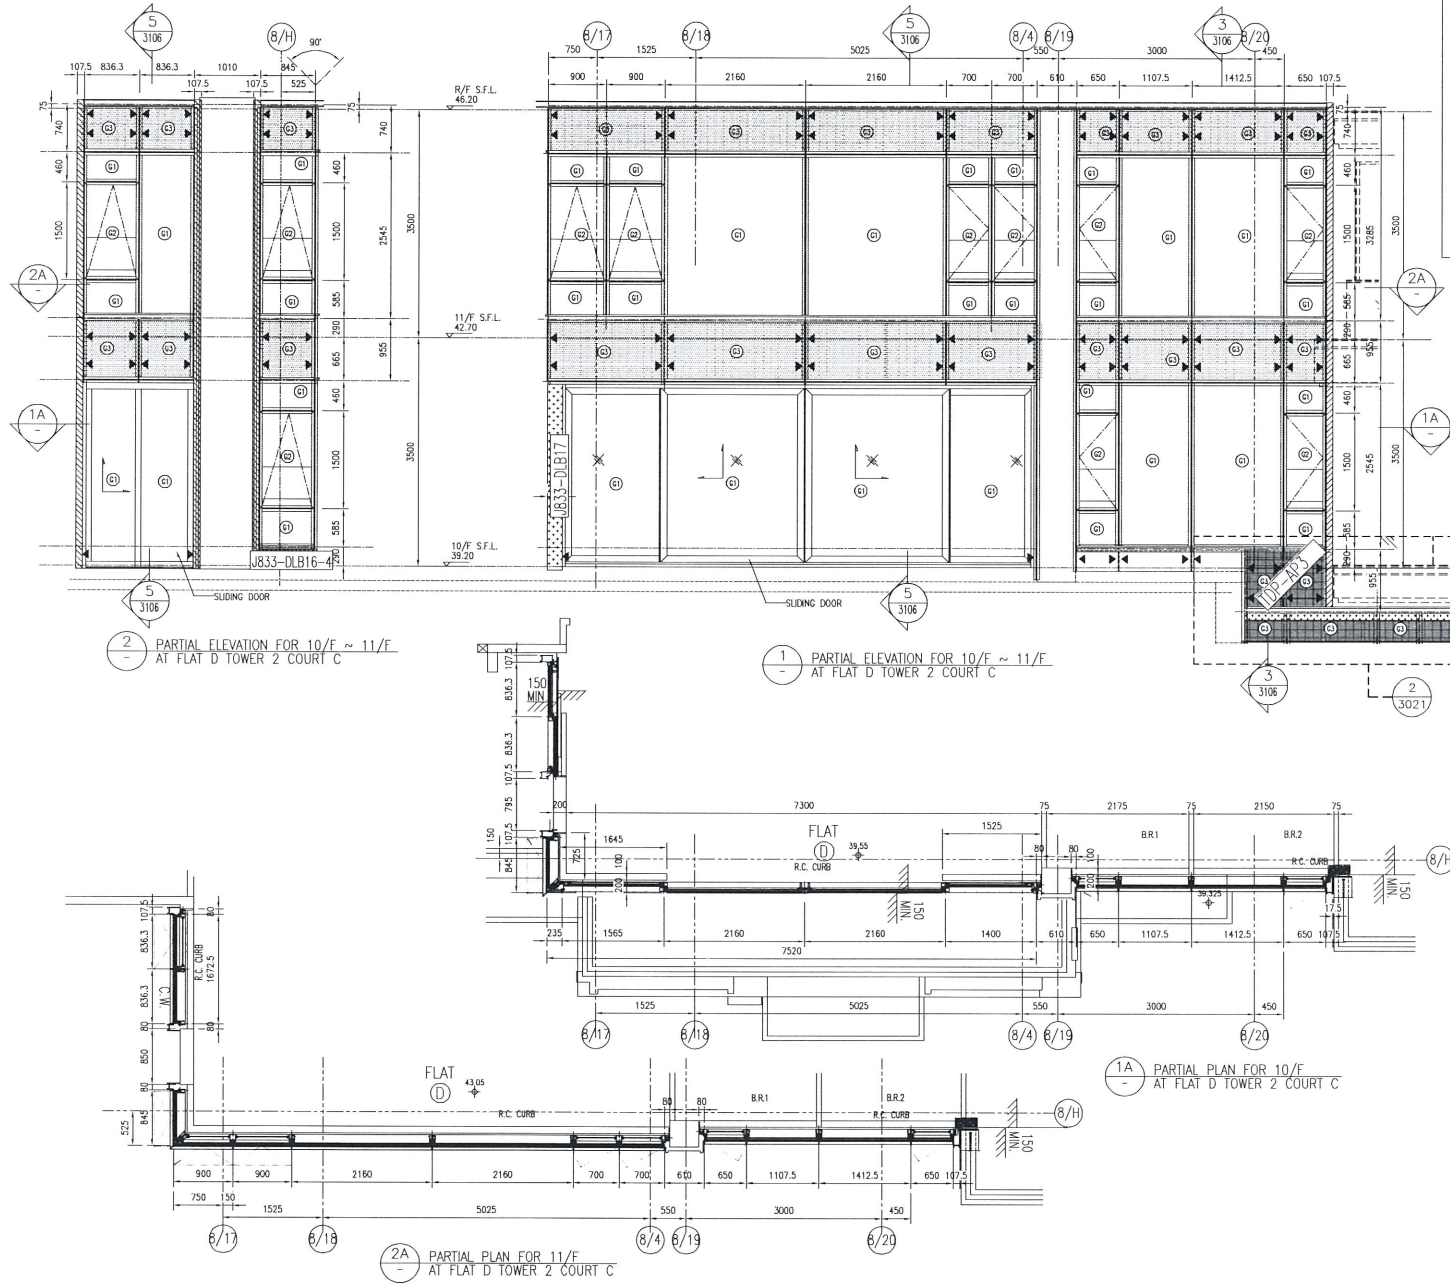

T8D

名稱	鋁板安裝位置圖	制圖	吳堯瑜	日期	2017.11.29	修改	
材料		復核		圖號	J833-T8-BL07		
顏色		批准					74