



工程指示 / 要求簡箋(E.I.)

工程指示編號：EI / 9536 / 18

修改版次：B

工程編號：J - 837

工程名稱：觀塘裕民坊

工程項目：幕牆 - 大圖 (已按第 2 份 Shop Drawing comment 修改)

收件人：生統 / 謝永林

發件人：Eric Liu

日期：12/11/2018

□要求提供 / □確認 事項：

- | | | |
|------------------------------------|-------------------------------------|-------------------------------|
| <input type="checkbox"/> 初步鋁料 B.M. | <input type="checkbox"/> 加工拆圖，然後生產 | <input type="checkbox"/> 尺寸表 |
| <input type="checkbox"/> 正式鋁料 B.M. | <input type="checkbox"/> 技術上資料 / 指示 | <input type="checkbox"/> 報價 |
| <input type="checkbox"/> 配件 B.M. | <input type="checkbox"/> 樣辦或貨品說明書 | <input type="checkbox"/> 分判合約 |
| <input type="checkbox"/> 其他：_____ | | |

內容：

現提供幕牆大圖((已按第 2 份 Shop Drawing comment 修改))，請按此圖計算 B.M.

已按則師改分倉修改。現傳來 Plan 平面 和 elevation 立面；

Deatil 大樣現正按顧問意見作最後修正，修正後會再傳上來。

請留意：則師仍未定 6/F，只可作初步估算，暫停生產。

永林 1. 計算玻璃 BM，8 樓及上下死牆優先(mock up 位置)；

2. 配件 膠條、扇撐、拉手優先； 3. 預留碼 BM 也請更新

請提供 8/F mock up 鋁料加工圖，趙門先暫停 湛哥修改模圖中。

在拆圖時，請按單位拆圖。 謝謝！

請在 2018.11.19 前完成上列要求。

附：2018.11.08-Revised embed plan.pdf,

2018.11.09-Revised Part Elevation.pdf,

2018.11.12-Revised plan.pdf

以上項目為：

- | | | |
|---------------------------------|--------------------------------------|--------------------------------|
| <input type="checkbox"/> 原合約工程包 | <input type="checkbox"/> 原合約工程加 / 減賬 | <input type="checkbox"/> 新工程報價 |
|---------------------------------|--------------------------------------|--------------------------------|

原因：-

分發東莞各部門：

- | | | | | | | | |
|---------------------------------|------------------------------|---|---|------------------------------|------------------------------|--------------------------------|------------------------------------|
| <input type="checkbox"/> 生產技術總監 | <input type="checkbox"/> 連附件 | <input checked="" type="checkbox"/> 技術部 | <input checked="" type="checkbox"/> 連附件 | <input type="checkbox"/> 生產部 | <input type="checkbox"/> 連附件 | <input type="checkbox"/> 機械設計部 | <input type="checkbox"/> 連附件 |
| <input type="checkbox"/> 採購部 | <input type="checkbox"/> 連附件 | <input checked="" type="checkbox"/> 生產統籌部 | <input checked="" type="checkbox"/> 連附件 | | | | |
| <input type="checkbox"/> 質檢部 | <input type="checkbox"/> 連附件 | <input type="checkbox"/> 會計部 | <input type="checkbox"/> 連附件 | <input type="checkbox"/> 報關組 | <input type="checkbox"/> 連附件 | <input type="checkbox"/> 其他 | _____ <input type="checkbox"/> 連附件 |

分發香港各部門：

- | | | | | | | | |
|------------------------------|------------------------------|-------------------------------|------------------------------|------------------------------|------------------------------|----------------------------------|------------------------------------|
| <input type="checkbox"/> 行政部 | <input type="checkbox"/> 連附件 | <input type="checkbox"/> 會計部 | <input type="checkbox"/> 連附件 | <input type="checkbox"/> 統籌部 | <input type="checkbox"/> 連附件 | <input type="checkbox"/> 工程部地盤科文 | <input type="checkbox"/> 連附件 |
| <input type="checkbox"/> 採購部 | <input type="checkbox"/> 連附件 | <input type="checkbox"/> QS 部 | <input type="checkbox"/> 連附件 | <input type="checkbox"/> 維修部 | <input type="checkbox"/> 連附件 | <input type="checkbox"/> 其他 | _____ <input type="checkbox"/> 連附件 |

傳遞編號：

發件人簽署：

HK 1734 /18





項目經理簽署：

2018.11.05

全窗

小窗

大窗

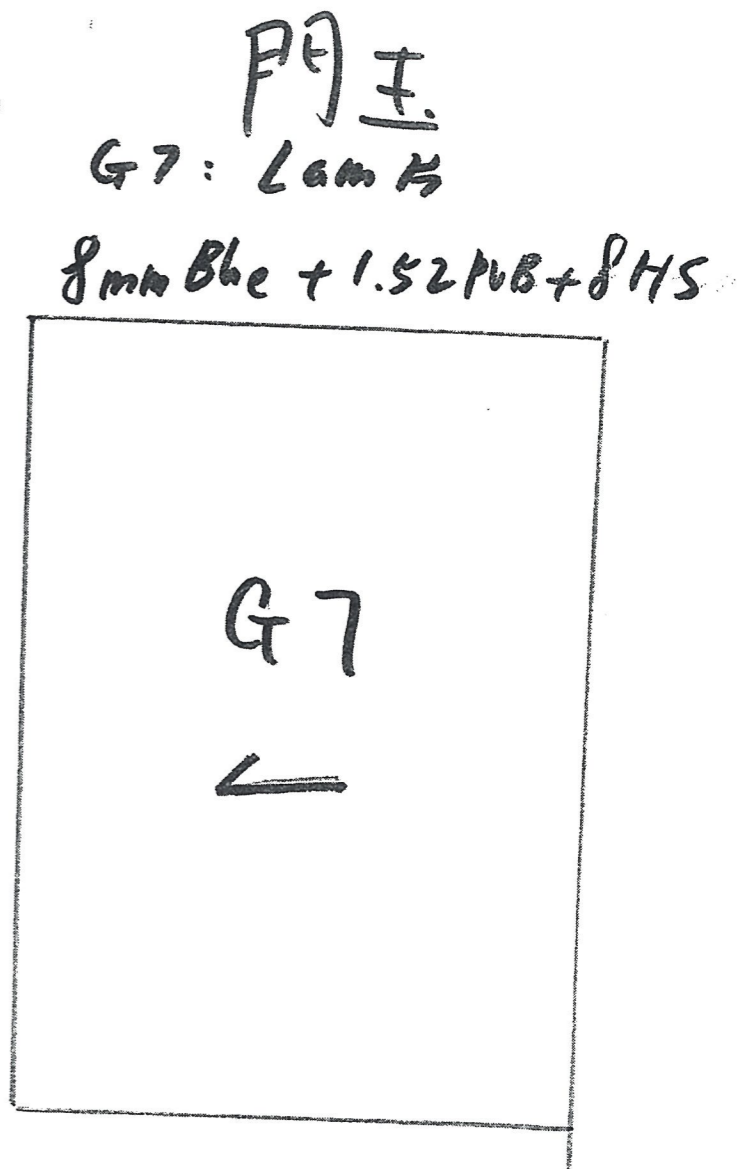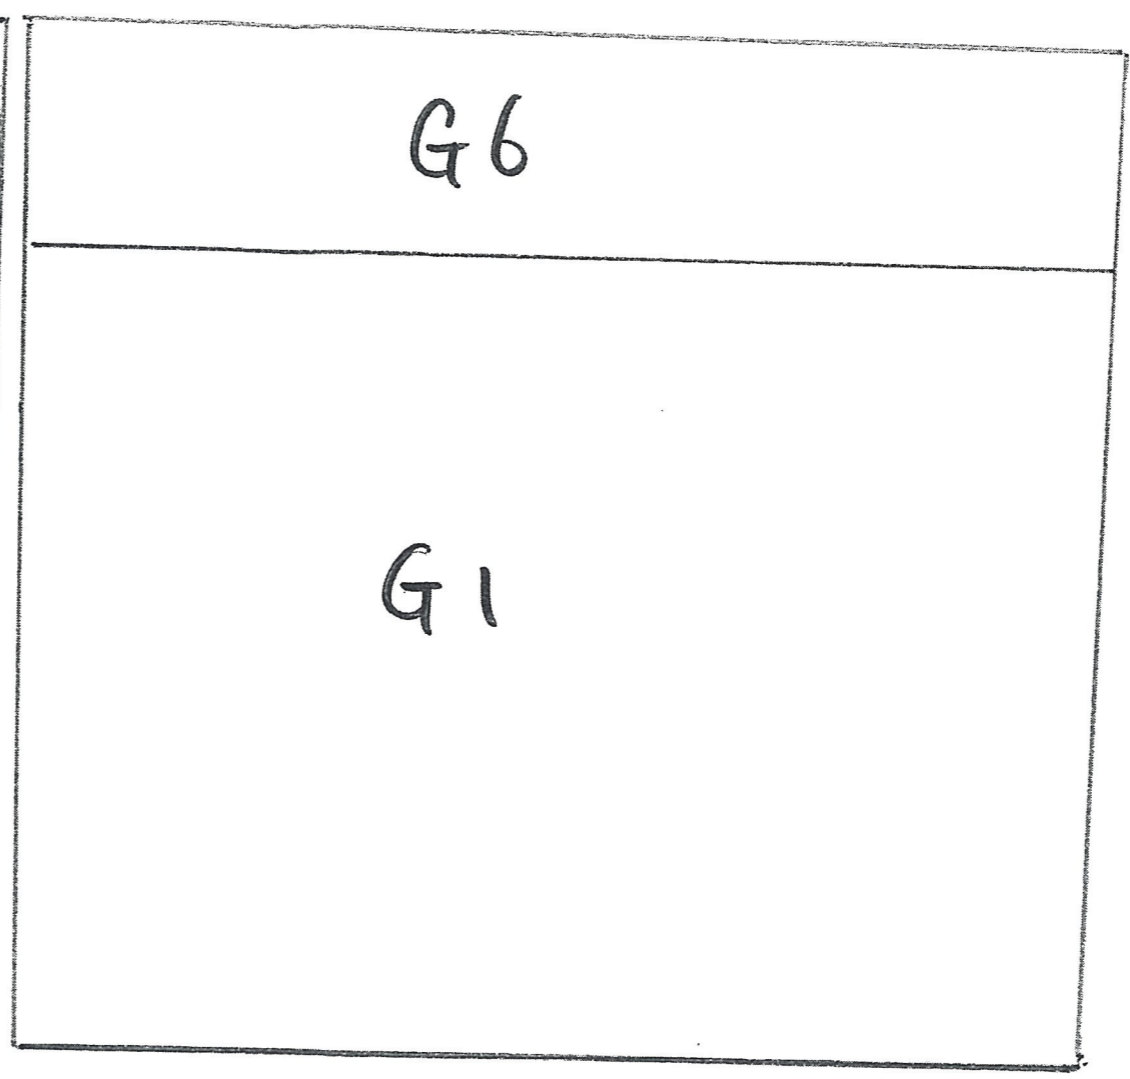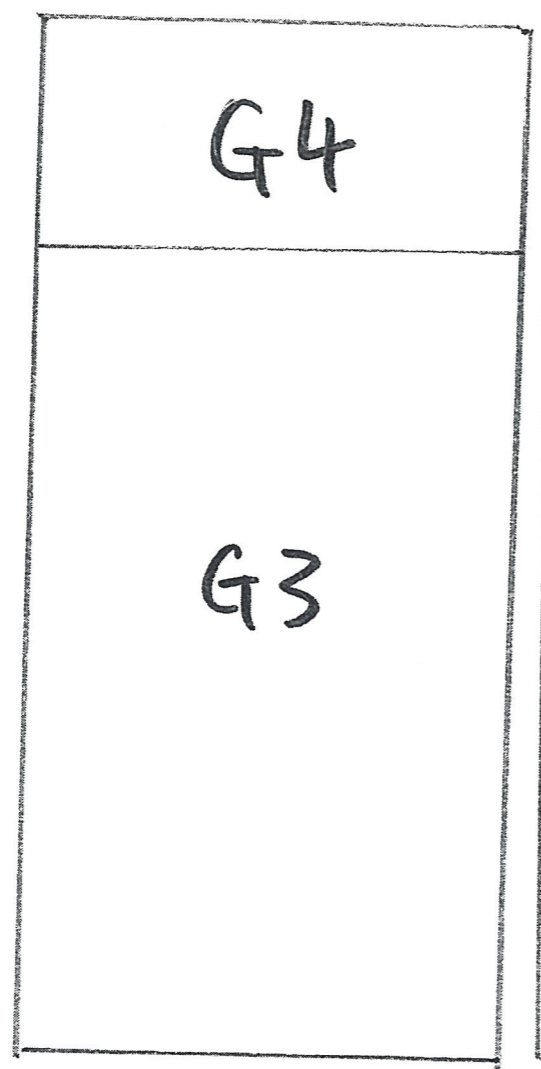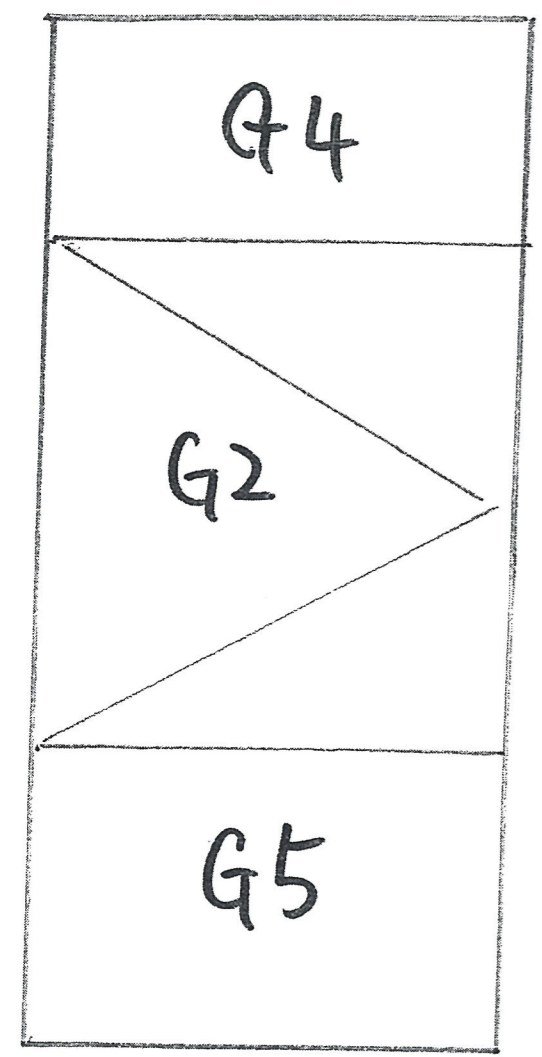

門

G7: Lam 片

8mm Blue + 1.52 PVB + 8HS

G4 = 8mm Blue HS
 G6 = 8mm Blue Temper
 G2 = 8 Blue H.S + 9A + 8HS
 G5 = 8 Blue HS + 9A + 8T

G3 = 10 Blue HS + 9A + 8 Temper
 * 最大尺寸 2250高 x 1000寬 (正常櫃位)
 2580高 x 900寬 (趟門櫃位)

超過此尺寸 ⇒ 用 G1

G1 = 10 Blue Temper + 9A + 8 Temper

附註: 10mm Temper