

工程指示 / 要求簡箋(E.I.)

工程指示編號：EI / 9544 / 18

修改版次：A

工程編號：J - 837

工程名稱：觀塘裕民坊

工程項目：佛沙窗 配件大貨 B.M. (佛沙場用)

收件人： / 生統

發件人：Eric Liu

日期：01/08/2018

要求提供 / 確認 事項：

- | | | |
|------------------------------------|-------------------------------------|-------------------------------|
| <input type="checkbox"/> 初步鋁料 B.M. | <input type="checkbox"/> 加工拆圖，然後生產 | <input type="checkbox"/> 尺寸表 |
| <input type="checkbox"/> 正式鋁料 B.M. | <input type="checkbox"/> 技術上資料 / 指示 | <input type="checkbox"/> 報價 |
| <input type="checkbox"/> 配件 B.M. | <input type="checkbox"/> 樣辦或貨品說明書 | <input type="checkbox"/> 分判合約 |
| <input type="checkbox"/> 其他：_____ | | |

內容：

請按 B.M. 訂購配件送佛沙場作生產佛沙窗使用。

請留意:A 版修改: 1) 水線碼 3mm 厚鋁板改用 1.5mm 厚鋁板，先做 100 件送佛沙場試
2) 需派人現場剪短和開螺絲孔

謝謝！

星期五到佛沙廠

請在 2018/8/3 前完成上列要求。

附：1 頁加工圖

以上項目為：

- 原合約工程包 原合約工程加 / 減賬 新工程報價

原因：-

分發東莞各部門：

- () 生產技術總監 連附件 () 技術部 連附件 () 生產部 連附件 () 機械設計部 連附件
() 採購部 連附件 (/) 生產統籌部 連附件
() 質檢部 連附件 () 會計部 連附件 () 報關組 連附件 () 其他 _____ 連附件

分發香港各部門：

- () 行政部 連附件 () 會計部 連附件 () 統籌部 連附件 () 工程部地盤科文 連附件
(/) 採購部 連附件 () QS 部 連附件 () 維修部 連附件 () 其他 _____ 連附件

傳遞編號：

HK 1163 /18

發件人簽署：

Eric Liu

項目經理簽署：

PP

EG-DWG4


 美特鋁質有限公司 MIDI Aluminium Fabricator Ltd.				類別	物料號		
修改				制圖 邱紅	2018.07.23	圖號 837-AF01	
日期				復核 謝永林	2018.07.24	數量 2458+22(後傳)=2480	
				批准		位置	

待定

100件

俾沙場用

*地盤用水線碼裝置

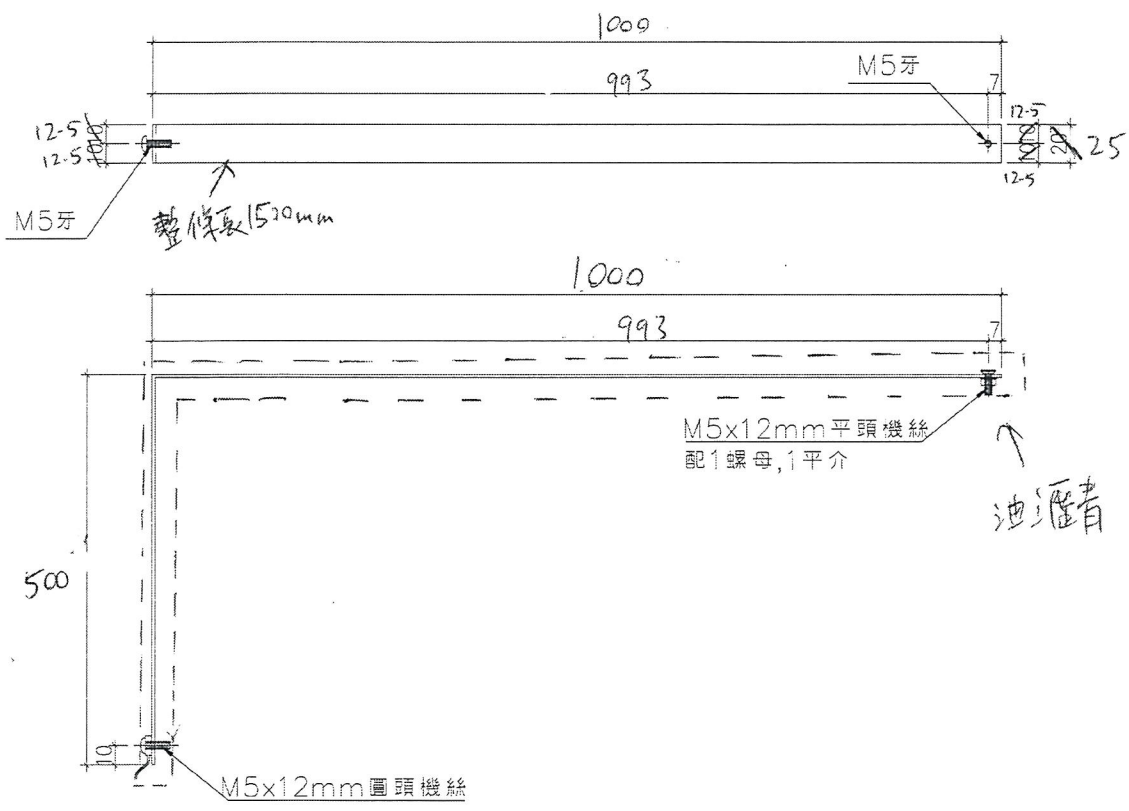

工程號	J-837	地盤	觀塘裕民坊	附 件
名稱	鋁板加工圖	採用		
材料	1.5mm鋁板 25x1.5mm鋁棒	地盤		
顏色	MILL MILL漆粉油壓者	工廠		