



工程指示 / 要求簡箋(E.I.)

工程指示編號：EI / 9547 / 18

修改版次：A

工程編號：J - 837

工程名稱：觀塘裕民坊

工程項目：佛沙場用水線碼(S.I.)

收件人：Maggie / 生統

發件人：Eric Liu

日期：27/07/2018

□要求提供 / □確認 事項：

- | | | |
|------------------------------------|-------------------------------------|-------------------------------|
| <input type="checkbox"/> 初步鋁料 B.M. | <input type="checkbox"/> 加工拆圖，然後生產 | <input type="checkbox"/> 尺寸表 |
| <input type="checkbox"/> 正式鋁料 B.M. | <input type="checkbox"/> 技術上資料 / 指示 | <input type="checkbox"/> 報價 |
| <input type="checkbox"/> 配件 B.M. | <input type="checkbox"/> 樣辦或貨品說明書 | <input type="checkbox"/> 分判合約 |
| <input type="checkbox"/> 其他：_____ | | |

內容：

請按 B.M. 訂購配件送佛沙場作生產佛沙窗使用。

請留意：A 版水線碼數量改為先出 100 隻，待佛沙場確認才生產大貨

謝謝！

請在 2018/8/3 前完成上列要求。

附：1 頁

以上項目為：

- | | | |
|---------------------------------|--------------------------------------|--------------------------------|
| <input type="checkbox"/> 原合約工程包 | <input type="checkbox"/> 原合約工程加 / 減賬 | <input type="checkbox"/> 新工程報價 |
|---------------------------------|--------------------------------------|--------------------------------|

原因：-

分發東莞各部門：

- | | | | | | |
|--------------------------------------|---|---|---|-----------------------------------|------------------------------|
| <input type="checkbox"/> 生產技術總監 □連附件 | <input checked="" type="checkbox"/> 技術部 <input checked="" type="checkbox"/> 連附件 | <input type="checkbox"/> 生產部 | <input type="checkbox"/> 連附件 | <input type="checkbox"/> 機械設計部 | <input type="checkbox"/> 連附件 |
| <input type="checkbox"/> 採購部 | <input type="checkbox"/> 連附件 | <input checked="" type="checkbox"/> 生產統籌部 | <input checked="" type="checkbox"/> 連附件 | | |
| <input type="checkbox"/> 質檢部 | <input type="checkbox"/> 連附件 | <input type="checkbox"/> 會計部 | <input type="checkbox"/> 連附件 | <input type="checkbox"/> 報關組 | <input type="checkbox"/> 連附件 |
| | | | | <input type="checkbox"/> 其他 _____ | <input type="checkbox"/> 連附件 |

分發香港各部門：

- | | | | | | | | |
|---|---|-------------------------------|------------------------------|------------------------------|------------------------------|-----------------------------------|------------------------------|
| <input type="checkbox"/> 行政部 | <input type="checkbox"/> 連附件 | <input type="checkbox"/> 會計部 | <input type="checkbox"/> 連附件 | <input type="checkbox"/> 統籌部 | <input type="checkbox"/> 連附件 | <input type="checkbox"/> 工程部地盤科文 | <input type="checkbox"/> 連附件 |
| <input checked="" type="checkbox"/> 採購部 | <input checked="" type="checkbox"/> 連附件 | <input type="checkbox"/> QS 部 | <input type="checkbox"/> 連附件 | <input type="checkbox"/> 維修部 | <input type="checkbox"/> 連附件 | <input type="checkbox"/> 其他 _____ | <input type="checkbox"/> 連附件 |


傳遞編號：

發件人簽署：

HK 1140 / 18

項目經理簽署：

EG-DWG4


| | | | | |
|--|--|--------|------------|--------------------------------|
|  美特鋁質有限公司 MIDI Aluminium Fabricator Ltd. | | 類別 | 物料號 | |
| 修改 | | 制圖 邱紅 | 2018.07.23 | 圖號 837-AF01-SI |
| 日期 | | 復核 謝永林 | 2018.07.24 | 數量 2458+22(換牌)=2480 |
| | | 批准 | | 位置 |

待定

100隻

佛沙場用

用水線碼裝置

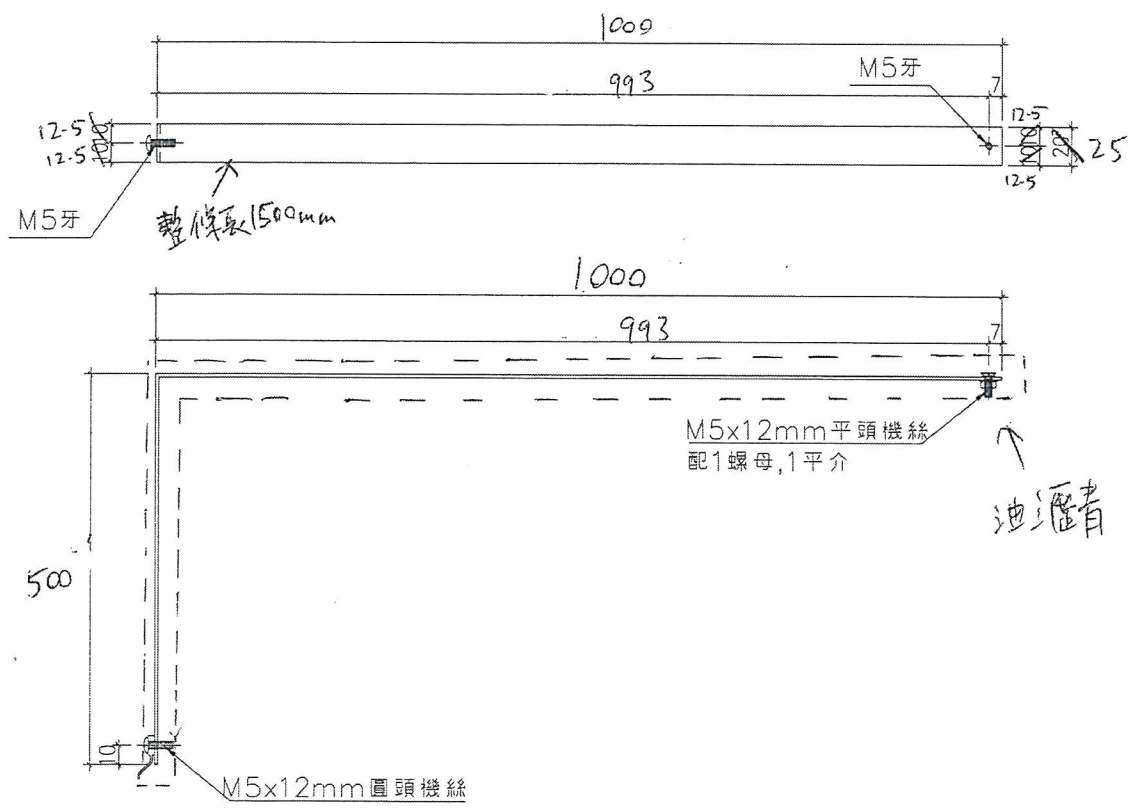

| | | | | |
|-----|------------------|----|-------|--------|
| 工程號 | J-837 | 地盤 | 觀塘裕民坊 | 附 件 |
| 名稱 | 鋁板加工圖 | 採用 | | |
| 材料 | 1.5mm鋁板, 25x3mm線 | 地盤 | | |
| 顏色 | MILL MILL 料加油壓青 | 工廠 | | |