

工程指示 / 要求簡箋(E.I.)

工程指示編號：EI / 9547 / 18

修改版次：B

工程編號：J - 837

工程名稱：觀塘裕民坊

工程項目：佛沙場用水線碼(S.I.)

收件人： / 生統

發件人：Eric Liu

日期：01/08/2018

要求提供 / 確認 事項：

- ( ) 初步鋁料 B.M.                      ( ) 加工拆圖，然後生產                      ( ) 尺寸表
- ( ) 正式鋁料 B.M.                      ( ) 技術上資料 / 指示                      ( ) 報價
- ( ) 配件 B.M.                              ( ) 樣辦或貨品說明書                      ( ) 分判合約
- ( ) 其他：\_\_\_\_\_

內容：

請按 B.M.訂購配件送佛沙場作生產佛沙窗使用。

請留意 B 版修改: 1) 水線碼 3mm 厚鋁板改用 1.5mm 厚鋁板，先做 100 件送佛沙場試  
2) 需派人現場剪短和開螺絲孔

謝謝！

星期五到佛沙廠

請在 2018/8/3 前完成上列要求。

附：1 頁加工圖

以上項目為：

- 原合約工程包                       原合約工程加 / 減賬                       新工程報價

原因：-

分發東莞各部門：

- ( ) 生產技術總監  連附件    ( ) 技術部  連附件    ( ) 生產部  連附件    ( ) 機械設計部  連附件
- ( ) 採購部  連附件    ( / ) 生產統籌部  連附件
- ( ) 質檢部  連附件    ( ) 會計部  連附件    ( ) 報關組  連附件    ( ) 其他 \_\_\_\_\_  連附件

分發香港各部門：

- ( ) 行政部  連附件    ( ) 會計部  連附件    ( ) 統籌部  連附件    ( ) 工程部地盤科文  連附件
- ( ) 採購部  連附件    ( ) QS 部  連附件    ( ) 維修部  連附件    ( ) 其他 \_\_\_\_\_  連附件

傳遞編號：

發件人簽署：

*Eric Liu*

HK 1164 / 18

項目經理簽署：

*PP Liu*


 美特鋁質有限公司 MIDI Aluminium Fabricator Ltd.		類別	物料號	
修改		制圖	邱紅	2018.07.23
日期		復核	謝永林	2018.07.24
		批准		
			圖號	837-AF01-SI
			數量	<del>2458+22(後備)</del> 2480
			位置	

待定

100件

律沙場用

\*地盤用水線碼裝置

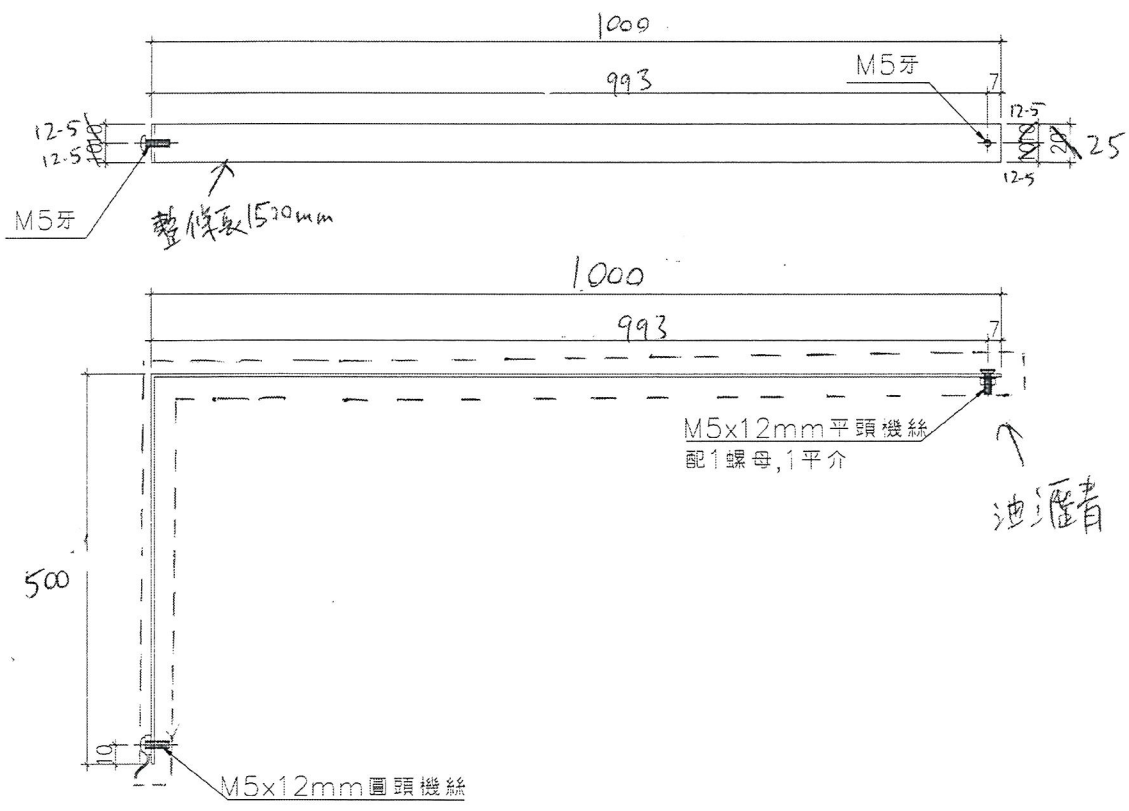

工程號	J-837	地盤	觀塘裕民坊	附件
名稱	鋁板加工圖	採用		
材料	1.5mm鋁板 425x1.5mm鋁板	地盤		
顏色	MLL MLL 漆油瀝青	工廠		