



工程指示 / 要求簡箋(E.I.)

工程指示編號：EI / 9611 / 18

修改版次：A

工程編號：J - 837

工程名稱：觀塘裕民坊

工程項目：鋁窗 保護方案 (佛沙窗)

收件人：王良 / 生統

發件人：Eric Liu

日期：06/12/2018

要求提供 / 確認 事項：

- | | | |
|------------------------------------|-------------------------------------|-------------------------------|
| <input type="checkbox"/> 初步鋁料 B.M. | <input type="checkbox"/> 加工拆圖，然後生產 | <input type="checkbox"/> 尺寸表 |
| <input type="checkbox"/> 正式鋁料 B.M. | <input type="checkbox"/> 技術上資料 / 指示 | <input type="checkbox"/> 報價 |
| <input type="checkbox"/> 配件 B.M. | <input type="checkbox"/> 樣辦或貨品說明書 | <input type="checkbox"/> 分判合約 |
| <input type="checkbox"/> 其他：_____ | | |

內容：

請按照品控部提供的保護方案做鋁窗保護，見附件。

A 版：膠蓋及木方應在廠包裝好，外面再包保護才出窗，不應在佛沙場後做 (所有有枋及膠蓋等)
謝謝！ 2) 請確保窗棧長腳面，四邊的保護膠紙是離邊 10mm

請在 2018 / 12 / 07 前完成上列要求。 因有發現佛沙場有保護部邊 15mm, 太多

附：1張

以上項目為：

- 原合約工程包 原合約工程加 / 減賬 新工程報價

原因：-

分發東莞各部門：

- () 生產技術總監 連附件 () 技術部 連附件 林 () 生產部 連附件 () 機械設計部 連附件
 () 採購部 連附件 () 生產統籌部 連附件 梅
 () 質檢部 連附件 張 () 會計部 連附件 () 報關組 連附件 () 其他 _____ 連附件

分發香港各部門：

- () 行政部 連附件 () 會計部 連附件 () 統籌部 連附件 () 工程部地盤科文 連附件
 () 採購部 連附件 () QS 部 連附件 () 維修部 連附件 () 其他 _____ 連附件


傳遞編號：

發件人簽署： 2

HK 1867 / 18

項目經理簽署：

J-837 观塘裕民坊包装保护示意图

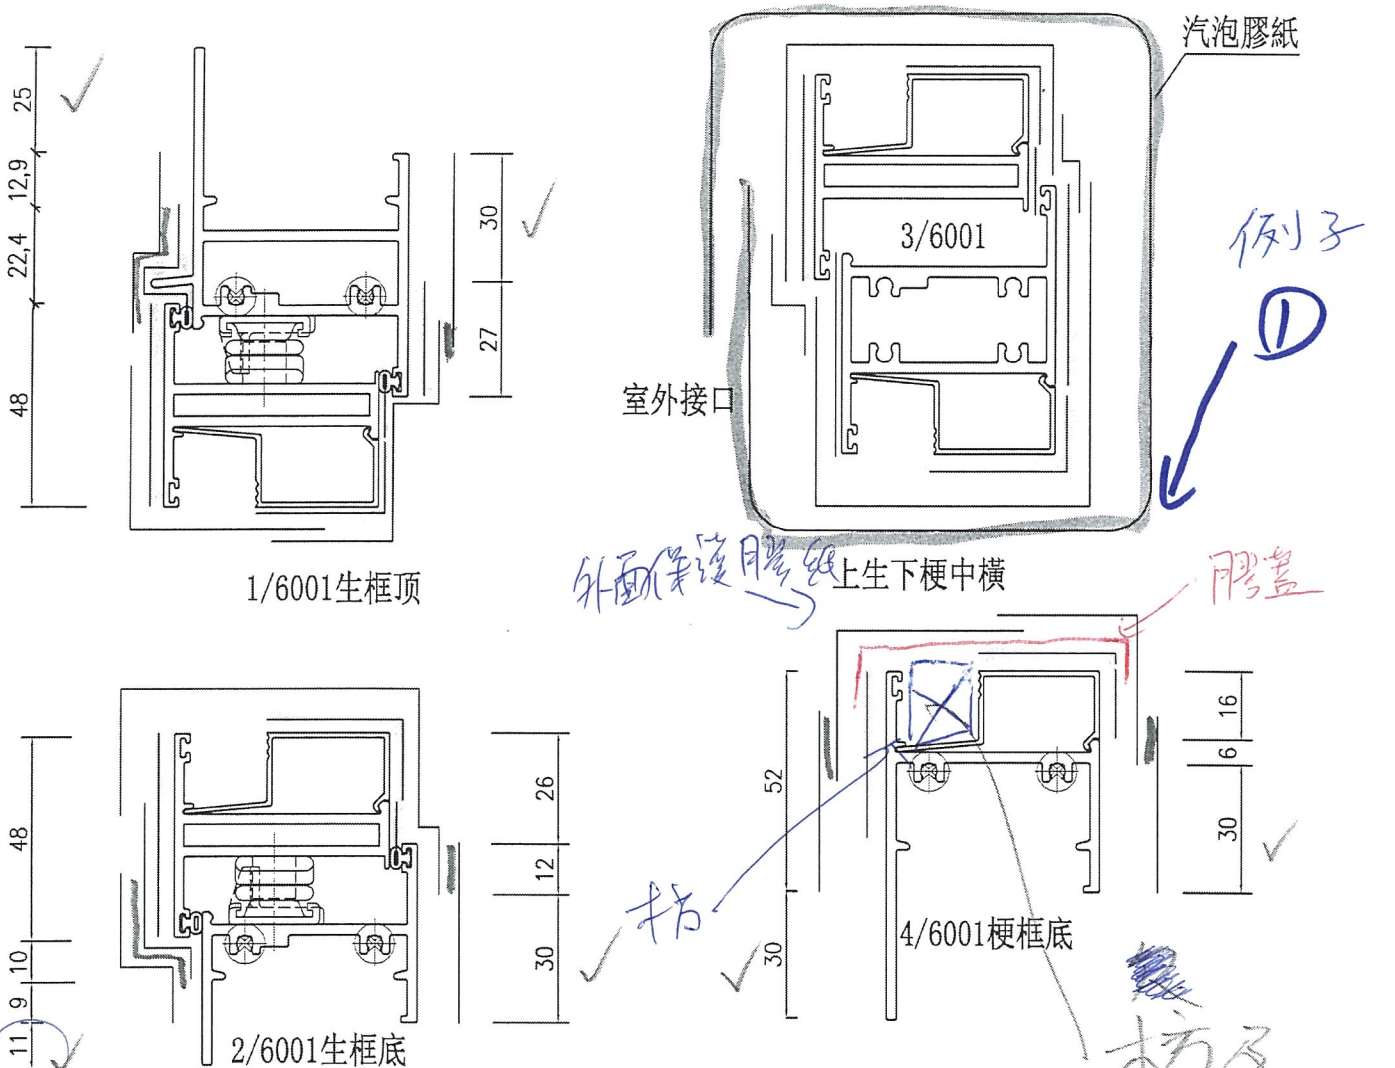

備註:

1. 務必依窗型节点位所標注留位尺寸進行生產.
2. 第一層保護膠紙由開料組用“鼎天中粘”包裝. 第二層用“万得高粘”
3. 包裝第二層保護膠紙時，部分位置依尺寸要求將第一層清除，并依窗型节点位所标注留位尺寸要求包裝
4. 第三層封边、封角用“万得高粘”包裝.
5. 各層膠紙必須緊貼無飛角，各角位还須刮0.5mm胶层以防止飞角
6. 所有靠邊包裝膠紙需留1mm，以防飛邊.
7. 脱膜后撕除最外层胶纸贴瓷片、室内抹灰.
8. 安装百叶位铝板并贴保护膜.
9. 窗底部加木条、胶槽，并张贴稳固.
10. 墙边胶间隙与铝窗位另张贴整圈胶膜保证清洁.