



工程指示 / 要求簡箋(E.I.)

工程指示編號：EI/19627/18

修改版次：-

工程編號：J-837

工程名稱：觀塘裕民坊

工程項目：佛沙窗及後裝窗 防水角試水事項及生產事項

收件人：生統/謝永林/王良

發件人：Eric Liu

日期：17/08/2018

以此為準

要求提供 / 確認 事項：

- | | | |
|------------------------------------|-------------------------------------|-------------------------------|
| <input type="checkbox"/> 初步鋁料 B.M. | <input type="checkbox"/> 加工拆圖，然後生產 | <input type="checkbox"/> 尺寸表 |
| <input type="checkbox"/> 正式鋁料 B.M. | <input type="checkbox"/> 技術上資料 / 指示 | <input type="checkbox"/> 報價 |
| <input type="checkbox"/> 配件 B.M. | <input type="checkbox"/> 樣辦或貨品說明書 | <input type="checkbox"/> 分判合約 |
| <input type="checkbox"/> 其他：_____ | | |

內容：

1.請安排防水角進行試水測試，是否能達預期效果，請留意以下事項

- 1.1 防水角批放位置：因有斷口，先試兩款試水**
 1.防水角 斷口位靠 企料 做一款
 2.防水角 斷口位靠 橫料 做一款

1.2 試水合格標準：試水方式：宅水 試水時間：15 分鐘，不入水為合格**2.請留意以下生產事項：****2.1 因佛沙窗第一批 22 號要到佛沙廠，防水角不夠時間生產及安裝**

佛沙窗防水角取消，只計算後裝窗數量

2.2 因佛沙窗防水角取消，生統：佛沙窗要裝回舊款鋁片，

永林：請計算數量 謝謝！

請在 **2018 / 08 / 20** 前完成上列要求。

附：-

以上項目為：

-
- 原合約工程包
-
- 原合約工程加 / 減賬
-
- 新工程報價

原因：-

分發東莞各部門：

- | | | | |
|---------------------------------------------------------------------------------|---------------------------------------------------------------------------------|-----------------------------------------------------------|----------------------------------------------------------------|
| <input type="checkbox"/> 生產技術總監 <input type="checkbox"/> 連附件 | <input checked="" type="checkbox"/> 技術部 <input checked="" type="checkbox"/> 連附件 | <input type="checkbox"/> 生產部 <input type="checkbox"/> 連附件 | <input type="checkbox"/> 機械設計部 <input type="checkbox"/> 連附件 |
| <input type="checkbox"/> 採購部 <input type="checkbox"/> 連附件 | <input checked="" type="checkbox"/> 生產統籌部 <input type="checkbox"/> 連附件 | | |
| <input checked="" type="checkbox"/> 質檢部 <input checked="" type="checkbox"/> 連附件 | <input type="checkbox"/> 會計部 <input type="checkbox"/> 連附件 | <input type="checkbox"/> 報關組 <input type="checkbox"/> 連附件 | <input type="checkbox"/> 其他 _____ <input type="checkbox"/> 連附件 |

分發香港各部門：

- | | | | |
|-----------------------------------------------------------|------------------------------------------------------------|-----------------------------------------------------------|----------------------------------------------------------------|
| <input type="checkbox"/> 行政部 <input type="checkbox"/> 連附件 | <input type="checkbox"/> 會計部 <input type="checkbox"/> 連附件 | <input type="checkbox"/> 統籌部 <input type="checkbox"/> 連附件 | <input type="checkbox"/> 工程部地盤科文 <input type="checkbox"/> 連附件 |
| <input type="checkbox"/> 採購部 <input type="checkbox"/> 連附件 | <input type="checkbox"/> QS 部 <input type="checkbox"/> 連附件 | <input type="checkbox"/> 維修部 <input type="checkbox"/> 連附件 | <input type="checkbox"/> 其他 _____ <input type="checkbox"/> 連附件 |

傳遞編號：


HK 1263 /18

發件人簽署：

項目經理簽署：

佛沙窗使用

後裝窗使用

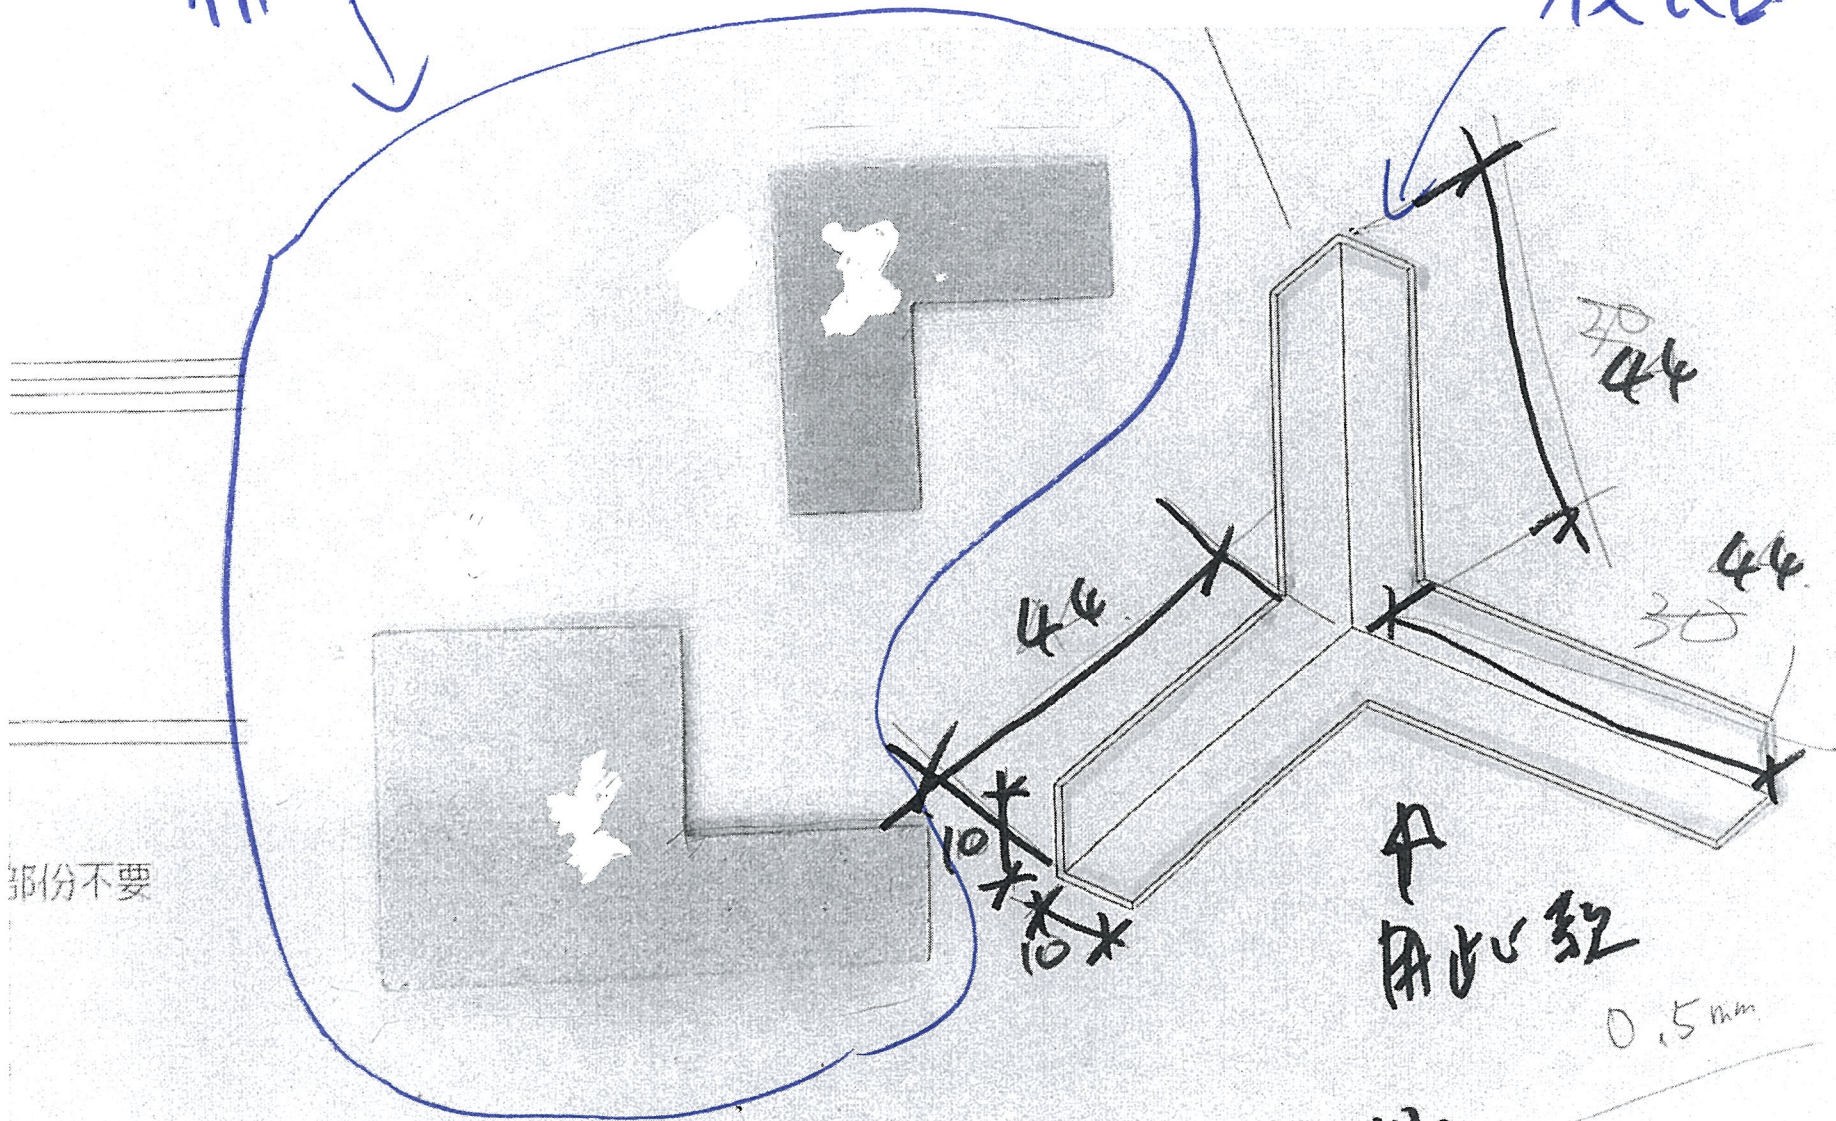

部份不要

用此型
材

0.5mm

2.1件

吳忠

Beu 曾知 7/9