



工程指示 / 要求簡箋(E.I.)

工程指示編號：EI / 9743 / 18

修改版次：A

工程編號：J - 837

工程名稱：觀塘裕民坊

工程項目：後裝窗用防水角 樣辦及大貨使用位置

收件人：生統 / 永林

發件人：Eric Liu

日期：12/09/2018

要求提供 / 確認 事項：

- 初步鋁料 B.M.
- 正式鋁料 B.M.
- 配件 B.M.
- 其他：_____
- 加工拆圖，然後生產
- 技術上資料 / 指示
- 樣辦或貨品說明書
- 尺寸表
- 報價
- 分判合約

內容：

A 版修改：因中企鋁料形狀阻礙防水角安裝，現改成用舊款鋁片

大貨後裝窗請按此做法：

1. 單生窗：防水角(新款)
2. 梗窗：防水角(新款)
3. 百葉底：防水角(新款)
4. 雙生窗(中企及兩邊底)：舊款鋁片

謝謝！

永林 = 請計算雙窗舊款鋁片數量

請在 2018 / 09 / 14 完成。

附：4 頁

以上項目為：

- 原合約工程包
- 原合約工程加 / 減賬
- 新工程報價

原因：-

分發東莞各部門：

- 生產技術總監 連附件
- 技術部 連附件
- 生產部 連附件
- 機械設計部 連附件
- 採購部 連附件
- 生產統籌部 連附件
- 質檢部 連附件
- 會計部 連附件
- 報關組 連附件
- 其他 楊榮輝 連附件

分發其他分判：

- 王禮秋 連附件

分發香港各部門：


- 行政部 連附件
- 會計部 連附件
- 統籌部 連附件
- 工程部地盤科文 連附件
- 採購部 連附件
- QS 部 連附件
- 維修部 連附件
- 其他 _____ 連附件


傳遞編號：

HK 1456 / 18

發件人簽署：

項目經理簽署：

 美特鋁質有限公司 MIDI Aluminium Fabricator Ltd.	工程號 J837	拆圖 鞠章芳	2018.09.03
	地盤 觀塘裕民坊	復核 謝永林	2018.09.05
名稱 50佛沙窗	顏色 EC-DG-S332054 (3塗)	批准	

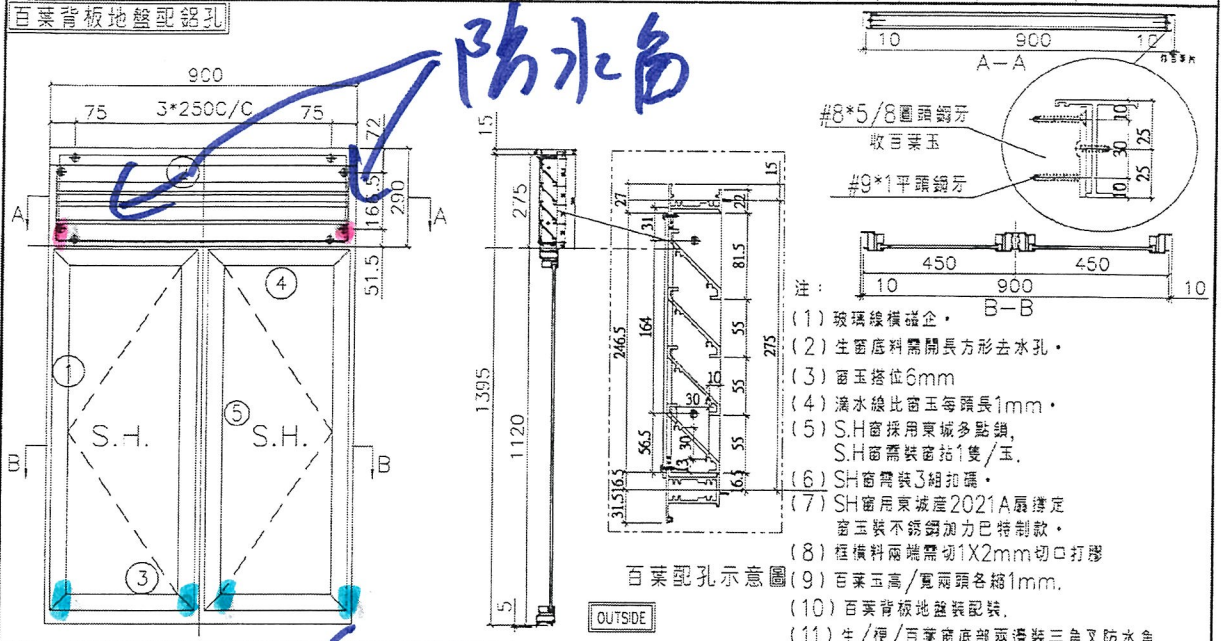

序號	料號	名稱	出荷	長度 (mm)	支/幅	加工說明
1	X845990	邊企料		1415.0	2	
2	X846010	窗框頂橫	避位	882	1	
3	X846030	窗框底橫	避位	874	1	
4	X846080	窗框中橫	避位	882	1	
5	X846090	企工	避位	1094.5	1	

加工細則		
頂留	15	mm
底留	5	mm
企料底部開避位		mm
底橫料防水巴鋸去		mm
水線孔在企料	頂	底
安裝扣碼	TC903	
多點鎖芯型號:	東城2035B 鎖盒	
手柄型號:	2017-MD	
限位撐型號:		
T窗最大的開度:		
窗玉搭位數:	6mm	

窗款給片

窗款	寬度	高度	隻/幅	撐長
SHL	430.5	1100.5	2	12"
SHR	430.5	1100.5	2	12"

百葉玉用料

序號	料號	名稱	出荷	長度 (mm)	支/幅	加工說明
1	ME0002318	百葉玉鋁巴	避位	246.5	2	
2	X843331	百葉片	避位	860.0	4	


窗玉用料

序號	料號	名稱	出荷	長度 (mm)	支/幅	加工說明
1	X846540	窗玉企	45° 斜口	1100.5	4	
2	X846540	窗玉橫	45° 斜口	430.5	4	
3	X846550	窗玉玻璃線企	直口	1036.5	4	
4	X846550	窗玉玻璃線橫	直口	334.5	4	

大圖版次	本圖版			
	日期			
窗号	寬度 (W)	高度 (H)	幅数	樓層数
T2W-M-1	900	1395.0	1	6F
圖號	T2W-M-1			

右 第7版

2018年9月7日 下午 204 4 00 色

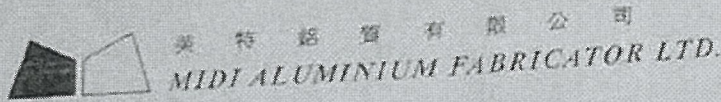

工程指示 / 要求簡箋 (E.I.)

工程指示編號: EI/9743/18
修改版次: -
工程編號: J-837
工程名稱: 觀塘裕民坊
工程項目: 後裝窗用防水角 樣辦及大貨使用位置
收件人: 生統 / 永林
發件人: Eric Liu

日期: 07/09/2018

要求提供 / 確認事項:

- 初步鋁料 B.M.
- 正式鋁料 B.M.
- 配件 B.M.
- 其他: _____
- 加工拆圖, 然後生產
- 技術上資料 / 指示
- 樣辦或貨品說明書
- 尺寸表
- 報價
- 分判合約

建議由香港
安排人上工廠
場依據型材扇撐
之美請確定此
三叉角防水角的做法
或型材修正
永林 請於9月11日完成

內容: 樣辦窗: 請按附件, 在 EI9712 樣辦窗, 加上防水角共 12 隻。

大貨後裝窗也按此做法:

1. 生及梗窗都要裝防水角
2. 雙生窗中企位置要裝(雙生窗共 4 隻)
3. 百葉底同樣要裝

請在 2018/09/11 完成。

附: 4 頁

2018.09.10

以上項目為:

- 原合約工程包
- 原合約工程加 / 減
- 新工程報價

原因: -

發東莞各部門:

- 生產技術總監 連附件 () 技術部 連附件 () 生產部 連附件 () 機械設計部 連附件
- 採購部 連附件 () 生產統籌部 連附件
- 質檢部 連附件 () 會計部 連附件 () 報關組 連附件 () 其他 楊榮輝 連附件
- 發其他分判: () 王禮秋 連附件

發香港各部門:

- 行政部 連附件 () 會計部 連附件 () 統籌部 連附件 () 工程部地盤科文 連附件
- 採購部 連附件 () QS 部 連附件 () 維修部 連附件 () 其他 _____ 連附件

遞編號:

HK 1420/18

發件人簽署: [Signature]
項目經理簽署: [Signature]

