



工程指示 / 要求簡箋(E.I.)

工程指示編號：EI/9746/18

修改版次：

工程編號：J-837

工程名稱：觀塘裕民坊

工程項目：後裝窗樣板 (T2M) (6/F) plenum 箱 拆圖修改

收件人：謝永林

發件人：Eric Liu

日期：06/09/2018

要求提供 /  確認 事項：

- ( ) 初步鋁料 B.M.
- ( ) 加工拆圖，然後生產
- ( ) 尺寸表
- ( ) 正式鋁料 B.M.
- ( ) 技術上資料 / 指示
- ( ) 報價
- ( ) 配件 B.M.
- ( ) 樣辦或貨品說明書
- ( ) 分判合約
- ( ) 其他：\_\_\_\_\_

內容：

請修改 plenum 箱 拆圖 (因設計修改, 尺寸有變)

1) 背板取消, 直接修在百葉框上

2) 按已修改的 尺寸

請在 2018/09/10

附：2頁加工圖

以上項目為：

- 原合約工程包
- 原合約工程加 / 減賬
- 新工程報價

原因：-

分發東莞各部門：

- ( ) 生產技術總監  連附件
- ( ) 技術部  連附件
- ( ) 生產部  連附件
- ( ) 機械設計部  連附件
- ( ) 採購部  連附件
- ( ) 生產統籌部  連附件
- ( ) 質檢部  連附件
- ( ) 會計部  連附件
- ( ) 報關組  連附件
- ( ) 其他 楊榮輝  連附件

分發其他分判：

分發香港各部門：

- ( ) 王禮秋  連附件
- ( ) 行政部  連附件
- ( ) 會計部  連附件
- ( ) 統籌部  連附件
- ( ) 工程部地盤科文  連附件
- ( ) 採購部  連附件
- ( ) QS 部  連附件
- ( ) 維修部  連附件
- ( ) 其他 \_\_\_\_\_  連附件



傳遞編號：

HK 1428/18

發件人簽署：

項目經理簽署：

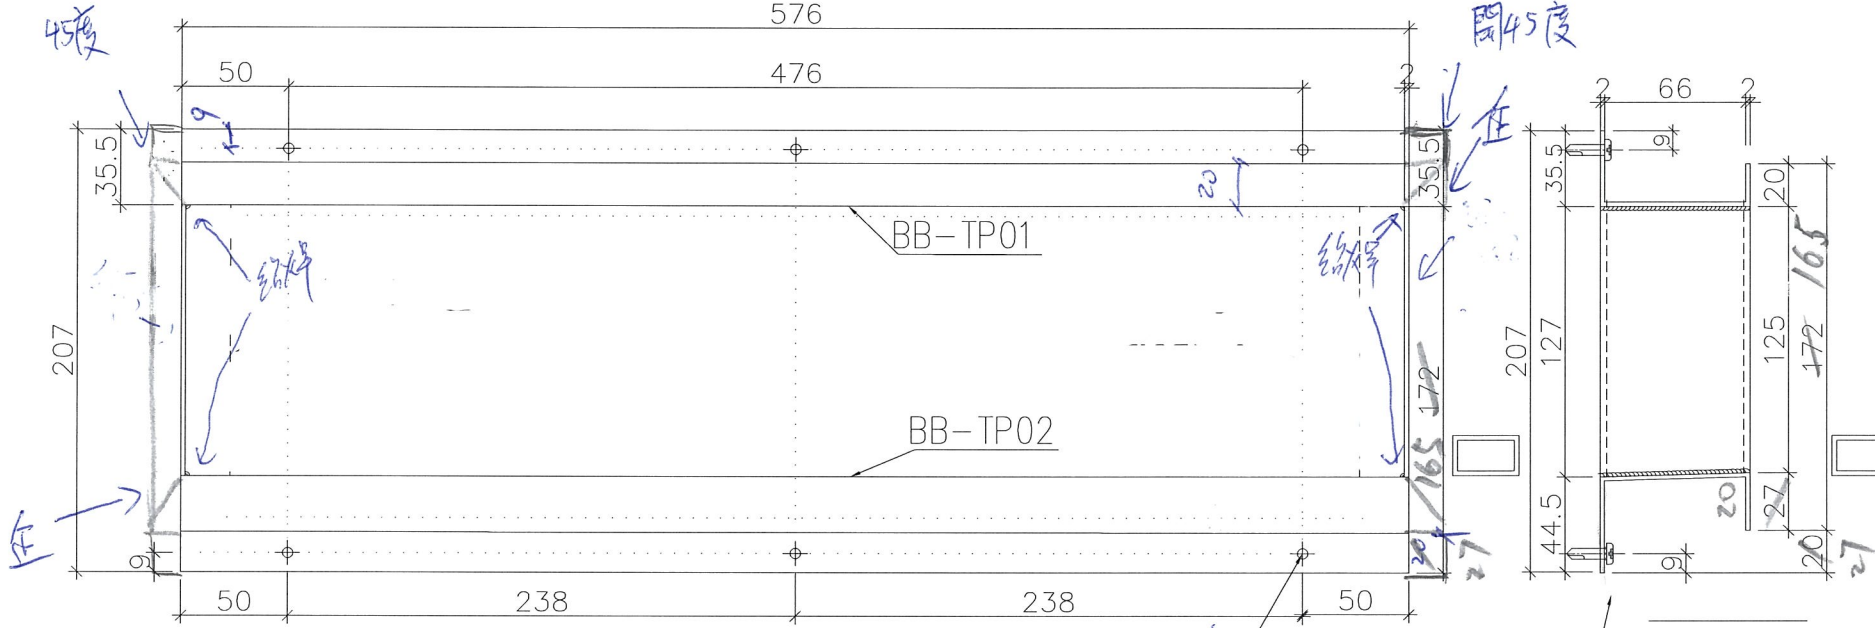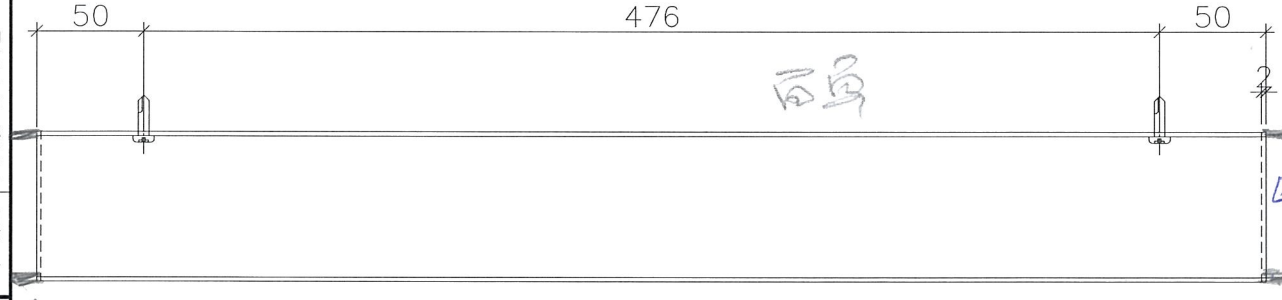
