



工程指示 / 要求簡箋(E.I.)

工程指示編號：EI / 9755 / 18

修改版次：F

工程編號：J - 837

工程名稱：觀塘裕民坊

工程項目：幕牆配件 膠條模圖及 B.M.

收件人：Maggie

發件人：Eric Liu

日期：18/01/2019

要求提供 /  確認 事項：

- |                                    |                                     |                               |
|------------------------------------|-------------------------------------|-------------------------------|
| <input type="checkbox"/> 初步鋁料 B.M. | <input type="checkbox"/> 加工拆圖，然後生產  | <input type="checkbox"/> 尺寸表  |
| <input type="checkbox"/> 正式鋁料 B.M. | <input type="checkbox"/> 技術上資料 / 指示 | <input type="checkbox"/> 報價   |
| <input type="checkbox"/> 配件 B.M.   | <input type="checkbox"/> 樣辦或貨品說明書   | <input type="checkbox"/> 分判合約 |
| <input type="checkbox"/> 其他：_____  |                                     |                               |

內容：

**F 版：按湛哥意見，窗玉用膠條(舊 JT09)以此款膠條(837-CWG-S1)**

**此膠條已有模，請先訂購 T1-T5 樣板層數量**

**謝謝！**

請在 2019/01/19 前完成上列要求。

附：1 頁模圖+1 頁 BM

以上項目為：

- 原合約工程包                       原合約工程加 / 減賬                       新工程報價

原因：-

分發東莞各部門：

- ( ) 生產技術總監  連附件    ( / ) 技術部  連附件 *永*    ( ) 生產部  連附件    ( ) 機械設計部  連附件  
 ( ) 採購部  連附件    ( ) 生產統籌部  連附件 *梅*  
 ( ) 質檢部  連附件    ( ) 會計部  連附件    ( ) 報關組  連附件    ( ) 其他 楊榮輝  連附件

分發其他分判：

- ( ) 王禮秋  連附件

分發香港各部門：

- ( ) 行政部  連附件    ( ) 會計部  連附件    ( ) 統籌部  連附件    ( ) 工程部地盤科文  連附件  
 ( / ) 採購部  連附件    ( ) QS 部  連附件    ( ) 維修部  連附件    ( ) 其他 \_\_\_\_\_  連附件

傳遞編號：

HK 0209 / 19

發件人簽署：

*Eric Liu*


項目經理簽署：

*[Signature]*


		美特鋁質有限公司	工程號:J-837	計算:	邱紅	日期:	2018.11.13	送呈:	胡哥	註明:分MO參考數據 建議先訂MO1,其它MO2~MO4等正式大圖來後做了調整在訂購,MO5暫不訂,工程結尾在給正式數量						
		MIDI Aluminium Fabricator Ltd.	地盤名稱: 觀塘裕民坊	核對:	謝永林	日期:	2017.11.16	副本:								
廠用配件B.M.表			項目類別: 框架式幕牆	批准:		日期:										
BM編號: 837-CW-M01-F-HP03			A/C Code:	EI9755F			此BM依據EI/9536B資料計算BM									
序號	修改標示	配件圖號	物料編號	配件名稱	顏色	實用	後備	總數	單位	備注	樣板層用	MO1	MO2	MO3	MO4	MO5
15	F取消	改用837-CWG-S1	NEOPRENE	J837 - JT09膠條	黑色	120610		120610	米	生窗玉,生梗企雙玻/單玻用膠條	11307	30152	24122	24122	24122	18092
16	F取消	改用837-CWG-S1	NEOPRENE	J837 - JT09膠條	黑色	8775		8775	米	SD頂生梗企單玻用膠條	822.75	2194	1755	1755	1755	1316
17			SILICONE	J837 - JT01膠條	黑色	13812		13812	米	生梗企雙玻玻璃位用(生窗底小梗)	1294.875	3453	2762	2762	2762	2073
18			SILICONE	J837-JT04膠條	黑色	25110		25110	米	生窗死牆玻璃位用	2354.25	6278	5022	5022	5022	3766
19			SILICONE	J837-JT04膠條	黑色	19665		19665	米	梗窗死牆位用	1843.5	4916	3933	3933	3933	2950
20			SILICONE	J837-JT04膠條	黑色	11295		11295	米	SD頂死牆位用	1059	2824	2259	2259	2259	1694
21			SILICONE	J818-G01膠條	黑色	30980		30980	米	窗玉玻璃扣蓋位用	2904.375	7745	6196	6196	6196	4647
22			SILICONE	J837-JT02膠條	黑色	29235		29235	米	大梗窗位用	2741.25	7310	5847	5847	5847	4384
23	B新增		SILICONE	J837-JT02膠條	黑色	23665	135	23800	米	SD梗窗用膠條	1875	5000	4750	4750	4750	4550
24	B新增		NEOPRENE	J837-JT05膠條	黑色	9305	95	9400	米	SD框邊企大膠條	712.5	1900	1865	1865	1865	1905
25	B新增		NEOPRENE	J837-JT06膠條	黑色	62145	155	62300	米	SD框邊膠條	4875	13000	12500	12500	12500	11800
26	B新增			J837-JT08毛條		35091	109	35200	米	SD玉用毛條,底寬7.6X高7.3mm	2812.5	7500	7100	7100	7100	6400
27	B新增			J837-JT08毛條		23149	141	23290	米	SD玉用毛條,底寬7.6X高7.3mm	1875	5000	4700	4700	4700	4190
28	B新增(地盤用)		SILICONE	J818-G01膠條	黑色	33085	115	33200	米	SD玉玻璃扣蓋位用	2625	7000	7000	7000	7000	5200
29	F新增	(取代JT09用)	<del>NEOPRENE</del> EPDM	837-CWG-S1膠條	黑色	120610		120610	米	生窗玉,生梗企雙玻/單玻用膠條	11307	30152	24122	24122	24122	18092
30	F新增	(取代JT09用)	<del>NEOPRENE</del> EPDM	837-CWG-S1膠條	黑色	8775		8775	米	SD頂生梗企單玻用膠條	822.75	2194	1755	1755	1755	1316

Hybrid Gasket : No. 837-CWG-51.

材質: EPDM ~~from~~

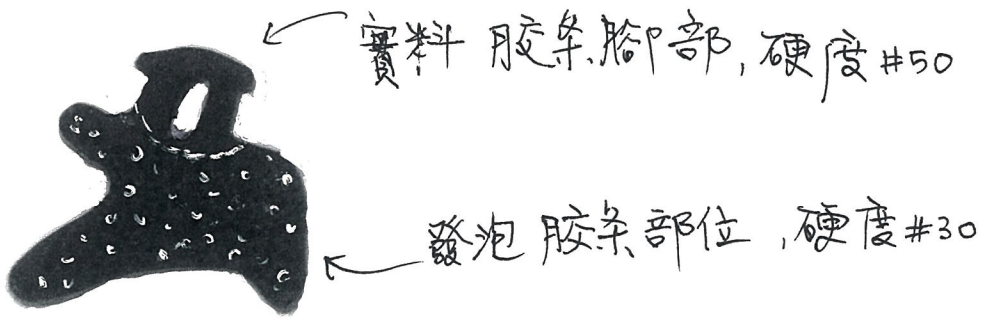

4 F.S.

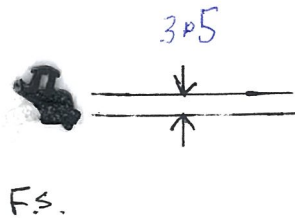

取代 J709