



工程指示 / 要求簡箋(E.I.)

工程指示編號：EI / 9792 / 18

修改版次：A

工程編號：J - 837

工程名稱：觀塘裕民坊

工程項目：樣辦窗 T2M 百葉 plenum 加鋁角

收件人：生統

發件人：Eric Liu

日期：27/09/2018

要求提供 /  確認 事項：

- |                                    |                                     |                               |
|------------------------------------|-------------------------------------|-------------------------------|
| <input type="checkbox"/> 初步鋁料 B.M. | <input type="checkbox"/> 加工拆圖，然後生產  | <input type="checkbox"/> 尺寸表  |
| <input type="checkbox"/> 正式鋁料 B.M. | <input type="checkbox"/> 技術上資料 / 指示 | <input type="checkbox"/> 報價   |
| <input type="checkbox"/> 配件 B.M.   | <input type="checkbox"/> 樣辦或貨品說明書   | <input type="checkbox"/> 分判合約 |
| <input type="checkbox"/> 其他：_____  |                                     |                               |

內容：

因現場裝 plenum 箱後，螺絲突出，影響外觀  
現要加修鋁角遮擋，外觀用  
A 版提供鋁角加工圖，請安排生產後送地盤  
謝謝！

★ 生統  
大貨 EI 9608  
EI 9663  
必須補回此鋁角  
才出貨

請在 2018/09/27 前完成上列要求。

附：4 頁

請跟下單，儘快出貨

以上項目為：

- 原合約工程包                       原合約工程加 / 減賬                       新工程報價

原因：-

分發東莞各部門：

- ( ) 生產技術總監  連附件    ( ) 技術部  連附件    ( ) 生產部  連附件    ( ) 機械設計部  連附件  
 ( ) 採購部  連附件    ( ) 生產統籌部  連附件  
 ( ) 質檢部  連附件    ( ) 會計部  連附件    ( ) 報關組  連附件    ( ) 其他 楊榮輝  連附件  
 分發其他分判：  
 ( ) 王禮秋  連附件

分發香港各部門：

- ( ) 行政部  連附件    ( ) 會計部  連附件    ( ) 統籌部  連附件    ( ) 工程部地盤科文  連附件 炳哥  
 ( ) 採購部  連附件    ( ) QS 部  連附件    ( ) 維修部  連附件    ( ) 其他 \_\_\_\_\_  連附件

傳遞編號：

HK 1512 / 18

發件人簽署：

項目經理簽署：



EG-DWG3




美特鋁質有限公司  
MIDI Aluminium Fabricator Ltd.

工程號 J837 | 地盤 觀塘裕民坊

使用位置	數量
T2W-M-1	1

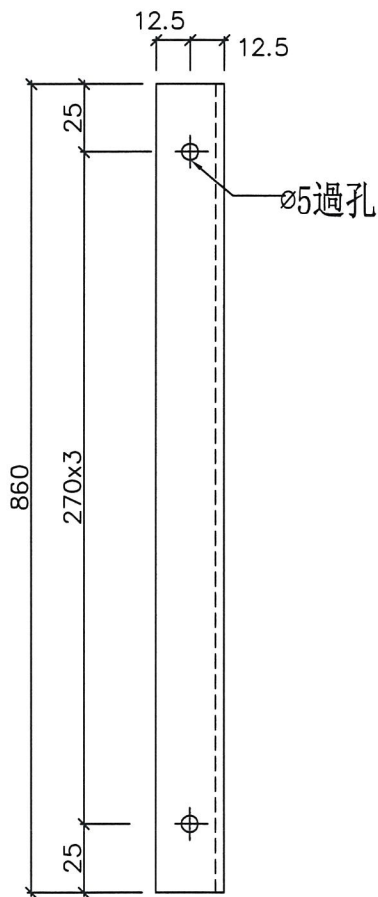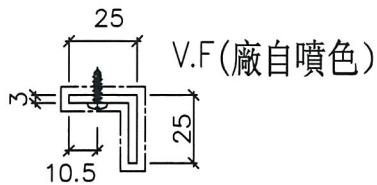

補件鋁角安裝位置

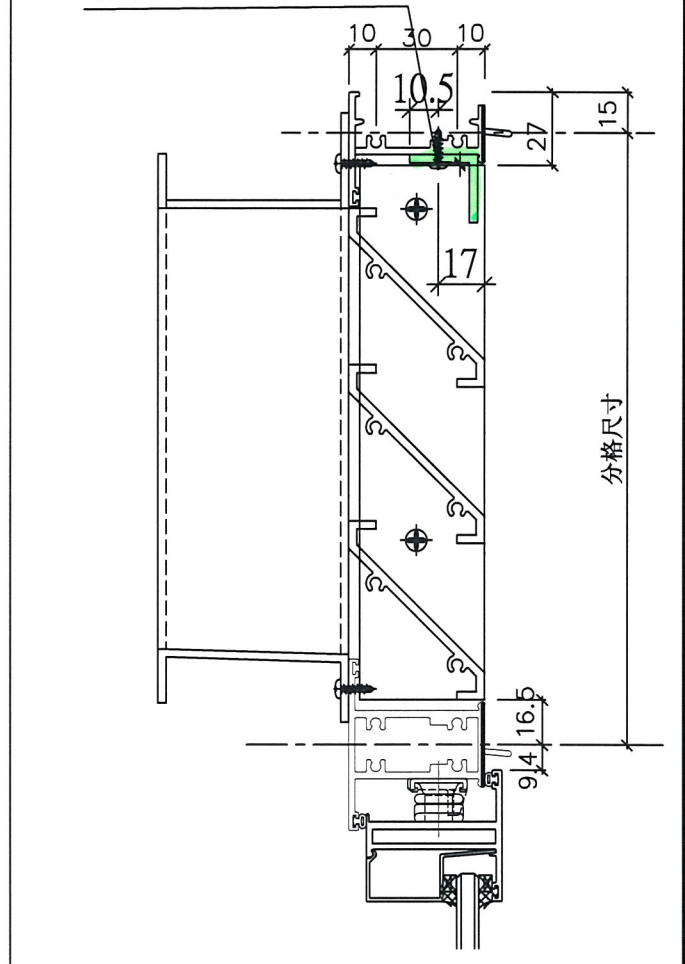



名稱	鋁角拆圖	制圖	謝永林	2018.09.27	修改		
材料	25X25X3鋁角	復核	謝永林	2018.09.27	日期		
顏色	EC-DG-S332054 (3塗)	批准			圖號	YB-LJ101	




美特鋁質有限公司  
MIDI Aluminium Fabricator Ltd.

工程號 J837 | 地盤 觀塘裕民坊


使用位置	數量
T2W-M-2	1

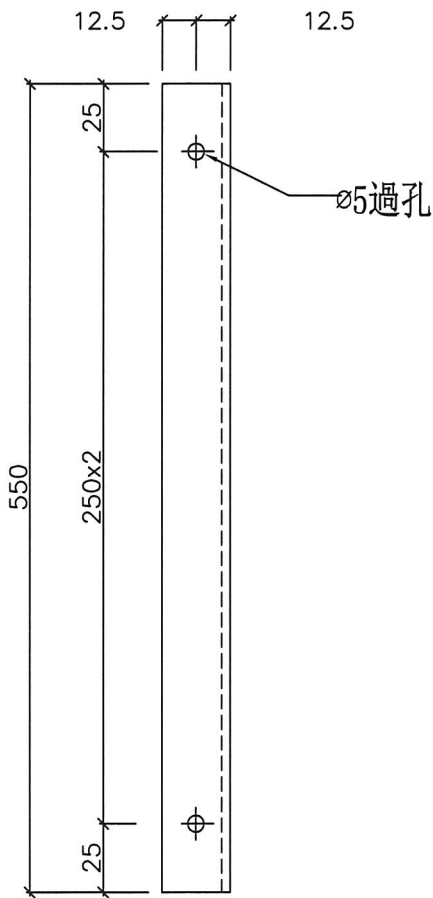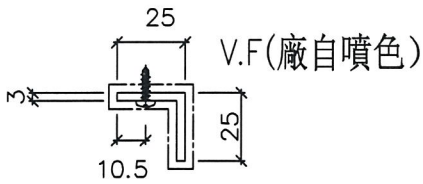

補件鋁角安裝位置

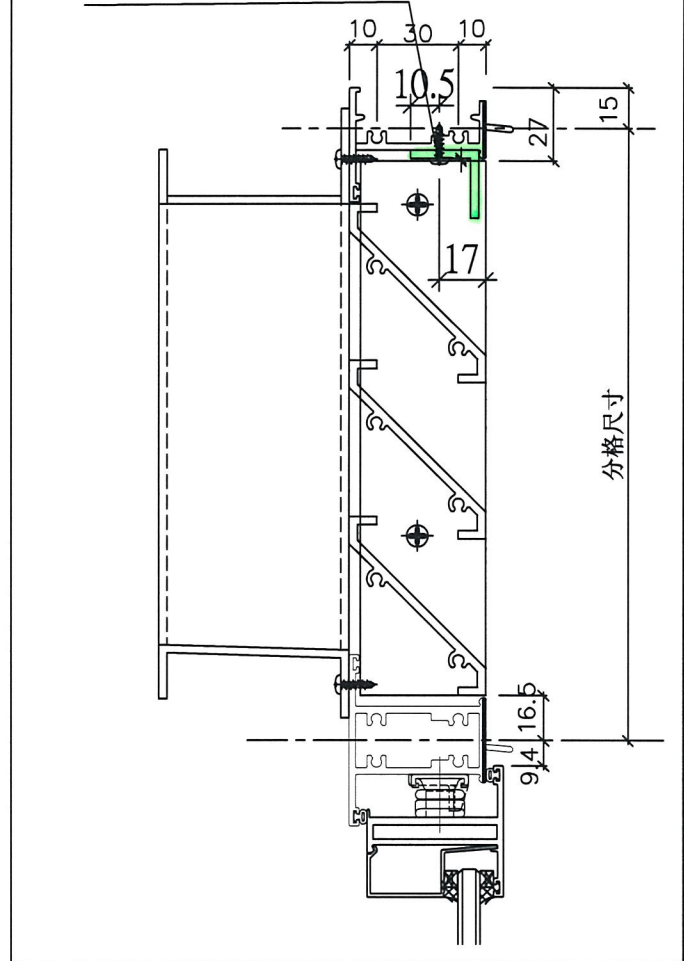

名稱	鋁角拆圖	制圖	謝永林	2018.09.27	修改		
材料	25X25X3鋁角	復核	謝永林	2018.09.27	日期		
顏色	EC-DG-S332054 (3塗)	批准			圖號	YB-LJ102	

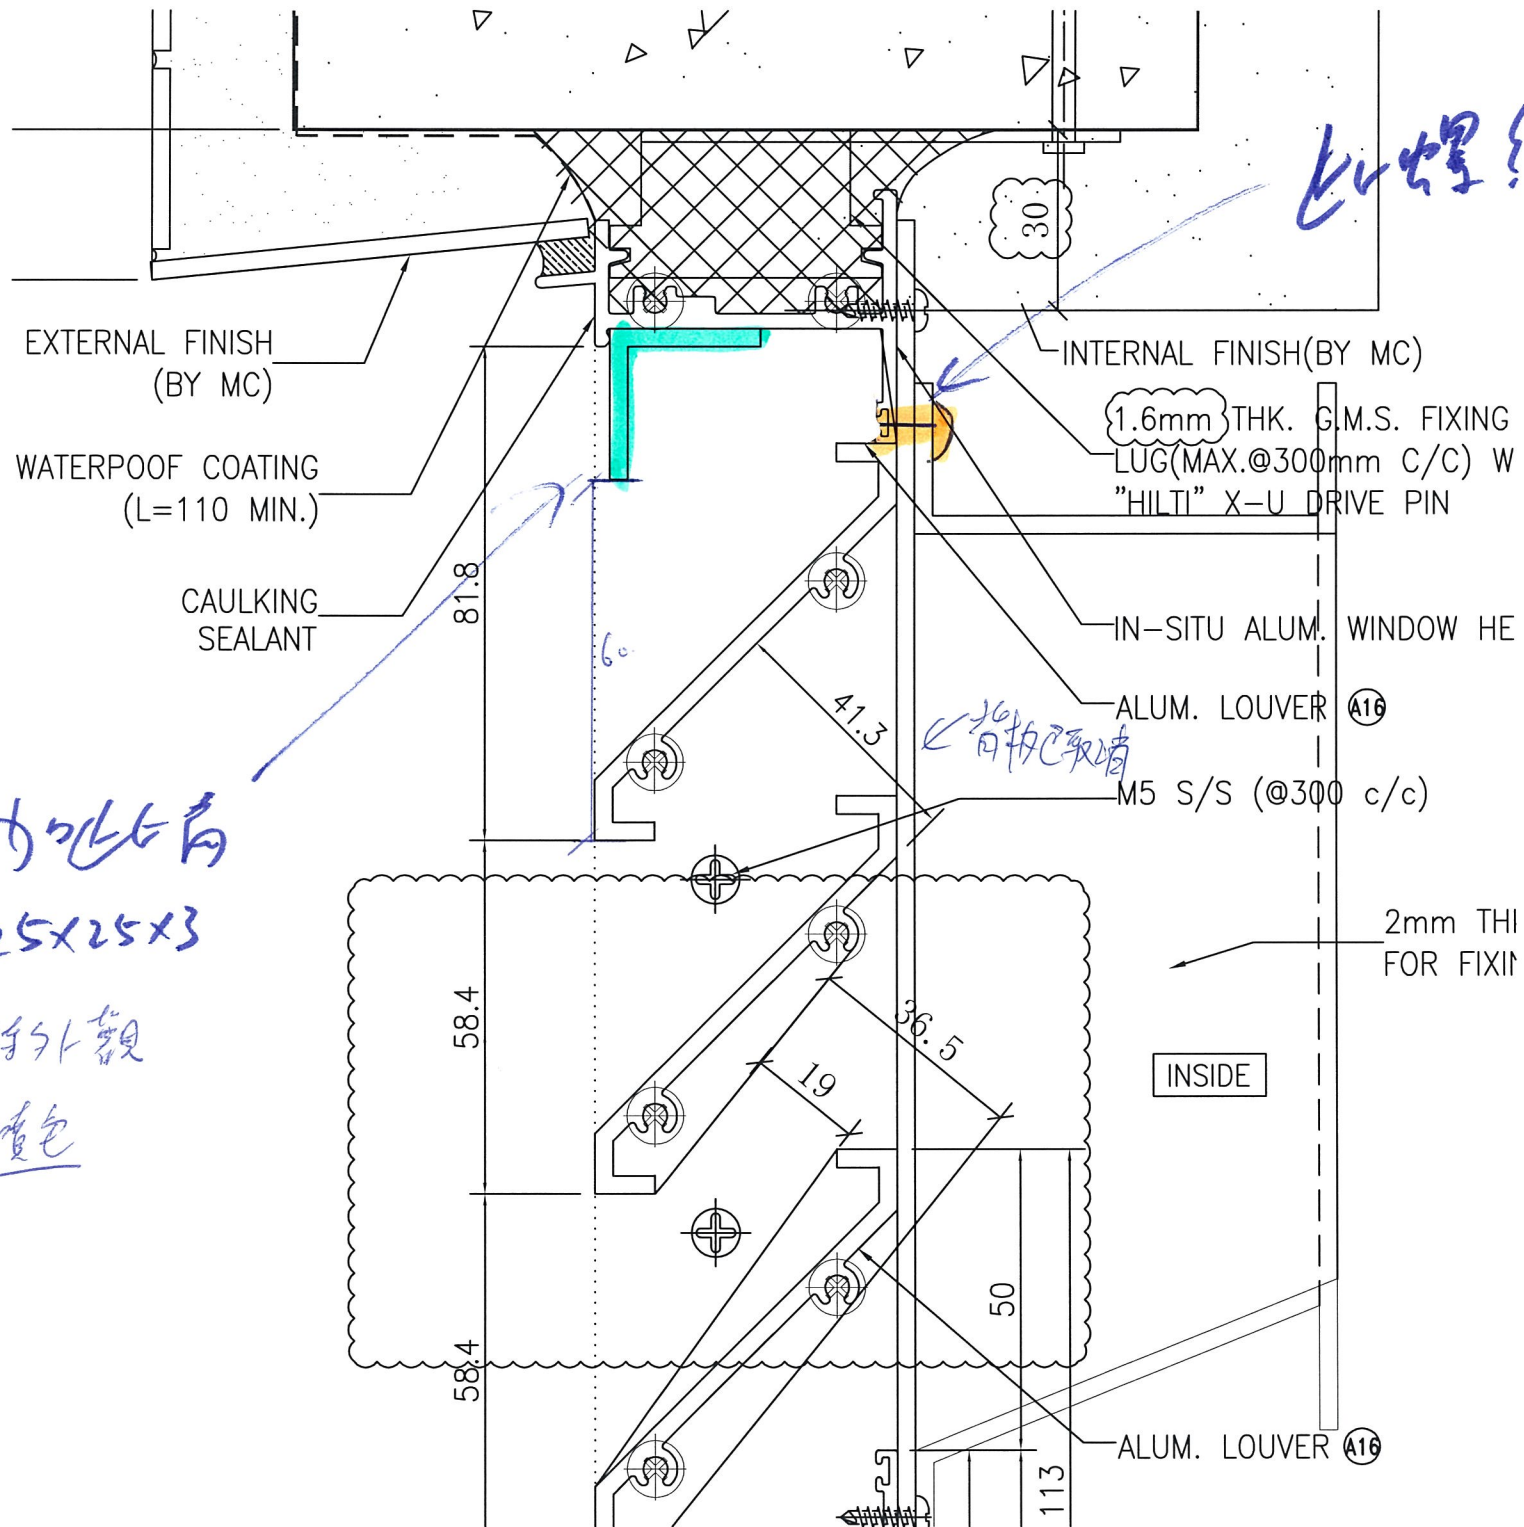

此螺絲見之

加此角  
25x25x3

維持外觀  
雪白

此角已取消

安裝室內風咀收羅絲後、室外見羅絲

(Heater Box)

155