



工程指示 / 要求簡箋(E.I.)

工程指示編號：EI / 9792 / 18

修改版次：-

工程編號：J - 837

工程名稱：觀塘裕民坊

工程項目：樣辦窗 T2M 百葉 plenum 加鋁角

收件人：生統 / 永林

發件人：Eric Liu

日期：26/09/2018

要求提供 / 確認 事項：

- | | | |
|------------------------------------|-------------------------------------|-------------------------------|
| <input type="checkbox"/> 初步鋁料 B.M. | <input type="checkbox"/> 加工拆圖，然後生產 | <input type="checkbox"/> 尺寸表 |
| <input type="checkbox"/> 正式鋁料 B.M. | <input type="checkbox"/> 技術上資料 / 指示 | <input type="checkbox"/> 報價 |
| <input type="checkbox"/> 配件 B.M. | <input type="checkbox"/> 樣辦或貨品說明書 | <input type="checkbox"/> 分判合約 |
| <input type="checkbox"/> 其他：_____ | | |

內容：

因現場裝 plenum 箱後，螺絲突出，影響外觀

現要加修鋁角遮擋，外觀用

永林：請提供加工圖供廠補回 EI9712，T2M 2 隻樣板窗用鋁角(廠自噴色) ~~送~~ 送樣處

謝謝！

請在 2018/ 09 / 27 前完成上列要求。

附：2 頁

以上項目為：

- 原合約工程包 原合約工程加 / 減賬 新工程報價

原因：-

分發東莞各部門：

- () 生產技術總監 連附件 () 技術部 連附件 ^{永林} () 生產部 連附件 () 機械設計部 連附件
 () 採購部 連附件 () 生產統籌部 連附件 ^物
 () 質檢部 連附件 () 會計部 連附件 () 報關組 連附件 () 其他 楊榮輝 連附件

分發其他分判：

- () 王禮秋 連附件


分發香港各部門：


- () 行政部 連附件 () 會計部 連附件 () 統籌部 連附件 () 工程部地盤科文 連附件
 () 採購部 連附件 () QS 部 連附件 () 維修部 連附件 () 其他 _____ 連附件

傳遞編號：

HK 1595 / 18

發件人簽署：

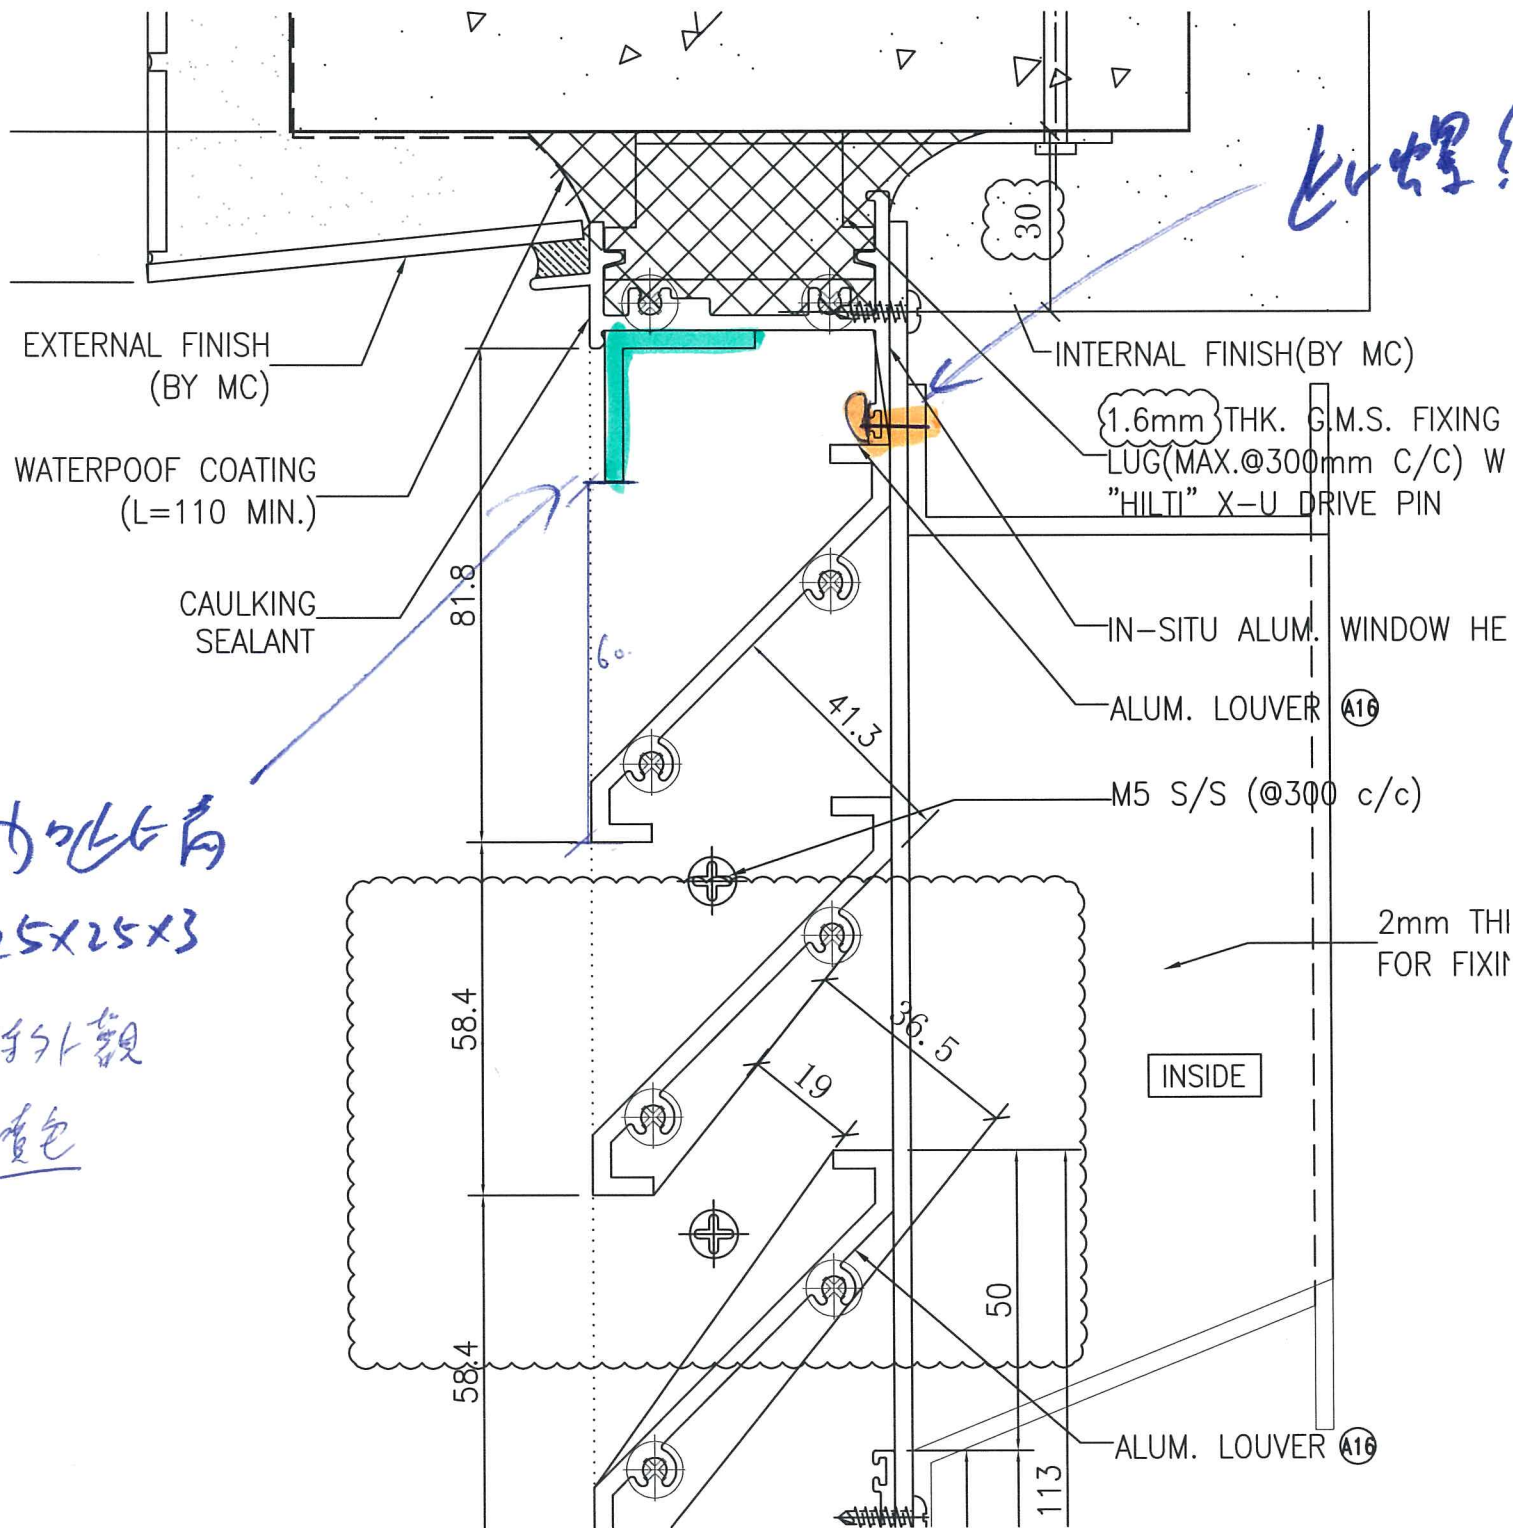

項目經理簽署：




此螺絲見左

加此角
25x25x3

維持外觀
型噴色



安裝室內風咀收羅絲後、室外見羅絲

(Plenum Box)