



工程指示 / 要求簡箋(E.I.)

工程指示編號：EI/19794/18

修改版次：-

工程編號：J-837

工程名稱：觀塘裕民坊

工程項目：樣辦 T2M 樣辦用 plenum 箱(改設計)

收件人：生統 / 永林

發件人：Eric Liu

日期：27/09/2018

要求提供 / 確認 事項：

- | | | |
|------------------------------------|-------------------------------------|-------------------------------|
| <input type="checkbox"/> 初步鋁料 B.M. | <input type="checkbox"/> 加工拆圖，然後生產 | <input type="checkbox"/> 尺寸表 |
| <input type="checkbox"/> 正式鋁料 B.M. | <input type="checkbox"/> 技術上資料 / 指示 | <input type="checkbox"/> 報價 |
| <input type="checkbox"/> 配件 B.M. | <input type="checkbox"/> 樣辦或貨品說明書 | <input type="checkbox"/> 分判合約 |
| <input type="checkbox"/> 其他：_____ | | |

內容：

因則師再修改設計，需重新加工 plenum 箱樣辦送地盤(T2M 樣辦窗用) (共 2 個)

永林：請修改拆圖供廠生產，已提供尺寸及立體放樣作參考

謝謝！

請在 2018/10/2 前完成上列要求。

附：4 頁

以上項目為：

- 原合約工程包 原合約工程加 / 減賬 新工程報價

原因：-

分發東莞各部門：

- () 生產技術總監 連附件 (/) 技術部 連附件 ^{永林} () 生產部 連附件 () 機械設計部 連附件
 () 採購部 連附件 (/) 生產統籌部 連附件 ^梅
 () 質檢部 連附件 () 會計部 連附件 () 報關組 連附件 () 其他 _____ 連附件

分發香港各部門：

- () 行政部 連附件 () 會計部 連附件 () 統籌部 連附件 (/) 工程部地盤科文 連附件 ^梅
 () 採購部 連附件 () QS 部 連附件 () 維修部 連附件 () 其他 _____ 連附件

傳遞編號：

HK 1516 /18

發件人簽署：




項目經理簽署：




美特鋁質有限公司
MIDI Aluminium Fabricator Ltd.

工程號 J837


地盤 觀塘裕民坊

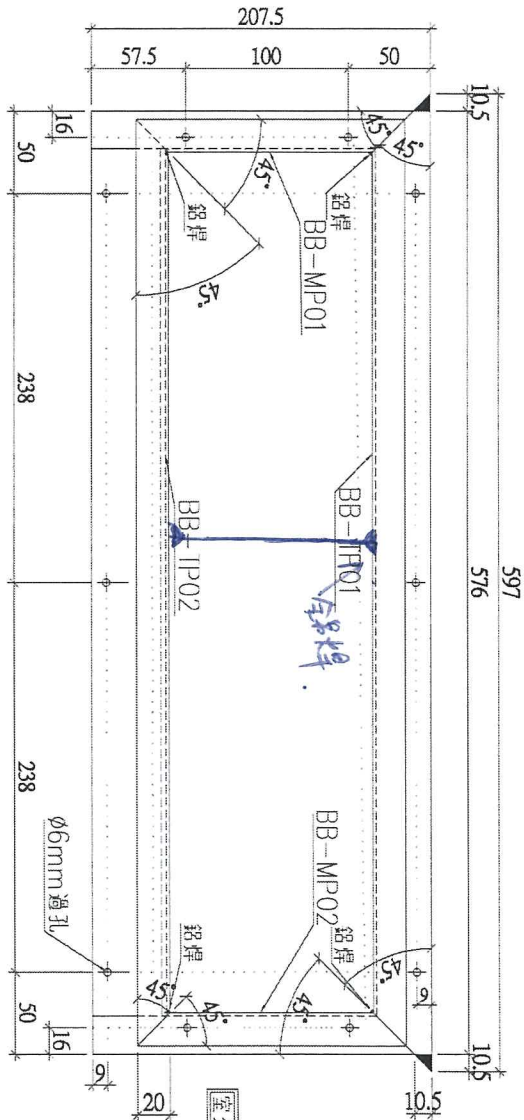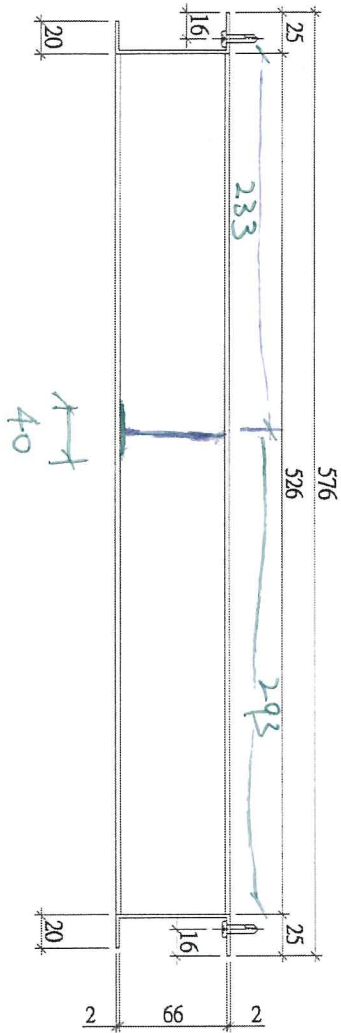

M5.5白鑽機絲

注/鋁盒拼接：
1.頂面開45°角碰
2.底部側面直角碰

名稱	百葉鋁板通風盒加工圖	制圖	陳俊賢	2018.08.15	修改		
材料	2mm鋁板	復核	謝永林	2018.09.11	日期		
顏色	MILL	批准			圖號	BB-DP01	

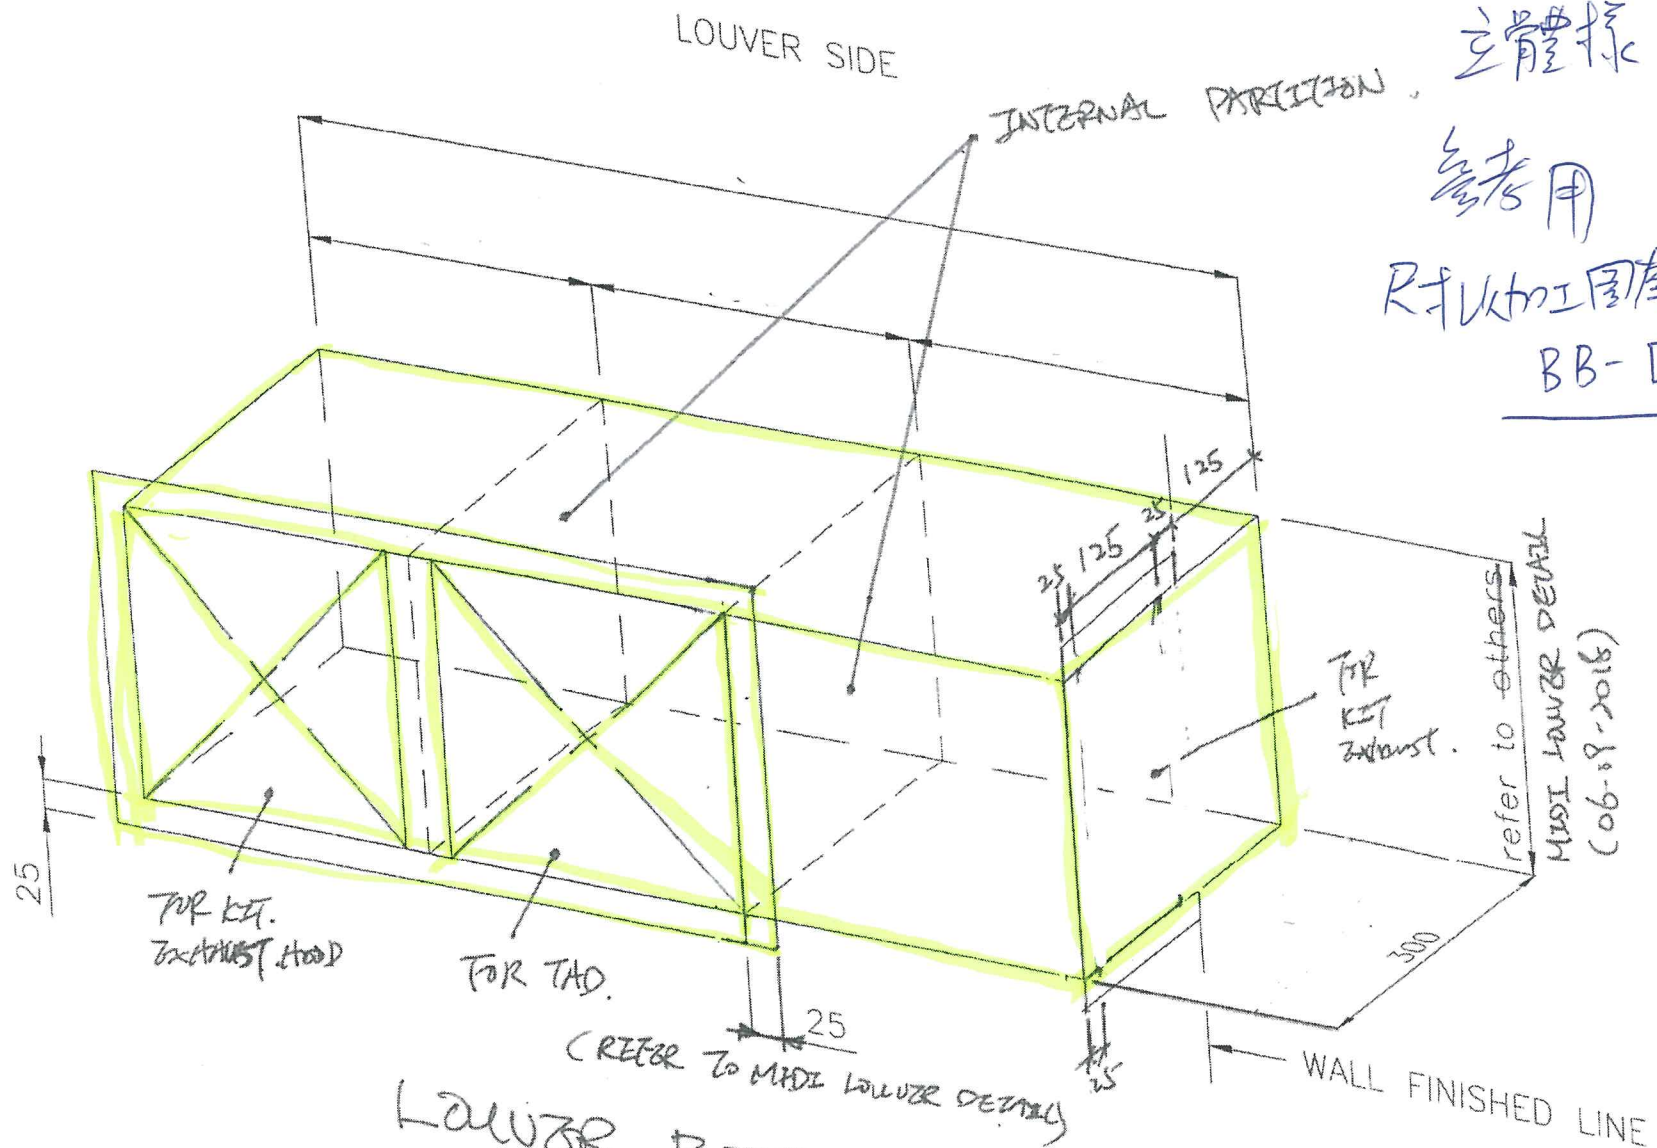


立體樣
參考用

R+U加工圖為準
BB-DPO2

LOUVER BODY
~~BODY~~ (T2M KITCHEN)

立體樣尺剖面圖為準
參考用

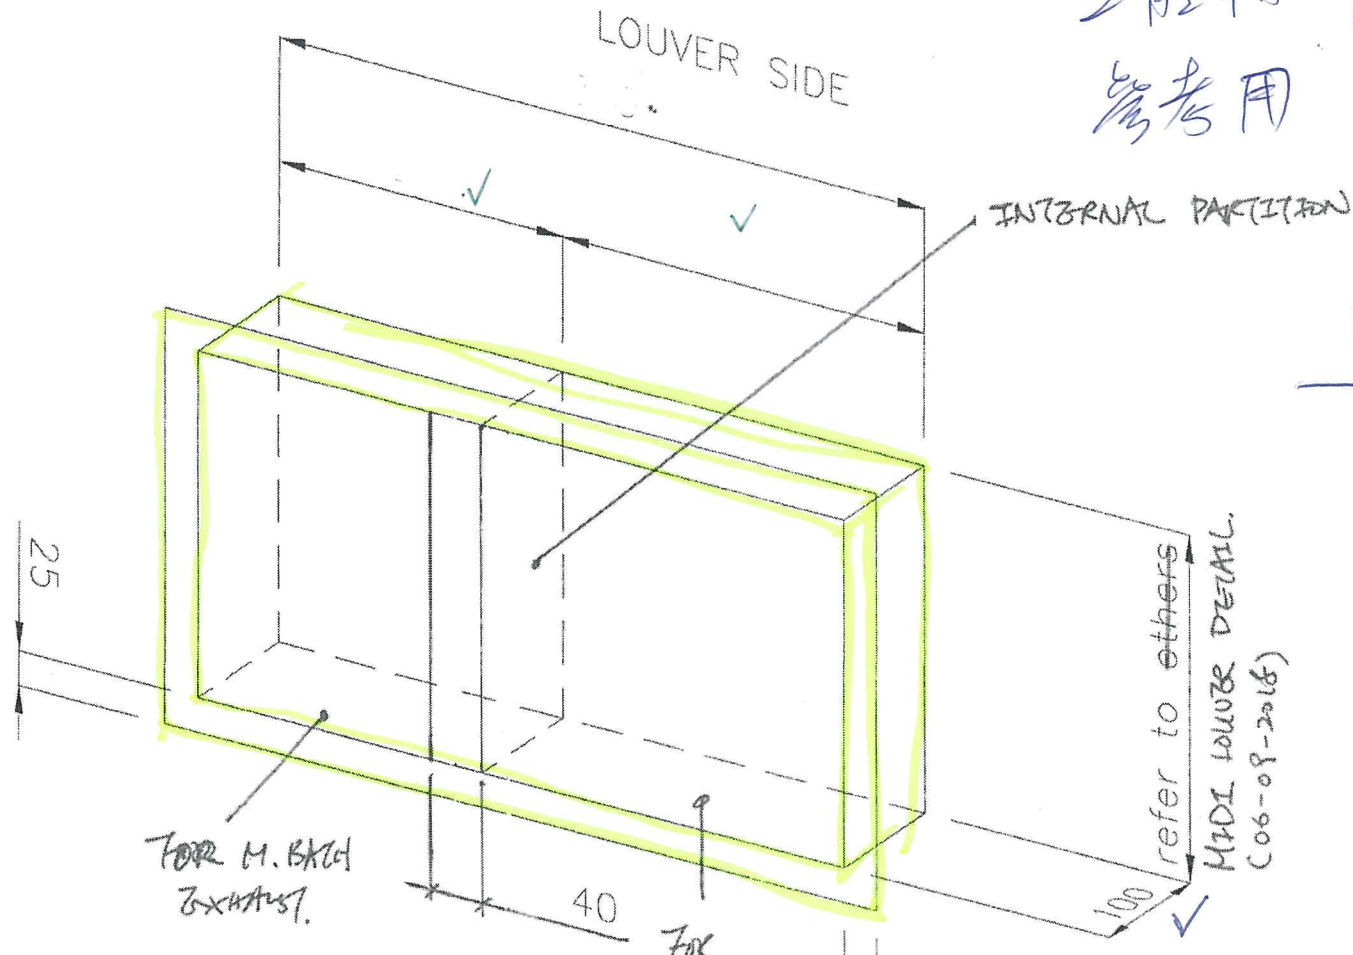

BB-DP01

FOR M. BATH
EXHAUST.

FOR
BATH
EXHAUST.

refer to others
MIDI LOUVER DETAIL
(06-08-2018)

25 (REF. TO MIDI LOUVER DETAIL)
(06-08-2018)

LOUVER BODY
BOOT.
(T2M BATH)

AIR BOOT