



工程指示 / 要求簡箋(E.I.)

工程指示編號：EI / 9804/18

修改版次：-

工程編號：J - 837

工程名稱：觀塘裕民坊

工程項目：佛沙窗 百葉框鋁角(X84489)

收件人：生統

發件人：Eric Liu

日期：03/10/2018

要求提供 / 確認 事項：

- | | | |
|------------------------------------|-------------------------------------|-------------------------------|
| <input type="checkbox"/> 初步鋁料 B.M. | <input type="checkbox"/> 加工拆圖，然後生產 | <input type="checkbox"/> 尺寸表 |
| <input type="checkbox"/> 正式鋁料 B.M. | <input type="checkbox"/> 技術上資料 / 指示 | <input type="checkbox"/> 報價 |
| <input type="checkbox"/> 配件 B.M. | <input type="checkbox"/> 樣辦或貨品說明書 | <input type="checkbox"/> 分判合約 |
| <input type="checkbox"/> 其他：_____ | | |

內容：

請按 B.M.訂購鋁料，因地盤試辦裝 plenum 箱後，螺絲突出，影響外觀

現要加修鋁角(X84489)遮擋，外觀用

請先用倉存 129 支 MILL 料送榮陽返噴 EC-DG - S332054 -3 coatings (香檳色)

謝謝！ 請留意：B.M.數量未減倉存數量

請在 2018/ 10 / 19 前完成上列要求。

附：1 頁 B.M.，1 頁模圖，1 頁 2頁

以上項目為：

- 原合約工程包 原合約工程加 / 減賬 新工程報價

原因：-

分發東莞各部門：

- () 生產技術總監 連附件 (/) 技術部 連附件 永林 () 生產部 連附件 () 機械設計部 連附件
 () 採購部 連附件 (/) 生產統籌部 連附件 楊 () 質檢部 連附件 () 會計部 連附件 () 報關組 連附件 () 其他 楊榮輝 連附件

分發其他分判：

- () 王禮秋 連附件

分發香港各部門：

- () 行政部 連附件 () 會計部 連附件 () 統籌部 連附件 () 工程部地盤科文 連附件
 (/) 採購部 連附件 () QS 部 連附件 () 維修部 連附件 () 其他 _____ 連附件

傳遞編號：


HK 1526/18

發件人簽署：

項目經理簽署：

 美特鋁質有限公司 MIDI Aluminium Fabricator Ltd.	工程號: J-837		計算:	陳俊賢	日期:	2018.09.29	送呈:	胡哥						
	地盤名稱: 觀塘裕民坊		核對:	謝永林	日期:	2018.09.29	副本:							
廠用鋁型材B.M.表		項目類別: 佛沙窗	批准:		日期:		此BM依據EI/9626/18施工圖計算							
BM編號:837-WI-M01-F-AP01		A/C Code:	有顏色鋁料(Kg)	309.50	無顏色鋁料(Kg):	0.00	V.F總(米 ²)	171.39						
序號	修改標示	物料編號	鋁料名稱	顏色	合金狀態	長度	數量(支)			重量(Kgs)		V.F.(米 ²)		備注
						(mm)	實用	後備	總數	Kg/M	總重量	米 ² /米	Total_V.F.	
1		X84489	擋角(百葉頂)	EC-DG-S332054 (3塗)	6063-T5	5200	298	22	320	0.186	309.504	0.103	171.392	
2								合計:	320		309.50		171.392	

J-837後裝窗鋁料模圖

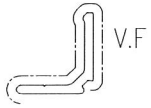

模號: X844890
名稱: 擋角(百葉頂)
合金狀態: 6061-T6
重量: 0.186KG/M
V.F.: 103mm

庫存參考 (截至 9月27日)

129支

工程編號	物料編號	物料名稱	顏色	長度	kg/m	位置	9月庫存 (Kg)	8月數量 結存(支)	今天 結存
832ZZ	X844890	趟門底橫內蓋托角	MILL	5.65	0.1860	B2區	135.57	129	129
832ZZ	X844890	趟門底橫扣蓋托角	UCT519060XL-3	5.65	0.186	A1區	6.31	6	6

新樣



安裝室內風咀收羅絲後、室外見羅絲

(Plenum Box)

EG-DWG3





美特鋁質有限公司
MIDI Aluminium Fabricator Ltd.


使用位置	數量
T2W-M-1	1

工程號 J837 地盤 觀塘裕民坊

安裝位置參考用，不加工

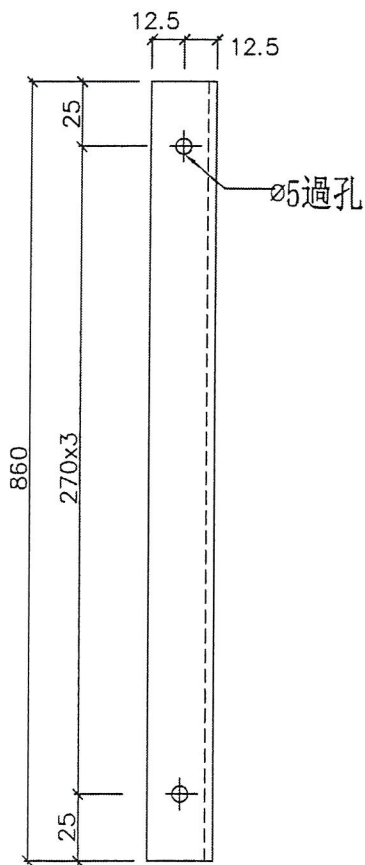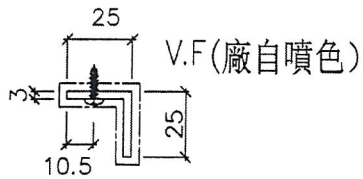

補件鋁角安裝位置

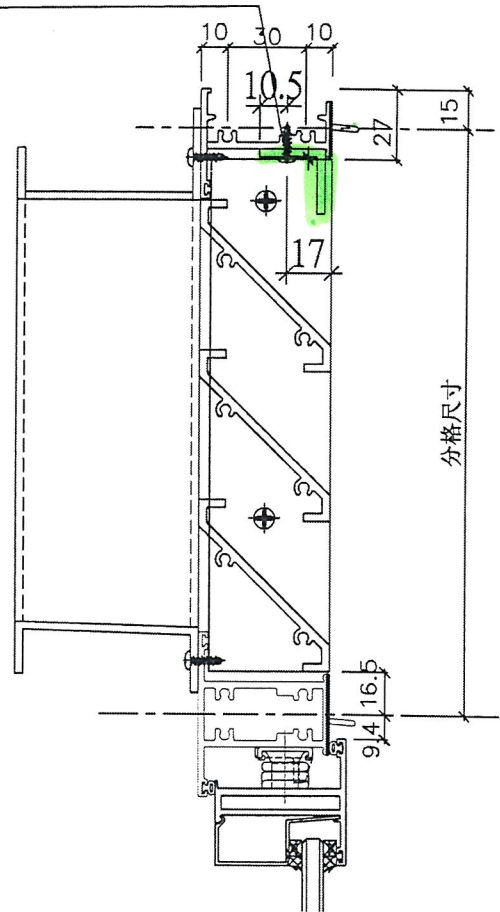

廠自噴

名稱	鋁角拆圖 x84489	制圖	謝永林	2018.09.27	修改		
材料	25x25x3鋁角	復核	謝永林	2018.09.27	日期		
顏色	EC-DG-S332054 (3塗)	批准			圖號	YB-LJ101	