

工程指示 / 要求簡箋(E.I.)

工程指示編號：EI / 983 / 18

修改版次：-

工程編號：J - 837

工程名稱：觀塘裕民坊

工程項目：樣辦 T2M 樣辦用 plenum 箱(加風管)

收件人：生統 / 永林

發件人：Eric Liu

日期：12/10/2018

要求提供 / 確認 事項：

- | | | |
|------------------------------------|-------------------------------------|-------------------------------|
| <input type="checkbox"/> 初步鋁料 B.M. | <input type="checkbox"/> 加工拆圖，然後生產 | <input type="checkbox"/> 尺寸表 |
| <input type="checkbox"/> 正式鋁料 B.M. | <input type="checkbox"/> 技術上資料 / 指示 | <input type="checkbox"/> 報價 |
| <input type="checkbox"/> 配件 B.M. | <input type="checkbox"/> 樣辦或貨品說明書 | <input type="checkbox"/> 分判合約 |
| <input type="checkbox"/> 其他：_____ | | |

內容：

因則師再修改設計，需重新加工 plenum 箱樣辦送地盤(T2M 樣辦窗用)(共 2 個)

此次修改增加風管、密封箱、開孔，詳細請參考加工圖修改的尺寸及放樣圖

謝謝！

永林：請先提供加工圖。

請在 2018/10/15 前完成上列要求。

附： 2 頁+1 頁

以上項目為：

- 原合約工程包 原合約工程加 / 減賬 新工程報價

原因：-

分發東莞各部門：

- () 生產技術總監 連附件 () 技術部 連附件 永林 () 生產部 連附件 () 機械設計部 連附件
 () 採購部 連附件 () 生產統籌部 連附件 永林
 () 質檢部 連附件 () 會計部 連附件 () 報關組 連附件 () 其他 _____ 連附件

分發香港各部門：

- () 行政部 連附件 () 會計部 連附件 () 統籌部 連附件 () 工程部地盤科文 連附件
 () 採購部 連附件 () QS 部 連附件 () 維修部 連附件 () 其他 _____ 連附件

傳遞編號：

HK 1567 / 18


發件人簽署：

項目經理簽署：

EC-DWG3

美特鋁質有限公司
MIDI Aluminium Fabricator Ltd.

工程號 J837 地盤 觀塘裕民坊

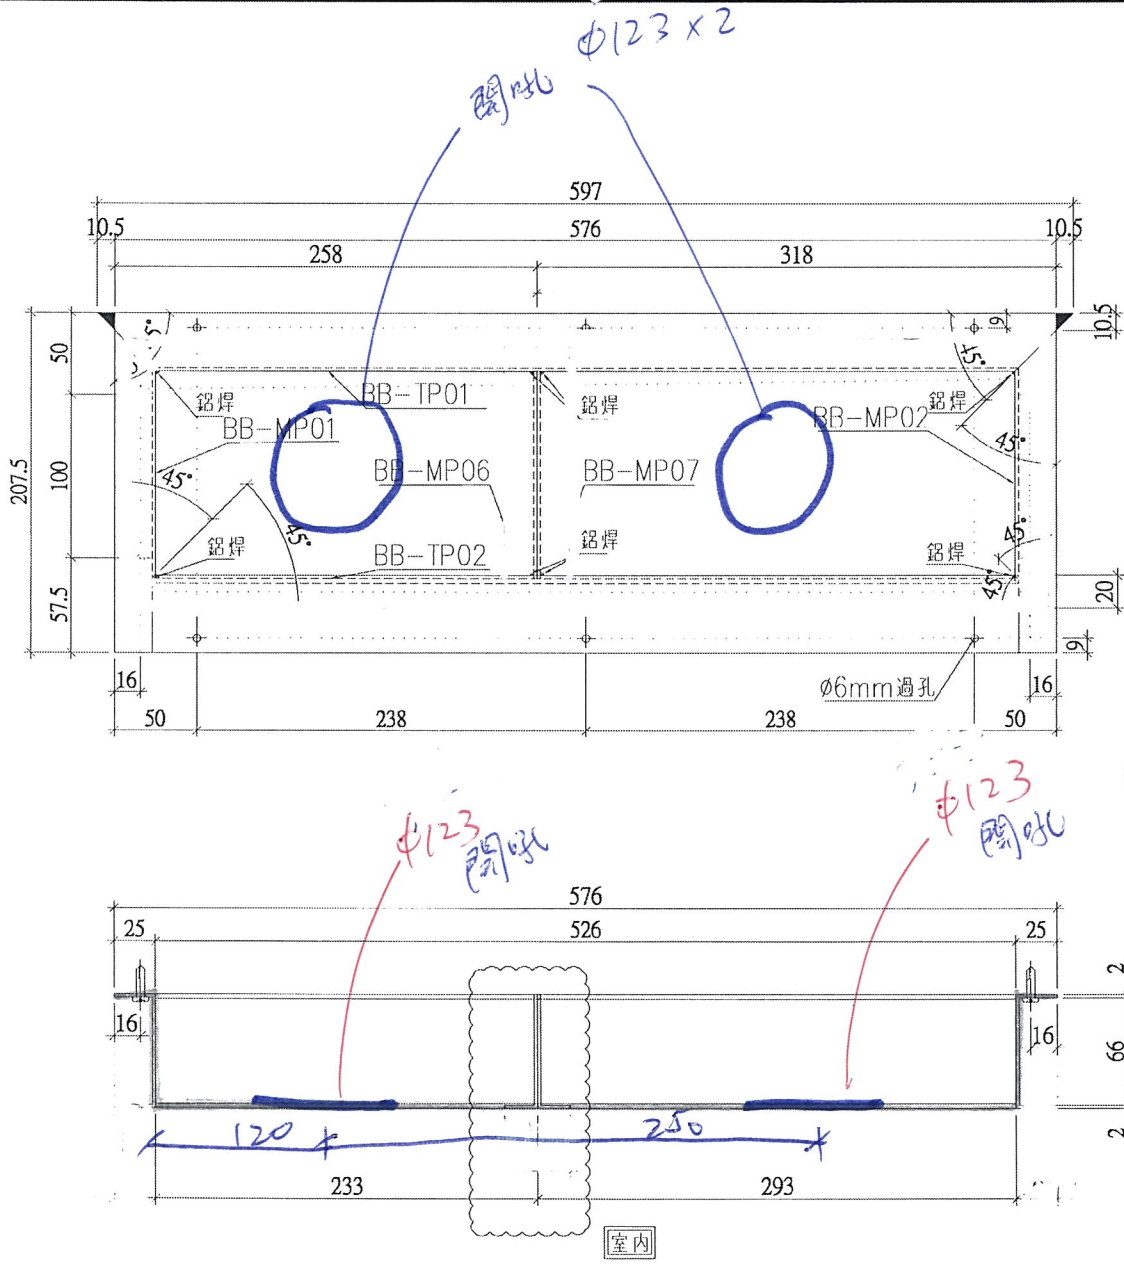





注/鋁盒拼接：
1.頂面開45°角碰
2.底部側面直角碰

名稱	百葉鋁板避風盒加工圖	制圖	陳俊賢	2018.09.28	修改	C
材料	2mm鋁板	復核	謝永林	2018.09.29	日期	2018.09.28
顏色	MILL	批准			圖號	BB-DP01

EG-DWG3

美特鋁質有限公司
MIDI Aluminium Fabricator Ltd.

工程號 J837 地盤 觀塘裕民坊

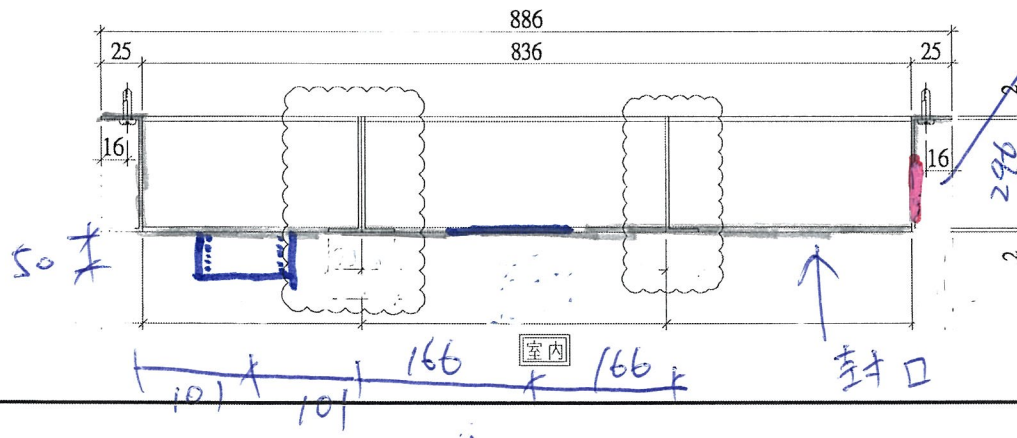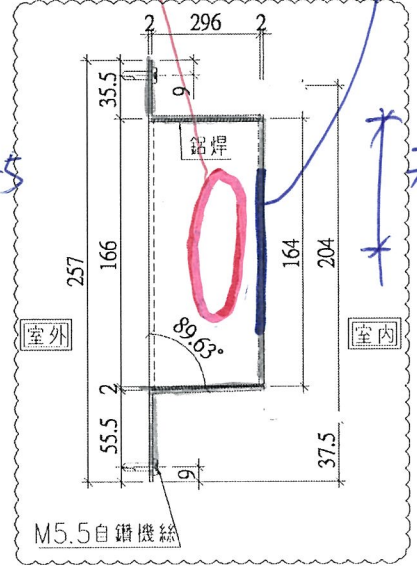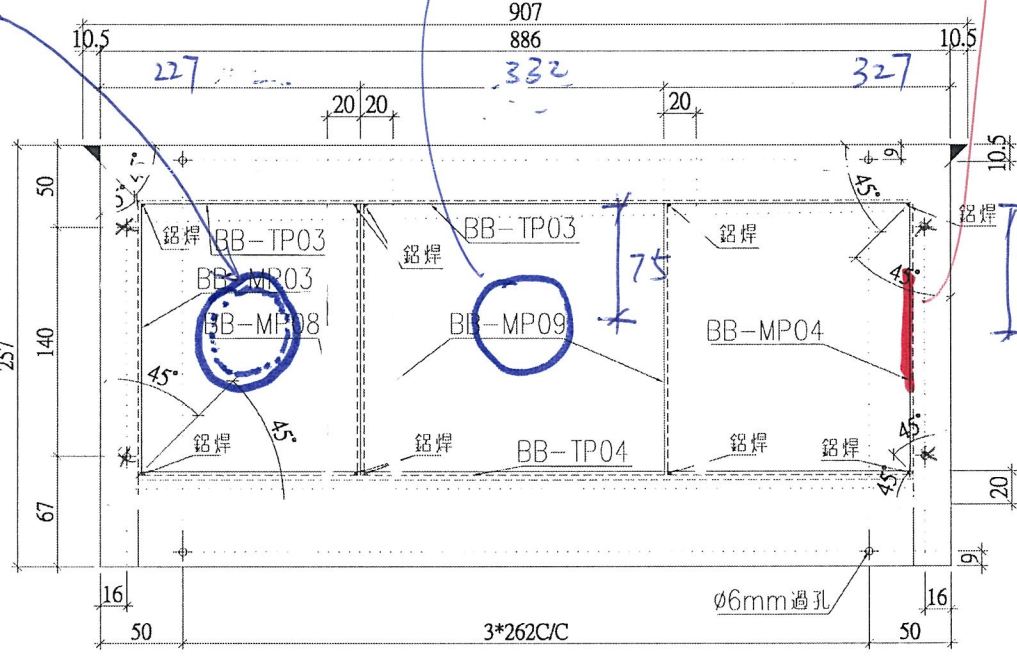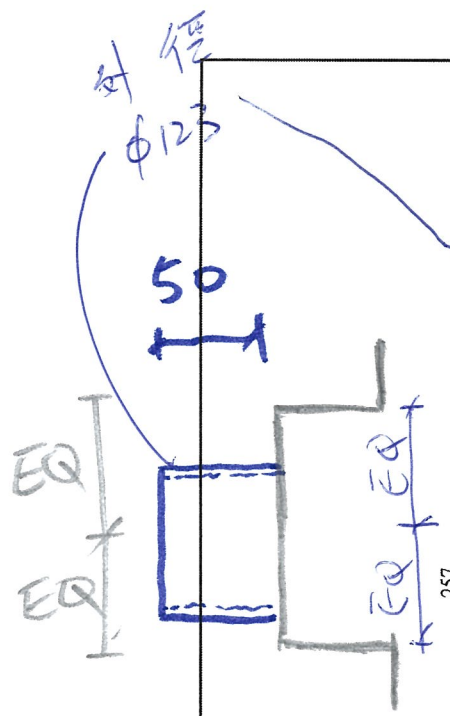


注/鋁盒拼接：
 1.頂面開45°角碰
 2.底部側面直角碰

名稱	百葉鋁板通風盒加工圖	制圖	陳俊賢	2018.09.28	修改	C
材料	2mm鋁板	復核	謝永林	2018.09.29	日期	2018.09.28
顏色	MILL	批准			圖號	BB-DP02


3D 放樣

尺寸請依加工圖

永林：請再提供加工圖供廠製作

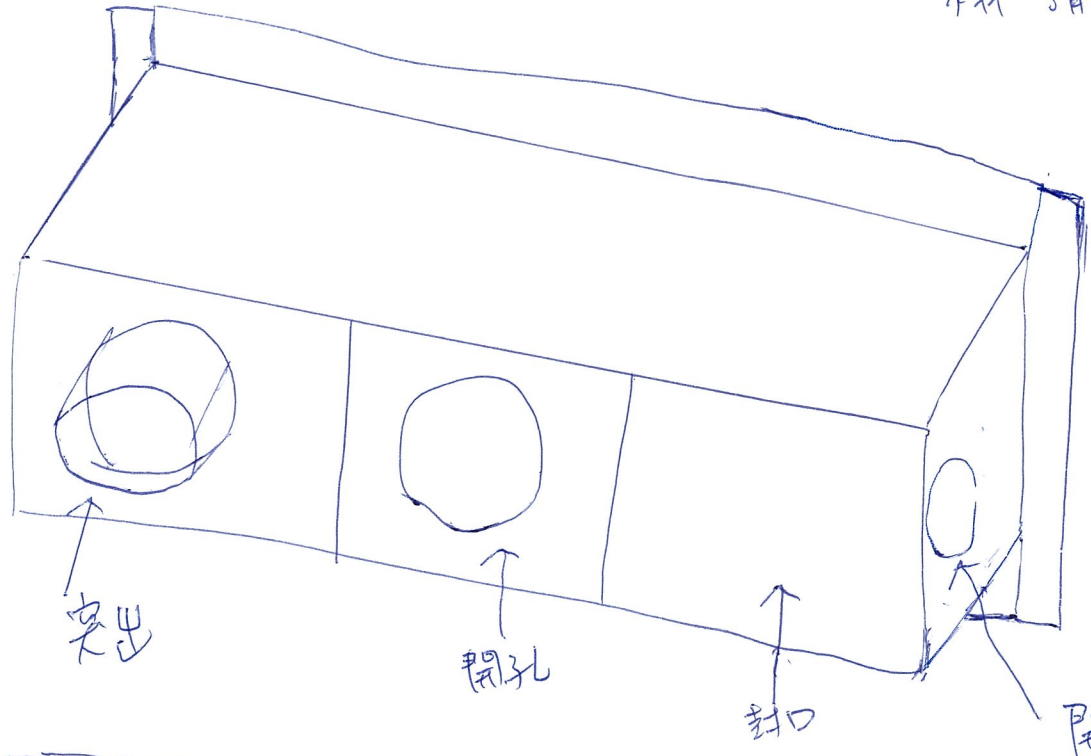

← BB-DP02

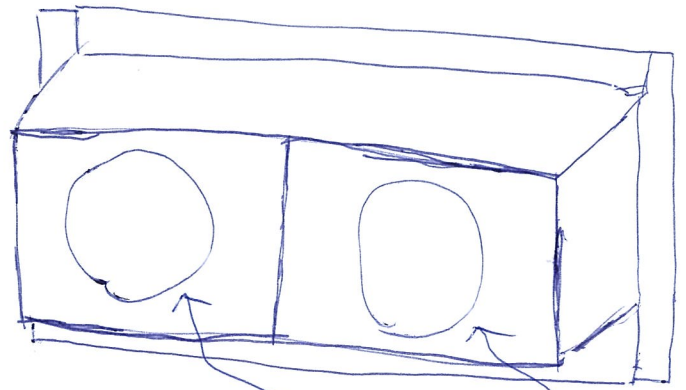

← BB-DP01

開口