



工程指示 / 要求簡箋(E.I.)

工程指示編號：EI / 9870 / 18

修改版次：B

工程編號：J - 837

工程名稱：觀塘裕民坊

工程項目：後裝窗大貨 - 地盤用配件 BM

收件人：林哥 / 生統

發件人：Eric Liu

日期：06/11/2018

要求提供 / 確認 事項：

- | | | |
|------------------------------------|-------------------------------------|-------------------------------|
| <input type="checkbox"/> 初步鋁料 B.M. | <input type="checkbox"/> 加工拆圖，然後生產 | <input type="checkbox"/> 尺寸表 |
| <input type="checkbox"/> 正式鋁料 B.M. | <input type="checkbox"/> 技術上資料 / 指示 | <input type="checkbox"/> 報價 |
| <input type="checkbox"/> 配件 B.M. | <input type="checkbox"/> 樣辦或貨品說明書 | <input type="checkbox"/> 分判合約 |
| <input type="checkbox"/> 其他：_____ | | |

內容：

請按 B.M.訂購配件送地盤安裝使用

請留意：B 版暫停所有磨耳加工(#8,#9)，確認設計再放行

謝謝！

請在 2018/11/17 前完成上列要求。

附： 2 頁

以上項目為：

- 原合約工程包 原合約工程加 / 減賬 新工程報價

原因：-

分發東莞各部門：

- () 生產技術總監 連附件 (/) 技術部 連附件 *永林* () 生產部 連附件 () 機械設計部 連附件
 () 採購部 連附件 () 生產統籌部 連附件 *梅*
 () 質檢部 連附件 () 會計部 連附件 () 報關組 連附件 () 其他 _____ 連附件

分發香港各部門：

- () 行政部 連附件 () 會計部 連附件 (/) 統籌部 連附件 *梅* (/) 工程部地盤科文 連附件 *如哥/林哥*
 () 採購部 連附件 () QS 部 連附件 () 維修部 連附件 () 其他 _____ 連附件

傳遞編號：

發件人簽署：

Eric Liu

HK 1694/18

項目經理簽署：

[Signature]


 美特鋁質有限公司 MIDI Aluminium Fabricator Ltd.		工程號: J-837	計算: 陳俊賢	日期: 2018.10.11	送呈: 胡哥					
		地盤名稱: 觀塘裕民坊	核對: 謝永林	日期: 2018.10.30	副本:					
地盤用配件B.M.表		項目類別: 後裝窗	批准:	日期:						
BM編號: 837-WI-M01-S-HP01		A/C Code: A版, EI9870, 2018.10.30			此BM依據EI/9626/18(B版)施工圖紙計算					
序號	修改標示	配件圖號	物料編號	配件名稱	顏色	實用	後備	總數	單位	備注
1	A減少			Dowsil791	Bronze	1057		1057	支	用於牆邊防水膠(300ml/支)
2	A減少			Dowsil791	Bronze	2017		2017	支	用於玻璃四周密封用(300ml/支)
3	A暫停		Santoprene 65±5	6X5mm厚玻璃膠塞(L=30)		40928	272	41200	隻	用於玻璃兩側
4	A暫停		EPDM 85±5	15X9mm墊塊(L=30)		5116	134	5250	隻	用於玻璃底部
5	暫停			#8x1/2"圓頭鋼牙	A4-70	15306	294	15600	粒	收百叶位鋁盒通風裝置用
6	A增加		05-900000-X-C P8 27-00	子彈	紅藥/黃藥	36722	328	37050	個	配子彈釘用(FD門/後裝窗)
7	A增加		05-900001-0000-YL	子彈釘 X-U 27 P8	不銹鋼	36722	328	37050	個	用於固定磨耳(@300c/c)FD門/後裝窗
8	B暫停		MT-GMB-02	磨耳(FD門50截面用)	熱浸鋅	4314	86	4400	支	固定FD門外框牆邊用
9	B暫停		MT-GMB-01	磨耳	熱浸鋅	32408	152	32560	支	後裝窗磨耳(@300c/c)
10	A新增			15mm*1mm厚雙面貼	黑色	2379	121	2500	米	後裝窗通風盒用
11	A新增			木尖		7268	152	7420	個	每窗四個(後裝窗)

EG-DWG4


 美特鋁質有限公司 MIDI Aluminium Fabricator Ltd.				類別	物料號		
				制圖	陳俊賢	2018.10.30	圖號 MT-GMB-01
修改				復核	謝永林	2018.10.30	數量 40620
日期				批准			位置 用於50後裝窗框四周

後裝窗摩耳: $32408+152=32560$
 佛沙轉後裝窗摩耳: $7972+88=8060$

暫停

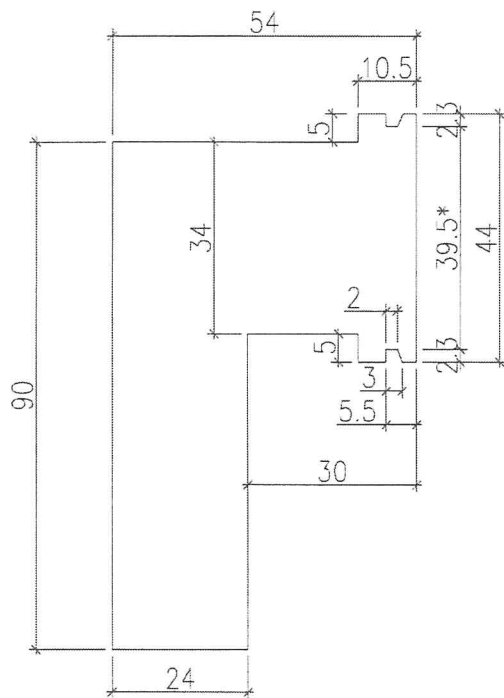

注：帶"*"號為重要尺寸

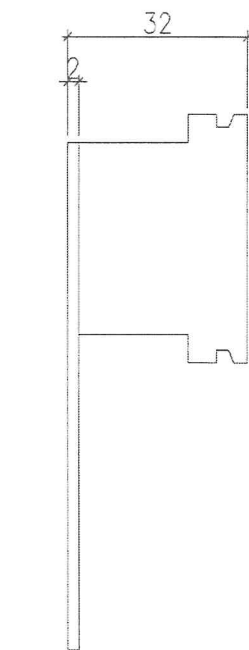

扭曲後圖樣


後裝窗

工程號	J-837	地盤	觀塘裕民坊	附件	
名稱	50後裝窗摩耳加工圖	採用			
材料	2mm厚鐵板	地盤	✓		
顏色	熱浸鋅	工廠			


EG-DWG4

 美特鋁質有限公司 MIDI Aluminium Fabricator Ltd.				類別	物料號		
修改				制圖 陳俊賢	2018.10.30	圖號	MT-GMB-02
日期				復核 謝永林	2018.10.30	數量	4314+86=4400
				批准		位置	用於50FD門框四周

暫停

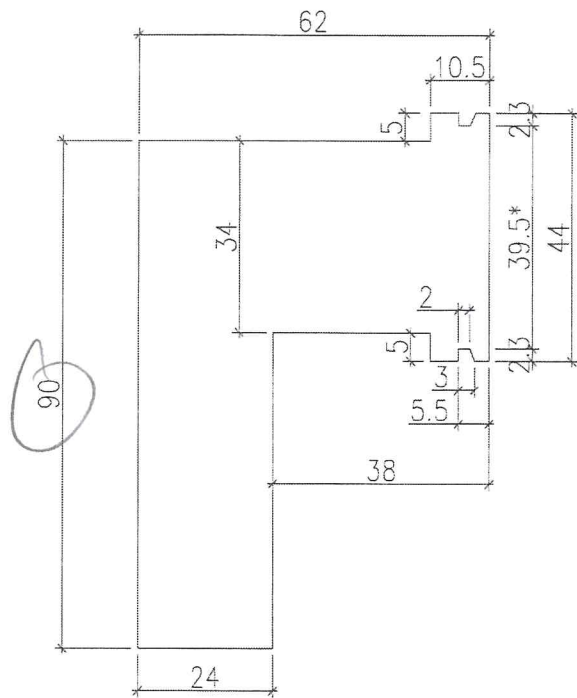

注：帶"*"號為重要尺寸

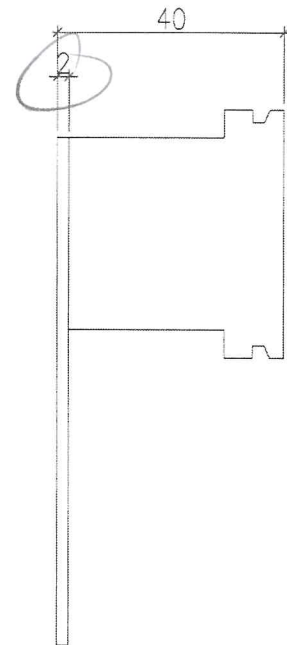

扭曲後圖樣

FD門

工程號	J-837	地盤	觀塘裕民坊	附 件		
名稱	後裝門摩耳加工圖	採用				
材料	2mm厚鐵板	地盤	<input checked="" type="checkbox"/>			
顏色	熱浸鋅	工廠				