



工程指示 / 要求簡箋(E.I.)

工程指示編號：EI / 9870 / 18

修改版次：C

工程編號：J - 837

工程名稱：觀塘裕民坊

工程項目：後裝窗大貨 - 地盤用配件 BM

收件人：林哥 / 生統

發件人：BESSIE

日期：23/11/2018

□要求提供 / □確認 事項：

- () 初步鋁料 B.M. () 加工拆圖，然後生產 () 尺寸表
- () 正式鋁料 B.M. () 技術上資料 / 指示 () 報價
- () 配件 B.M. () 樣辦或貨品說明書 () 分判合約
- () 其他：_____

內容：

煩請按 B.M. 生產後裝窗及 FD 門用摩耳

附 HK 178 2/18

如 BM 所示, #8、#9、#12、#13 的摩耳先訂購總數量的一半(即每款摩耳訂 4620 件)

先

請在 _____ 前完成上列要求。

永叔: 因後賢提供的 BM 沒有分拆摩耳, 我自行把摩耳分拆為 #8, #9, #12, #13.

附： 頁

以上項目為：

- 原合約工程包 原合約工程加 / 減賬 新工程報價

原因：-

分發東莞各部門：

- () 生產技術總監 連附件 () 技術部 連附件 () 生產部 連附件 () 機械設計部 連附件
- () 採購部 連附件 () 生產統籌部 連附件
- () 質檢部 連附件 () 會計部 連附件 () 報關組 連附件 () 其他 _____ 連附件

分發香港各部門：

- () 行政部 連附件 () 會計部 連附件 () 統籌部 連附件 () 工程部地盤科文 連附件
- () 採購部 連附件 () QS 部 連附件 () 維修部 連附件 () 其他 _____ 連附件

傳遞編號：

發件人簽署：

HK 1809/18

項目經理簽署：



美特鋁質有限公司
MIDI Aluminium Fabricator Ltd.


地盤用配件B.M.表

序號	修改標示	配件圖號	物料編號	配件名稱	顏色	實用	後備	總數	單位	備注
BM編號: 837-WI-M01-S-HP01 C版, EI9870, 2018.11.16 此BM依據EI/9626/18(B版)施工圖紙計算										
1				Dowsil791	Bronze	1057		1057	支	用於牆邊防水膠(300ml/支)
2				Dowsil791	Bronze	2017		2017	支	用於玻璃四周密封用(300ml/支)
3				6X5mm厚玻璃膠塞(L=30)		40928	272	41200	隻	用於玻璃兩側
4				15X9mm墊塊(L=30)		5116	134	5250	隻	用於玻璃底部
5				#8x1/2"圓頭鋼牙	A4-70	15306	294	15600	粒	收百叶位鋁盒通風裝置用
6			05-900000-X-C P8 27-00	子彈	紅藥/黃藥	36720	328	37048	個	配子彈釘用(FD門/後裝窗)
7			05-900001-0000-YL	子彈釘 X-U 27 P8	不銹鋼	36720	328	37048	個	用於固定磨耳(@300c/c) FD門/後裝窗
8	C放行(先做4620件)		MT-GBM-02	磨耳(120mm)	熱浸鋅	9180	60	9240	支	後裝窗及後裝門用(@300c/c)
9	C放行(先做4620件)		MT-GBM-01	磨耳(120mm)	熱浸鋅	9180	60	9240	支	後裝窗及後裝門用(@300c/c)
10				15mm*1mm厚雙面貼	黑色	2379	121	2500	米	後裝窗通風盒用
11				木尖		7268	152	7420	個	每窗四個(後裝窗)
12	C新增(先做4620件)		MT-GBM-02	磨耳(150mm)	熱浸鋅	9180	60	9240		後裝窗及後裝門用(@300c/c)
13	C新增(先做4620件)		MT-GBM-04	磨耳(150mm)	熱浸鋅	9180	60	9240		後裝窗及後裝門用(@300c/c)

後裝窗磨耳 = 32560件(連後備數量)
 KD剛磨耳 = 4400件(連後備數量)
 合共 = 36960

 美特鋁質有限公司 MIDI Aluminium Fabricator Ltd.			類別		物料號		
修改	A	C	制圖	陳俊賢	2018.11.09	圖號	MT-GMB-01
日期	2018.11.10	23/11	復核	謝永林	2018.11.10	數量	11255 9180+60(後備)
			批准			位置	用於50後裝門窗框四周

總數量：9240件
先做4620件。

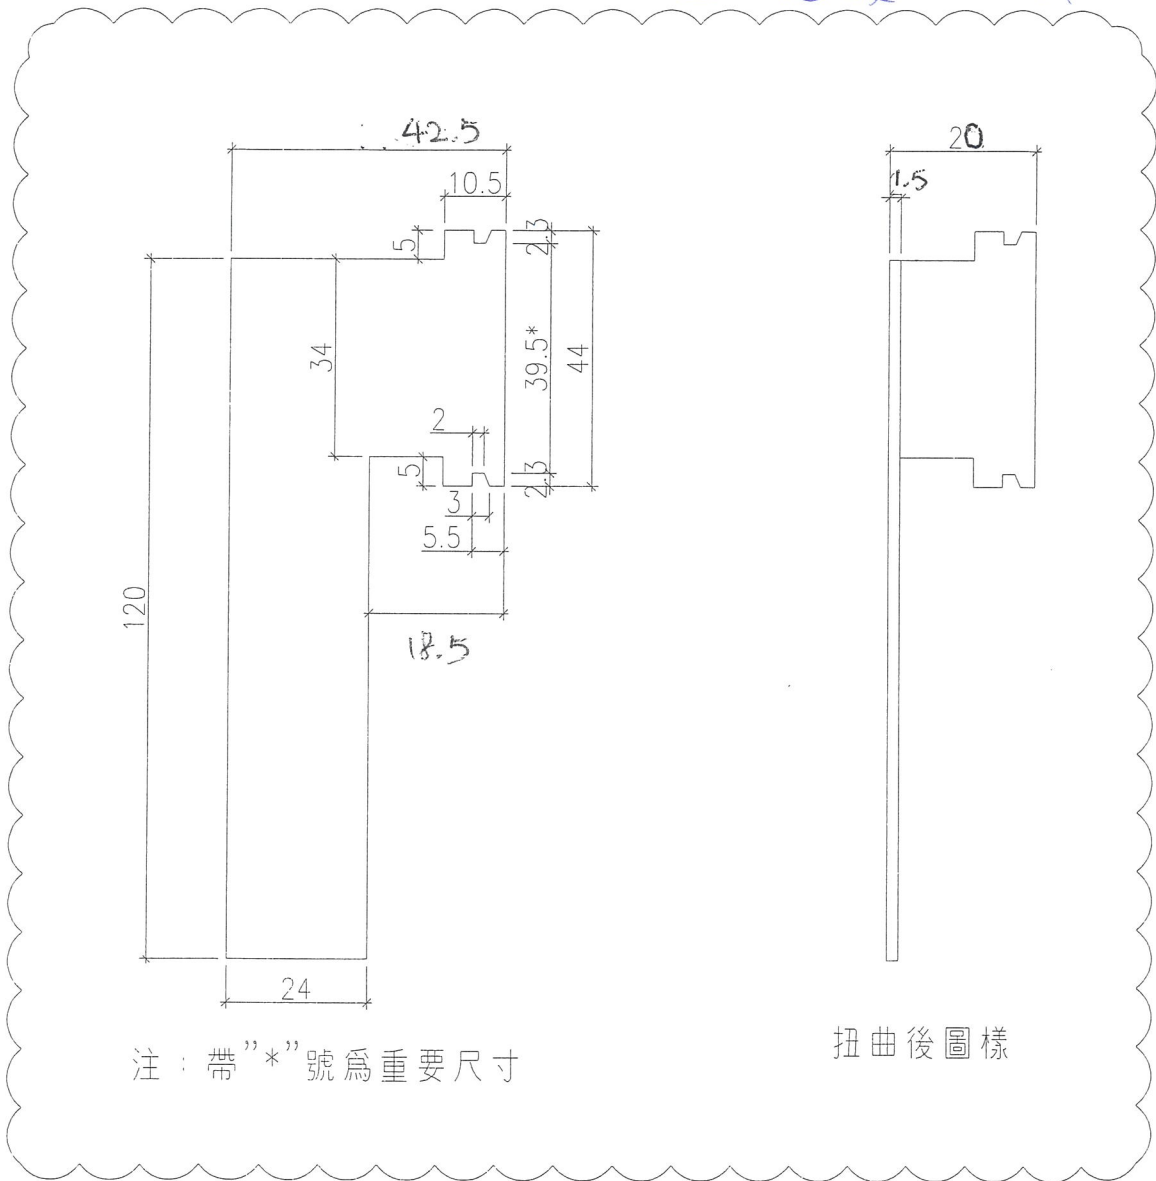


注：帶"*"號為重要尺寸

扭曲後圖樣

工程號	J-837	地盤	觀塘裕民坊	採用	附	
名稱	50後裝窗/門摩耳加工圖	採	用	地盤	✓	
材料	1.5mm厚鐵板	工廠				
顏色	熱浸鋅					

 美特鋁質有限公司 MIDI Aluminium Fabricator Ltd.				類別		物料號		
修改	A	C		制圖	陳俊賢	2018.11.09	圖號	MT-GMB-02
日期	2018.11.10	23/4		復核	謝永林	2018.11.10	數量	11255 P(80+60(後備))
				批准			位置	用於50後裝門窗框四周

◎ 數量: 9240件
先做 4620件

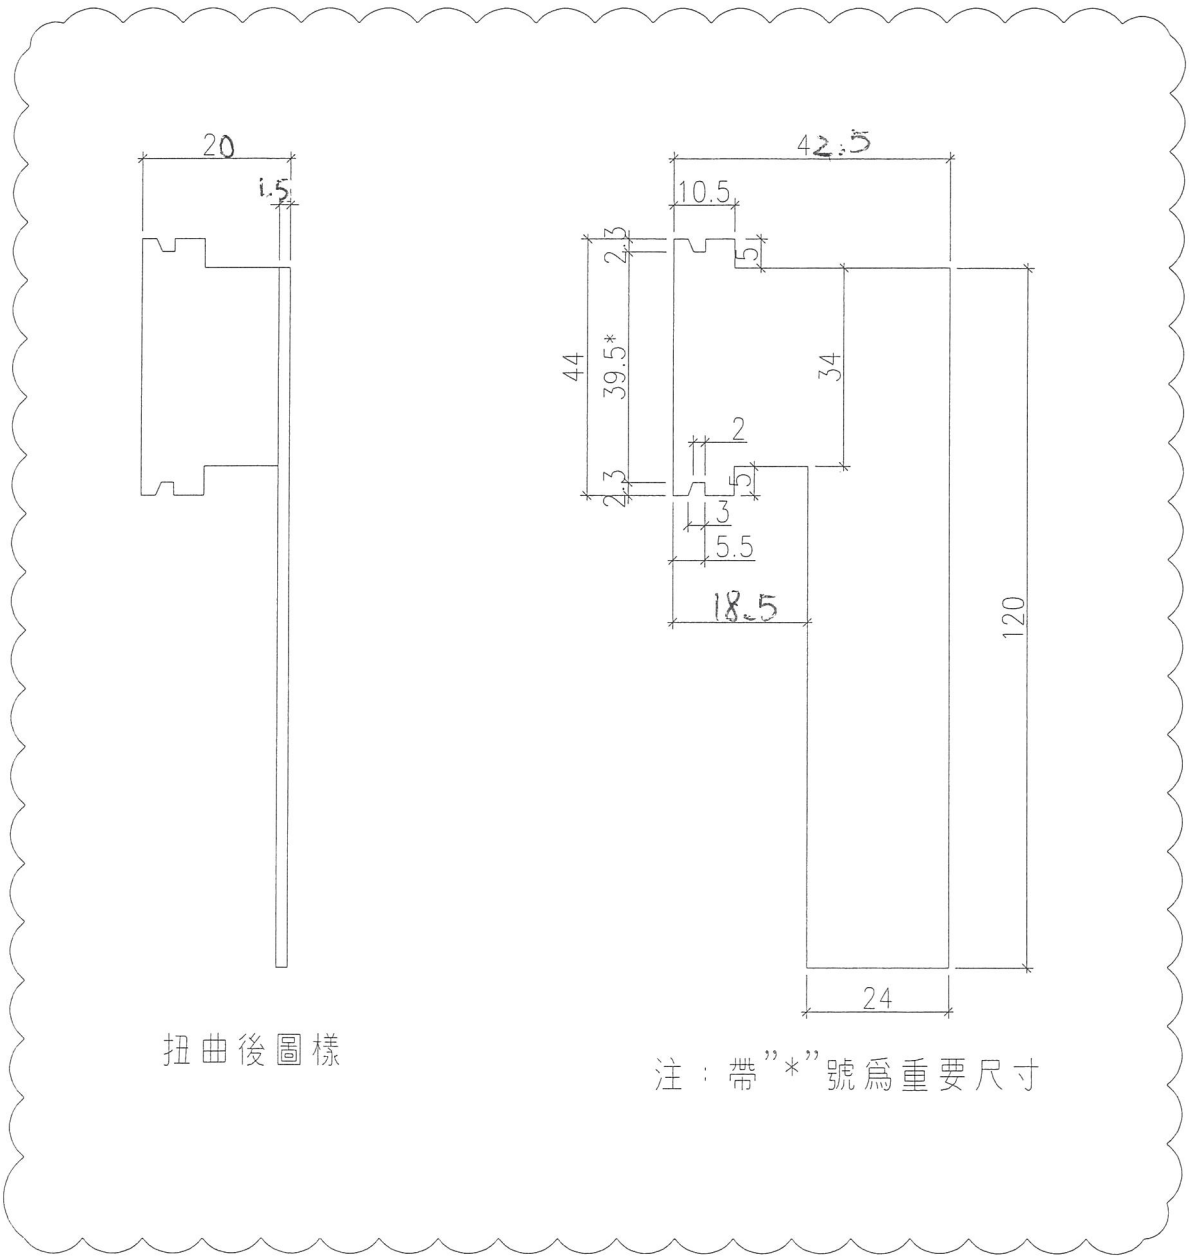


扭曲後圖樣

注：帶"*"號為重要尺寸


工程號	J-837	地盤	觀塘裕民坊	附 件
名稱	50後裝窗摩耳加工圖		採用	
材料	1.5mm厚鐵板		地盤 <input checked="" type="checkbox"/>	
顏色	熱浸鋅		工廠 <input type="checkbox"/>	

 美特鋁質有限公司 MIDI Aluminium Fabricator Ltd.		類別	物料號	
修改	日期	制圖	圖號	
	22/11	陳俊賢	MT-GMB-03	
		復核	數量	
		謝永林	11255 9180+60 (後備)	
		批准	位置	用於50後裝門窗框四周

現數量: 9240件
 共做 4620件

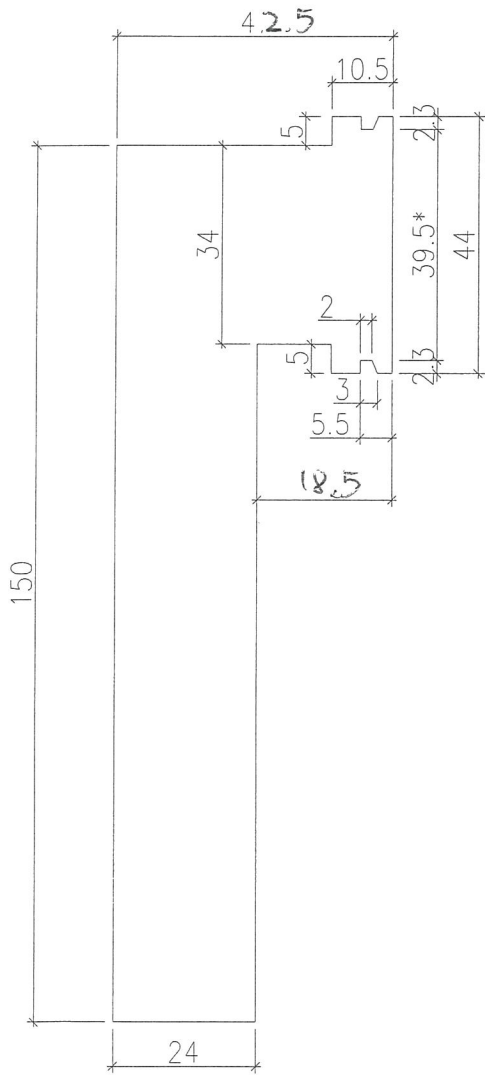


注：帶"*"號為重要尺寸

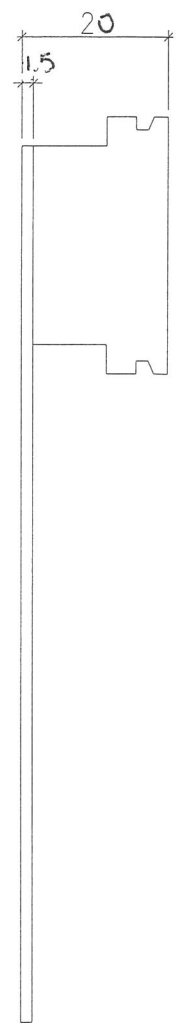


扭曲後圖樣


工程號	J-837	地盤	觀塘裕民坊	附 件
名稱	50後裝窗/門摩耳加工圖	採用		
材料	1.5mm厚鐵板	地盤	✓	
顏色	熱浸鋅	工廠		

 美特鋁質有限公司 MIDI Aluminium Fabricator Ltd.				類別		物料號		
修改	C			制圖	陳俊賢	2018.11.09	圖號	MT-GMB-04
日期	23/11			復核	謝永林	2018.11.10	數量	11255 $9180+60$ (後備)
				批准			位置	用於50後裝門窗框四周

◎ 現數量: 9240件.
 後做4620件

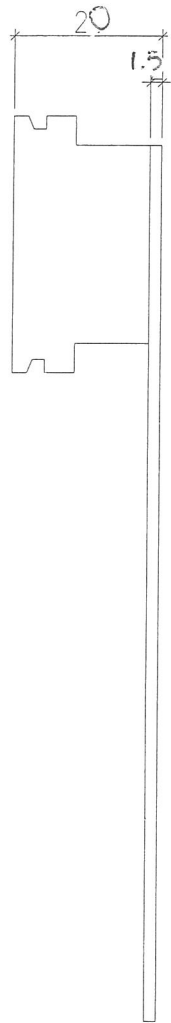

扭曲後圖樣

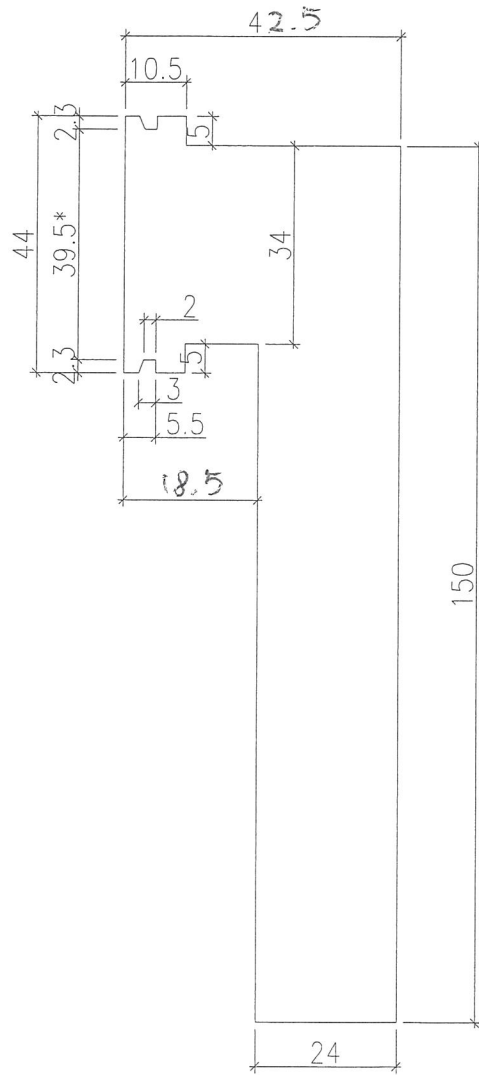

注：帶"*"號為重要尺寸

工程號	J-837	地盤	觀塘裕民坊	附 件
名稱	50後裝窗/門摩耳加工圖		採用	
材料	1.5mm厚鐵板		地盤 <input checked="" type="checkbox"/>	
顏色	熱浸鋅		工廠 <input type="checkbox"/>	