

工程指示 / 要求簡箋(E.I.)

工程指示編號：EI / 9870 / 18

修改版次：E

工程編號：J - 837

工程名稱：觀塘裕民坊

工程項目：後裝窗大貨 - 地盤用配件 BM

收件人：生統

發件人：Erik Kong

日期：21/12/2018

要求提供 / 確認 事項：

- | | | |
|------------------------------------|-------------------------------------|-------------------------------|
| <input type="checkbox"/> 初步鋁料 B.M. | <input type="checkbox"/> 加工拆圖，然後生產 | <input type="checkbox"/> 尺寸表 |
| <input type="checkbox"/> 正式鋁料 B.M. | <input type="checkbox"/> 技術上資料 / 指示 | <input type="checkbox"/> 報價 |
| <input type="checkbox"/> 配件 B.M. | <input type="checkbox"/> 樣辦或貨品說明書 | <input type="checkbox"/> 分判合約 |
| <input type="checkbox"/> 其他：_____ | | |

內容：

煩請按 B.M. 生產後裝窗及 FD 門摩耳

如 B.M. 所示，#8 和#12 的摩耳(120MM)請停止生產，已生產的做後備，暫時不需要送地盤；#9 和#13 的摩耳(150MM)請再做 5000，(上次應該做了 4190)

謝謝！

各 1 件 各已做 4620 件

請在 22/12/2018 前完成上列要求。

附： 5 頁

以上項目為：

- 原合約工程包 原合約工程加 / 減賬 新工程報價

原因：-

分發東莞各部門：

- () 生產技術總監 連附件 () 技術部 連附件 永林 () 生產部 連附件 () 機械設計部 連附件
 () 採購部 連附件 () 生產統籌部 連附件 梅姐
 () 質檢部 連附件 () 會計部 連附件 () 報關組 連附件 () 其他 _____ 連附件


分發香港各部門：

- () 行政部 連附件 () 會計部 連附件 () 統籌部 連附件 林哥 () 工程部地盤科文 連附件 炳哥 民哥 祥哥
 () 採購部 連附件 () QS 部 連附件 () 維修部 連附件 () 其他 _____ 連附件

傳遞編號：HK1975/18

發件人簽署：


項目經理簽署：

 美特鋁質有限公司 MIDI Aluminium Fabricator Ltd.		工程號: J-837	計算:	陳俊賢	日期: 2018.10.11	送呈: 胡哥				
地盤名稱: 觀塘裕民坊		核對:	謝永林	日期: 2018.10.30	副本:					
項目類別: 後裝窗		批准:		日期:						
A/C Code: C版, EI9870, 2018.11.16		此BM依據EI/9626/18(B版)施工圖紙計算								
序號	修改標示	配件圖號	物料編號	配件名稱	顏色	實用	後備	總數	單位	備注
1				Dowssi791	Bronze	1057		1057	支	用於牆邊防水膠(300ml/支)
2				Dowssi791	Bronze	2017		2017	支	用於玻璃四周密封用(300ml/支)
3				6X5mm厚玻璃膠塞(L=30)		40928	272	41200	隻	用於玻璃兩側
4				15X9mm墊塊(L=30)		5116	134	5250	隻	用於玻璃底部
5				#8x1/2"圓頭鋼牙	A4-70	15306	294	15600	粒	收百叶位鋁盒通風裝置用
6			05-900000-X-C P8 27-00	子彈	紅藥黃藥	48360	328	48688	個	配子彈釘用(FD門/後裝窗)
7			05-900001-0000-YL	子彈釘 X-U 27 P8	不銹鋼	48360	328	48688	個	用於固定磨耳(@300c/c) FD門/後裝窗
8	E停產(後備)		MT-GBM-01	磨耳(120mm)	熱浸鋅	9180	60	9240	支	後裝窗及後裝門用(@300c/c)
9	E增產(先做5000)		MT-GBM-03	磨耳(150mm)	熱浸鋅	15000	60	15060	支	後裝窗及後裝門用(@300c/c)
10				15mm*1mm厚雙面貼	黑色	2379	121	2500	米	後裝窗通風盒用
11	D減少數量(不用)			木尖(小)		1000	152	1152	個	每窗四個(後裝窗)
12	E停產(後備)		MT-GBM-02	磨耳(120mm)	熱浸鋅	9180	60	9240		後裝窗及後裝門用(@300c/c)
13	E增產(先做5000)		MT-GBM-04	磨耳(150mm)	熱浸鋅	15000	60	15060		後裝窗及後裝門用(@300c/c)
14	D新增			木尖(大)		3500	1000	4500	個	跟J832將軍澳用的一樣

 美特鋁質有限公司 MIDI Aluminium Fabricator Ltd.			類別	物料號	
修改	A	C	制圖 陳俊賢	2018.11.09	圖號 MT-GMB-01
日期	2018.11.10	23/11	復核 謝永林	2018.11.10	數量 1255 9180 + 60 (後備)
			批准		位置 用於50後裝門窗框四周

取消
已做用後備

總數量: 9240件
先做 4620件。

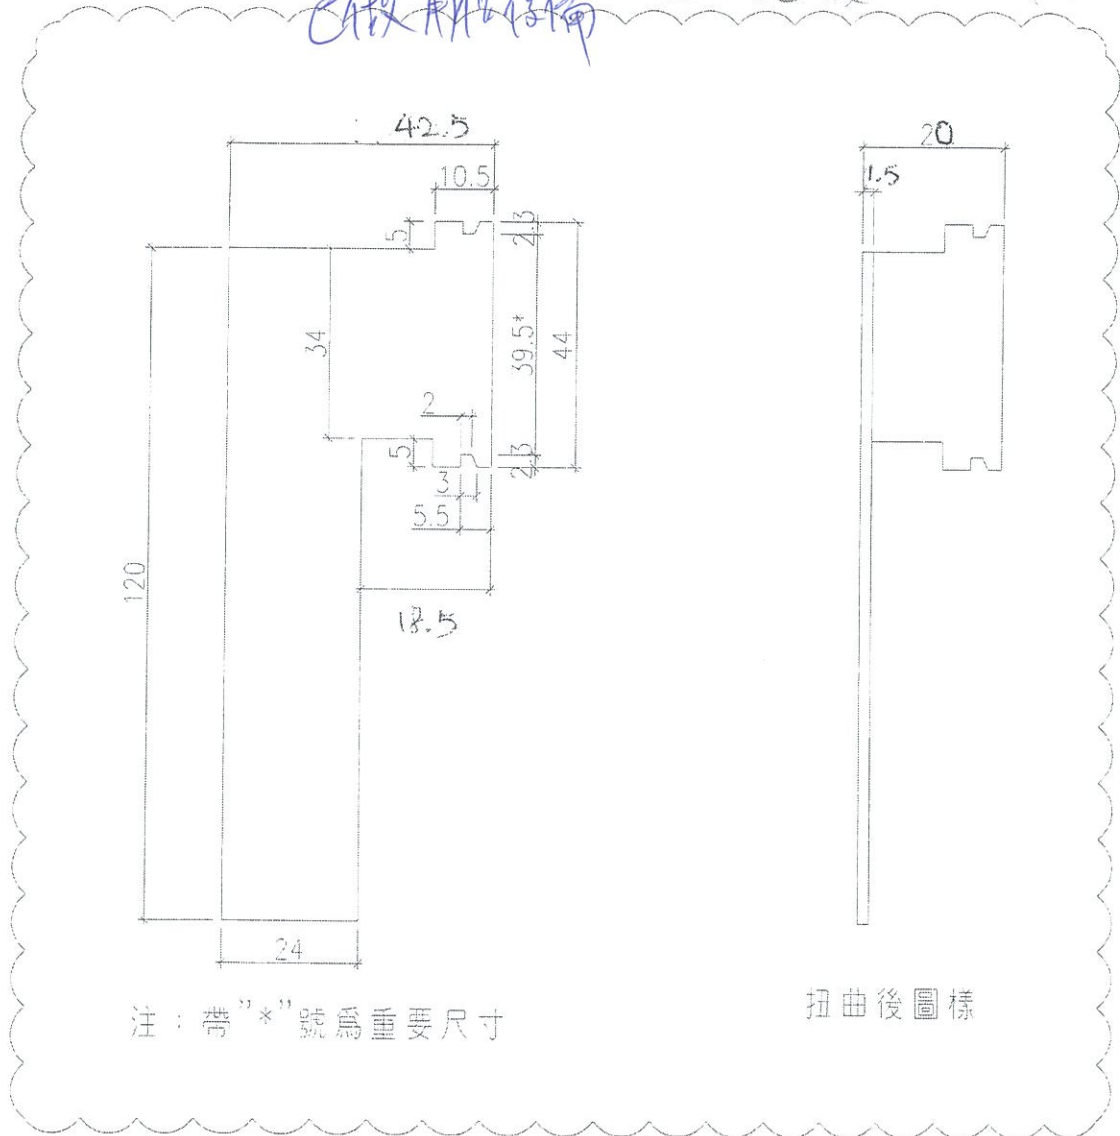


工程號	J-337	地盤	觀塘裕民坊		
名稱	50後裝窗/門窗耳加工圖	採用		附	
材料	1.5mm厚鐵板	地盤	✓	件	
顏色	熱浸鋅	工廠			

EG-DWG4

 美特鋁質有限公司 MIDI Aluminium Fabricator Ltd.				類別	物料號		
修改	A			制圖 陳俊賢	2018.11.09	圖號	MT-GMB-02
日期	2018.11.10	23/4		復核 謝永林	2018.11.10	數量	1255 910+60 (後備)
				批准		位置	用於50後裝門窗框四周

取消
已做用作後備

數量: 9240 件
先做 4620 件

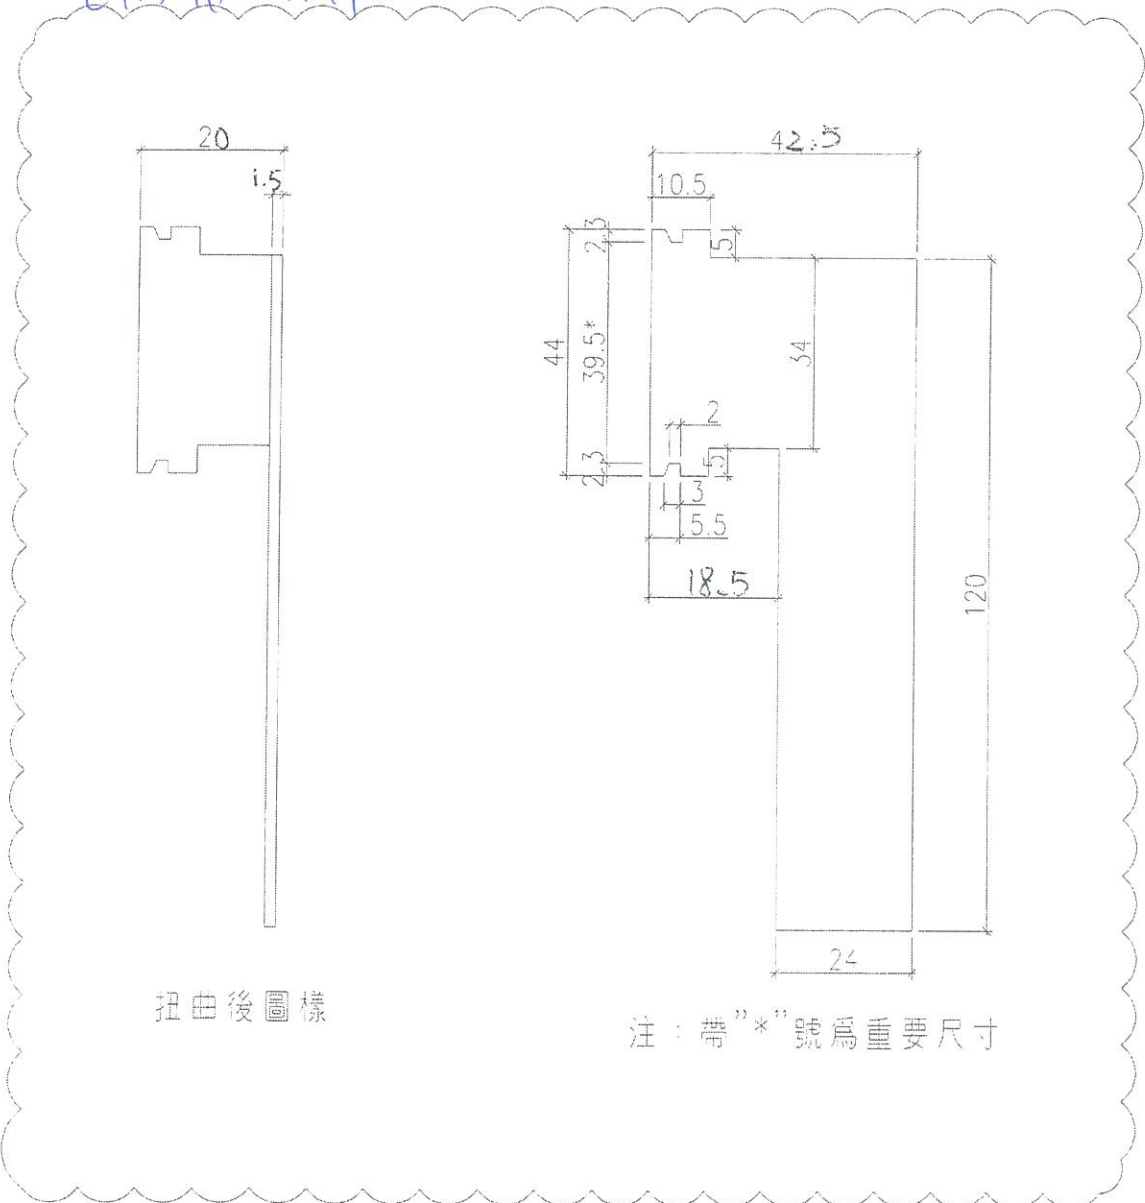


工程號	J-837	地盤	觀塘裕民坊		
名稱	50後裝窗摩耳加工圖	採用		附 件	
材料	1.5mm厚鐵板	地盤	✓		
顏色	熱浸鋅	工廠			

EG-DWG4


 美特鋁質有限公司 MIDI Aluminium Fabricator Ltd.		類別	物料號	
修改	C	制圖 陳俊賢	2018.11.09	圖號 MT-GMB-04
日期	27/11	復核 謝永林	2018.11.10	數量 11255 9180 + 60 (修飾)
		批准		位置 用於50後裝門窗框四周

Ⓟ再放5000件

Ⓢ 總數量: 9240件
~~原數量 4620件~~

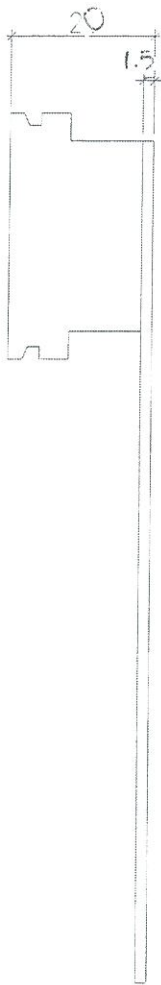

扭曲後圖樣

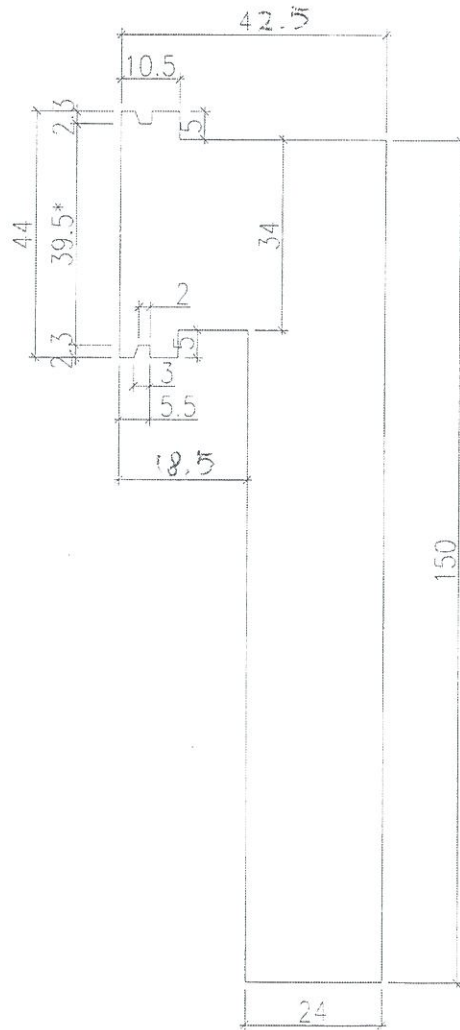


注：帶"*"號為重要尺寸

工程號	U-837	地盤	觀塘裕民坊	採 用	附 件
名稱	50後裝窗/門摩耳加工圖	地盤	<input checked="" type="checkbox"/>		
材料	1.5mm厚鐵板	工廠			
顏色	熱浸鋅				

 美特鋁質有限公司 MIDI Aluminium Fabricator Ltd.		類別	物料號	
修改	C	制圖 陳俊賢	2018.11.09	圖號 MT-GMB-03
日期	23/11	復核 謝永林	2018.11.10	數量 11255 9150 60 (後備)
		批准		位置 用於50後裝門窗框四周

ⓔ 再放行 5000件

ⓐ ~~現數量: 9240件~~
~~共做 4620件~~

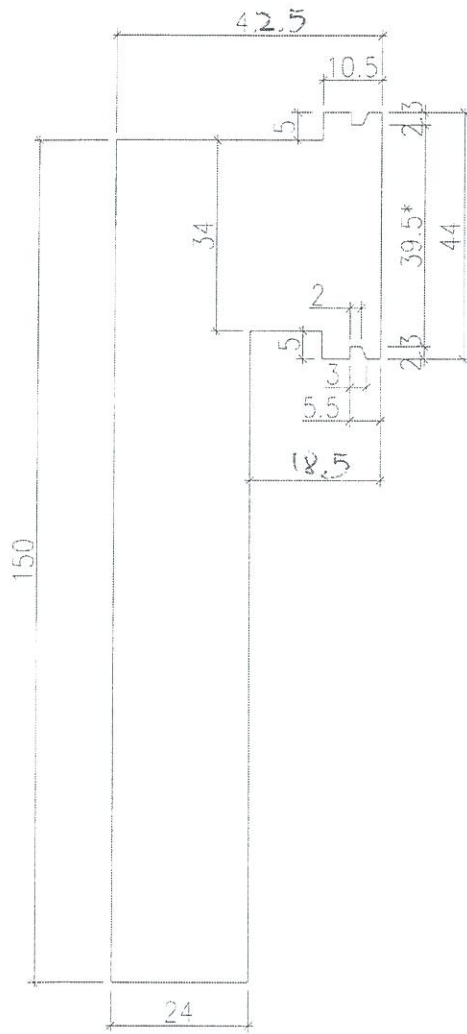

注：帶"*"號為重要尺寸

扭曲後圖樣

工程號 U-837	地盤 觀塘裕民坊	採用	附 件
名稱 50後裝窗/門摩耳加工圖		地盤 <input checked="" type="checkbox"/>	
材料 1.5mm 厚鐵板		工廠 <input type="checkbox"/>	
顏色 熱浸鋅			