



工程指示 / 要求簡箋(E.I.)

工程指示編號：EI / 9894 / 18

修改版次：I

工程編號：J - 837

工程名稱：觀塘裕民坊

工程項目：幕牆 鋁料模具生產(1 個)

收件人：Maggie

發件人：Eric Liu

日期：28/02/2019

要求提供 / 確認 事項：

- | | | |
|------------------------------------|-------------------------------------|-------------------------------|
| <input type="checkbox"/> 初步鋁料 B.M. | <input type="checkbox"/> 加工拆圖，然後生產 | <input type="checkbox"/> 尺寸表 |
| <input type="checkbox"/> 正式鋁料 B.M. | <input type="checkbox"/> 技術上資料 / 指示 | <input type="checkbox"/> 報價 |
| <input type="checkbox"/> 配件 B.M. | <input type="checkbox"/> 樣辦或貨品說明書 | <input type="checkbox"/> 分判合約 |
| <input type="checkbox"/> 其他：_____ | | |

內容：

請留意，因 EI9685 已到 J 版，無法再登記，EI9894 為 EI9658 修改版
I 版：1) 簽批模圖 1 個(X85662)(修改版)，死牆二合一企料用遮醜片
謝謝！

請在 2019/ 03 / 08 前完成上列要求。

附：1 頁模圖+1 頁

以上項目為：

- 原合約工程包 原合約工程加 / 減賬 新工程報價

原因：-_____

分發東莞各部門：

- () 生產技術總監 連附件 () 技術部 連附件 永興 () 生產部 連附件 () 機械設計部 連附件
 () 採購部 連附件 () 生產統籌部 連附件 梅
 () 質檢部 連附件 () 會計部 連附件 () 報關組 連附件 () 其他 楊榮輝 連附件

分發香港各部門：

- () 行政部 連附件 () 會計部 連附件 () 統籌部 連附件 () 工程部地盤科文 連附件
 () 採購部 連附件 () QS 部 連附件 () 維修部 連附件 () 其他 _____ 連附件

傳遞編號：


HK 0505 / 19

發件人簽署：

項目經理簽署：

Eric Liu
[Signature]

CUSTOMER	HONGKONG CO.	CUSTOMER APPROVAL	CUST PART NO.	X85662
			SECTION NO.	LH0090326

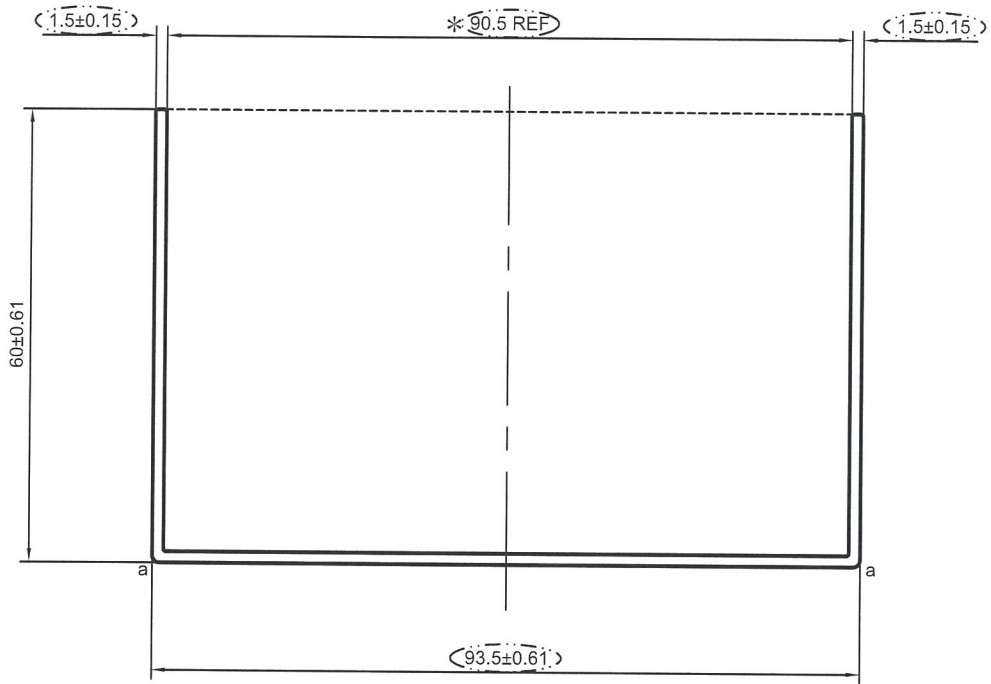

美特鋁質有限公司	
承認圖面	
日期	28/2/2019



V.F

SCALE 1:2

a=R1

备注：没有配合型号！

SIGNATURE GRADEING	HIGH SIGNATURE GRADEING	C.C.DIA(MM)	Ø110.6)						
AREA (SQ MM)	315.28)	UNSPECIFIED THICKNESS	1.5±0.15	PERIMETER (MM)	422.37)	STANDARD	BS EN755	SCALE	1:1
MASS (KG/M)	0.854)	UNSPECIFIED CORNERS	R 0.3	SURFACE AREA	212.98)	ALLOY	6063-T6	VERSION	B
-		-		DRAWN	陈晓舒	DATE	2019-02-28	APPELLATION	-
				STANDARDIZATION		DATE		PAGE OF	
				TO SIGN	陈国提	DATE			
				AUDITING		DATE			
MARKER	MODIFY	FILE NO	SIGNATURE	DATE	APPROV		DATE		



PANASIA ALUMINUM (CHINA) LIMITED