



## 工程指示 / 要求簡箋(E.I.)

工程指示編號：EI / 9895 / 18

修改版次：-

工程編號：J - 837

工程名稱：觀塘裕民坊

工程項目：幕牆 鋁料 B.M. 計算(梗位邊企改用 M2 料)

收件人：生統 / 永林

發件人：Eric Liu

日期：05/11/2018

□要求提供 / □確認 事項：

- |                                    |                                     |                               |
|------------------------------------|-------------------------------------|-------------------------------|
| <input type="checkbox"/> 初步鋁料 B.M. | <input type="checkbox"/> 加工拆圖，然後生產  | <input type="checkbox"/> 尺寸表  |
| <input type="checkbox"/> 正式鋁料 B.M. | <input type="checkbox"/> 技術上資料 / 指示 | <input type="checkbox"/> 報價   |
| <input type="checkbox"/> 配件 B.M.   | <input type="checkbox"/> 樣辦或貨品說明書   | <input type="checkbox"/> 分判合約 |
| <input type="checkbox"/> 其他：_____  |                                     |                               |

內容：

如圖示，邊企如不是生窗，不用 M6 料，改用 M2(X85546)料

請修改幕牆大貨鋁料 B.M.：EI9890

謝謝！

請在 2018/ 11 / 08 前完成上列要求。

附：1 頁

以上項目為：

- |                                 |                                      |                                |
|---------------------------------|--------------------------------------|--------------------------------|
| <input type="checkbox"/> 原合約工程包 | <input type="checkbox"/> 原合約工程加 / 減賬 | <input type="checkbox"/> 新工程報價 |
|---------------------------------|--------------------------------------|--------------------------------|

原因：-

分發東莞各部門：

- |                                      |   |  |                              |                                     |
|--------------------------------------|---|--|------------------------------|-------------------------------------|
| <input type="checkbox"/> 生產技術總監 □連附件 | <input checked="" type="checkbox"/> 技術部 □連附件 永林 | <input type="checkbox"/> 生產部                     | <input type="checkbox"/> 連附件 | <input type="checkbox"/> 機械設計部 □連附件 |
| <input type="checkbox"/> 採購部         | <input type="checkbox"/> 連附件                    | <input checked="" type="checkbox"/> 生產統籌部 □連附件 梅 |                              |                                     |
| <input type="checkbox"/> 質檢部         | <input type="checkbox"/> 連附件                    | <input type="checkbox"/> 會計部                     | <input type="checkbox"/> 連附件 | <input type="checkbox"/> 報關組        |
| 分發其他分判：                              |   |  |                              | <input type="checkbox"/> 連附件        |
| <input type="checkbox"/> 王禮秋         |   |  |                              | <input type="checkbox"/> 連附件        |

分發香港各部門：

- |                                   |                                   |                                   |                                   |  |
|-----------------------------------|-----------------------------------|-----------------------------------|-----------------------------------|--|
| <input type="checkbox"/> 行政部 □連附件 | <input type="checkbox"/> 會計部 □連附件 | <input type="checkbox"/> 統籌部 □連附件 | <input type="checkbox"/> 工程部地盤科文  | <input type="checkbox"/> 連附件           |
| <input type="checkbox"/> 採購部 □連附件 | <input type="checkbox"/> QS 部     | <input type="checkbox"/> 連附件      | <input type="checkbox"/> 維修部 □連附件 | <input type="checkbox"/> 其他 _____ □連附件 |



傳遞編號：

HK 1684 / 18

發件人簽署：

項目經理簽署：

配

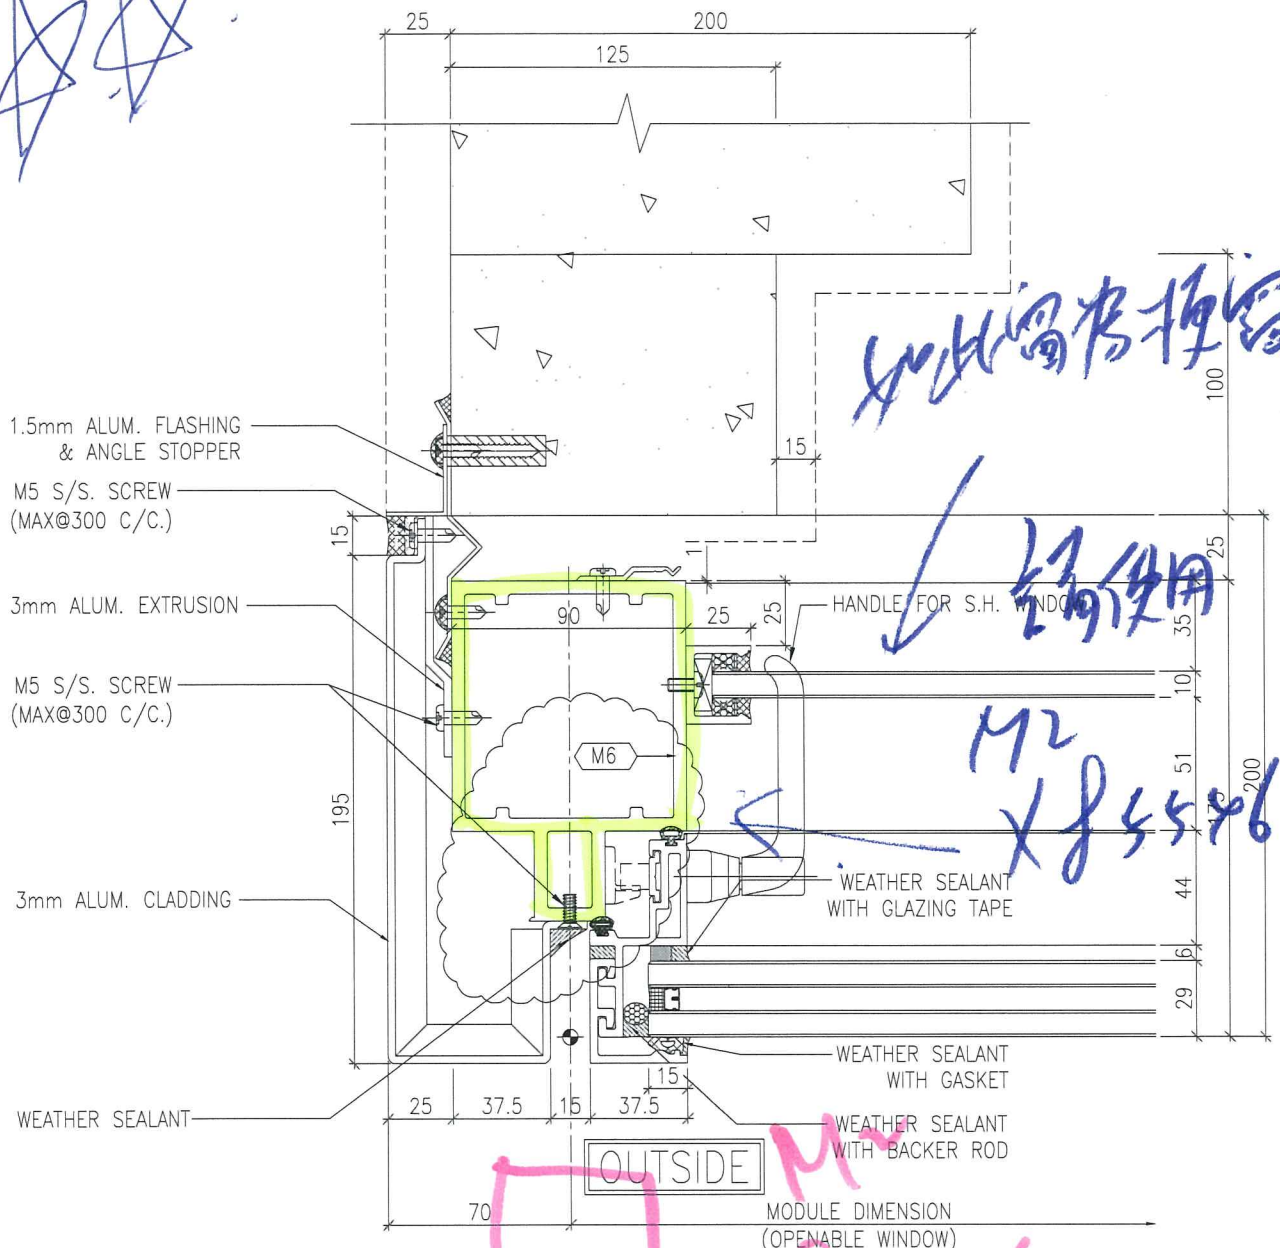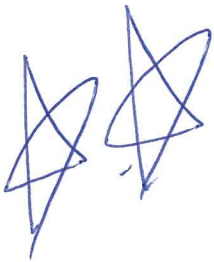

如此留窗框

铝使用


3  
5005

TYPICAL MULLION DETAIL  
CURTAIN WALL

修及材料B.M