



工程指示 / 要求簡箋(E.I.)

工程指示編號：EI / 9922 / 1.9

修改版次：B

工程編號：J - 837

工程名稱：觀塘裕民坊

工程項目：佛沙窗轉後裝窗- 地盤用配件 BM

收件人：林哥 / 生統

發件人：BESSIE

日期：18/01/2019

要求提供 / 確認 事項：

- () 初步鋁料 B.M. () 加工拆圖，然後生產 () 尺寸表
- () 正式鋁料 B.M. () 技術上資料 / 指示 () 報價
- () 配件 B.M. () 樣辦或貨品說明書 () 分判合約
- () 其他：_____

內容：

煩請按 B.M.增訂佛沙窗轉後裝窗用摩耳 (250mm 長)



請在 22/1/2019 前完成上列要求。

附： 頁

以上項目為：

- 原合約工程包 原合約工程加 / 減賬 新工程報價

原因：-

分發東莞各部門：

- () 生產技術總監 連附件 (/) 技術部 連附件 () 生產部 連附件 () 機械設計部 連附件
- () 採購部 連附件 (/) 生產統籌部 連附件
- () 質檢部 連附件 () 會計部 連附件 () 報關組 連附件 () 其他 _____ 連附件

分發香港各部門：

- () 行政部 連附件 () 會計部 連附件 () 統籌部 連附件 () 工程部地盤科文 連附件 *石哥/林子*
- () 採購部 連附件 () QS 部 連附件 () 維修部 連附件 () 其他 _____ 連附件


傳遞編號：

發件人簽署：

HK 0184/19

項目經理簽署：

by TCP

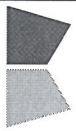

美特鋁質有限公司
MIDI Aluminium Fabricator Ltd.

地盤用配件B.M.表


B.M.編號: 837-WI-M01-S-HP01

工程號:	J-837	計算:	陳俊賢	日期:		送呈:	胡哥
地盤名稱:	觀塘裕民坊	核對:	謝永林	日期:		副本:	
項目類別:	佛沙轉後裝窗	批准:		日期:			
A/C Code:							



此B.M.依據EI/9626/18(B版)施工圖紙計算

序號	修改標示	配件圖號	物料編號	配件名稱	顏色	實用	後備	總數	單位	備注
1			05-900000-X-C P8 27-00	子彈	紅藥/黃藥	9166	94	9260	個	配子彈釘用(佛沙窗轉後裝窗)
2			05-900001-0000-YL	子彈釘 X-P 27 P8	不銹鋼	9166	94	9260	個	用於固定磨耳 (@300c/c) 佛沙窗轉後裝窗
3	A(先做1008件)		MT-GMB-01	磨耳 (120mm)	熱浸鋅	1993	22	2015	支	佛沙窗轉後裝窗磨耳 (@300c/c)
4				15mm*1mm厚雙面貼	黑色	3965	135	4100	米	佛沙窗通風盒用(含佛沙窗轉後裝窗)
5				木尖		1852	68	1920	個	每窗四個(佛沙轉後裝窗)
6	A(先做1008件)		MT-GMB-02	磨耳 (120mm)	熱浸鋅	1993	22	2015	支	佛沙窗轉後裝窗磨耳 (@300c/c)
7	A(先做1008件)		MT-GMB-03	磨耳 (150mm)	熱浸鋅	1993	22	2015	支	佛沙窗轉後裝窗磨耳 (@300c/c)
8	A(先做1008件)		MT-GMB-04	磨耳 (150mm)	熱浸鋅	1993	22	2015	支	佛沙窗轉後裝窗磨耳 (@300c/c)
9	B新增		MT-GMB-03A	磨耳 (250mm)	熱浸鋅	500		500	支	佛沙窗轉後裝窗磨耳 (@300c/c)
10	B新增		MT-GMB-04A	磨耳 (250mm)	熱浸鋅	500		500	支	佛沙窗轉後裝窗磨耳 (@300c/c)

EG-DWG4

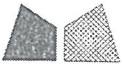 美特鋁質有限公司 MIDI Aluminium Fabricator Ltd.		類別	物料號	
修改	B	制圖	陳俊賢	2018.11.09
日期	18/11	復核	謝永林	2018.11.10
		批准		
			圖號	MT-GMB-03 A
			數量	500
			位置	用於50後裝門窗框四周

B新增

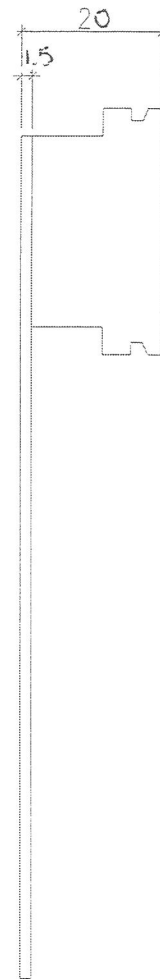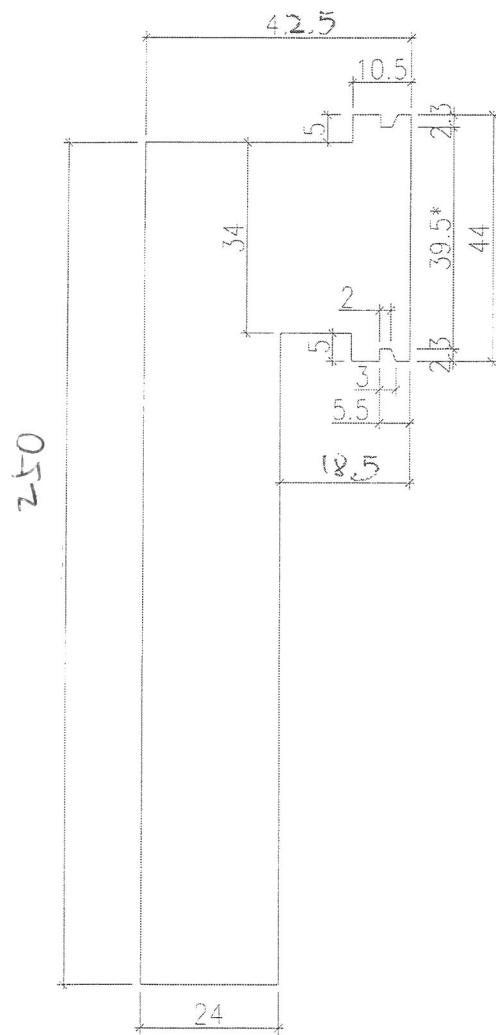


注：帶"*"號為重要尺寸


扭曲後圖樣

工程號	U-837	地盤	觀塘裕民坊		
名稱	50後裝窗/門摩耳加工圖	採用		附	
材料	1.5mm 厚鐵板	地盤	✓	件	
顏色	熱浸鋁	工廠			

EG-DWG4

 美特鋁質有限公司 MIDI Aluminium Fabricator Ltd.		類別	物料號	
修改	B	制圖	陳俊賢	2018.11.09
日期	18/11	復核	謝永林	2018.11.10
		批准		
		圖號	MT-GMB-04 A	
		數量	500	
		位置	用於50後裝門窗框四周	

B 新增

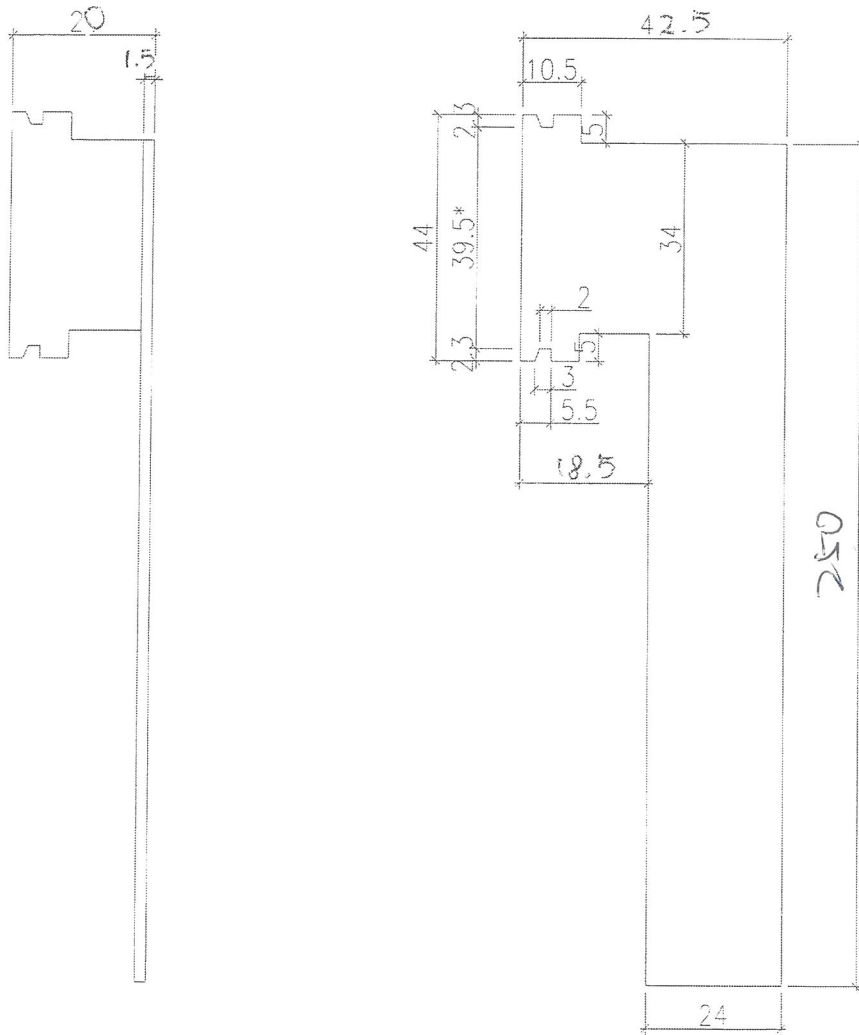

扭曲後圖樣

注：帶"*"號為重要尺寸

工程號	J-837	地盤	觀塘裕民坊	附 件
名稱	50後裝窗/門耳加工圖	採用		
材料	1.5mm厚鐵板	地盤	<input checked="" type="checkbox"/>	
顏色	熱浸鋅	工廠		