

工程指示 / 要求簡箋(E.I.)

工程指示編號：EI / 9925 / 18

修改版次：C

工程編號：J - 837

工程名稱：觀塘裕民坊

工程項目：幕牆碼用配件 B.M. (地盤用)

收件人：生統 / 林哥

發件人：Eric Liu

日期：16/09/2019

要求提供 /  確認 事項：

- |                                    |                                     |                               |
|------------------------------------|-------------------------------------|-------------------------------|
| <input type="checkbox"/> 初步鋁料 B.M. | <input type="checkbox"/> 加工拆圖，然後生產  | <input type="checkbox"/> 尺寸表  |
| <input type="checkbox"/> 正式鋁料 B.M. | <input type="checkbox"/> 技術上資料 / 指示 | <input type="checkbox"/> 報價   |
| <input type="checkbox"/> 配件 B.M.   | <input type="checkbox"/> 樣辦或貨品說明書   | <input type="checkbox"/> 分判合約 |
| <input type="checkbox"/> 其他：_____  |                                     |                               |

內容：

請按 B.M. 訂購配件送地盤使用，配合幕牆碼使用

請留意 C 版：按地盤覆核，M12x160 螺栓每層數量用 1920 粒，增加#2 數量

謝謝！

請在 2019/10/4 前完成上列要求。

附：1 頁 BM, 原

以上項目為：

- 原合約工程包                       原合約工程加 / 減賬                       新工程報價

原因：-

分發東莞各部門：

- ( ) 生產技術總監  連附件    ( ) 技術部  連附件 林哥    ( ) 生產部  連附件    ( ) 機械設計部  連附件  
 ( ) 採購部  連附件    ( ) 生產統籌部  連附件  
 ( ) 質檢部  連附件    ( ) 會計部  連附件    ( ) 報關組  連附件    ( ) 其他 \_\_\_\_\_  連附件

分發香港各部門：

- ( ) 行政部  連附件    ( ) 會計部  連附件    ( ) 統籌部  連附件 林哥    ( ) 工程部地盤科文  連附件 林哥  
 ( ) 採購部  連附件    ( ) QS 部  連附件    ( ) 維修部  連附件    ( ) 其他 \_\_\_\_\_  連附件

傳遞編號：

發件人簽署：

HK 2007 / 19

項目經理簽署：


		美特鋁質有限公司		工程號: J-837	計算:	邱紅	日期:	2018.10.30	送呈:	胡哥
		MIDI Aluminium Fabricator Ltd.		地盤名稱: 觀塘裕民坊	核對:	謝永林	日期:	2018.11.05	副本:	
地盤用配件B.M.表				項目類別: 框架式幕牆	批准:		日期:			
BM編號:837-CW-M01-S-HP02			A/C Code:	EI9925C					此BM依據 EI9829A資料計算BM	
序號	修改標示	配件圖號	物料編號	配件名稱	顏色	實用	後備	總數	單位	備注
1	EI9923已出	HILTI - M16 GRADE 8.8T BOLT		M16x60mm長 T型螺栓	A4-70	28306	24	28330	套	(配1螺母,1平介,1彈介)固定鋁碼
2	C增加數量		牙長36mm	M12x160mm長六角頭螺栓	A4-70	26720	80	26800	粒	(配1螺母,2平介,1彈介)收主企於鋁碼上
3	B取消,改廠用	小羅帶上廠	牙長39mm	M12x170mm長六角頭螺栓	A4-70	172	3	175	粒	(配1螺母,2平介,1彈介)轉角位用
4	A取消	837-JP02	EPDM 硬度85±5	1MM膠皮 (98.5*200mm長)	黑色	172	18	190	個	轉角鐵碼接觸鋁用 (拆圖見: 837-JP02)
5	A取消	837-JP01	EPDM 硬度85±5	1MM膠皮 ( (75*200mm長)	黑色	24438	112	24550	個	固定鋁碼位用 (拆圖見: 837-JP01)
6										

會出新單係廠改料

Midi炳哥

此EI/外收口鋁板、大貨在那份EI

呢兩日各座都有管工話此EI覆尺數要重新覆，覆完後再一次過改大貨

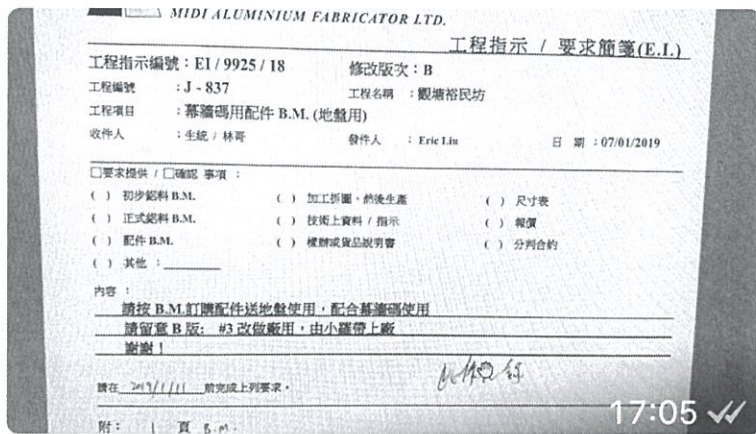

修改標示	配件圖號	物料編號	配件名稱	顏色	實用	後備	總數	單位	備註
		HILTI - M16 GRADE 8.8T BOLT	M16x90mm長T型螺絲	A4-70	26306	24	26330	套	(配)樓層平台(彈介)
		牙長36mm	M12x160mm長六角圓螺絲	A4-70	24438	22	24460	粒	(配)樓層平台(彈介或主)
		牙長30mm	M12x170mm長六角圓螺絲	A4-70	172	3	175	粒	(配)樓層平台(彈介)

炳哥，M12x160樣板層用左1938粒？

啱的！

每座每層約80枝x2=160支  
x3=480x4層=1920支

