

工程指示 / 要求簡箋(E.I.)

工程指示編號：EI / 9926 / 19 修改版次：D

工程編號：J - 837 工程名稱：觀塘裕民坊

工程項目：佛沙轉後裝窗 大貨 增訂 T2W-2

收件人：生統 發件人：Bessie Lau 日期：26/03/2019

要求提供 / 確認 事項：

- | | | |
|------------------------------------|-------------------------------------|-------------------------------|
| <input type="checkbox"/> 初步鋁料 B.M. | <input type="checkbox"/> 加工拆圖，然後生產 | <input type="checkbox"/> 尺寸表 |
| <input type="checkbox"/> 正式鋁料 B.M. | <input type="checkbox"/> 技術上資料 / 指示 | <input type="checkbox"/> 報價 |
| <input type="checkbox"/> 配件 B.M. | <input type="checkbox"/> 樣辦或貨品說明書 | <input type="checkbox"/> 分判合約 |
| <input type="checkbox"/> 其他：_____ | | |

內容：

由於地盤反映 T2W-2 17/F~22/F 是光雞，現須補回佛沙轉後裝窗 T2W-2 合共 6 幅以供

17/F~22/F (用)

請在 1.4/19 前完成上列要求。

附有關圖紙 / 文件：

以上項目為：

- 原合約工程包 原合約工程加 / 減賬 新工程報價

原因：-

分發東莞各部門：

- () 生產技術總監 連附件 () 技術部 連附件 () 生產部 連附件 () 機械設計部 連附件
 () 採購部 連附件 () 生產統籌部 連附件
 () 質檢部 連附件 () 會計部 連附件 () 報關組 連附件 () 其他 _____ 連附件

分發香港各部門：

- () 行政部 連附件 () 會計部 連附件 () 統籌部 連附件 () 工程部地盤科文 連附件
 () 採購部 連附件 () QS 部 連附件 () 維修部 連附件 () 其他 _____ 連附件

傳遞編號：

HK0713/19

發件人簽署：

(Signature)

項目經理簽署：

(Signature)


圖則登記表
DRAWING REGISTER

工程名稱 Project Title: 觀塘裕民坊 50佛沙窗改後裝窗組裝圖 工程編號 Project No: J-837	年 月 日	接收日期 Receiving Date (適用於客戶圖則)
---	-------------	-------------------------------

分發予 Distributed To	年 月 日	
--------------------	-------------	--

圖則編號 Drg. No.	圖則名稱 Drawing Title	1	2	3	4	5	6	7	8	9	10	11	12	13	14	15	16	17	18	19	20	21	22	修訂編號 Revision No.
T2W-G-3	50佛沙窗改後裝窗組裝圖	-																						
T5W-L-6	50佛沙窗改後裝窗組裝圖	-																						
837-FYA1	多點鎖放樣圖	-																						

工程號	J837	拆圖	鞠章芳	2018.10.22
地盤	觀塘裕民坊	復核	謝永林	2018.10.25
名稱	50 佛沙窗改裝	顏色	EC-DG-S332054 (3塗)	批准

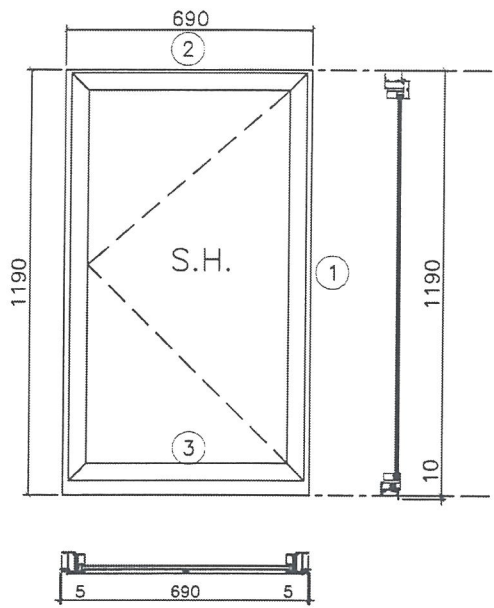

OUTSIDE

- 注：
- (1) 玻璃線橫碰企。
 - (2) 生窗底料需開長方形云水孔。
 - (3) 窗玉搭位6mm
 - (4) 滴水線比窗玉每頭長1mm。
 - (5) S.H 窗採用東城多點鎖，S.H 窗需裝窗粘1隻/玉。
 - (6) SH 窗需裝3組扣碼。
 - (7) SH 窗用東城產2021A 扇撐定窗玉裝不銹鋼加力巴特制款。
 - (8) 框橫料兩端需切1X2mm 切口打膠。
 - (9) 生/橫/百葉窗底部兩邊要裝防水角。

序號	料號	名稱	出苟	長度 (mm)	支/幅	加工說明
1	X846370	邊企料		1200.0	2	
2	X846010	生頂橫 (獨立生窗)	避位	662	1	
3	X846400	生底橫	避位	654	1	

加工細則			
頂留	0	mm	
底留	10	mm	
企料底部開避位		mm	
底橫料防水巴鋸去		mm	
水線孔在企料	頂	底	
安裝扣碼	TC903		
多點鎖芯型號:	東城2035B 鎖盒		
手柄型號:	2017-MD		
限位撐型號:			
T窗最大的開度:			
窗玉搭位數:	6mm		
窗款	寬度	高度	雙/幅 撐長
SHL	660.0	1145.0	2 18"

D 版次 - 增訂 T2W-2 共 6 幅 (17F ~ 22F 用)

窗玉用料

序號	料號	名稱	出苟	長度 (mm)	支/幅	加工說明
1	X846540	窗玉企	45° 斜口	1145.0	2	
2	X846540	窗玉橫	45° 斜口	660.0	2	
3	X846550	窗玉玻璃線企	直口	1081.0	2	
4	X846550	窗玉玻璃線橫	直口	564.0	2	

大圖版次	本圖版	日期		
	D	26/3		
窗号	寬度 (W)	高度 (H)	幅数	樓層数
T2W-2	690	1190.0	8+6	7-16F, 17~22F
T1W-1	690	1190.0	5+4	6-10F, 11-16F
圖號	T2W-2			

T1W-1 不用增訂

(4)