

工程指示 / 要求簡箋(E.I.)

工程指示編號：EI / 9955 / 18

修改版次：-

工程編號：J - 837

工程名稱：觀塘裕民坊

工程項目：幕牆 廠用配件 (摻口膠) 畫模圖和計算數量

收件人：生統 / 永林

發件人：Ant Yeung

日期：20/11/2018

要求提供 / 確認 事項：

- | | | |
|------------------------------------|-------------------------------------|-------------------------------|
| <input type="checkbox"/> 初步鋁料 B.M. | <input type="checkbox"/> 加工拆圖，然後生產 | <input type="checkbox"/> 尺寸表 |
| <input type="checkbox"/> 正式鋁料 B.M. | <input type="checkbox"/> 技術上資料 / 指示 | <input type="checkbox"/> 報價 |
| <input type="checkbox"/> 配件 B.M. | <input type="checkbox"/> 樣辦或貨品說明書 | <input type="checkbox"/> 分判合約 |
| <input type="checkbox"/> 其他：_____ | | |

內容：

橫碰企位置要有摻口膠作啣膠防水。(橫料兩邊碰企料)

企碰企位置，如無套心在內，要有摻口膠作啣膠防水。(企料碰企料，料頂和料底也要)

請畫此 EVA 膠的模圖和計算使用數量。

此摻口膠藏在鋁料內，跟鋁料出貨。

謝謝！

請在 2018. 11. 21 前完成上列要求。

附：1 頁

以上項目為：

- 原合約工程包 原合約工程加 / 減賬 新工程報價

原因：-

分發東莞各部門：

- () 生產技術總監 連附件 () 技術部 連附件 永林 () 生產部 連附件 () 機械設計部 連附件
 () 採購部 連附件 () 生產統籌部 連附件 梅
 () 質檢部 王良 連附件 () 會計部 連附件 () 報關組 連附件 () 其他 楊榮輝 連附件


分發香港各部門：

- () 行政部 連附件 () 會計部 連附件 () 統籌部 連附件 () 工程部地盤科文 連附件
 () 採購部 連附件 () QS 部 連附件 () 維修部 連附件 () 其他 _____ 連附件

傳遞編號：

發件人簽署：

HK 1774 / 18

項目經理簽署：

EZ 9955 HK 1774


2018.11.20

廠用配件 - 摺膠

J-837 框架式幕牆鋁料模圖


(1)

請畫模圖和計算數量

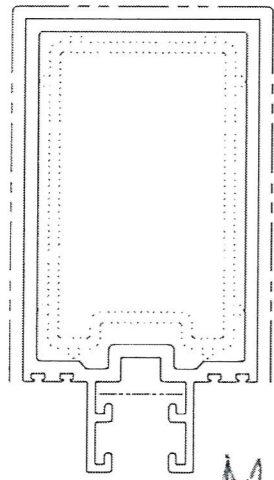


M1

模號: X85545
名稱: 雙梗企
合金狀態: 6063-T6
重量: 7.276 KG/M
V.F.: 423.14mm

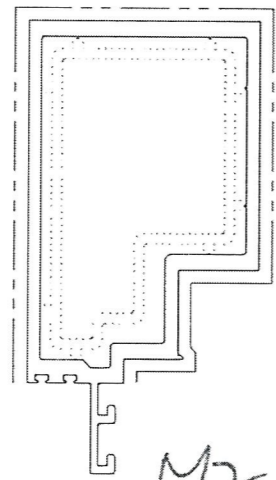


M2

模號: X85546
名稱: 生梗企
合金狀態: 6063-T6
重量: 6.936 KG/M
V.F.: 425.36mm

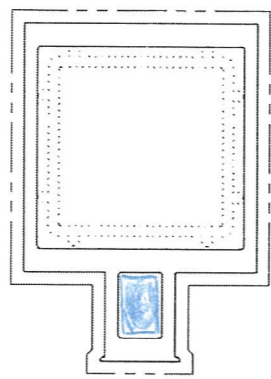


M3

模號: X85547
名稱: 雙生企
合金狀態: 6063-T6
重量: 7.872 KG/M
V.F.: 446 mm

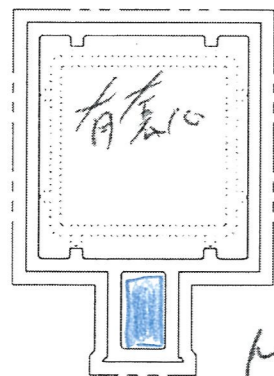

M6

模號: X85550
名稱: 雙生企1
合金狀態: 6063-T6
重量: 6.173 KG/M
V.F.: 446 mm

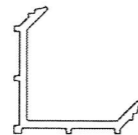


A15

模號: X85596
名稱: 轉角室內蓋托角
合金狀態: 6063-T6
重量: 0.855 KG/M
V.F.: 0 mm



A16


模號: X85597
名稱: 轉角室內蓋
合金狀態: 6063-T5
重量: 0.366 KG/M
V.F.: 89.97 mm

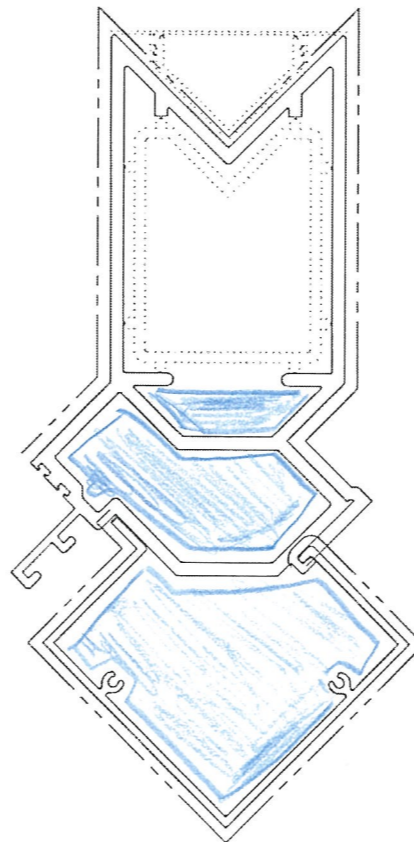


② M5

模號: X85549
名稱: 轉角企
合金狀態: 6063-T6
重量: 10.833 KG/M
V.F.: 660.89mm


模號: X85569
名稱: 轉角企外蓋
合金狀態: 6063-T6
重量: 2.805 KG/M
V.F.: 320.49mm

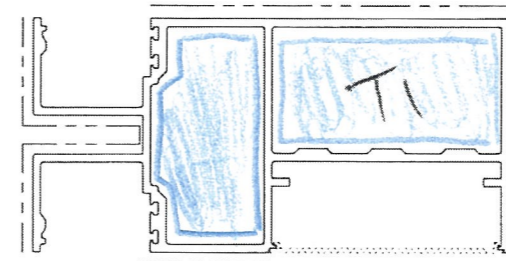


模號: X85552
名稱: 雙梗橫料 (外凸)
合金狀態: 6063-T6
重量: 6.186 KG/M
V.F.: 475 mm

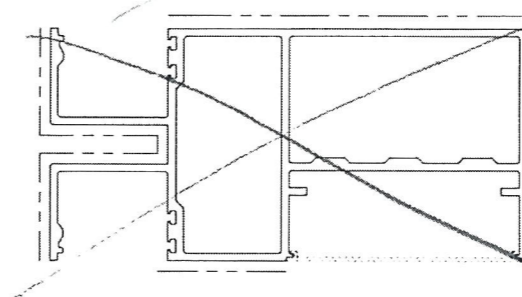

模號: X85605
名稱: 雙梗橫料 (外平)
合金狀態: 6063-T6
重量: 6.185 KG/M
V.F.: 481 mm

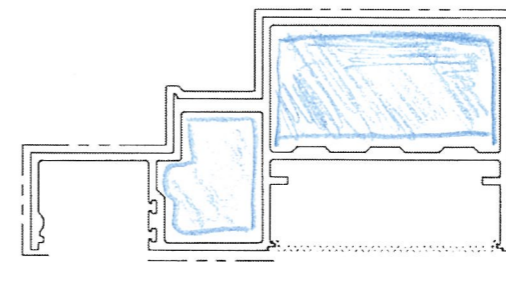

模號: X85553
名稱: 生梗橫料
合金狀態: 6063-T6
重量: 5.335 KG/M
V.F.: 431.8 mm

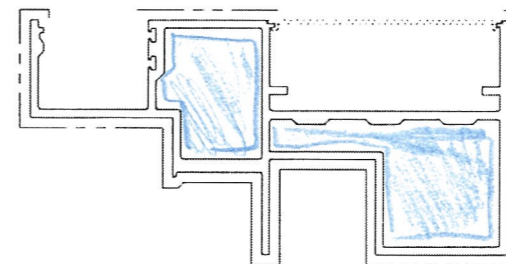

模號: X85555
名稱: SD門頂橫 (雙玻)
合金狀態: 6063-T6
重量: 5.631 KG/M
V.F.: 504.3 mm