

工程指示 / 要求簡箋(E.I.)

工程指示編號：EI / PP16/18

修改版次：-

工程編號：J - 837

工程名稱：觀塘裕民坊

工程項目：佛沙窗 - 保護膠紙

收件人：生統 / 王良

發件人：Bessie

日期：20/11/2018

要求提供 / 確認 事項：

- () 初步鋁料 B.M.
- () 加工拆圖，然後生產
- () 尺寸表
- () 正式鋁料 B.M.
- () 技術上資料 / 指示
- () 報價
- () 配件 B.M.
- () 樣辦或貨品說明書
- () 分判合約
- () 其他：_____

內容：

因佛沙窗做瓦前沒有撕掉框料最外層的保護膠紙，煩請派員監察以確保佛沙窗做瓦後框腳及瓦仔之間有凹坑位(如附圖圈起位置所示)，以便日後清除保護膠紙，謝謝!

請在_____前完成上列要求。

附： 頁

以上項目為：

- 原合約工程包
- 原合約工程加 / 減賬
- 新工程報價

原因：-

分發東莞各部門：

- () 生產技術總監 連附件 () 技術部 連附件 () 生產部 連附件 () 機械設計部 連附件
- () 採購部 連附件 () 生產統籌部 連附件
- () 質檢部 連附件 () 會計部 連附件 () 報關組 連附件 () 其他 _____ 連附件

分發香港各部門：


- () 行政部 連附件 () 會計部 連附件 () 統籌部 連附件 () 工程部地盤科文 連附件
- () 採購部 連附件 () QS 部 連附件 () 維修部 連附件 () 其他 _____ 連附件

傳遞編號：

HK 1780/18

發件人簽署：

項目經理簽署：

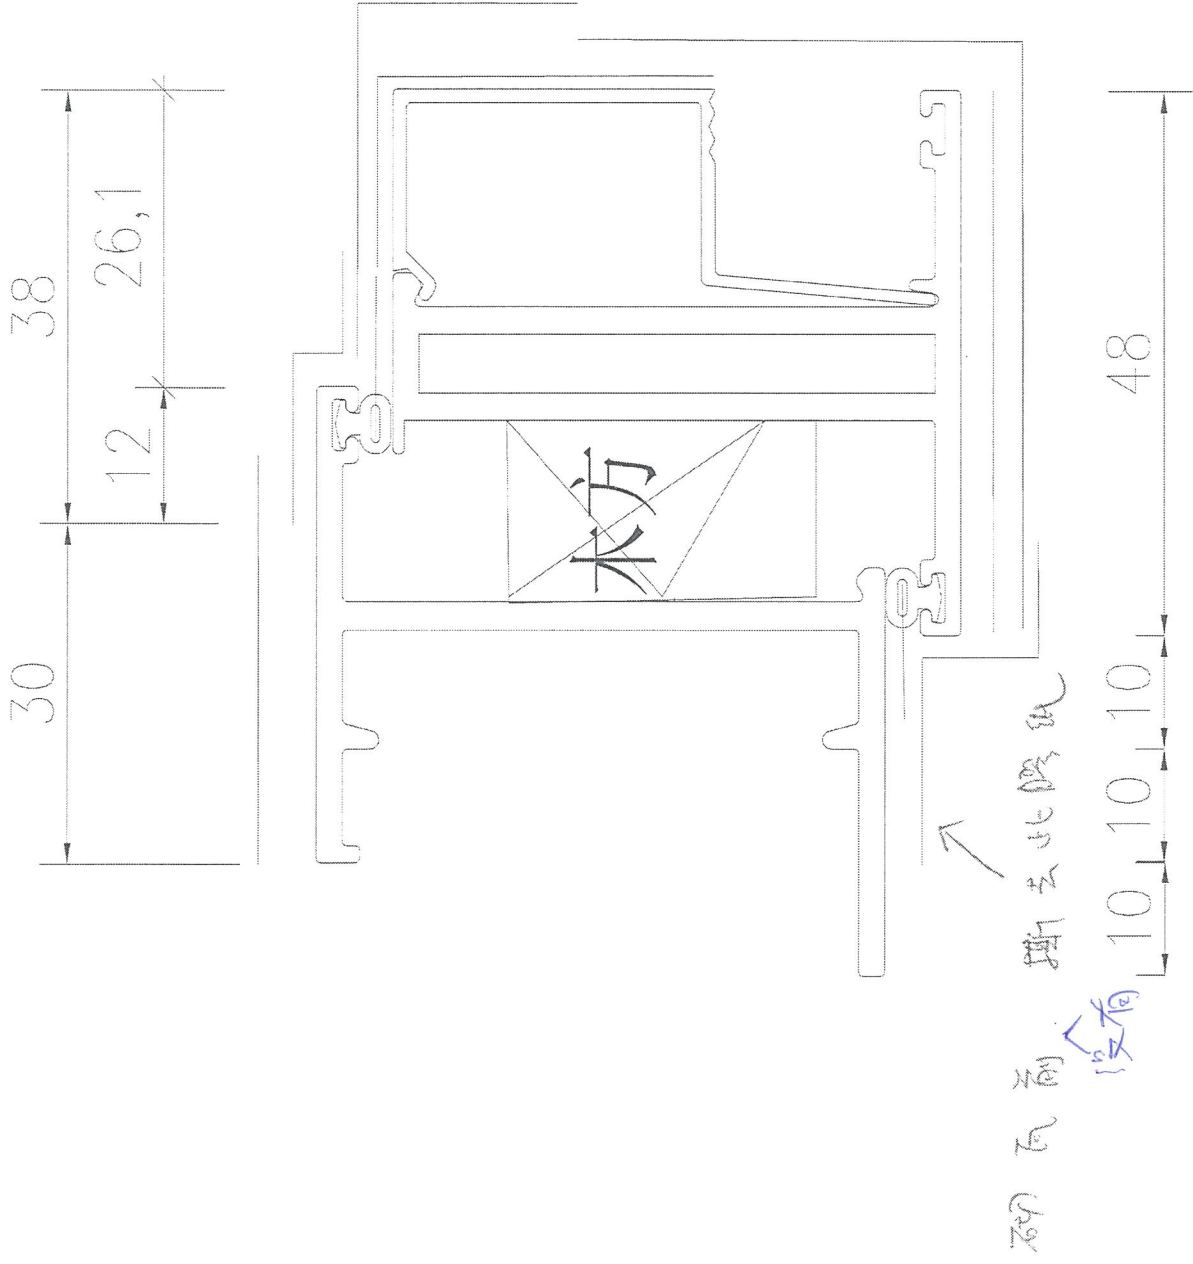

1/5001有百叶款生边企