



工程指示 / 要求簡箋(E.I.)

工程指示編號：EI / 996 / 18

修改版次：-

工程編號：J - 837

工程名稱：觀塘裕民坊

工程項目：幕牆 橫碰企用鋁巴(碰生窗企所有橫料)

收件人：生統 / 永林

發件人：Eric Liu

日期：22/11/2018

要求提供 / 確認 事項：

- | | | |
|------------------------------------|-------------------------------------|-------------------------------|
| <input type="checkbox"/> 初步鋁料 B.M. | <input type="checkbox"/> 加工拆圖，然後生產 | <input type="checkbox"/> 尺寸表 |
| <input type="checkbox"/> 正式鋁料 B.M. | <input type="checkbox"/> 技術上資料 / 指示 | <input type="checkbox"/> 報價 |
| <input type="checkbox"/> 配件 B.M. | <input type="checkbox"/> 樣辦或貨品說明書 | <input type="checkbox"/> 分判合約 |
| <input type="checkbox"/> 其他：_____ | | |

內容：

按湛哥設計，橫碰企後 橫料有位置不能被企料覆蓋，需要新增一款鋁巴加在橫料
位置：用於所有橫料 碰生窗企位置

永林：請先計算 MOCK UP 用鋁巴數量及提供加工圖，再計算大貨數量

提供湛哥設計 CAD 檔

(不開新樣, 用了mm 鋁巴)

謝謝。

請在 2018 / 11 / 27 前完成上列要求。

附：2 頁 +CAD

以上項目為：

- 原合約工程包 原合約工程加 / 減賬 新工程報價

原因：-

分發東莞各部門：

- () 生產技術總監 連附件 (/) 技術部 連附件 () 生產部 連附件 () 機械設計部 連附件
 () 採購部 連附件 () 生產統籌部 連附件
 () 質檢部 連附件 () 會計部 連附件 () 報關組 連附件 () 其他 _____ 連附件

分發香港各部門：


- () 行政部 連附件 () 會計部 連附件 () 統籌部 連附件 () 工程部地盤科文 連附件
 () 採購部 連附件 () QS 部 連附件 () 維修部 連附件 () 其他 _____ 連附件

傳遞編號：

HK 17 94 / 18

發件人簽署：

項目經理簽署：

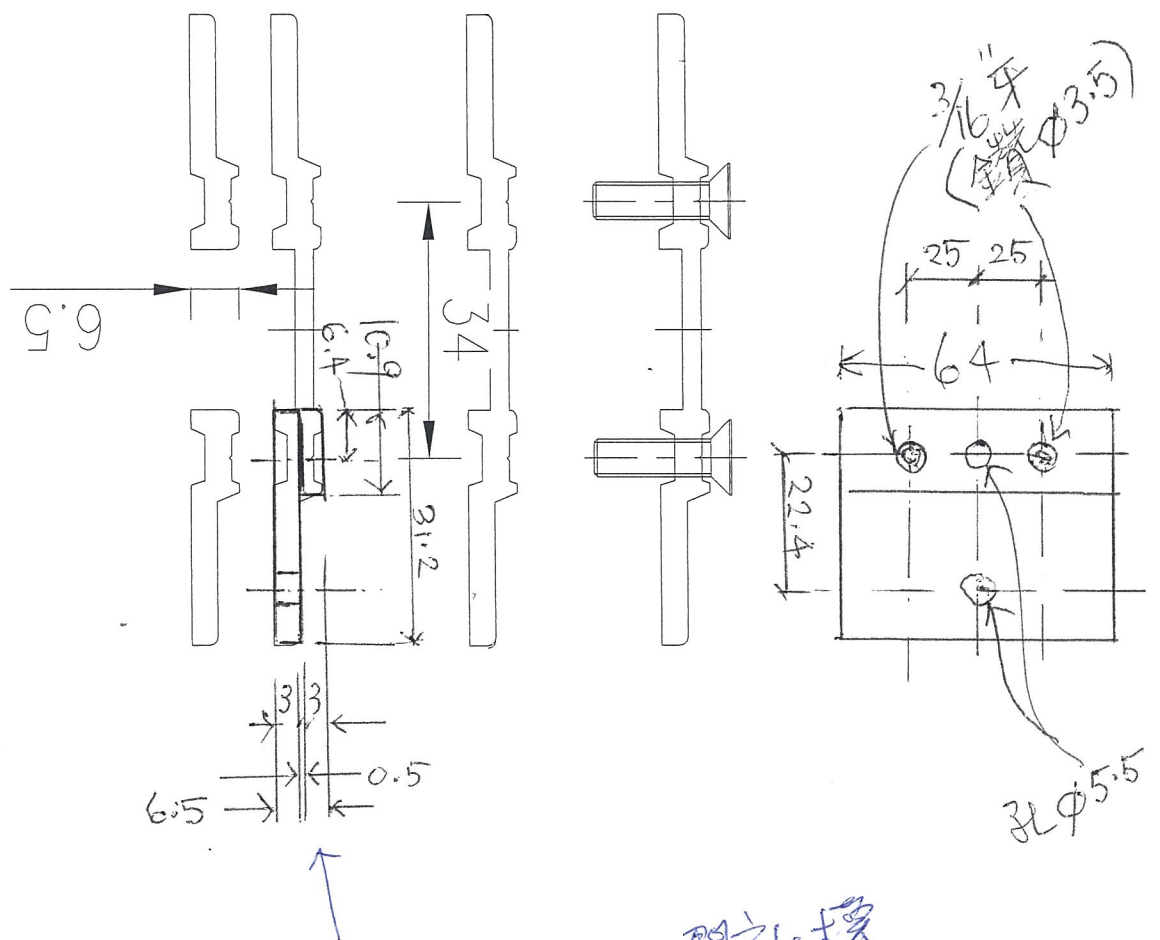

用鋸巴, 不開新模

2件 3mm 厚鋸巴

永材 = 之前提供拆圖及數量

