



工程指示 / 要求簡箋(E.I.)

工程指示編號：EI / 9985 / 19

修改版次：G

工程編號：J - 837

工程名稱：觀塘裕民坊

工程項目：Glass Cladding 大貨配件(地盤用) (改膠顏色)

收件人：林哥

發件人：Eric Liu

日期：12/12/2019

要求提供 / 確認 事項：

- | | | |
|------------------------------------|-------------------------------------|-------------------------------|
| <input type="checkbox"/> 初步鋁料 B.M. | <input type="checkbox"/> 加工拆圖，然後生產 | <input type="checkbox"/> 尺寸表 |
| <input type="checkbox"/> 正式鋁料 B.M. | <input type="checkbox"/> 技術上資料 / 指示 | <input type="checkbox"/> 報價 |
| <input type="checkbox"/> 配件 B.M. | <input type="checkbox"/> 樣辦或貨品說明書 | <input type="checkbox"/> 分判合約 |
| <input type="checkbox"/> 其他：_____ | | |

內容：

因應加企飾線後，Glass Cladding 企身變成是鋁碰鋁 =灰膠
(修改膠顏色)

請按 B.M.訂購配件送地盤安裝 Glass Cladding 用

附上業主確認文件 MC39176

請留意啣膠顏色示意圖

玻璃判頭包啣膠，包 DOWSIL 膠。

BM 表內為理論總數。因補啣 2 層 Glass Cladding (x4)，只需補回 870 支膠。

謝謝！

請在 2019/ 12 / 18 前完成上列要求。

附：2 頁 BM，5 頁

以上項目為：

- 原合約工程包 原合約工程加 / 減賬 新工程報價

原因：-

分發東莞各部門：

- () 生產技術總監 連附件 (/) 技術部 連附件 *林哥* () 生產部 連附件 () 機械設計部 連附件
 () 採購部 連附件 () 生產統籌部 連附件
 () 質檢部 連附件 () 會計部 連附件 () 報關組 連附件 () 其他 楊榮輝 連附件

分發其他分判：

- () 王禮秋 連附件

分發香港各部門：


- () 行政部 連附件 () 會計部 連附件 (/) 統籌部 連附件 *林哥* () 工程部地盤科文 連附件 *林哥*
 () 採購部 連附件 () QS 部 連附件 () 維修部 連附件 () 其他 _____ 連附件

傳遞編號：

發件人簽署：*Eric Liu*

HK 2548 / 19


項目經理簽署：*_____*

	美特鋁質有限公司 MIDI Aluminium Fabricator Ltd.	工程號: J-837	計算: 羅志光	日期: 2018.11.16	送呈: 胡哥					
	地盤名稱: 觀塘裕民坊	核對: 謝永林	日期: 2018.11.16	副本:						
地盤用配件B.M.表		項目類別: Glass Cladding	批准:	日期:						
BM編號: J837-GC-M01-S-HP01F		A/C Code: EI9985G 2019.12.12	此BM依據EI9720H施工圖紙計算							
序號	修改標示	配件圖號	物料編號	配件名稱	顏色	實用	後備	總數	單位	備注
Glass Cladding										
1				M5. 5X25mm圓頭自鑽螺絲	A4-70	48305	1000	49305	粒	修玻璃骨企于鐵槽
2				M5. 5X25mm圓頭自鑽螺絲	A4-70	35940	500	36440	粒	修玻璃骨橫于鐵槽
3				M5. 5X25mm圓頭自鑽螺絲	A4-70	74200	2000	76200	粒	企收口鋁板
4				M5. 5X25mm圓頭自鑽螺絲	A4-70	4760	150	4910	粒	洞口收口鋁板
5				M5. 5X25mm圓頭自鑽螺絲	A4-70	7598	150	7748	粒	鐵角修于鐵通(節點5003-3/5004-2)
6				M5. 5X25mm圓頭自鑽螺絲	A4-70	3366	50	3416	粒	修鐵角于鐵通(節點5005-1/5004-3)
7				M5. 5X25mm圓頭自鑽螺絲	A4-70	38754	800	39554	粒	修鐵角于主企鐵槽(節點5003-3)
8				M5. 5X25mm圓頭自鑽螺絲	A4-70	6241	50	6291	粒	修鐵角修于鐵角(節點5005-1)
9				M5. 5X25mm圓頭自鑽螺絲	A4-70	4315	100	4415	粒	修鐵巴于鐵槽(節點5001-1/5002-3)
10				M5. 5X32mm圓頭自鑽螺絲	A4-70	645	50	695	粒	修鐵角于鐵通(節點5004-3)
11				M5*20圓頭機絲	A4-70	48578	800	49378	粒	修鐵槽碼于主橫鐵槽(節點6001-1)
12				M5x15圓頭機絲	A4-70	17966	359	18325	粒	修鐵角于鐵通(節點5003-3)
13	G 改顏色		玻璃判頭用	D.C.791防水膠	灰	13495	205	13700	支	收口鋁板用(含洞口收口鋁板),300ML1/支
14	G 改顏色		鋁質判頭用	D.C.791防水膠	灰	1440	50	1490	支	(單元件企)中間位用,300ML1/支
14a	F新增		玻璃判頭用	D.C.791防水膠	灰	2180	120	2300	支	(單元件橫)中間位用,300ML1/支
15	暫停			Φ16mm海綿棒	白色	3100	50	3150	米	企收口鋁板用
16	D放行全數	(此數為大貨數)	"HILTI" HST3-R	M8*75mm拉爆	A4-70	34061	150	34211	粒	固定鐵角(節點5004-1)
17		(此數為大貨數)	"HILTI" HST3-R	M12*110mm拉爆	A4-70	9400	50	9450	粒	固定鐵角(節點5003-3)
18			牙長36mm	M8x70六角頭螺栓	A4-70	7924	50	7974	套	固定企鐵槽于駁接鐵槽(配1螺母,1平介,1彈介)


補

685

115

		美特鋁質有限公司 MIDI Aluminium Fabricator Ltd.	工程號: J-837	計算: 羅志光	日期: 2018.11.16	送呈: 胡哥				
			地盤名稱: 觀塘裕民坊	核對: 謝永林	日期: 2018.11.16	副本:				
地盤用配件B.M.表			項目類別: Glass Cladding	批准:	日期:					
BM編號: J837-GC-M01-S-HP01F		A/C Code: EI9985G	2019.12.12				此BM依據EI9720H施工圖紙計算			
序號	修改標示	配件圖號	物料編號	配件名稱	顏色	實用	後備	總數	單位	備注
19			牙長36mm	M8x85六角頭螺栓	A4-70	8981	50	9031	套	固定鐵角于鐵通 (配1螺母,2平介,1彈介)
20				LB52#10*350高拉力焊枝		7	0.5	7.5	包	162支/包, 直徑3.2(地盤焊接鐵架用)
21				M5. 5X25mm圓頭自鑽螺絲	A4-70	34025	200	34225	粒	修防水片于鐵架
22				#9*1" 螺絲+膨脹膠塞	A4-70	13730	150	13880	粒	修防水片用
23				D.C.791防水膠	GREY	1232	0	1232	支	防水片用, 300ML1/支(非見光位)
24			"HILTI" HST3-R	M8*95mm拉爆	A4-70	1000	20	1020	粒	石矢公差位置用加長拉爆
Pre-cast Glass Cladding										
1				M5. 5X25mm圓頭自鑽螺絲	A4-70	6225	150	6375	粒	修玻璃骨企于鐵槽
2				M5. 5X25mm圓頭自鑽螺絲	A4-70	4816	150	4966	粒	修玻璃骨橫于鐵槽
3				M5. 5X25mm圓頭自鑽螺絲	A4-70	3295	100	3395	粒	企收口鋁板
4				M5. 5X25mm圓頭自鑽螺絲	A4-70	588	15	603	粒	洞口收口鋁板
5				M5. 5X25mm圓頭自鑽螺絲	A4-70	1395	50	1445	粒	修鐵巴于鐵槽(節點5001-1/5002-3)
6				M5. 5X25mm圓頭自鑽螺絲	A4-70	4646	150	4796	粒	修鐵角于主企鐵槽(節點5003-3)
7				M5*20圓頭機絲	A4-70	5865	150	6015	粒	修鐵槽碼于主橫鐵槽(節點6001-1)
8	G 改顏色		玻璃判頭用	D.C.791防水膠	灰	975	25	1000	支	收口鋁板用(含洞口收口鋁板), 300ML1/支
9	G 改顏色		鋁質判頭用	D.C.791防水膠	灰	241	39	280	支	(單元件企) 中間位用, 300ML1/支
9a	F 新增		玻璃判頭用	D.C.791防水膠	灰	346	54	400	支	(單元件橫) 中間位用, 300ML1/支
10	暫停			Φ16mm海綿棒	白色	382	10	392	米	企收口鋁板用
11	F 放行全數		"HILTI" HST3-R	M8*75mm拉爆	A4-70	1320	15	1335	粒	固定鐵角(節點5004-1)
12			牙長36mm	M8x70六角頭螺栓	A4-70	886	10	896	套	固定企鐵槽于駁接鐵槽(配1螺母,2平介,1彈介)
13				LB52#10*350高拉力焊枝		22	0.5	22.5	包	162支/包, 直徑3.2(地盤焊接鐵架用)
備注: 依據E0826版 Glass Cladding 修改單元件板塊(企/橫中間位) 分出用D.C.791防水膠顏色與用量。										

補
50
20

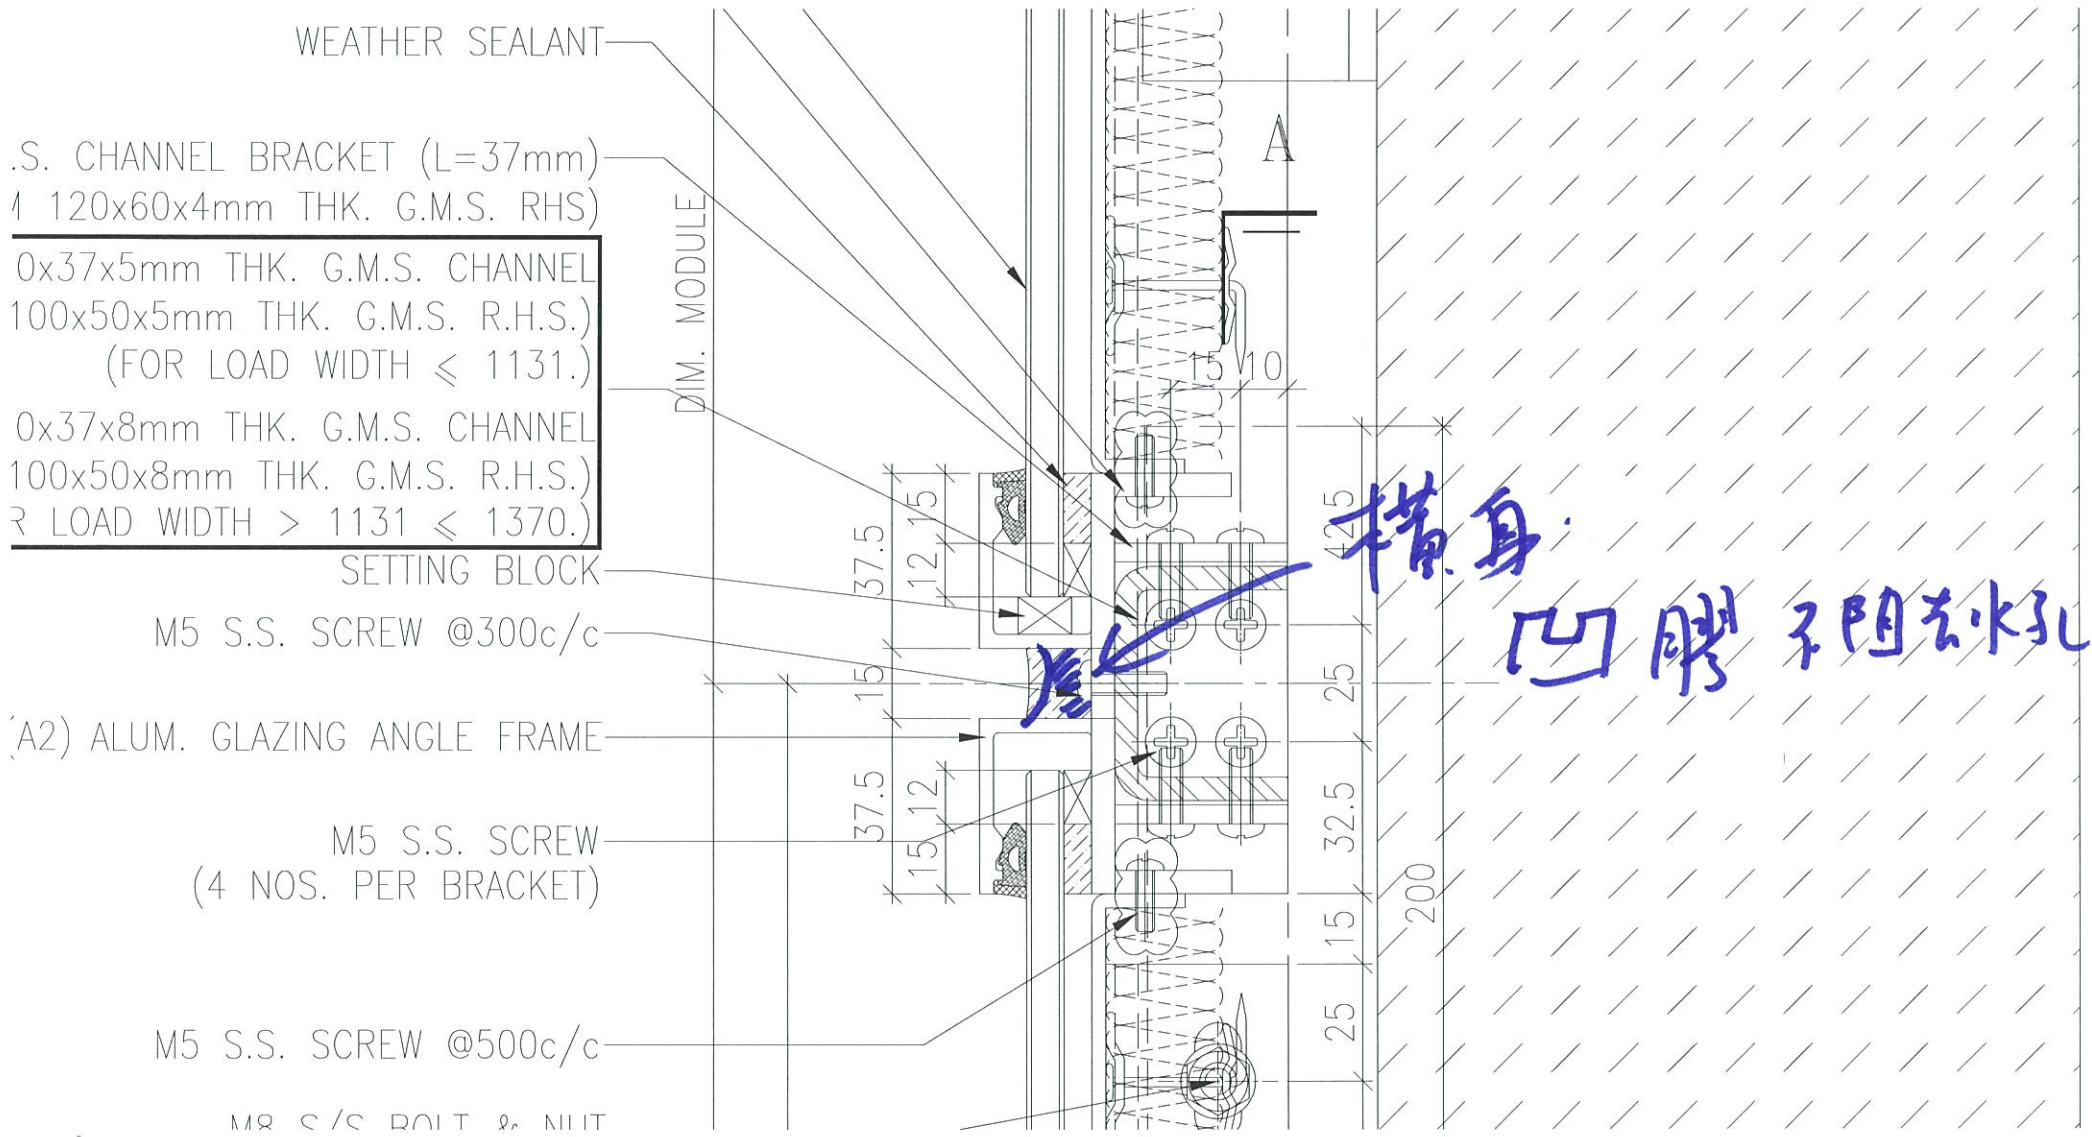



美特鋁質有限公司
MIDI ALUMINIUM FABRICATOR LTD.

編號：MC/39176/837

2019年11月14日

華營建築有限公司
香港九龍觀塘道388號
創紀之城1期2座(渣打中心)32樓

電郵及郵遞

收件人: Mr. Frankie S. W. Cheung

項目：觀塘裕民坊 N.K.I.L. 6514 地盤
有關生窗飾線及 Glass Cladding 企身飾線膠顏色

您好!

按二零一九年十月三十日地盤會議確認，有關生窗飾線及 Glass Cladding 企身飾線顏色：

1) 生窗飾線碰口膠為灰色 DC791 防水膠(附件 1)

→ 2) Glass Cladding 後加企身面飾線為鋁碰鋁，確認用灰色 DC791 防水膠(附件 2)

敬希垂注。如有問題可直接聯絡本公司。

此謝

美特鋁質有限公司

繆靄超
董事總經理

附件：共四頁

抄送： 信和 - 林耀雄先生
Wong Tung - Ms. Kennis Chan

FM/MT/JL/AY/EL/BL/yl

九龍茶果嶺道610號生利工業中心1樓6-8號
Units 6-8, 1st Floor, Sunray Industrial Centre, 610 Cha Kwo Ling Road, Kln.
TEL. (電話): 2348 9211 FAX. (傳真): 2772 7666 E-mail Address (電郵): midi@midiltd.com.hk.



ISO 9001 : 2015
Certificate No: CC 1795


附件2
(P.1)

Glass Cladding
後加玻璃面外牆

灰膠 (DCM)

按10.30會議
石有記

附件2
(P.2)

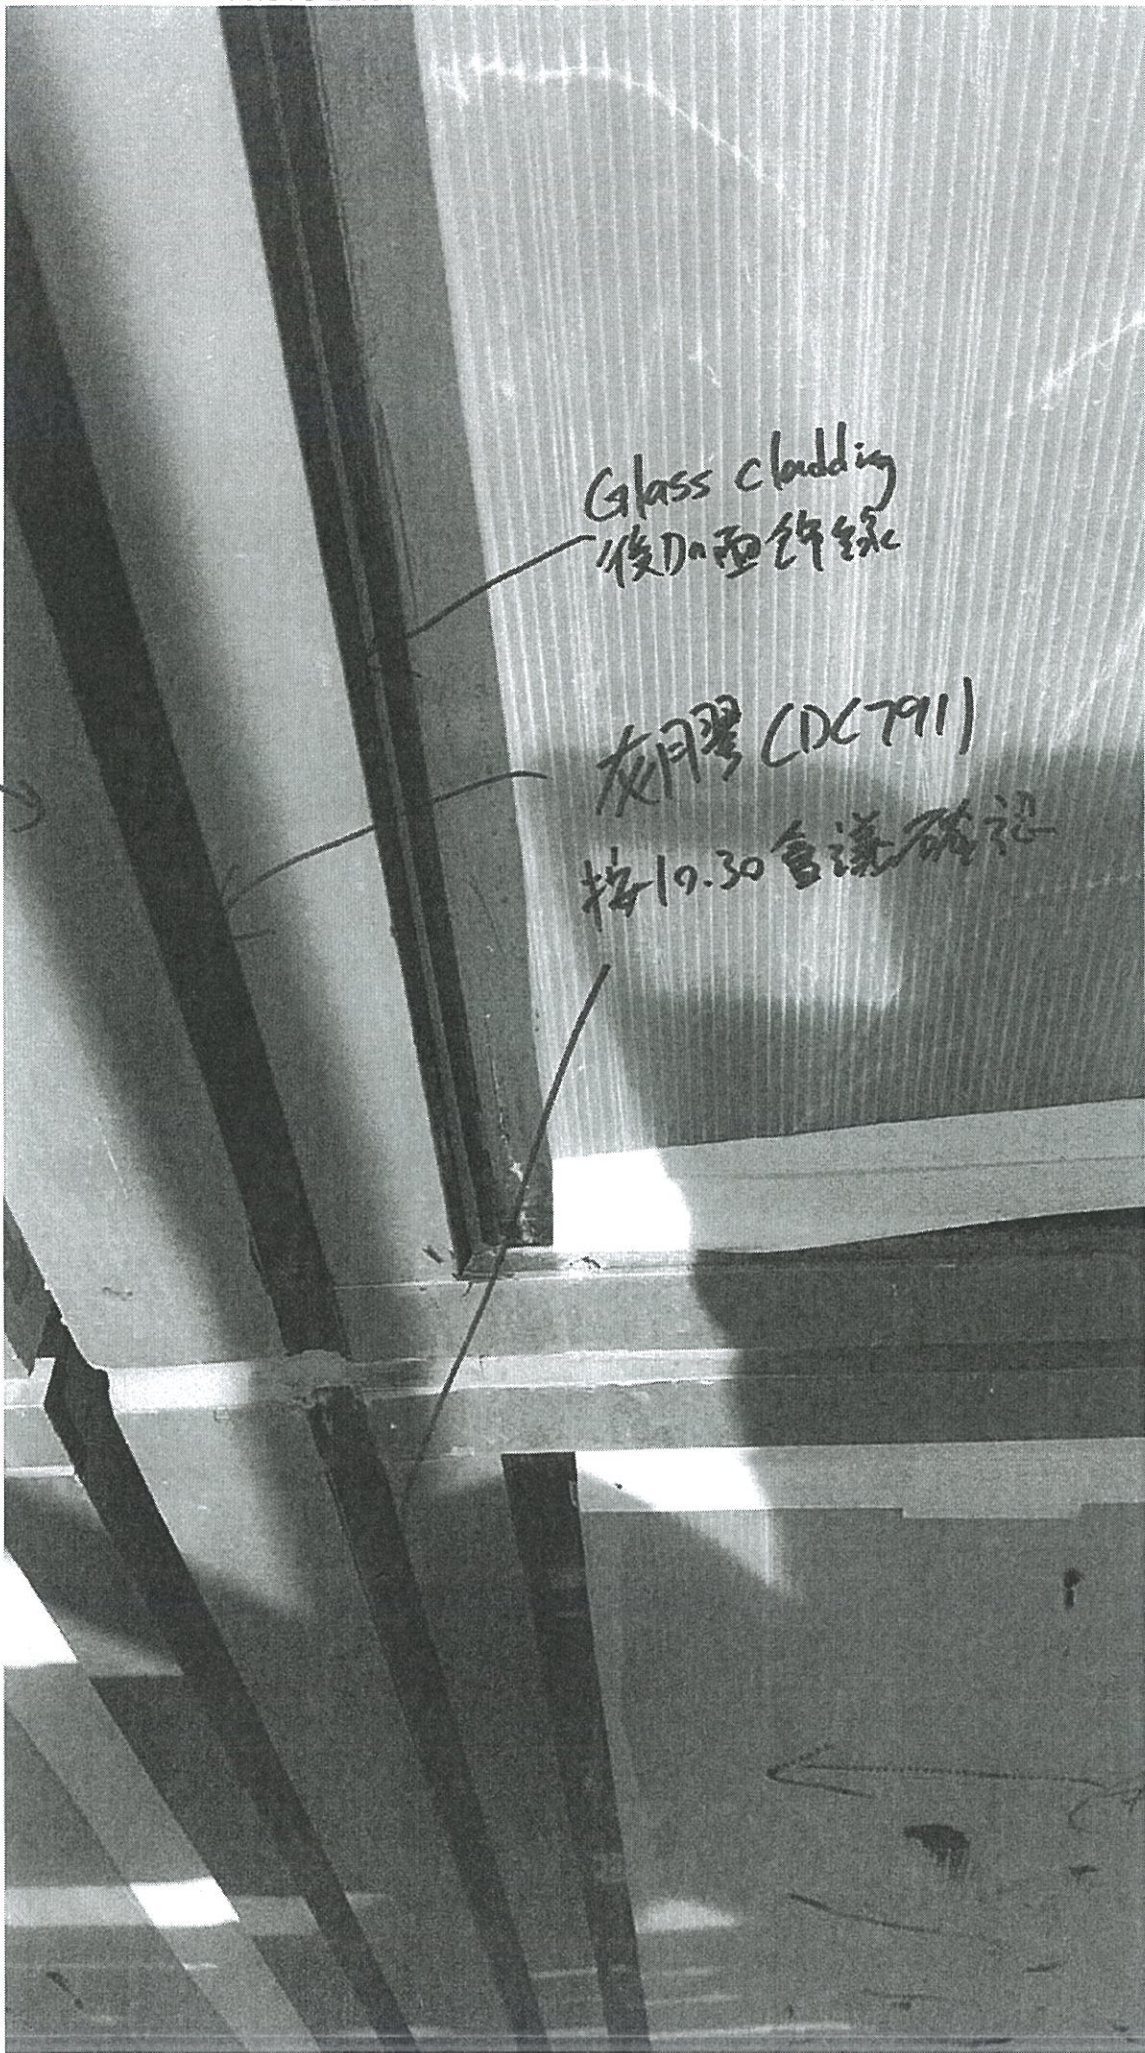

Glass cladding

銹
收口



From: "Lam Yiu Hung" <lamiyuhung@sino.com>
 To: "midi@midiltd.com.hk" <midi@midiltd.com.hk>, "ura-kwuntong2-3@wongtung.com" <ura-kwuntong2-3@wongtung.com>, "christinawywong@wongtung.com" <christinawywong@wongtung.com>, "applepychan@wongtung.com" <applepychan@wongtung.com>
 Subject: 回覆: NKIL 6514 - Curtain Wall NSC - Glass clad
 Date sent: Wed, 30 Oct 2019 15:34:38 +0000
 Copies to: "ant.ysy.midi@gmail.com" <ant.ysy.midi@gmail.com>, "jason.lcs.midi@gmail.com" <jason.lcs.midi@gmail.com>, "Herbert Thung" <herbertthung@sino.com>, "Lau Yiu" <lauyiu@sino.com>, "NKIL6514 (Kwun Tong)" <nkil6514@sino.com>

To MIDI,

Solution of sealant colour as discussed in RFI meeting on 20191030

Regards,
Hung

寄件者: midi@midiltd.com.hk <midi@midiltd.com.hk>
 寄件日期: 2019年10月30日 9:53
 收件者: Lam Yiu Hung <lamiyuhung@sino.com>; ura-kwuntong2-3@wongtung.com <ura-kwuntong2-3@wongtung.com>; christinawywong@wongtung.com <christinawywong@wongtung.com>; applepychan@wongtung.com <applepychan@wongtung.com>
 副本: ant.ysy.midi@gmail.com <ant.ysy.midi@gmail.com>; jason.lcs.midi@gmail.com <jason.lcs.midi@gmail.com>
 主旨: NKIL 6514 - Curtain Wall NSC - Glass cladding 加企飾線後 sealant colour

Dear Christina, Apple

有關glass cladding 加企飾線後, sealant colour 的疑問, 請查看附件。

加了企飾線的sealant 是什麼顏色??

請回覆, 謝謝

源

MIDI Aluminium Fabricator Ltd., Tel:(852) 2348 9211, Fax:(852) 2772 7666

.....

The information contained in this e-mail is confidential and is intended solely for the addressee. If you are not the intended recipient, please notify the sender immediately and delete this e-mail from your system. Any unauthorised use, disclosure, copying, printing, forwarding or dissemination of any part of this information is prohibited. MIDI does not accept responsibility for the content of any e-mail transmitted by its staff for any reason other than bona fide