



工程指示 / 要求簡箋(E.I.)

工程指示編號：EI/1261

修改版次：c

工程編號：J851

工程名稱：青衣 明翹匯

工程項目：樣板鋁窗 - 鋁料加工圖(窗號:T1/W1 & T1/W1R)

收件人：生統

發件人：TOMMY

日期：04/12/2019

要求提供 / 確認 事項：

- |                                    |                                     |                               |
|------------------------------------|-------------------------------------|-------------------------------|
| <input type="checkbox"/> 初步鋁料 B.M. | <input type="checkbox"/> 加工拆圖，然後生產  | <input type="checkbox"/> 尺寸表  |
| <input type="checkbox"/> 正式鋁料 B.M. | <input type="checkbox"/> 技術上資料 / 指示 | <input type="checkbox"/> 報價   |
| <input type="checkbox"/> 配件 B.M.   | <input type="checkbox"/> 樣辦或貨品說明書   | <input type="checkbox"/> 分判合約 |
| <input type="checkbox"/> 其他：_____  |                                     |                               |

內容：

請按附頁加工，送 EI/1245 的地址

修改尺寸

全部鋁料顏色均為灰色 (PPG UC54271 3-COAT)

請在 \_\_\_\_\_ 前完成上列要求。

附有關圖紙 / 文件：

以上項目為：

- 原合約工程包                       原合約工程加 / 減賬                       新工程報價

原因：-

分發東莞各部門：

- ( ) 生產技術總監  連附件    ( ) 技術部     連附件    ( ) 生產部     連附件    ( ) 機械設計部  連附件  
 ( ) 採購部     連附件    ( / ) 生產統籌部  連附件  
 ( ) 質檢部     連附件    ( ) 會計部     連附件    ( ) 報關組     連附件    ( ) 其他 \_\_\_\_\_  連附件

分發香港各部門：

- ( ) 行政部  連附件    ( ) 會計部  連附件    ( ) 統籌部  連附件    ( ) 工程部地盤科文  連附件  
 ( ) 採購部  連附件    ( ) QS 部  連附件    ( ) 維修部  連附件    ( ) 其他 \_\_\_\_\_  連附件

傳遞編號：HK 2472 / 19


發件人簽署：

項目經理簽署：

工程號	J851	拆圖	Wai	2019/11/09
地盤	-	復核		
顏色	-	批准		

名稱 50窗拆圖

- 注：
- (1) 生窗，梗窗玻璃線橫碰企。
  - (2) 窗玉搭位6mm
  - (3) 滴水線比窗玉每頭長1mm。
  - (4) 生窗，梗窗玻璃線橫已縮減0.5mm
  - (5) S.H.窗採用東城多點鎖202-06，S.H窗需裝窗拈1隻/玉。
  - (6) SH窗需裝3組扣碼。
  - (7) SH窗用18"東城扇撐
  - (8) 生窗中橫需開半圓去水槽。
  - (9) 窗框兩邊邊企頂底各已預長10mm修水線碼孔。

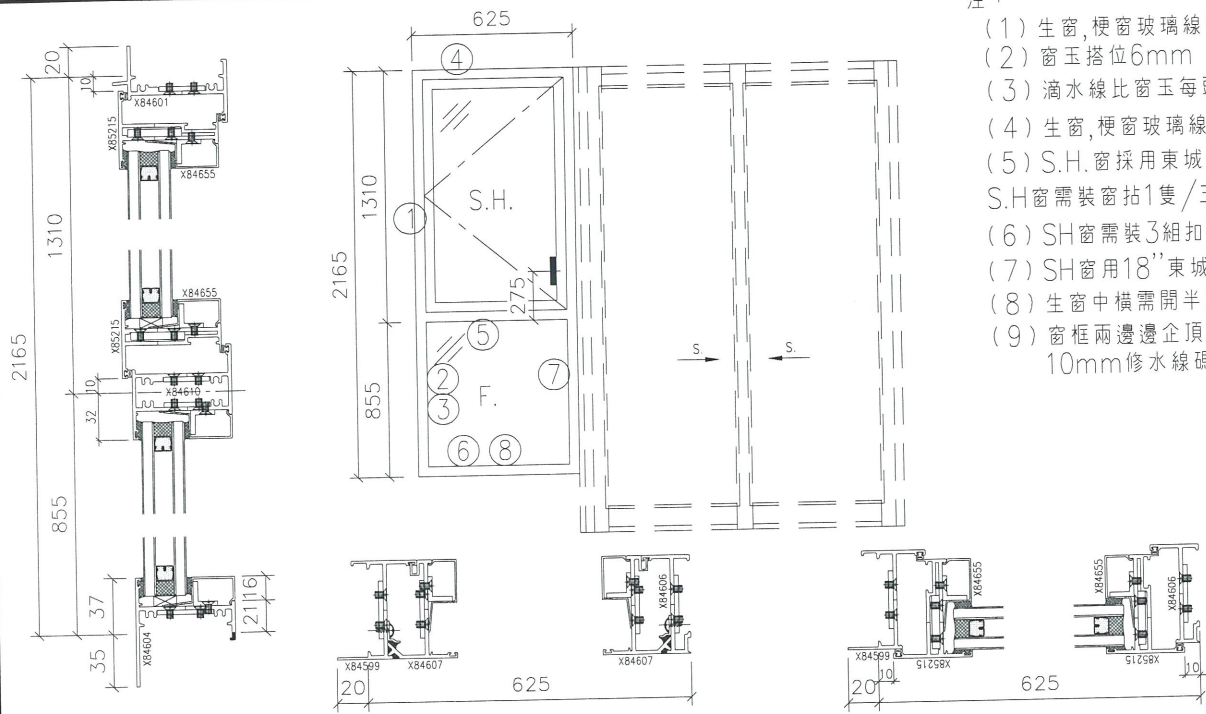

序號	料號	名稱	出筍	長度 (mm)	支/幅	加工說
1	X845990	生邊企		2220	1	AD01
2	X846070	反拍線企	避位	819	2	AJ01
3	X845451	反拍線擋膠角		819	2	AK01
4	X846010	生頂橫	避位	607	1	AB03
5	X846100	上生下梗中橫	避位	599	1	AB04
6	X846040	梗底橫	避位	599	1	AB05
7	X846550	梗玻璃線企		818	2	
8	X846550	梗玻璃線橫		508	2	
9	X846060	生夾企		2220	1	AB02
10	15*15*3鋁角	橫玻璃線鋁角		508	2	
11	15*15*3鋁角	企玻璃線鋁角		818	2	

加工細則

①⑨ 頂留10 mm

①⑨ 底留10 mm

企料底部干避位 \_\_\_\_\_ mm

底橫料防水巴鋸去 \_\_\_\_\_ mm

水線孔在企料 頂底 安裝扣碼

多點鎖芯型號：東城2035B單向鎖身

手柄型號：東城2017-D2A

限位撐型號：

T窗最大開度：

窗玉搭位數：

窗款	寬度 (mm)	高度 (mm)	支/幅	撐長
S.H	605	1290	1	2021A-18

大圖版次	本圖版	日期
------	-----	----

窗號	數量
T1/W1	2 幅


圖號 T1/W1

窗玉用料

序號	料號	名稱	出筍	長度 (mm)	支/幅
1	X85215	窗玉企	兩頭45°	1290	2
2	X85215	窗玉橫	兩頭45°	605	2
3	X846550	窗玉企玻璃線 (中空)	直口	1217	2
4	X846550	窗玉橫玻璃線 (中空)	直口	500	2
5	15*15*3鋁角	橫玻璃線鋁角		500	2
6	15*15*3鋁角	企玻璃線鋁角		1217	2

單幅配件清單名稱	數量	單位			
#9*1"圓頭鋼牙	16	粒	201-10夾巴	3	只
東城2017-D2A手柄	1	只	3/16"*5/16"平頭機絲	9	粒
2035B鎖盒	1	只	#8*1/2"圓頭鋼牙	1	粒
扣碼	6	只	3/16"*1/4"圓頭機絲	12	粒
18"東城扇撐	2	只	3/16"*3/8"圓頭機絲	8	粒
多點鎖點	3	只	3/16"*5/8"圓頭機絲	6	粒
窗拈	1	只	3/16"*5/16"平頭機絲	4	粒
M5*25MM平頭機絲	2	粒	5/32"*3/8"平頭機絲	2	粒
#6*5/16"圓頭鋼牙	6	粒	#6*1-5/16"圓頭鋼牙	6	粒

名稱 50窗拆圖

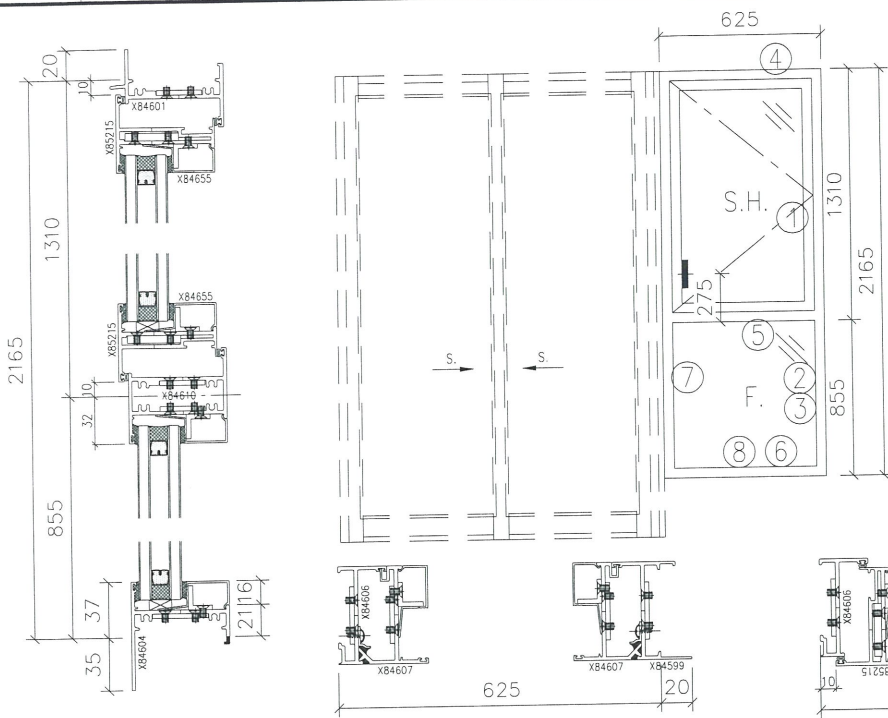

- 注：
- (1) 生窗, 梗窗玻璃線橫碰企。
  - (2) 窗玉搭位6mm
  - (3) 滴水線比窗玉每頭長1mm。
  - (4) 生窗, 梗窗玻璃線橫已縮減0.5mm
  - (5) S.H.窗採用東城多點鎖202-06, S.H窗需裝窗拈1隻/玉。
  - (6) SH窗需裝3組扣碼。
  - (7) SH窗用18"東城扇撐
  - (8) 生窗中橫需開半圓去水槽。
  - (9) 窗框兩邊邊企頂底各已預長10mm修水線碼孔。

序號	料號	名稱	出筍	長度 (mm)	支/幅	加工說
1	X845990	生邊企		2220	1	AD01
2	X846070	反拍線企	避位	819	2	AJ01
3	X845451	反拍線擋膠角		819	2	AK01
4	X846010	生頂橫	避位	607	1	AB03
5	X846100	上生下梗中橫	避位	599	1	AB04
6	X846040	梗底橫	避位	599	1	AB05
7	X846550	梗玻璃線企		818	2	
8	X846550	梗玻璃線橫		508	2	
9	X846060	生夾企		2220	1	AB02
10	15*15*3鋁角	橫玻璃線鋁角		508	2	
11	15*15*3鋁角	企玻璃線鋁角		818	2	

加工細則	
①⑨	頂留10 mm
①⑨	底留10 mm
	企料底部開避位 _____ mm
	底橫料防水巴鋸去 _____ mm
	水線孔在企料——頂底
	安裝扣碼
	多點鎖芯型號：東城2035B單向鎖身
	手柄型號：東城2017-D2A
	限位撐型號：
	T窗最大開度：
	窗玉搭位數：

窗玉用料

序號	料號	名稱	出筍	長度 (mm)	支/幅
1	X85215	窗玉企	兩頭45°	1290	2
2	X85215	窗玉橫	兩頭45°	605	2
3	X846550	窗玉企玻璃線 (中空)	直口	1217	2
4	X846550	窗玉橫玻璃線 (中空)	直口	500	2
5	15*15*3鋁角	橫玻璃線鋁角		500	2
6	15*15*3鋁角	企玻璃線鋁角		1217	2

窗款	寬度 (mm)	高度 (mm)	支/幅	撐長
S.H	605	1290	1	2021A-18

單幅配件清單名稱	數量	單位			
#9*1"圓頭鋼牙	16	粒	201-10夾巴	3	只
東城2017-D2A手柄	1	只	3/16"*5/16"平頭機絲	9	粒
2035B鎖盒	1	只	#8*1/2"圓頭鋼牙	1	粒
扣碼	6	只	3/16"*1/4"圓頭機絲	12	粒
18"東城扇撐	2	只	3/16"*3/8"圓頭機絲	8	粒
多點鎖點	3	只	3/16"*5/8"圓頭機絲	6	粒
窗拈	1	只	3/16"*5/16"平頭機絲	4	粒
M5*25MM平頭機絲	2	粒	5/32"*3/8"平頭機絲	2	粒
#6*5/16"圓頭鋼牙	6	粒	#6*1-5/16"圓頭鋼牙	6	粒

大圖版次		本圖版	
		日期	
窗號		數量	
T1/W1R		2 幅	
		幅	
		幅	
圖號	T1/W1R		

